


Inkom till Stockholms stadsbyggnadskontor - 2024-07-08, Dnr 2023-09302

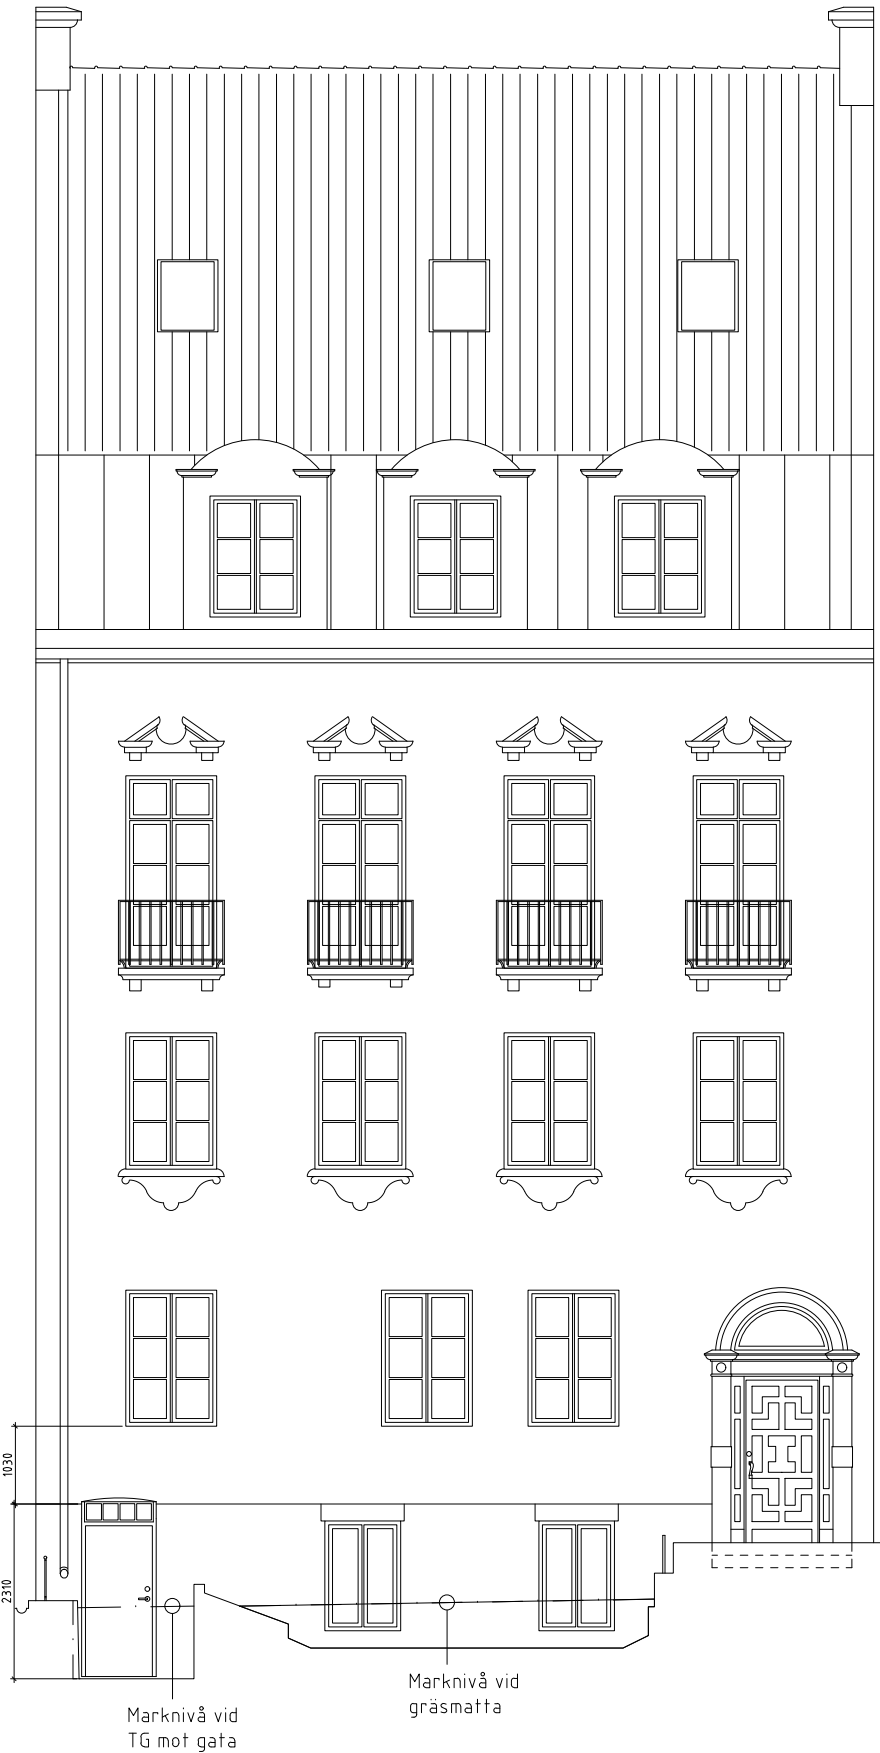


RELATION

WILUND ARKITEKTER & ANTIKVARIER AB

www.wa2.se
kontoret@wa2.se

Nybrogatan 81
114 41 Stockholm
08-23 19 39

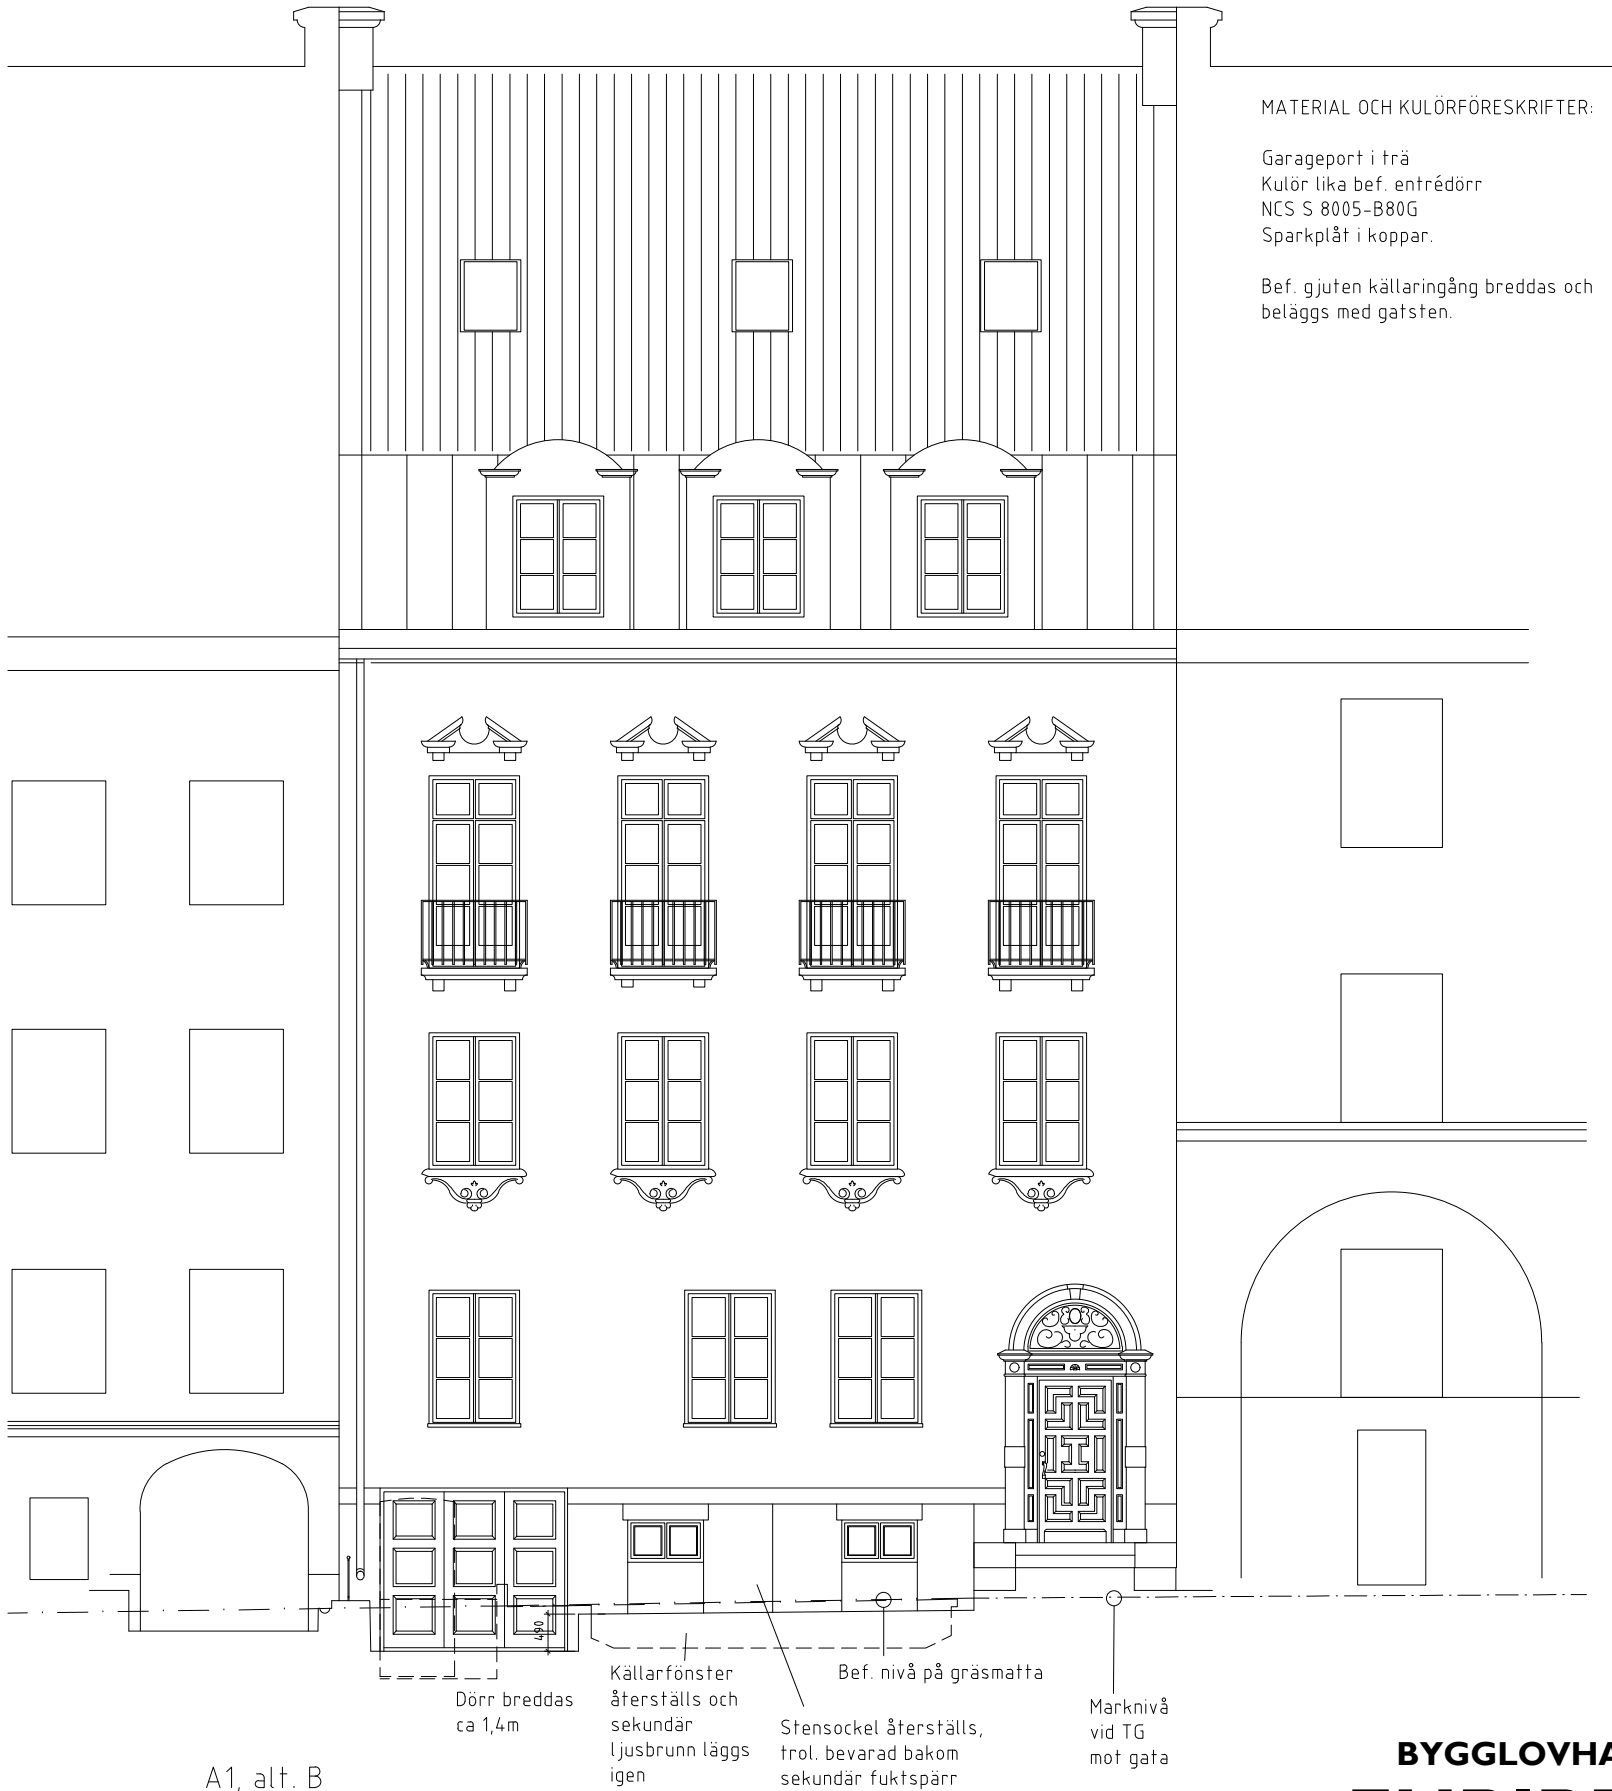


MATERIAL OCH KULÖRFÖRESKRIFTER:

Garageport i trä
Kulör lika bef. entrédörr
NCS S 8005-B80G
Sparkplåt i koppar.

Bef. gjuten källaringång breddas och
beläggs med gatsten.

A1, alt. B

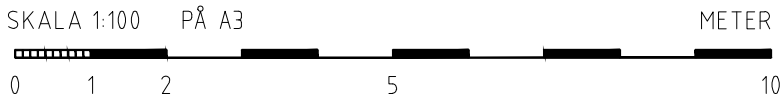

BYGGLOVHANDLING FURIEN 8

OMBYGGNAD KÄLLARE, ALT. B HÖJD SOCKEL
FASAD MOT TYSTA GATAN 1:100

EL 2024-07-08

A-004

REV -