




FASAD A

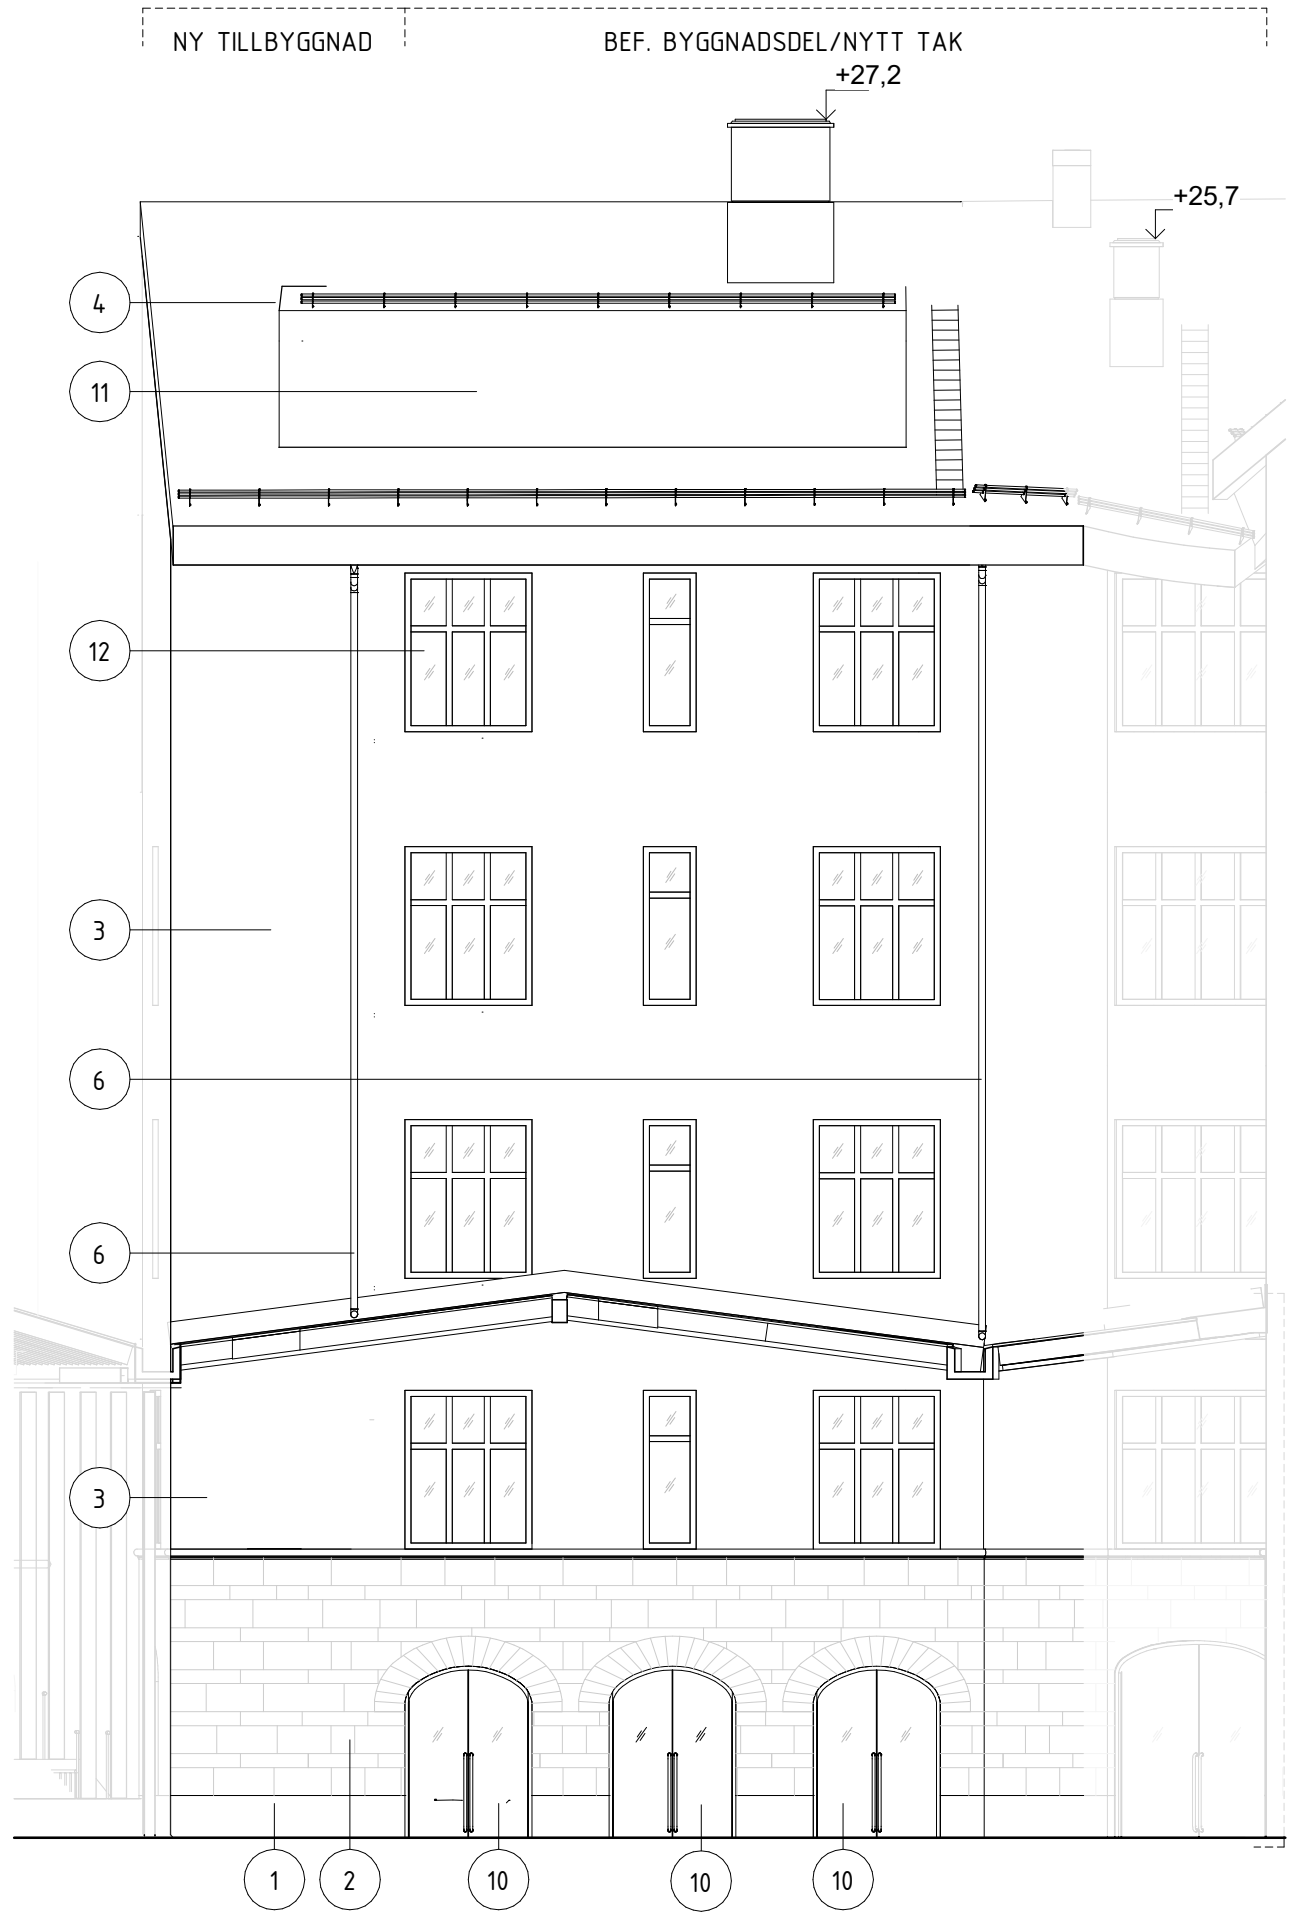


FASAD B

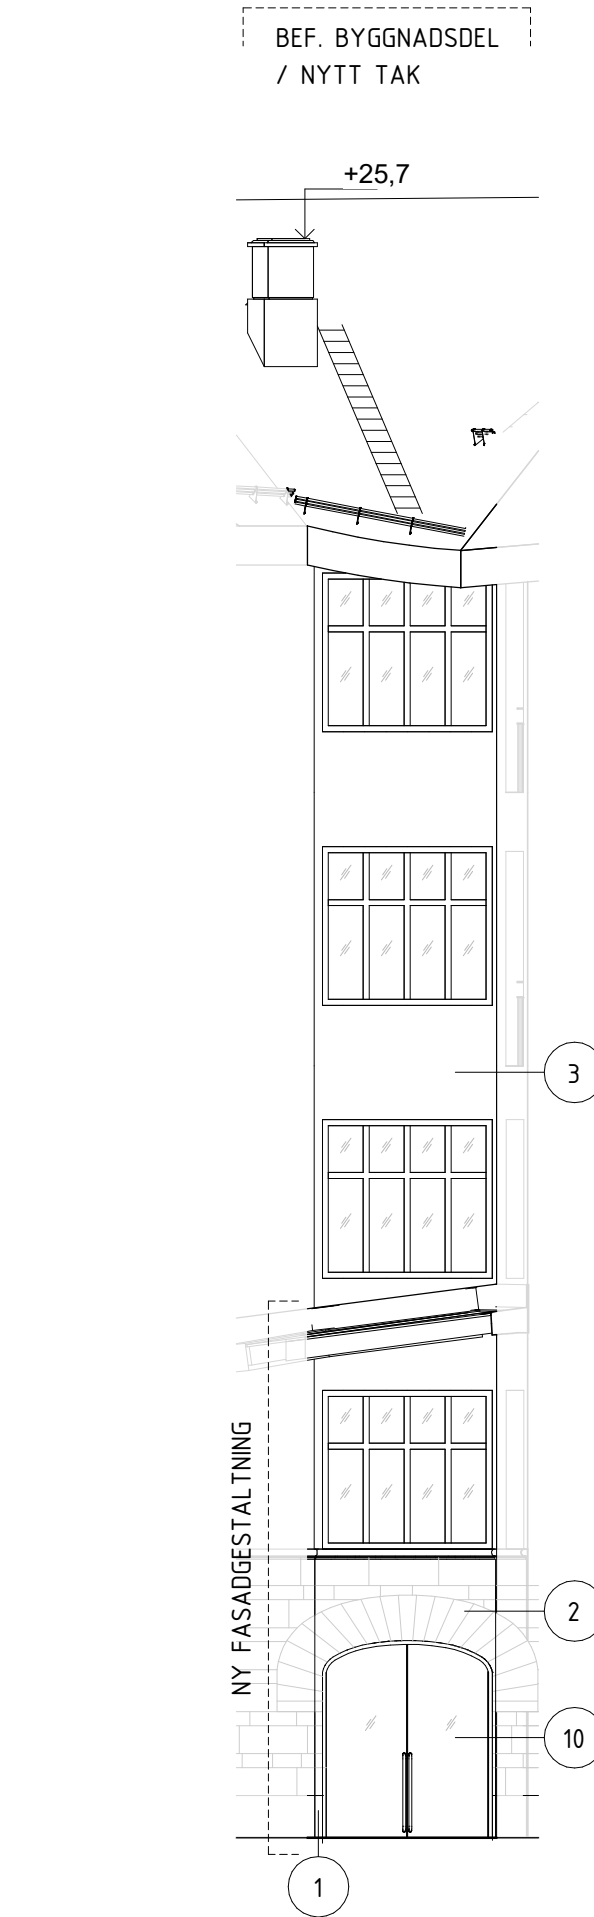

FASAD C

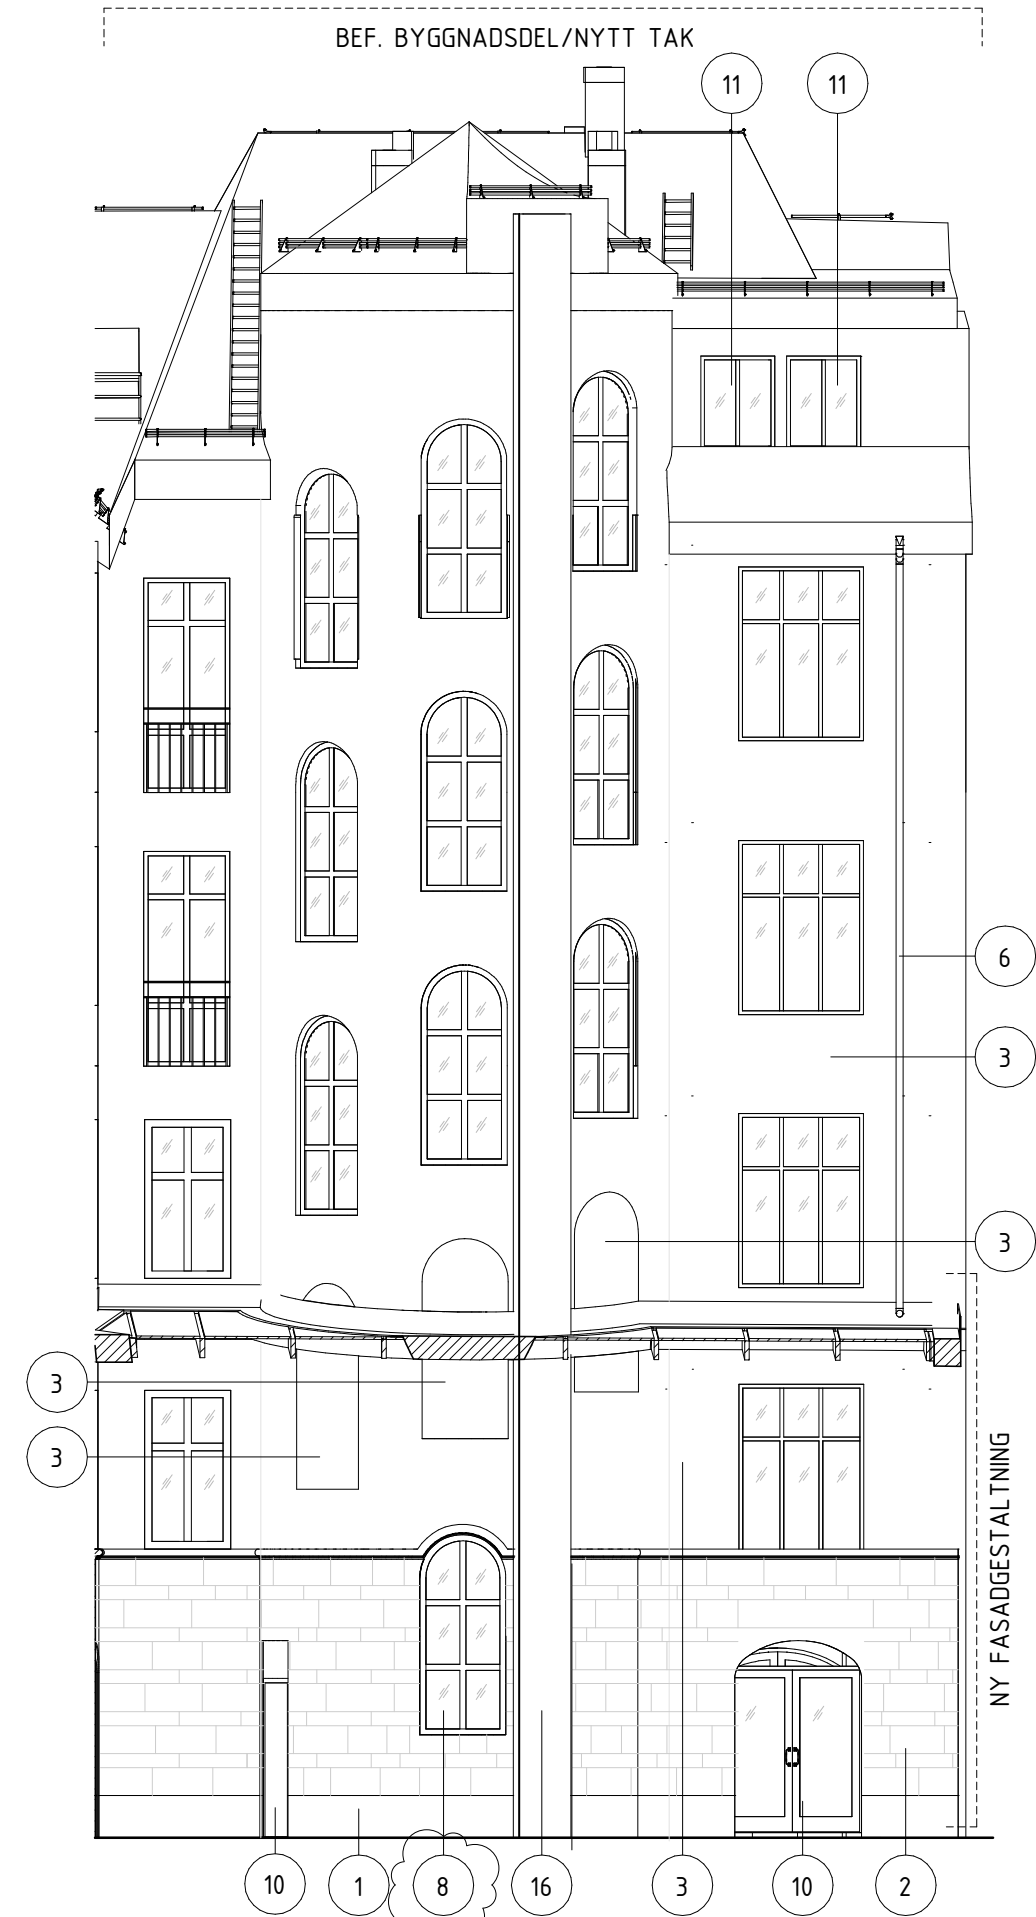

FASAD D

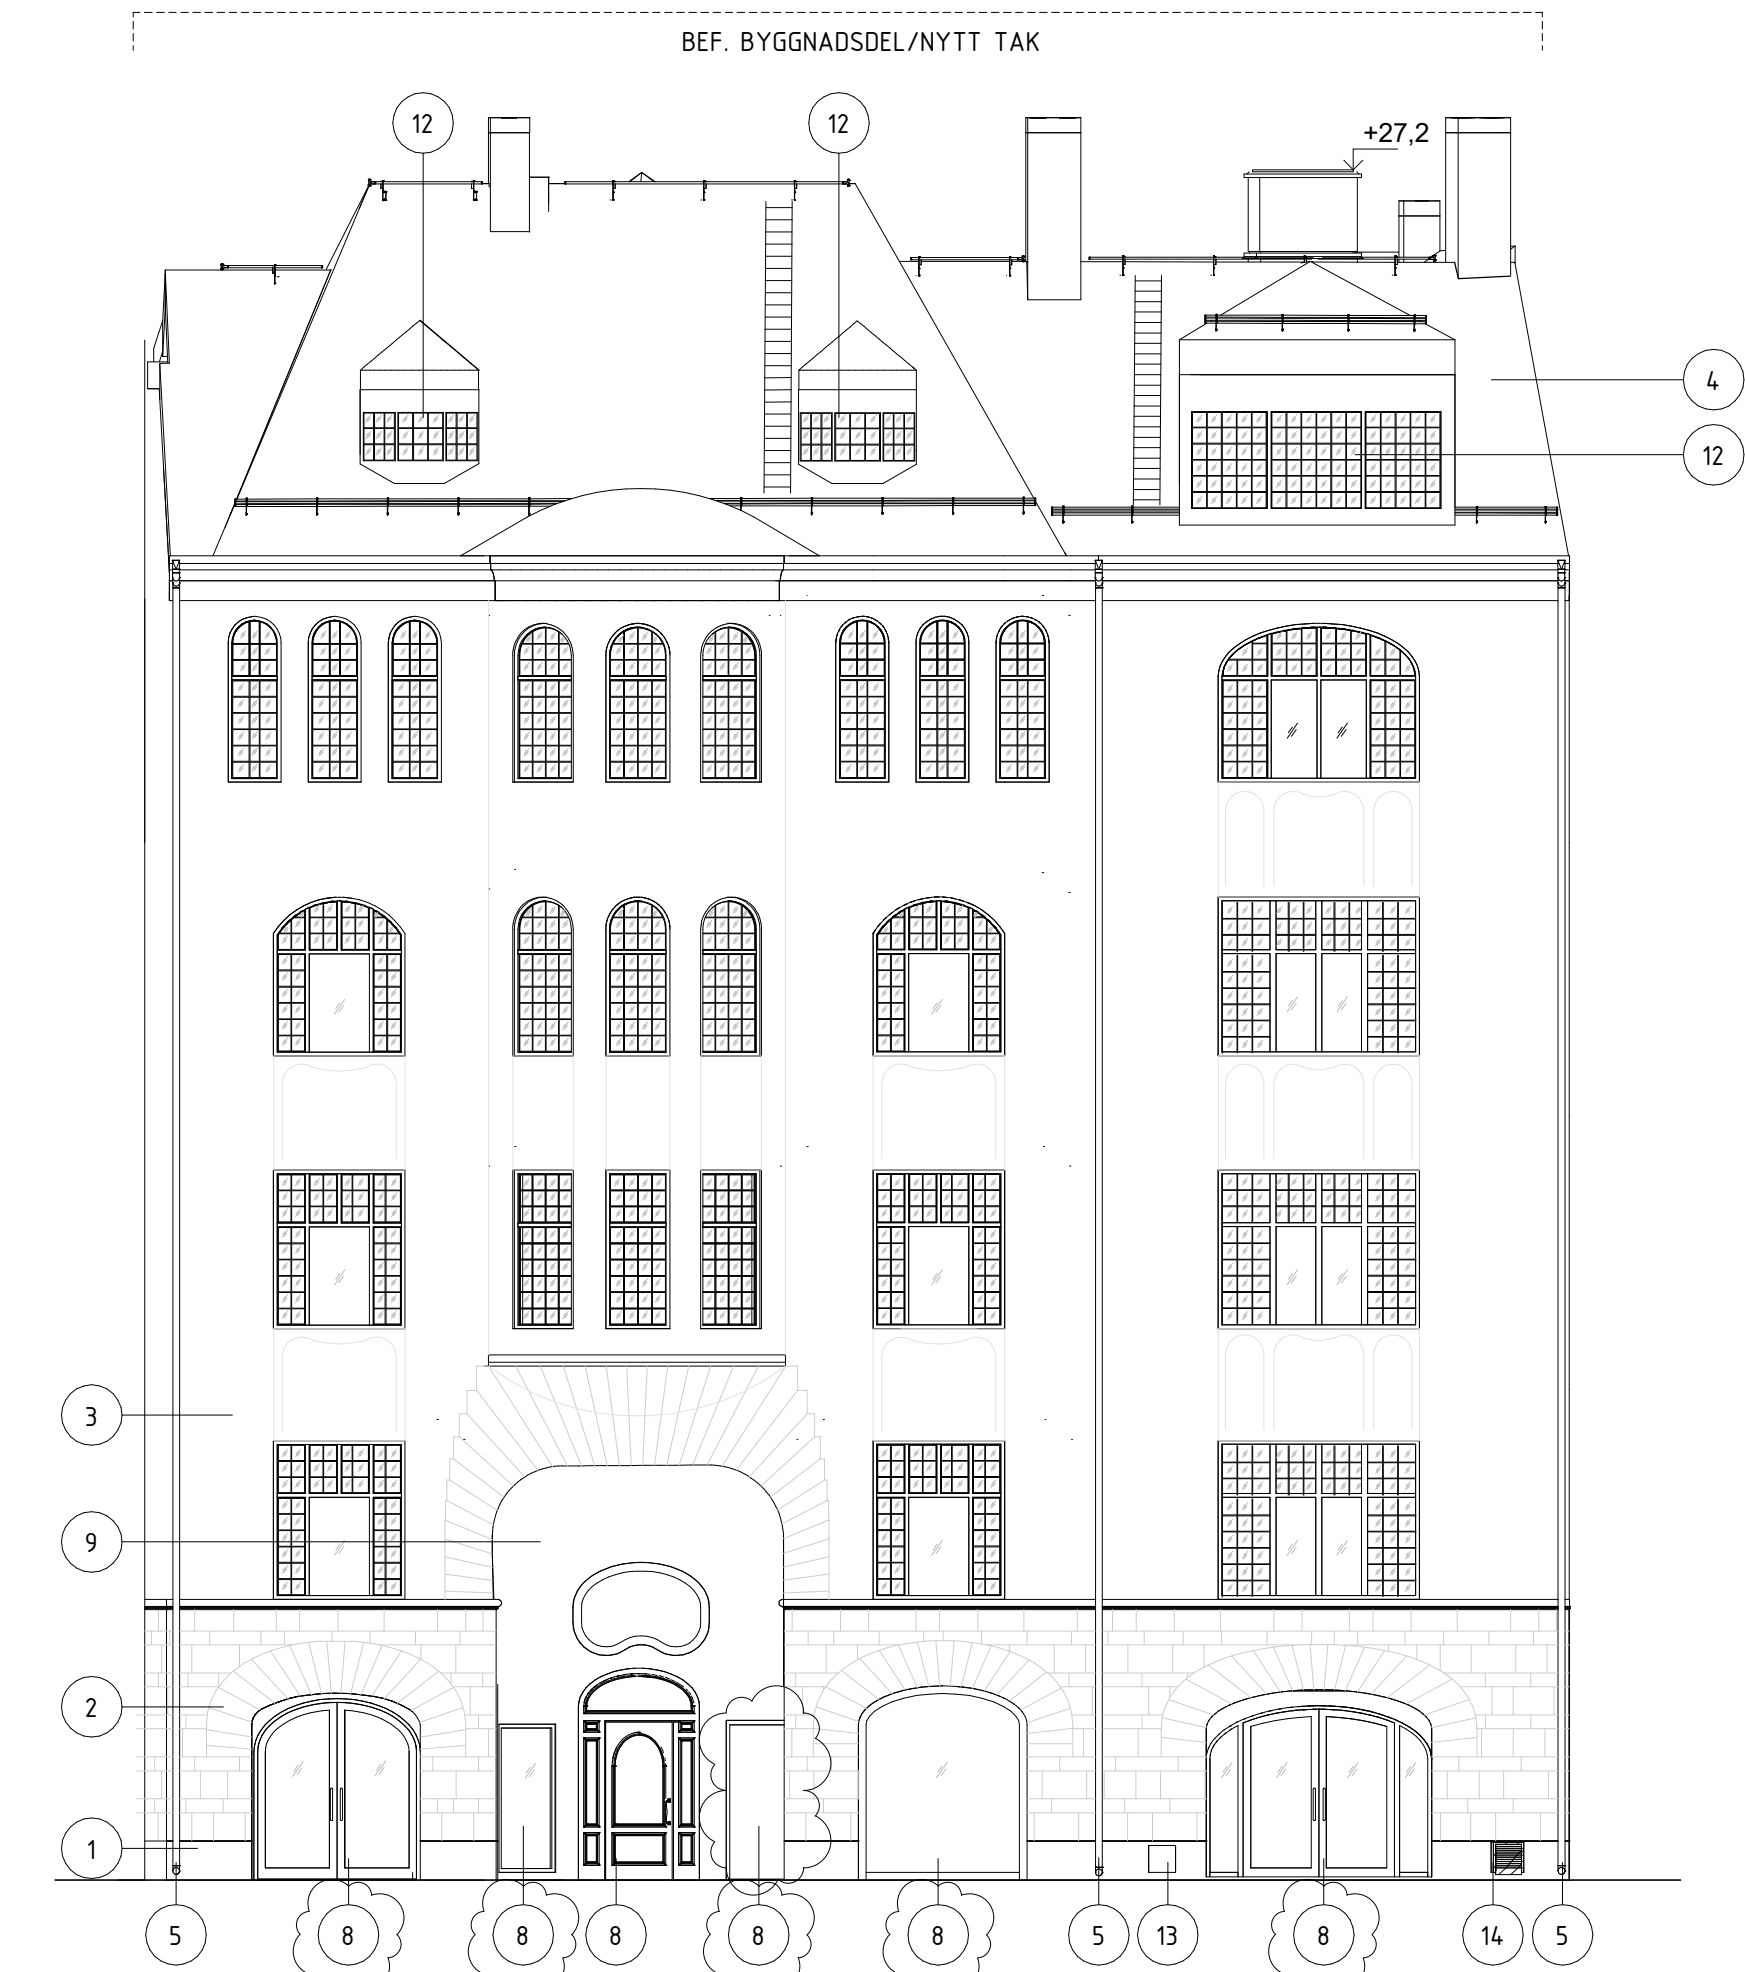

FASAD MOT GREV TUREGATAN

FÖRKLARINGAR

MÅTT ANGES I MILLIMETER
PLUSHÖJDER ANGES I METER OCH AVSER FÄRDIG YTA DÄR
EJ ANNAT ANGES
MÅTT KONTROLLERAS PÅ PLATS FÖRE UTFÖRANDE
MÅTTSATTA DELAR GÄLLER FÖRE SKALMÅTT

- GLAS
- SOCKEL AV GRANIT
- SOCKELVÄNING AV SANDFÄRGAD KVADERHUGGEN KALKSTEN
- LJUS SLÄTPUTS (MED DEKORMÖNSTER (FESTONGER) UNDER FÖNSTER MOT GREV TUREGATAN)
- SVART BANDTÄCKT FALSAT PLÅTTAK LIKA BEF.
- BEFINTLIGT STUPRÖR - PATINERAD KOPPAR
- NYTT STUPRÖR- MÖRK KULÖR
- VAKANT
- ENTRÉPARTI OCH UTVÄNDIGA GLASPARTIER AV TRÄ
- PORTALDEKOR MED VÄXTMOTIV - LJUS PUTS
- INVÄNDIGA GLASPARTIER AV TRÄ
- TAKKUPOL AV SVART TAKPLÅT
- FÖNSTER SOM BYTS OCH NYA FÖNSTER
- TÖMNINGSLUCKA - FETTAVSKILJARE
- RÖKGASLUCKA
- UPPSTIGNINGSLUCKA
- PLÅTINKLÄDNAD - HISSTEKNIK

FÖRESKRIFTER

SE "ÖVERSIKT KULTURHISTORISKA BYGGNADSELEMENT" FÖR OMFATTNING AV BEVARAS/ÅTERSKAPAS/NY/NY LIKA URSPRUNGLIG.

SOCKELVÄNING AV GRANIT/KALKSTEN

BEVARAS
STENFASADER RENGÖRES OCH LAGAS ENLIGT ÅTGÄRDSPROGRAM FRAMTAGEN AV STENKONSERVATOR ENLIGT SENARE BESKED.
NY
INVÄNDIG SOCKELVÄNING MOT GALLERIAN UTFÖRES MED MURADE STENBLOCK AV GRANIT OCH KALKSTEN
LIKA GATUFASAD (SLUTHUGGNING/HAMRING OH MONTERING LIKA URSPRUNGLIG FASAD) STENTYP UTFÖRS AV STENKONSERVATOR ENL. SENARE BESKED.

PUTSFASAD

BEVARAS
PUTSFASADER RENGÖRES OCH LAGAS ENLIGT ÅTGÄRDSPROGRAM FRAMTAGEN AV STENKONSERVATOR ENLIGT SENARE BESKED.
UNDERHÅLL AV PUTS (PÅ SAMTLIGA FASADER), PUTSDEKOR UTFÖRS VARSAMT OCH MED ANPASSADE MATERIAL OCH METODER.
NY LIKA URSPRUNGLIG
PUTSFASAD MOT GREV TURESGALLERIA SOM BESTÅR AV NY VÄGG SAMT NYA PUTSYTOR (IGENSÄTTNING AV FÖNSTER SOM RIVS) LIKA ÖVRIGA FASADEN (SANNOLIKT KALKPUTS SOM MÅLAS I LINOLJA). LJUS SLÄTPUTS

PLÅTTAK

NY LIKA URSPRUNGLIG
NY TAKUTBYGGNAD I PLÅT SOM ÖVERRENSSTÄMMER MED HUSETS KARAKTÄR. IGENSÄTTNING AV TAK DÄR SKORSTEN RIVS SAMT TAKÖPPNINGAR UTFÖRES LIKA ÖVRIGT TAK. UTFÖRS VARSAMT OCH MED ANPASSADE MATERIAL OCH METODER.

UTVÄNDIGA GLASPARTIER AV TRÄ

NY
NY ENTRÉPARTI SAMT NYA BUTIKSENTRÉER OCH BUTIKSFÖNSTER MOT GREV TUREGATAN UTFORMAS MED MATERIAL, GESTALTNING OCH DETALJERING ENLIGT TIDSTYPISK FÖRLAGA. ENERGI- OCH LJUDKRAV BEAKTAS.

PORTALDEKOR MED VÄXTMOTIV - LJUS PUTSSTUCKATUR

BEVARAS
URSPRUNGLIG STUCKATUR SKA I FÖRSTA HAND BEVARAS I SIN HELHET, I ANDRA HAND BEVARAS OCH KOMPLETTERAS MED NY DEKOR LIKA BEFINTLIG OCH I TREDJE HAND ERSÄTTAS MED NY STUKATUR. UNDERHÅLL UTFÖRS VARSAMT OCH MED ANPASSADE MATERIAL OCH METODER.

INVÄNDIGA GLASPARTIER AV TRÄ


NY
GLASPARTIER AV LJUS EK.
PARTIERNA SKALL VARA BEARBETADE OCH HA EN TREDIMENSIONELL KARAKTÄR SOM ÖVERENSSTÄMMER MED HUSETS KARAKTÄR

FÖNSTER

BEVARAS
BEFINTLIGA FÖNSTER SKALL BEVARAS OCH RENOVERAS VID BEHOV. BEFINTLIGA FÖNSTER SKALL MÅLAS, YTTRE BÅGE OCH KRINGLIGGANDE RAM I KULÖR LIKA URSPRUNGLIG, INRE BÅGE OCH KRINGLIGGANDE RAM ENL. SENARE BESKED. GLASNING ENL. ACC. TEKNISK UTFÖRNING. SE GÄLLANDE PLANBESTÄMMELSER.
NY
EJ URSPRUNGLIGA FÖNSTER ERSÄTTAS MED NYA FÖNSTER SOM UTFORMAS MED INDELNING, DIMENSIONER OCH MATERIAL LIKA URSPRUNGLIG FÖRLAGA OCH MÅLAS I TIDSTYPISK KULÖR. ENERGI- OCH LJUDKRAV BEAKTAS.

HÄNVISNINGAR

PLANER SE: 31-A-40-1-(0910-1510)
TAKPLAN SE: 31-A-40-1-1610
SEKTIONER SE: 31-A-40-2-(0001-0003)
GESTALTNINGSPROGRAM SE: BILAGA 00-A-B1
ÖVERSIKT KULTURHISTORISKA BYGGNADSELEMENT SE: BILAGA 00-A-B2
ÖVERSIKTIG PROJEKTBESKRIVNING SE: BILAGA 00-A-B3

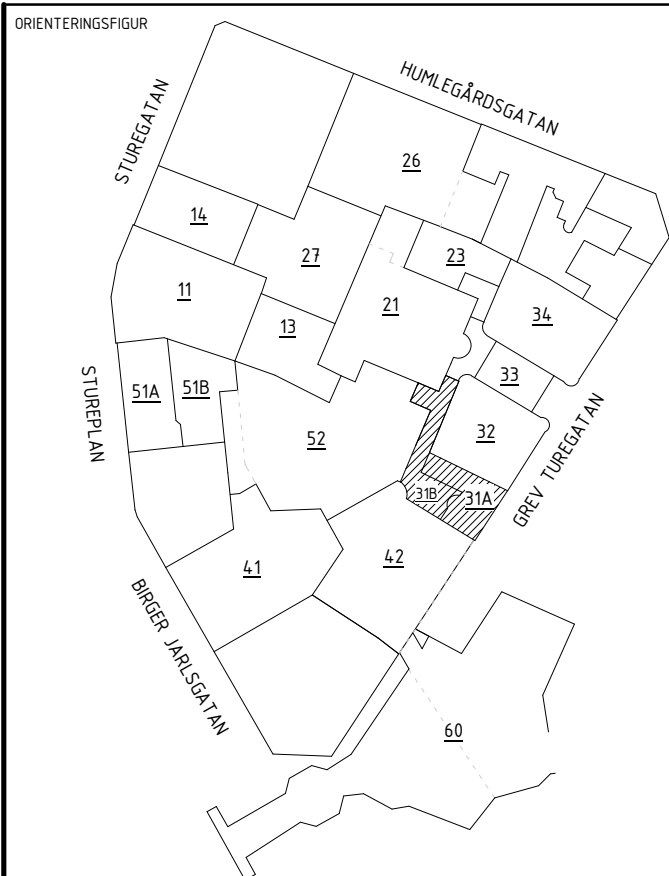

BYGGLOVSHANDLING

OM- OCH TILLBYGGNAD

DATUM: 2024-07-05
GÖRANDE AV: JENS RANDECKER
ANSÖKNING NR: PM05
BESTÄLLARE: MEYAV SANDY

STURE GALLERIAN

STURE

STOCKHOLM, ÖSTERMALM

ADRESS: GREV TUREGATAN 7

FÄSTIGHET: KV SPERLINGENS BACKE 56

DISCIPLIN: A
FÖRETAG: SWECO SVERIGE AB

TELEFON: 08 695 60 00
SKAPAD AV: MEYAV SANDY

BYGGNADSVÄR: 31
KONSTRUKTÖR: SHOGHEEK KANAKANIAN

VÄNINGSPLAN: 10
DELÖPPNING: SÖDRA ETAPPEN

SYSTEM: 400-SAMMANSATT REDOVISNING

FASADER
TITNINGSKATEGORI: 3-ELEVATIONER
DOKUMENTNUMMER: 31-A-40-3-0001

SKALA: A1=1:100
A3=1:200

ANDRING: D