

NY GÅRDSPPLAN 1:100

BELÄGGNING MED MARKSTEN, TYP "RUSTIK GRÅMIX"
NYA BRUNNAR, GENOMGÅENDE STUPRÖR
3st NYA LANTERNINER LJUSÖPPNING #1,32 (EI 30)

TRAPPHUS MOT
HANTVERKARG. 52

ARKAD MOT
POLHEMSG. 24

ANPASSNING
FÖR RULLSTOL

UTAN TAK

UTAN TAK

SANDLÅDA

~ 4,0

2,0

6,1

1,45

3,0

0,4

5,35


1,6

A5-3

A5-4

A5-3

A5-4

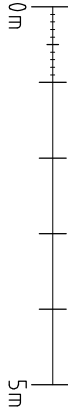

A			
TAK ÖVER SITTRUPP UTGÅR			
BET	ANT	ANDRINGEN AVSER	DATUM
			SIGN

BYGGLOVSHANDLING

SWK			
Stridsberg o Wikensstål Konstruktioner AB			
UPPDRAGS NR	2022-041	RITAD/REKONSTR AV	TW
DATUM	2023-07-07	ANSVARIG	TW
Dokumentation 30			
141 46 Huddinge			
08-689 70 00			
www.swk.se			

MORELLTRÄDET 8, STOCKHOLMS KOMMUN
RENOV. o OMBYGGN. AV GÅRDSBJÄLKLAG
NY GÅRDSPPLAN

SKALA	HALVSKALA	NUMMER	BET
1:100 (A3)		A2	A