


KV. MORELLTRÄDET
SITUATIONSPLAN 1:000

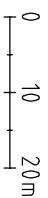

NY SITTING GRUPP UTAN TAK



NY CYKELPARKERING




BEFINTLIG GÅRDSLAYOUT




NYA LANTERNINER PÅ GÅRD

TYP SCANLIGHT GLASPYRAMID

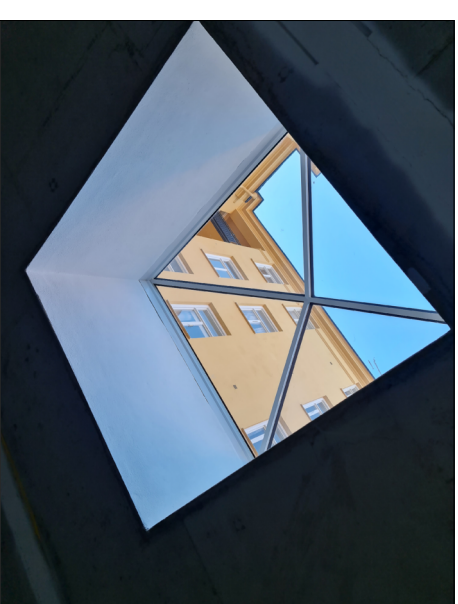

NY LANTERNIN INIFRÅN KÄLLARE

A	TAK UTGÅR	24.02.07	TW
BET	ÄNDRINGEN AVSER	DATUM	SIGN
BYGGLOVSHANDLING			
			
Deltäcksnytt 141 46 Hudding 08-689 70 00 www.swk.se			
Stridsberg o Wikén Konstruktioner AB			
UPPDRAGS- NR	RITAD/REVISIT. AV	HÄRLEDARE	
2022-04-1	TW	TW	
DATUM	ANSYNDIG		
2023-07-07			
MORELL TRÄDET 8, STOCKHOLMS KOMMUN RENOV. O OMBYGGN. AV GÅRDSBÄJLKLAV SITUATIONSPÅN, BESKRIVANDE BILDER			