

REF:

LAGER:



Nya wc med bef. ventilation



Bef wc /pentry rivs

INFORMATIONSKLASS
INTERN

SKALMÄTT BÖR EJ TAS PÅ RITNING
FÖR BÄSTA NOGGRANHET BÖR ALLTID
KONTROLLMÄTT TAS PÅ PLATS

SOM UNDERLAG FÖR DENNA RITNING
HAR LEGAT HANDLINGAR UPPRÄTTADE
AV ARKITEKTER E Hæggelund och L Peterson

VIND 6 TR
5 TR
4 TR
3 TR
2 TR
1 TR
ENTRESOL
ENTRE
KÄLLARE 1

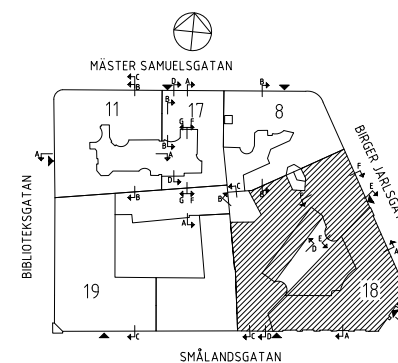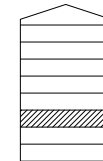

		Hissnumrering	23.08.14	Frax
BET	ANT	ÄNDRINGEN AVSER	DATUM	SIGN
RELATIONSHANDLING				
HUFVUDSTADEN				
Hufvudstaden AB (publ) Regeringsgatan 38 NK 100 SE-111 77 Stockholm			Telefon 08-762 90 00 Telefax 08-762 90 01	
KV. RÄNNILEN NR. 18				
BH				
A				
K				
V				
E				
L				
UPPDRAG NR		RITAD/KONSTR AV	HANDLAGGARE	
DATUM		ANSVARIG		
2019-07-10				
ENTRESOLVÅNING (OVAN ENTREVÅNING)				
SKALA		NUMMER		BET
1:100		0052-A-4.0.1-1102E00		