


B		UPPDAT. UTFÖRT + EJ UTFÖRT	EA	2024-04-16
A		UPPDATERING	EA	2019-04-15
BET	ANT	ÄNDRINGEN AVSER	SIGN	DATUM

MARTINSKOLAN

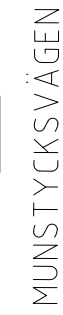

UPPDRAG NR	RITAD AV T HALES	HANDLÄGGARE E ASKANER
------------	---------------------	--------------------------
