
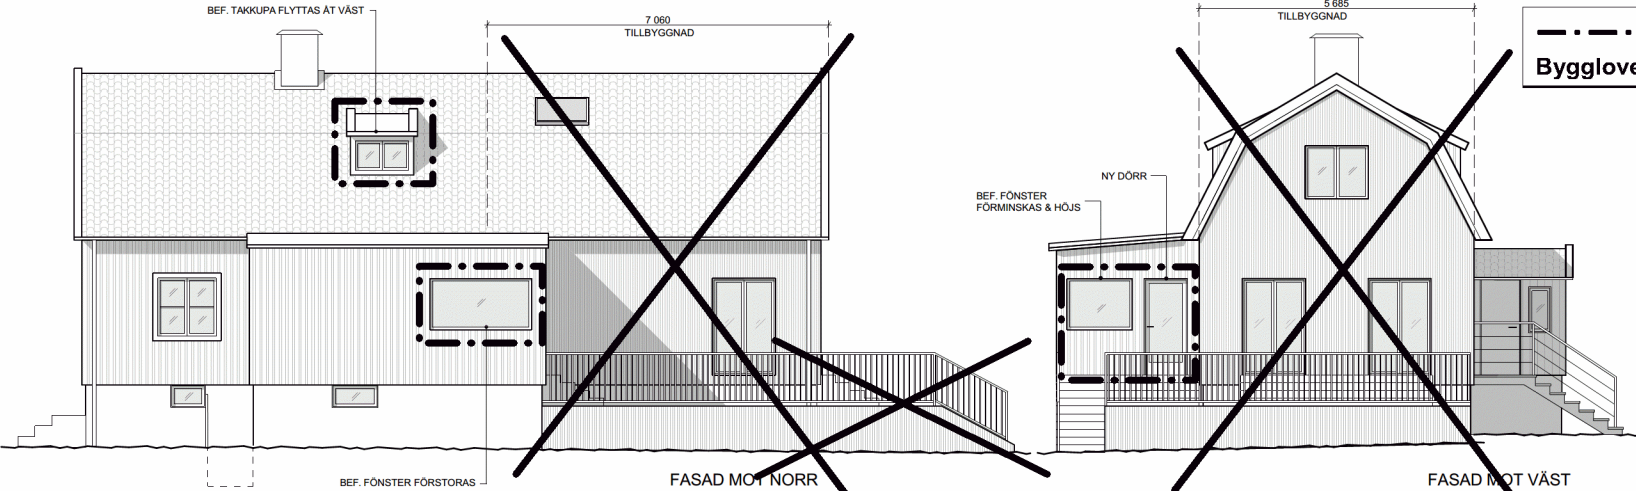


FÖRKLARINGAR

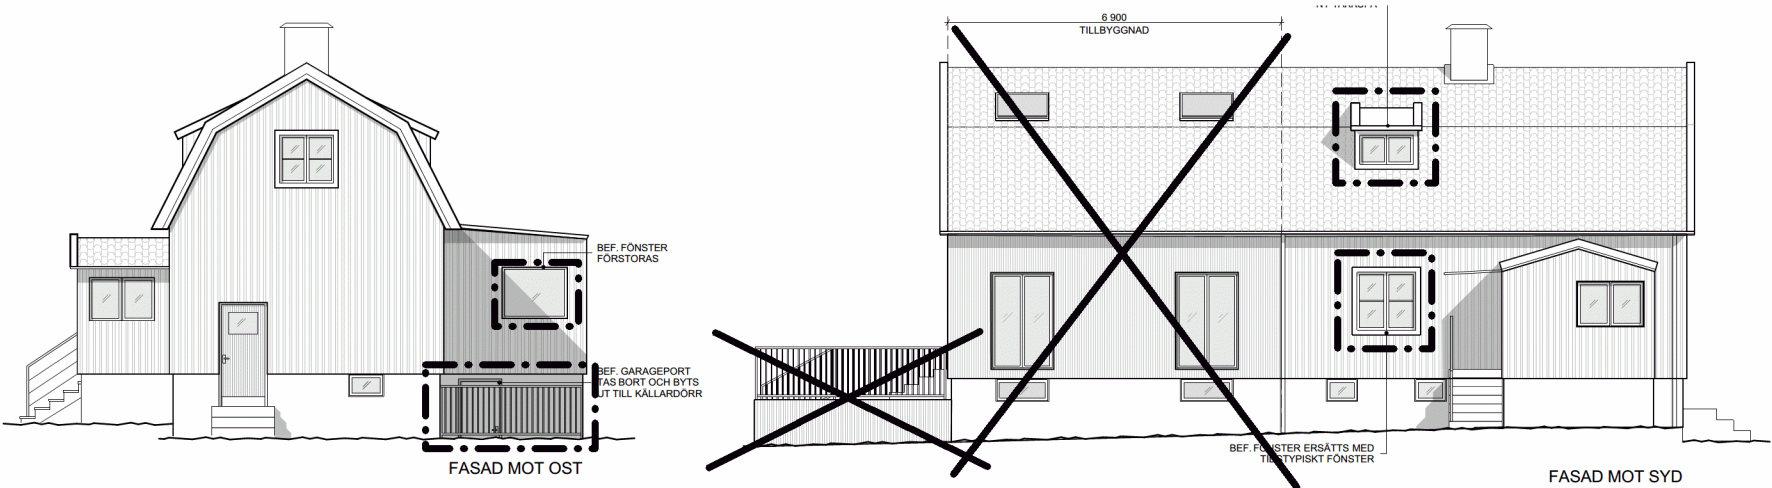

Bygglovens omfattning

0 1 2 3 4 5 m  
SKALA 1:100

BET 1		ANST 1		ANDRINGSÄR		DATUM		SIGN	
BYGGLOVSHANDLING									
VAGGAN 1									
<b>enflo</b> <b>arkitekter</b>				igeldammigatan 14 112 49 stockholm tel: 0709 566 373 email: jens@enflo.se					
A		Enflo arkitekter AB							
K									
V									
E									
L									
UPPDRAG NR		21.023		TÄNDR AV		AM		I HANDELSÄGARE	
START		25/04/2024		TÄNDRING		JE			
FASADER									
SKALA (A3)		1:100		TÄNDRING				BET	