

Förtydligande till bygglovshandläggare 2024-08-06

FÖRKLARINGAR

3D VY SEDD FRÅN NORDVÄST. GÄRDSSIDA. MATERIAL OCH KULÖRER ILLUSTRERADE KAN AVVIKA FRÅN VERKLIGHETEN. SE UTVÄNDIG MATERIAL- & KULÖRBESKRIVNING.



BYGGLOVSANSÖKAN AVSER FASADÄNDRINGAR MOT INNERGÅRD. INSTALLATIONER PÅ TAK SAMT ÄNDRAD UTRYMNINGSSTRATEGI.

HÄNVISNINGAR

SITUATIONSPLAN A-01-1-01

PLANER A-40-1-01 -- 05
SEKTIONER, DETALJSNITT A-40-2-01
FASADER A-40-3-01 -- 02
YTTERTAK A-41-1-01
FÖNSTER & FÖNSTERDÖRRAR A-42-4-01

UTVÄNDIG KULÖR- & MATERIALBESKRIVNING
SE FASADRITNING A-40-3-01

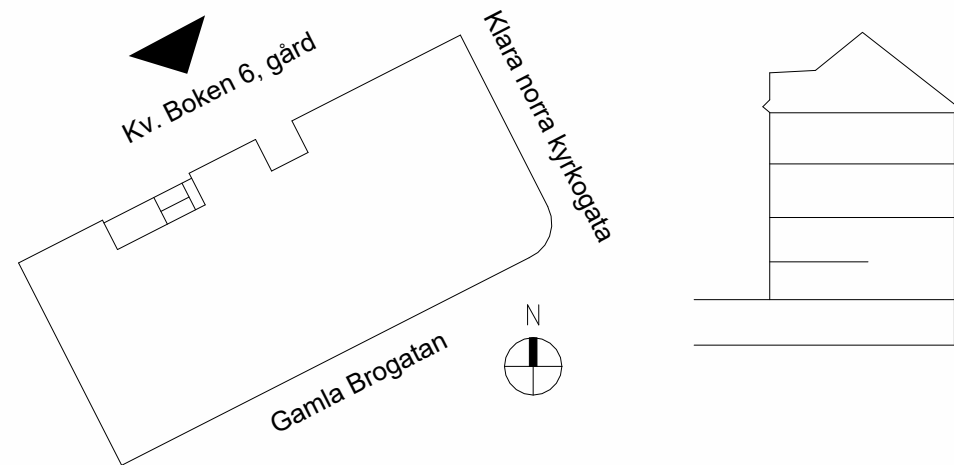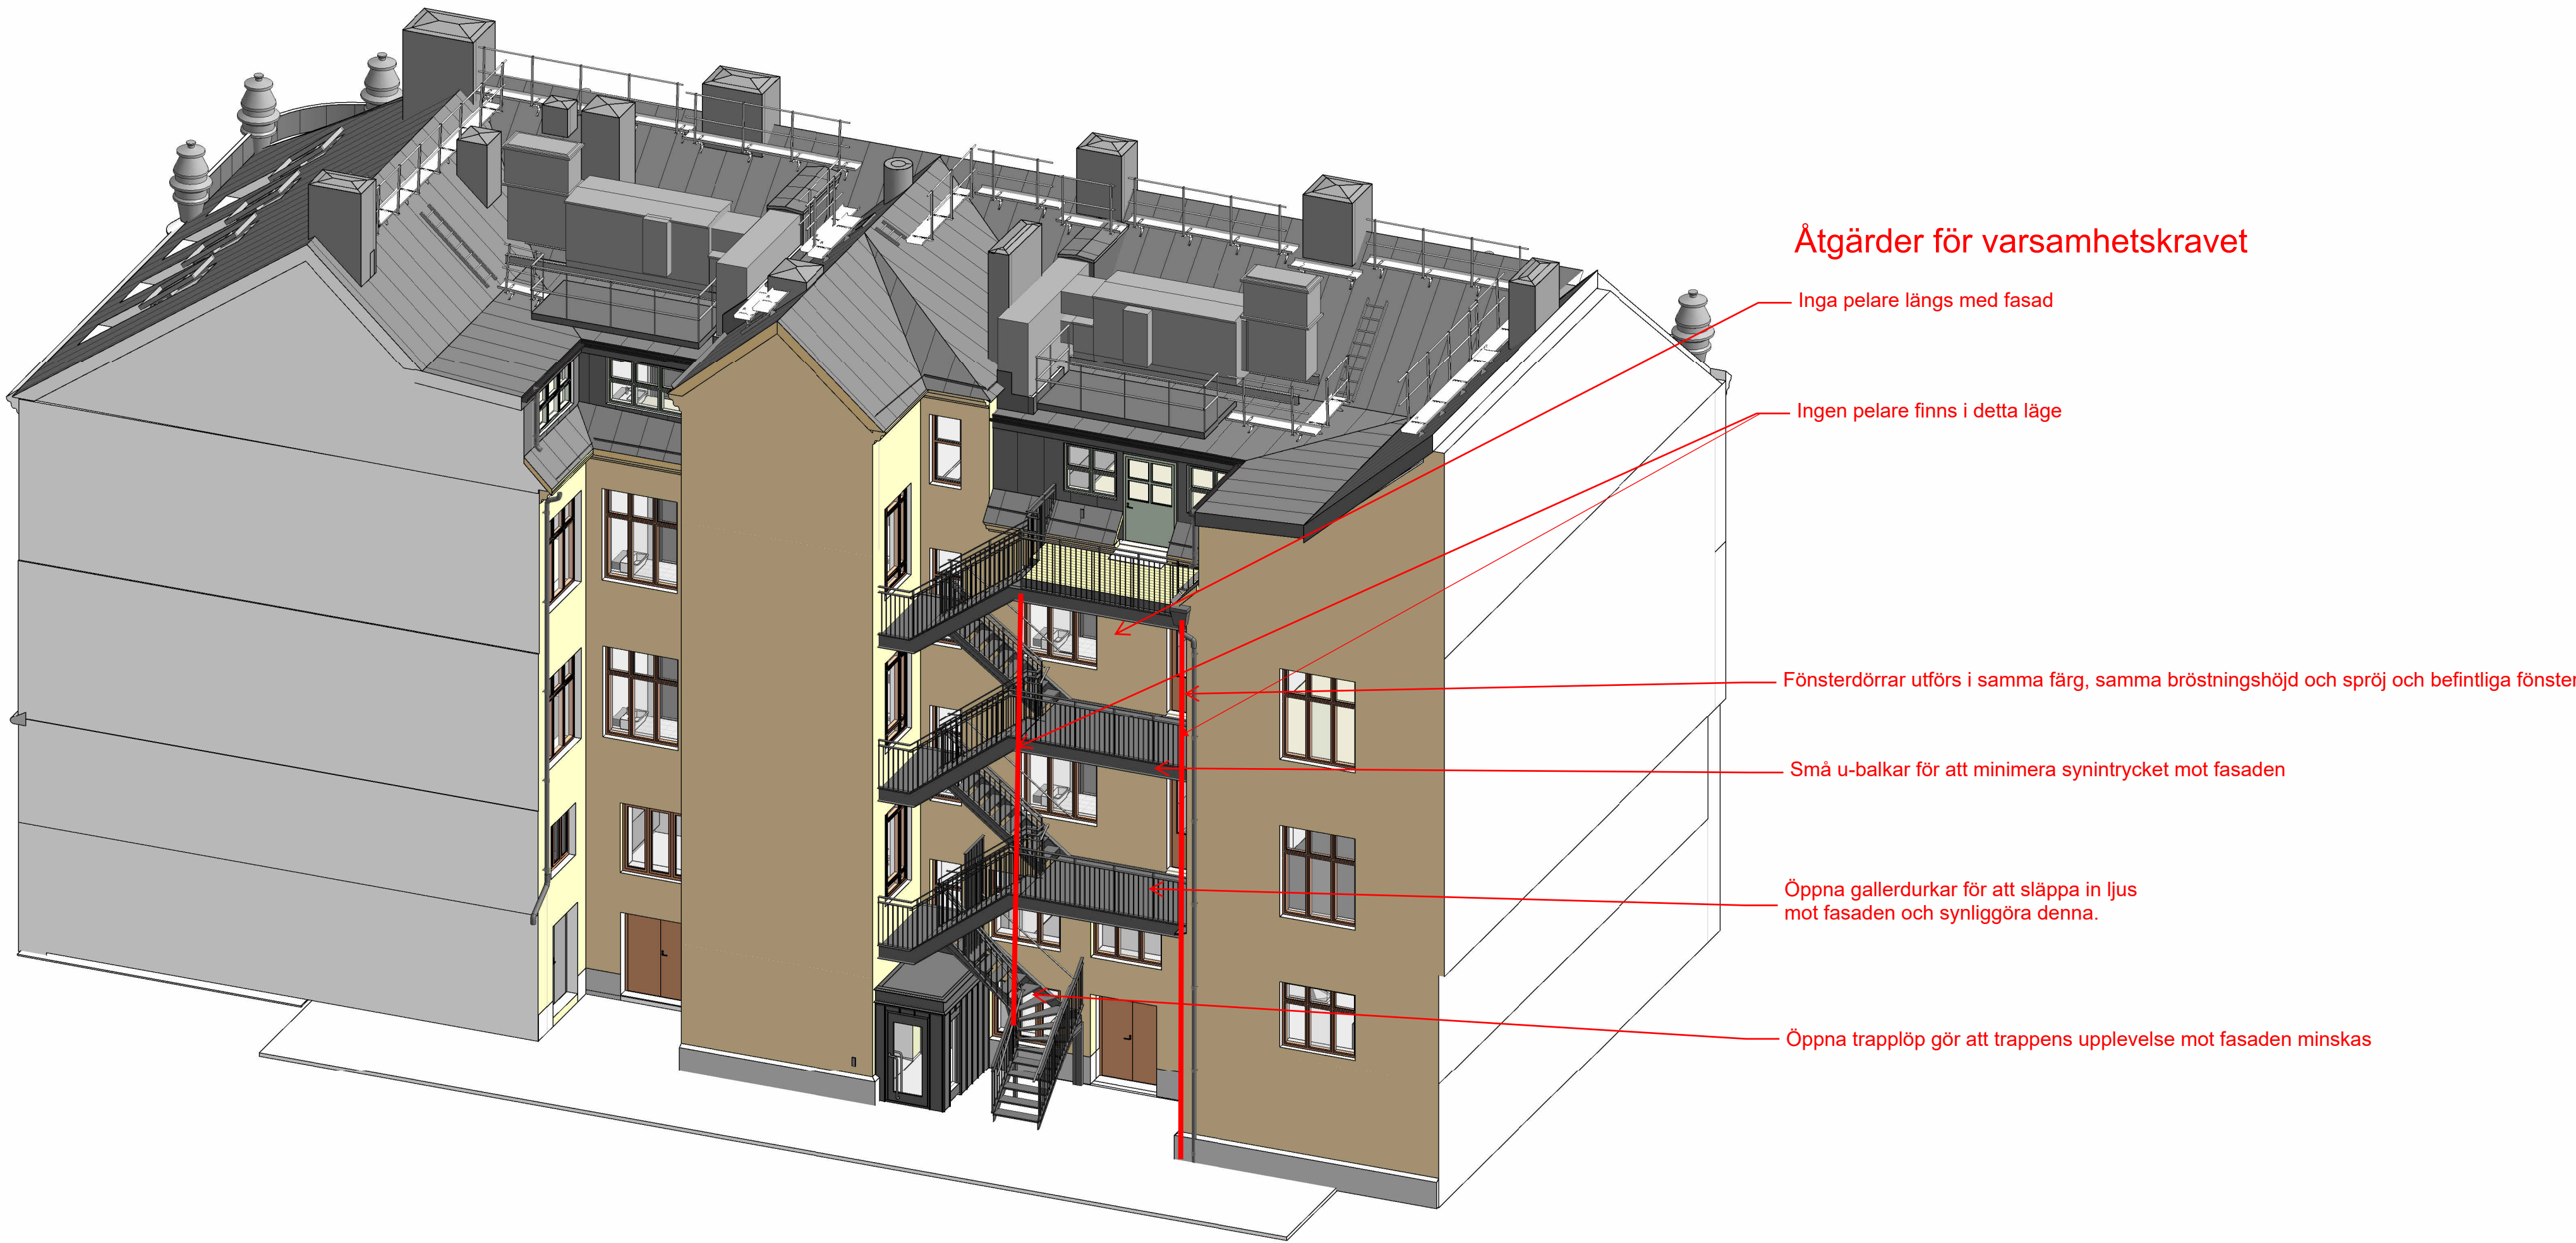

BET	ÄNDRINGEN AVSER	DATUM	SIGN
	-		STATUS
BYGGLOVSHANDLING			
2023.12.08			HANDLING
Kv BOKEN 6, Gamla Brogatan 34			
OMBYGGNAD KONTOR			
ANSVARIG PART			
SWECO			
Sweco Sverige AB Sweco Architects			
Telefon +46 8 695 60 00			
WWW.SWECO.SE			
M.GRUT	HANDLAGGARE	M.GRUT	SKAPAD AV
K. SCHAUB HELLSTRÖM	ANSVARIG	30045646	UPPGÄVENS NUMMER
RITNINGSKATEGORI			
PLAN			
3D VY GÄRDSFASAD			
A1			
1:100			
A-49-0-01			