



FÖRKLARINGAR
MÅTT ANGES I MM. PLUSHOJD ANGES I METER.

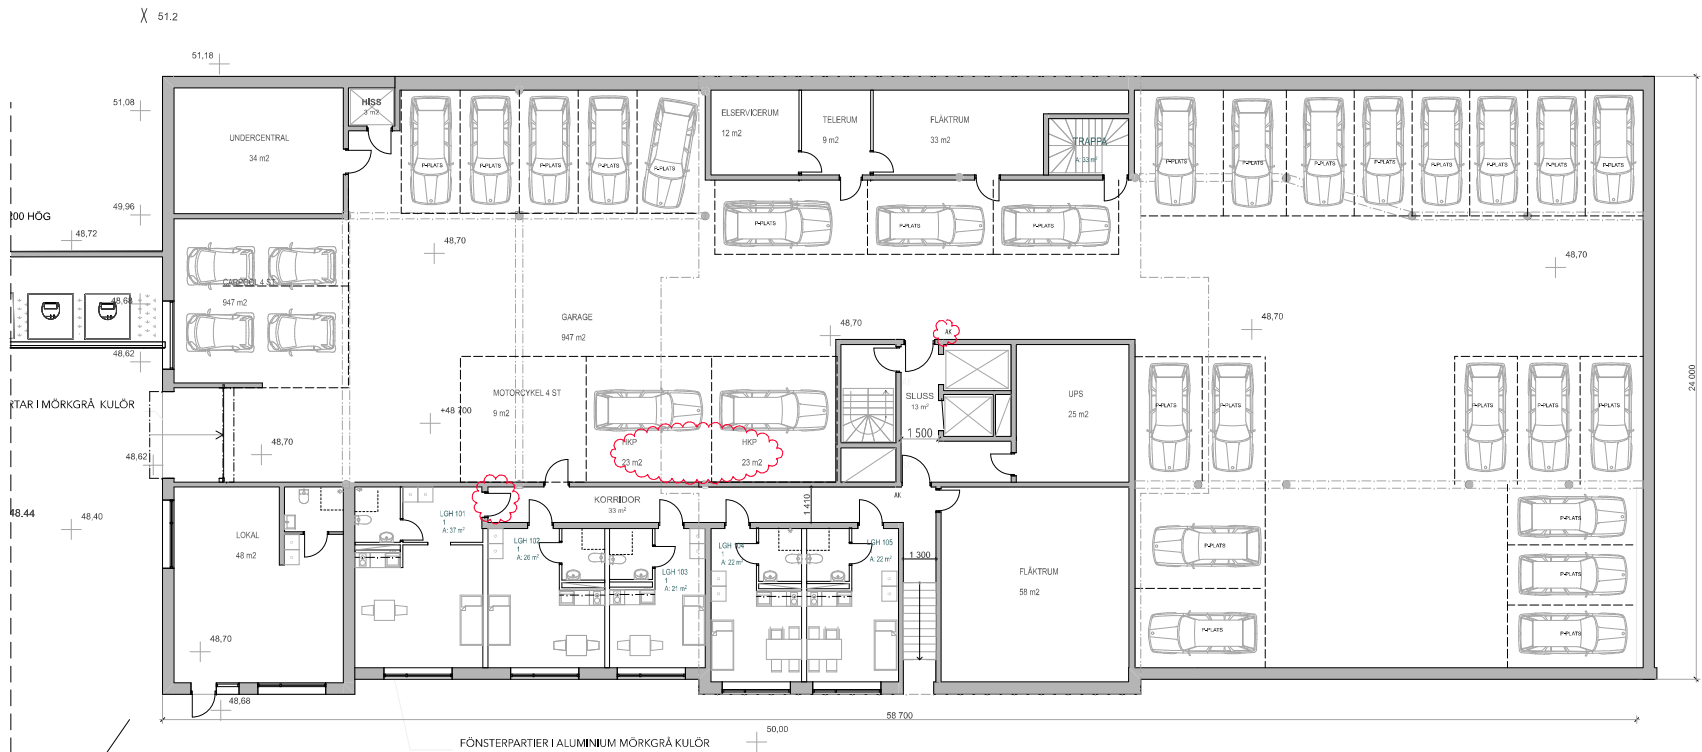

FÖRESKRIFTER

HÄNVISNINGAR

A	REV	EFTER	BL. KRAV	2024-08-08	L. TAPPER
BYGGLOVHANDLING					
		ELSA STUDIO			
KV/HEMHOLMEN, VÄRBERG					
PROJEKT	BPP ELSA				
A	Björn Tapper ab				
J	Borglund Byggnads AB				
VVS	EMING CONSULT AB				
PROJEKTANT	10324	IT	L. Tapper		
BYGGNAD	240614	B. JÖRN AASERUD			
NYBYGGNAD					
PLAN 1					
SKALA	1:100	SKALA	A-40-1-01		

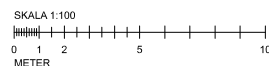


HÄNVISNINGAR


A	REVISTER ILKRAV	2024 08 08	L'APPER
	BYGGLOVHANDLING		
		ELSA STUDIO KVEMHOLMEN, VÄRBERG	
BRUK	BRF ELSA		
A	Barne Tepper als		
E	Borgund Bygghemstads AB		
VVS	EMING CONSULT AB		
	17	BYGGLOVHANDLING	
1034	L'APPER		
ZADK14	BJORN AASEBUD		
NYBYGGNAD			
PLAN 2			
SKALA 1:100	A-40-1-02		8/1

FÖRKLARINGAR


MÅTT ANGES I MM. PLUSHOJD ANGES I METER.

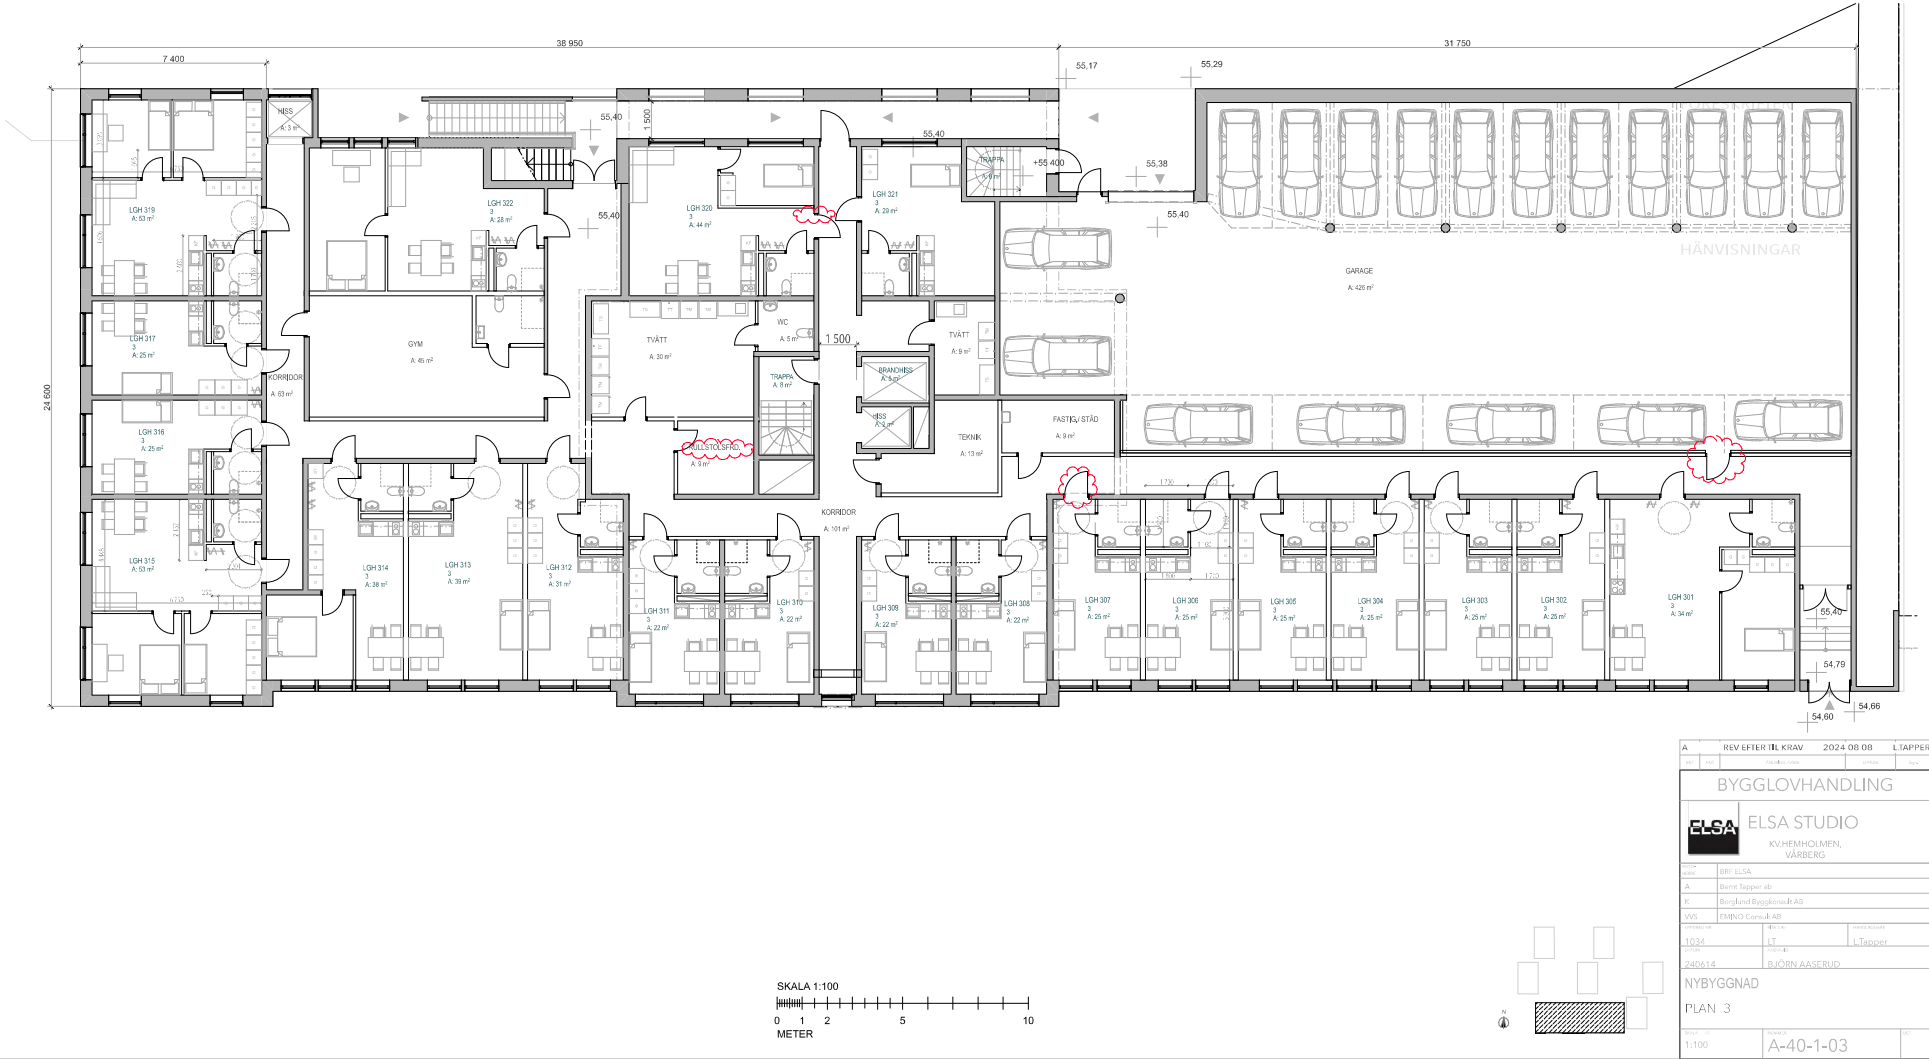

A	REV EFTER BL. KRÄV	2024 08 08	L. TAPPER
BYGGLOVHANDLING			
ELSA ELSA STUDIO			
KV. HEMHOLMEN, VÄRBERG			
PROJEKTANT	BPP ELSA		
A	Barn- & Tapper AB		
B	Borglund Bygghus AB		
VVS	EMNO Consult AB		
PROJEKTANT	401-10	PROJEKTANT	L. Tapper
NYBYGGNAD			
PLAN 3			
SKALA	1:100	SKALA	A-40-1-03

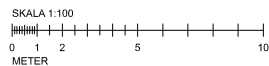


A	REV ESTER TLKRAV	2024 08 08	LTPPES
BYGGLOVHANDLING			
		ELSA STUDIO KVEMHOLMEN, VÄRBERG	
BRUK	BRF ELSA		
A	Barne Tepper als		
E	Burgundig Byggkonst AB		
VVS	EMING CONSULT AB		
1034	17	Handlingsplan	
740614	17	I Tepper	
NYBYGGNAD		BJÖRN AASEBUD	
PLAN 4			
Skala 1:100	A-40-1-04		001

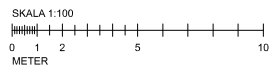


HÄNVISNINGAR


A		REV EFTER ILM KRAR		2024 08 09		LÅPSPR	
<h1 style="text-align: center;">BYGGLOVHANDLING</h1>							
		<h2 style="text-align: center;">ELSA STUDIO</h2> <p style="text-align: center;">KV/HENHOLMEN, VÄRBERG</p>					
JA		Barnet Tappser ab					
JE		Borgfjord Bygghandel AB					
OVIS		EMING CONSULT					
25041#		BJÖRN ÅSERUD					
<h2 style="text-align: center;">NYBYGGNAD</h2> <h3 style="text-align: center;">PLAN 5</h3>							
1:100		A-40-1-05					

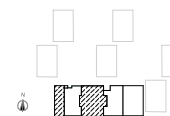

A		REV EFTER ILM KRAV		2024-08-09		LÅTAPPR	
<h1 style="text-align: center;">BYGGLOVHANDLING</h1>							
		<h2 style="text-align: center;">ELSA STUDIO</h2>					
		<p style="text-align: center;">KV/HENHOLMEN, VÄRBERG</p>					
BRUKS- OBJ.	BRI: ELSA						
ÅR	Börst Tappser ab						
PL	Borgfjord Bygghandels AB						
OVVS	EMNIG Consult AB						
1.032	1.032				1. Tappser		
2.5041#		BJÖRN ÅSERUD					
<h2 style="text-align: center;">NYBYGGNAD</h2>							
<h3 style="text-align: center;">PLAN 6-12</h3>							
STAV- 1.100	STAV-2		A-40-1-06				STAV

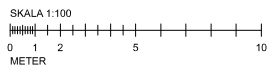

A		REV EFTER ILM KRAR		2024-08-09		L. TAPPER	
<div style="text-align: center; font-size: 2em; font-weight: bold;">BYGGLOVHANDLING</div>							
		<div style="text-align: center;"> <h1 style="margin: 0;">ELSA STUDIO</h1> <p style="margin: 0;">KV/HENHOLMEN, VÄRBERG</p> </div>					
JÄ		Barnet Tapper ab					
JF		Borglund Bygghandels AB					
OVVS		EMNED CONSULT					
<div style="text-align: center; font-size: 1.5em; font-weight: bold;">NYBYGGNAD</div>							
<div style="text-align: center; font-size: 1.5em; font-weight: bold;">PLAN 13</div>							

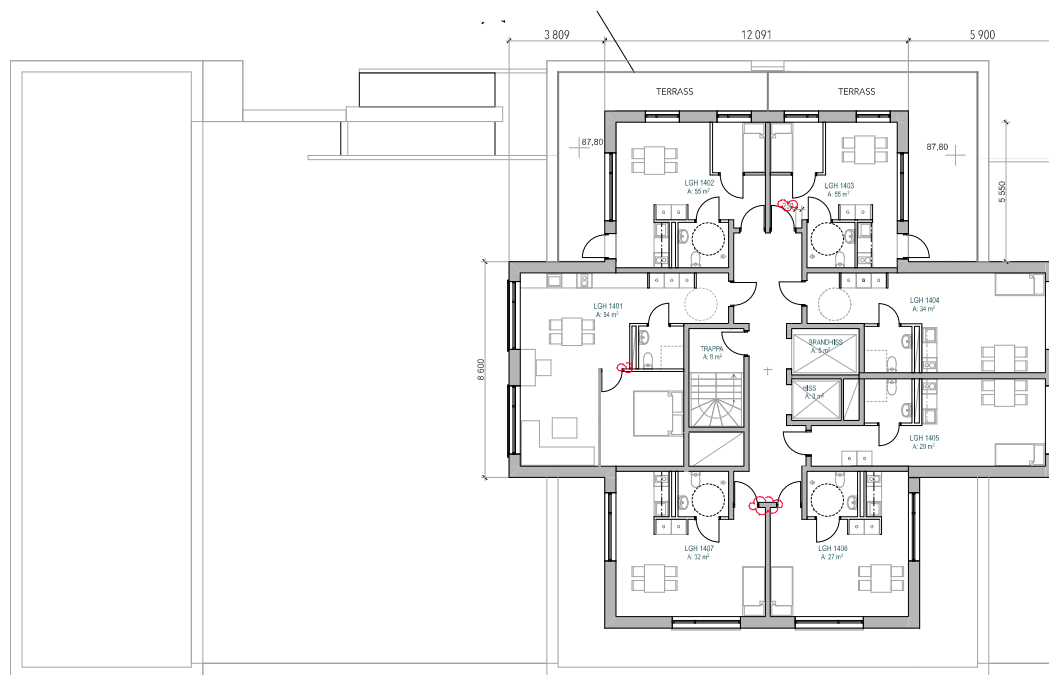


HÄNVISNINGAR


▲▲

▲


SKALA 1:100




0 1 2 5 10
METER

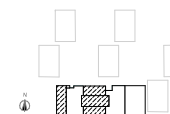

A		REV EFTER ILM KRAR		2024-08-09		LÅP TAPPER	
BYGGLOVHANDLING							
		ELSA STUDIO KV/HENRIKSMOLMEN, VÄRBERG					
BRUKS- OCH ANVÄNDNING		BRF: ELSA					
ÅR		Stenert Tapper ab					
K		Borgfjord Bygghandel AB					
OVS		EMNED Consult AB					
		A-40-1-08					



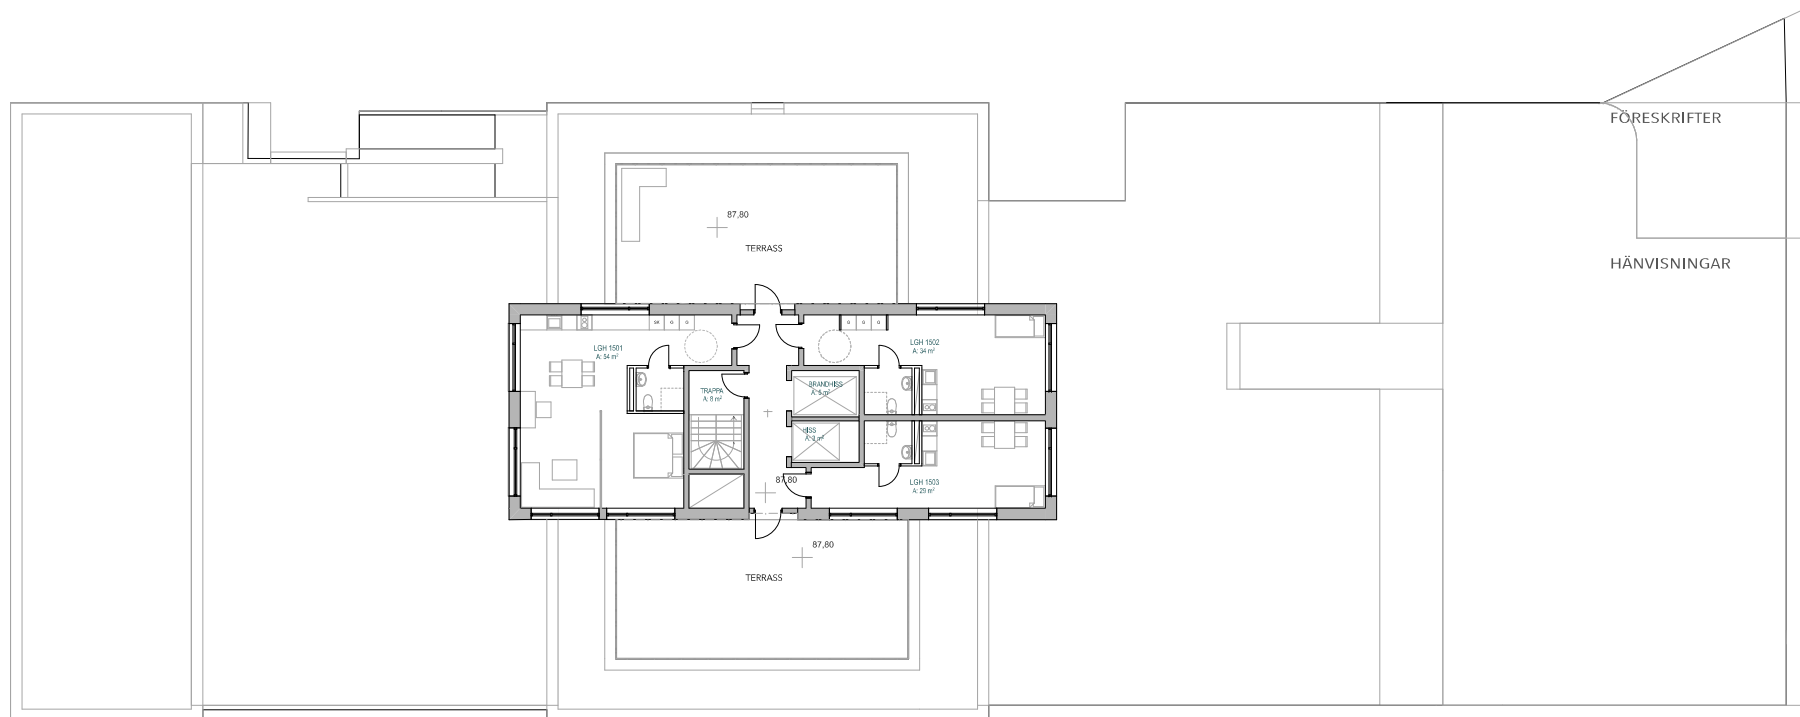


HÄNVISNINGAR

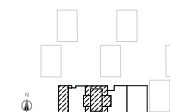


A		REV EFTER ILM KRAR		2024 08 09		L. TAPPER		
BYGGLOVHANDLING								
		ELSA STUDIO						
		KV/HENHOLMEN, VÄRBERG						
BESTILLER	BRI: ELSA							
ÅK	Barnet Tapper ab							
K	Borglund Bygghandels AB							
OVIS	EMNED Consult AB							
25041#		BJÖRN ÅSERUD						
NYBYGGNAD								
PLAN 15								
STAVEN	1:100		SKALA		A-40-1-09			NOT


FÖRKLARINGAR
MÄTT ANGES I MM. PLUSHÖJD ANGES I METER.

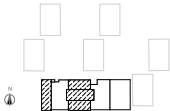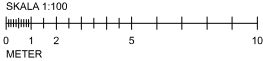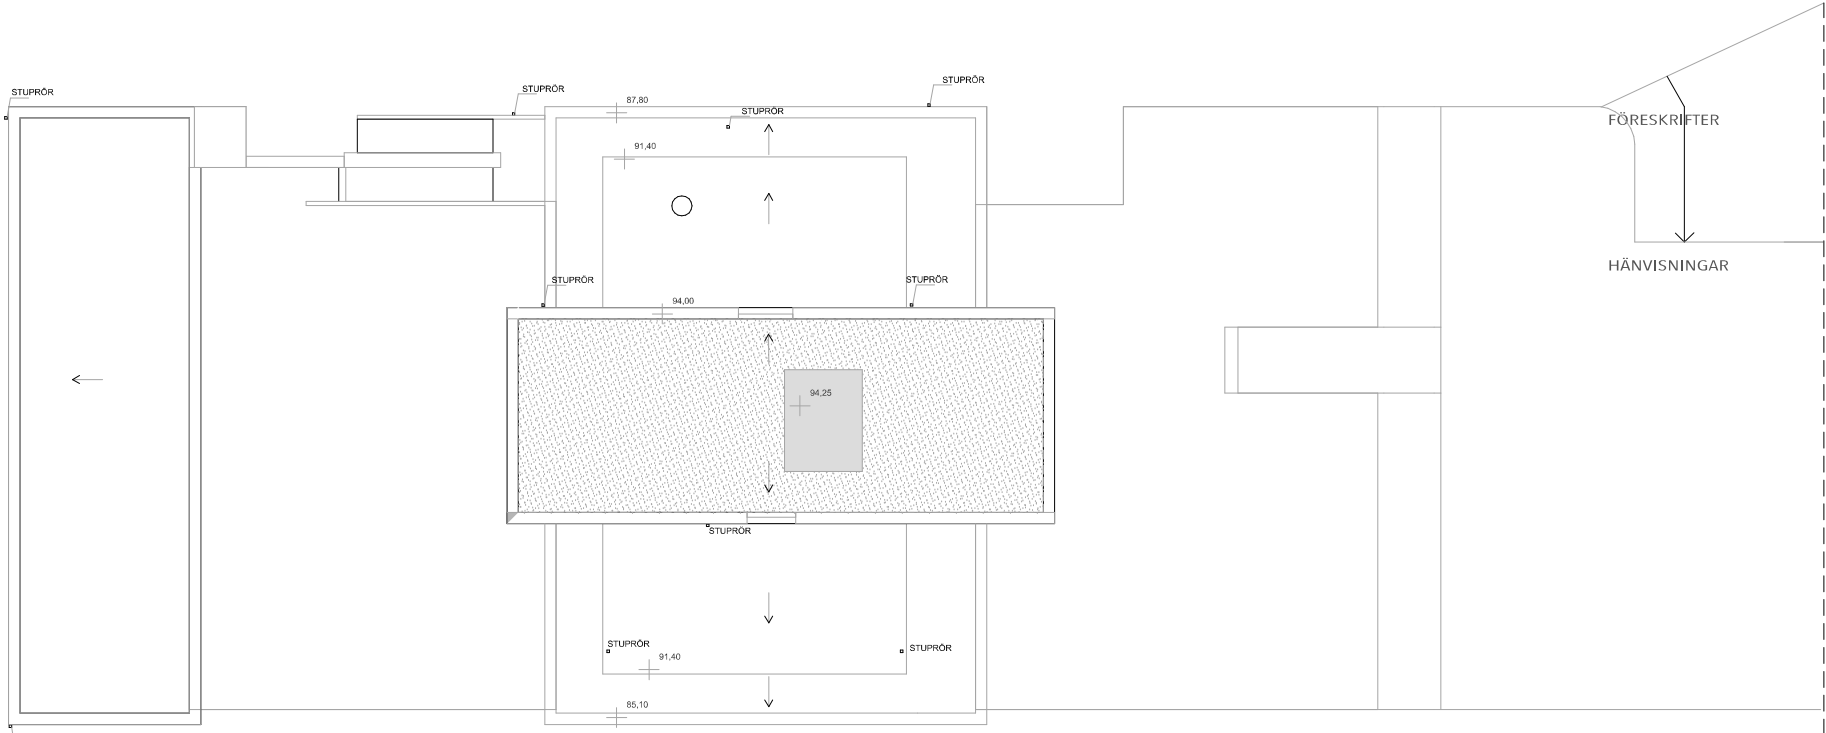


A		REV	EFTER	BL. KRAV	2024-08-08	L. TAPPER
BYGGLOVHANDLING						
		ELSA STUDIO				
		KV. HEMHOLMEN, VÄRBERG				
OBJEKT		BPP ELSA				
A		Barn- Tapper ab				
F		Borglund Bygghus AB				
VVIS		EMING CONSULT AB				
10324		LT	L. Tapper			
BYGGLOV NR		240614	B. JÖRN AASERUD			
NYBYGGNAD						
TAKPLAN						
BYGGLOV NR		1:100	BYGGLOV NR		A-40-1-10	01

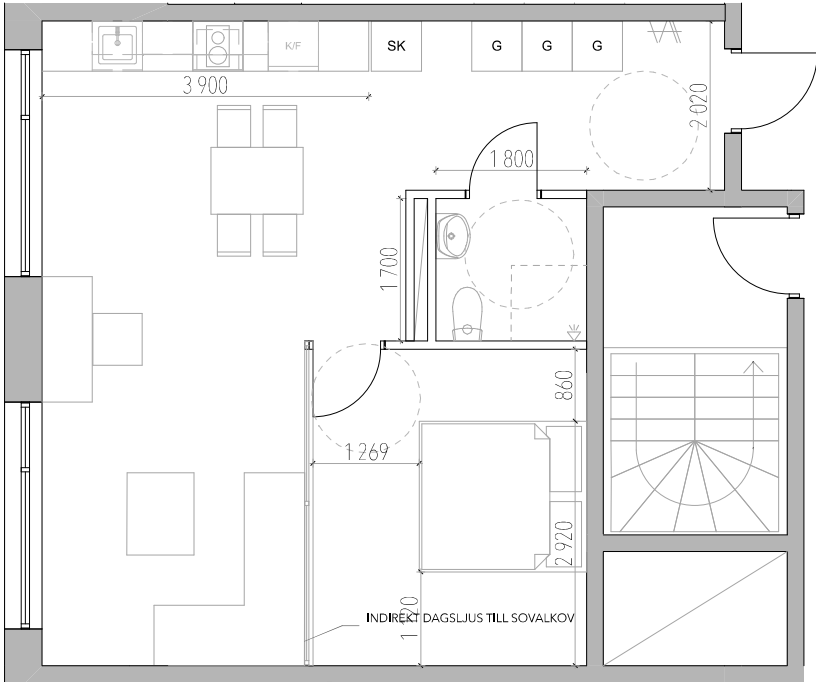

2 RoK 53,7 M²

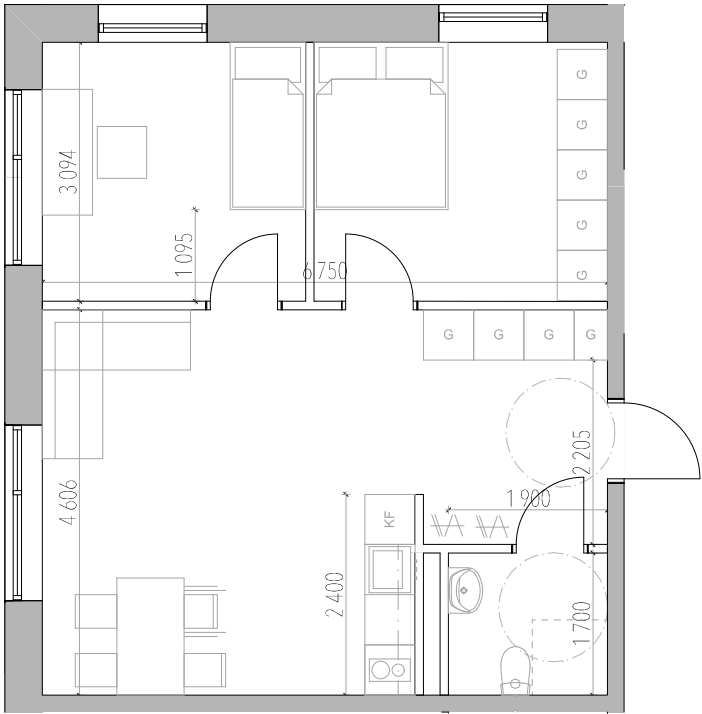

3 RoK 53 M²

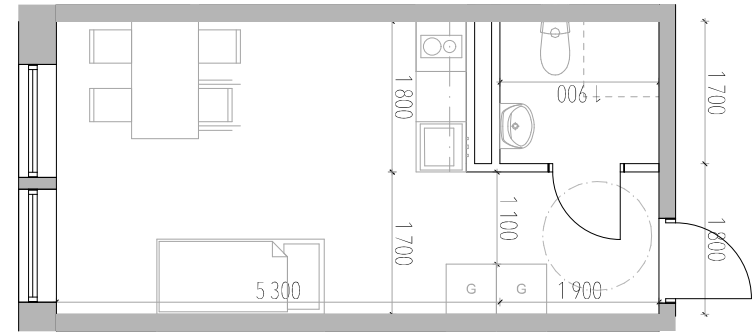


1 RoK 25 M²

FÖRKLARINGAR

MÅTT ANGES I MM, PLUSHÖJD ANGES I METER.

FÖRESKRIFTER

HÄNVISNINGAR

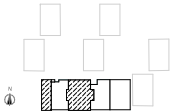

A		REV EFTER TIL KRAV	2024 08 08	L TAPPER
BYGGLOVHANDLING				
		ELSA STUDIO		
		KV:HEMHÖLJEN, VÄRBERG		
A		Björn Tapper AB		
K		Björgens Bygghandel AB		
VVS		TÄMNO CONSULT AB		
10324		IT		L Tapper
240614		BYGGNAD		
NYBYGGNAD				
TYPLÄGENHETER 1, 2, 3 RoK				
1:30		A-40-1-11		