

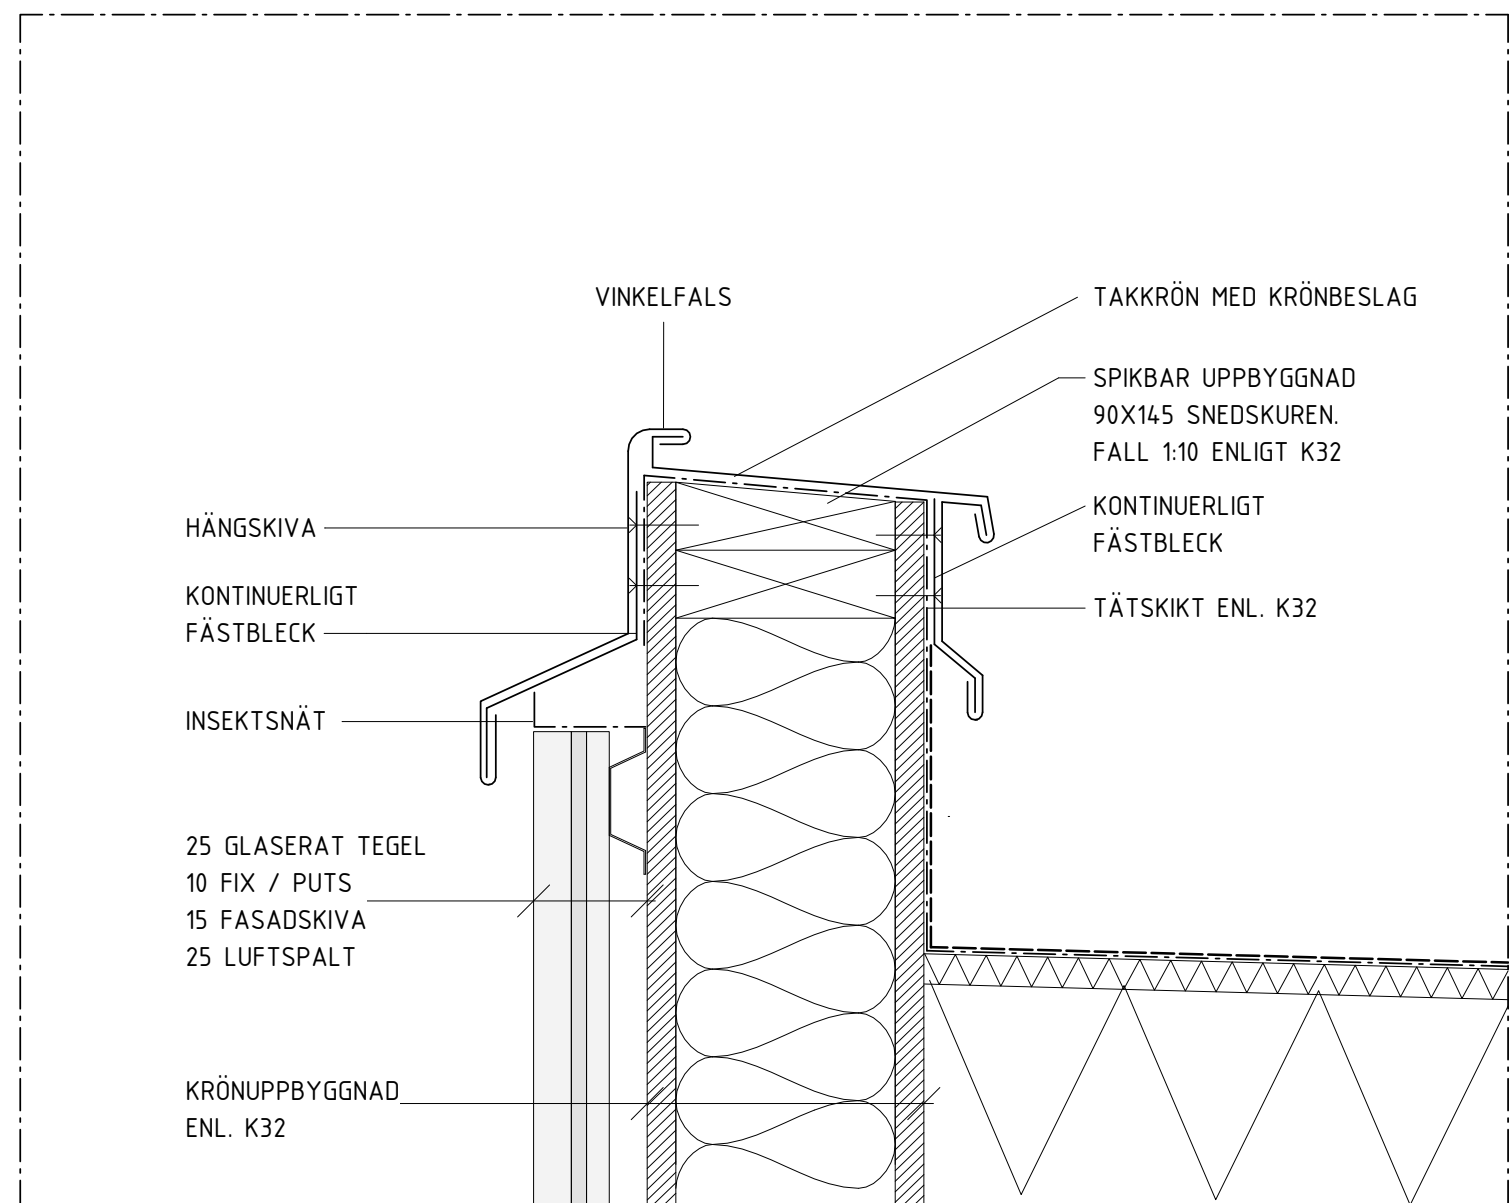
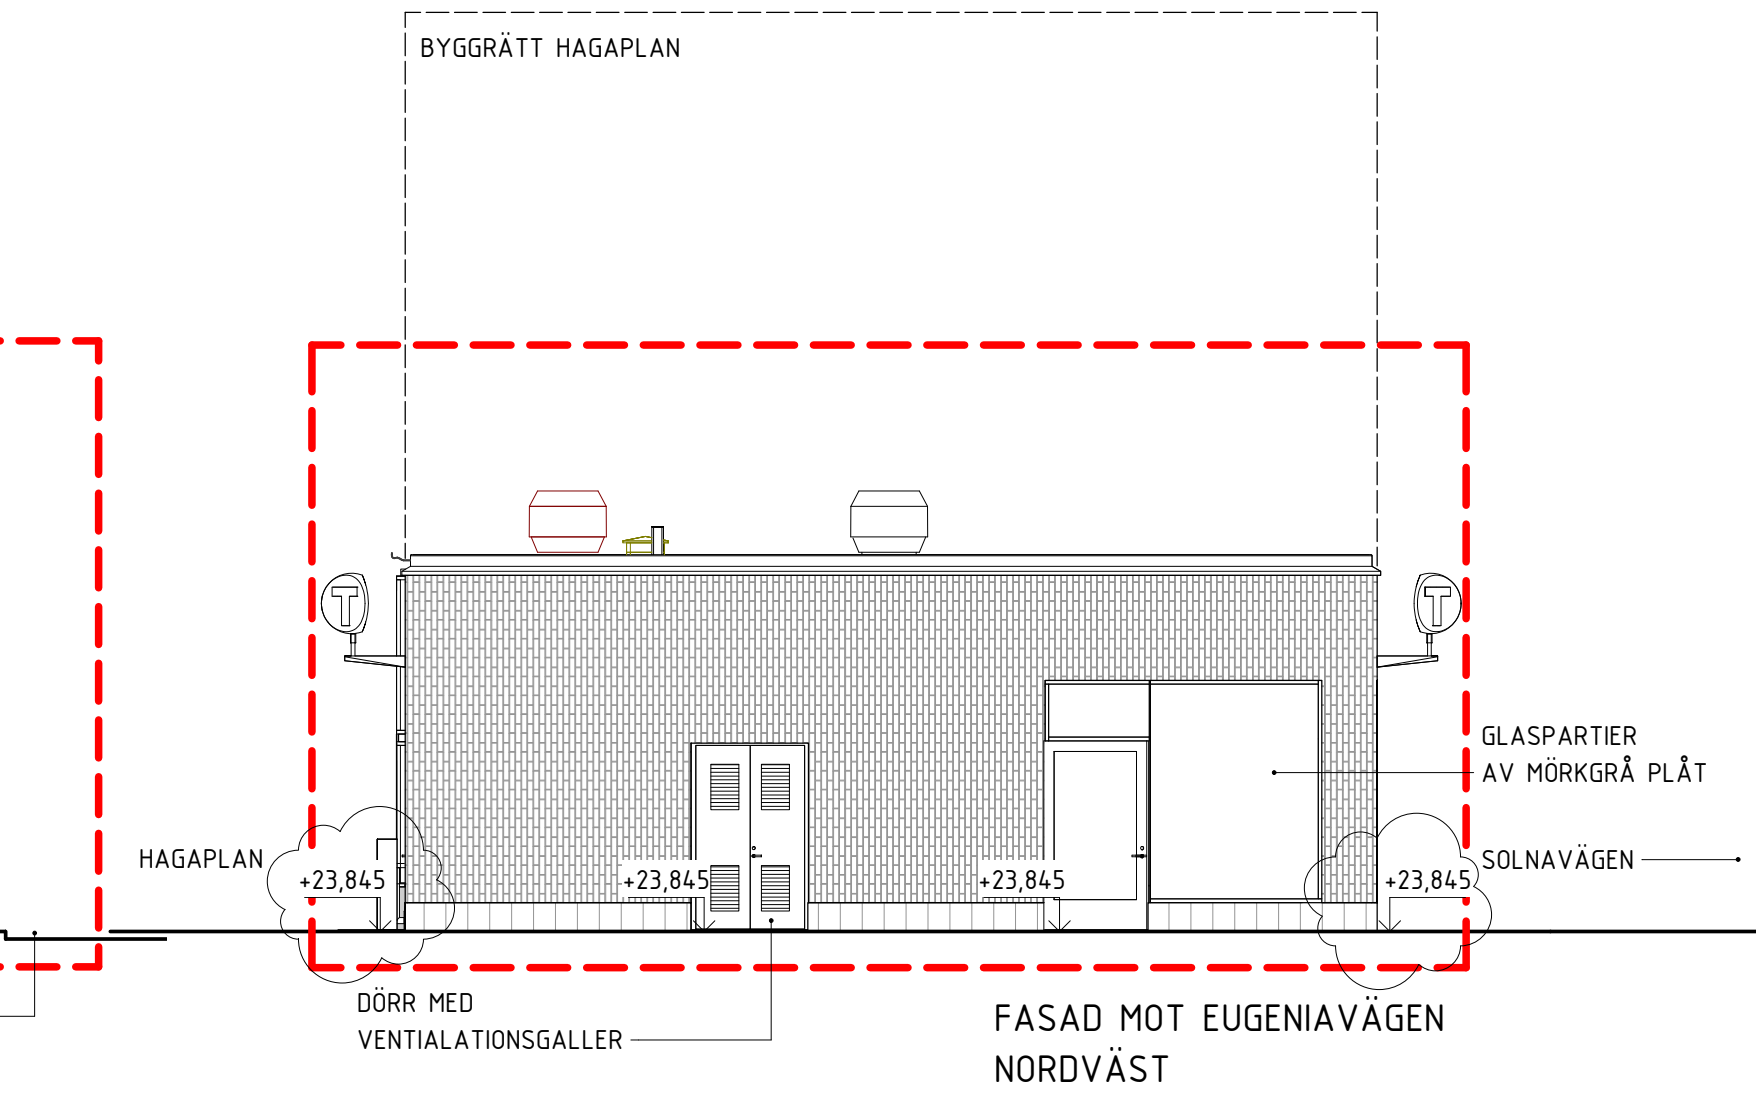
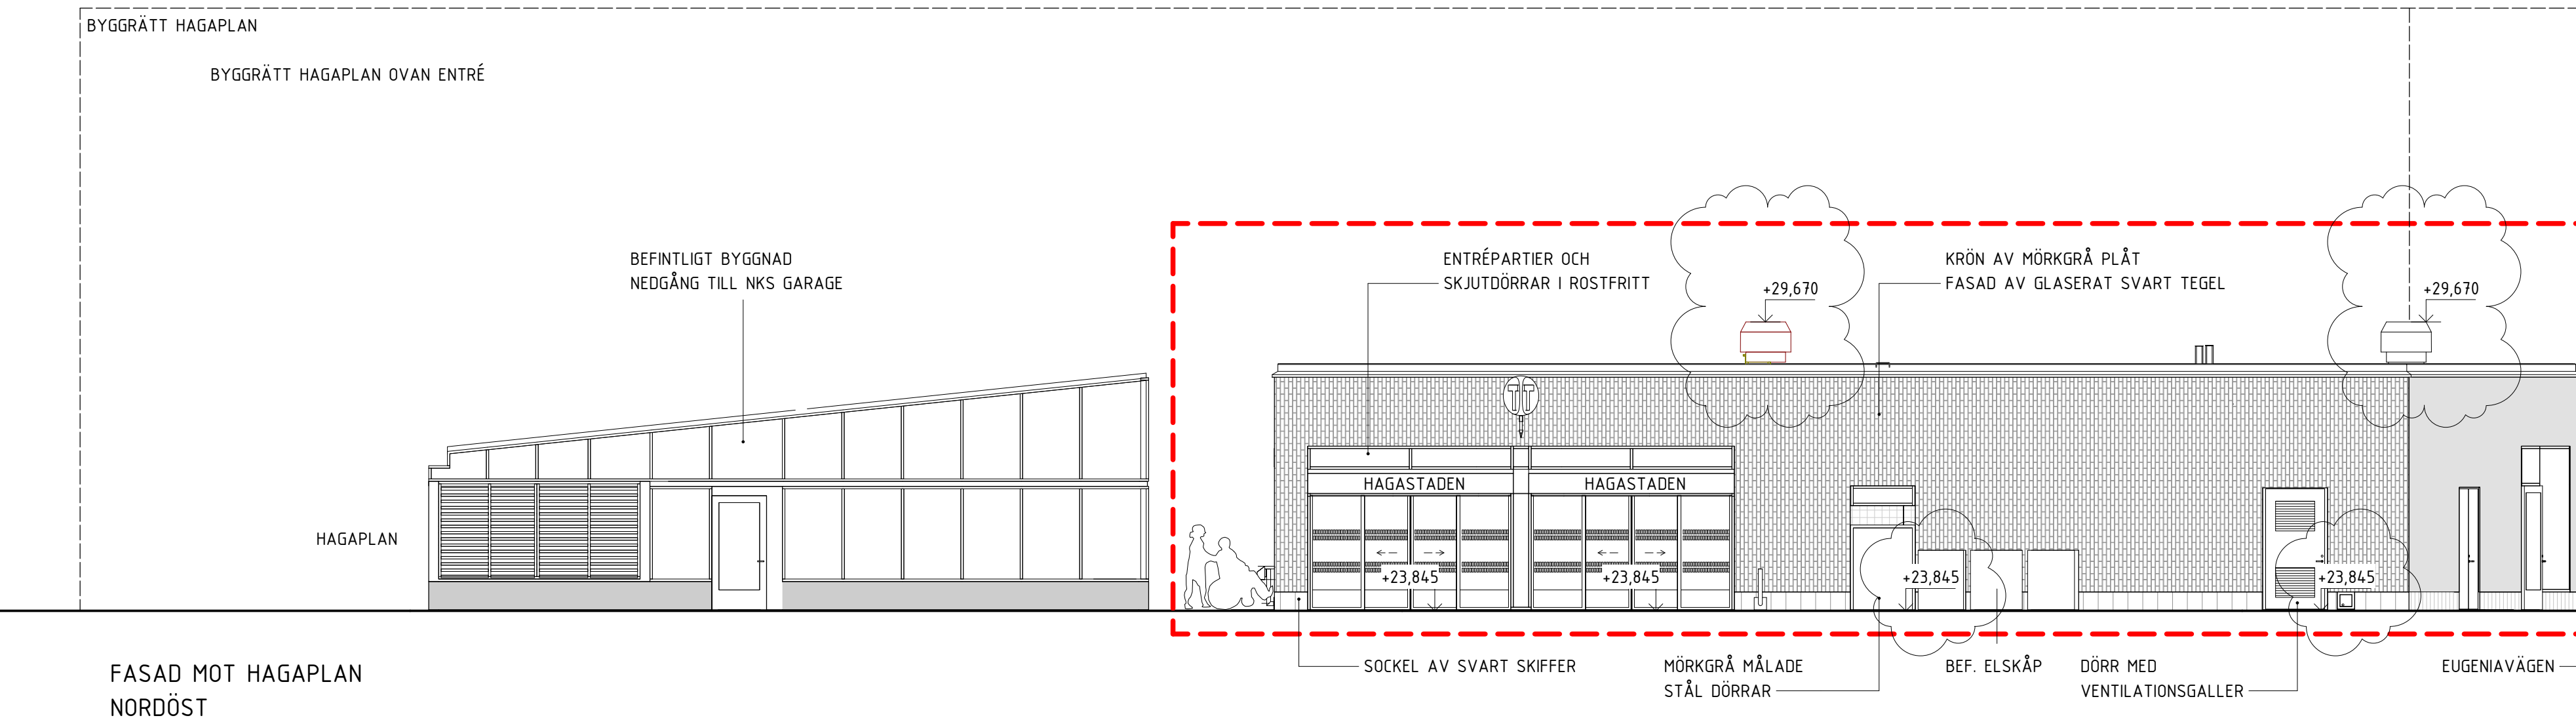
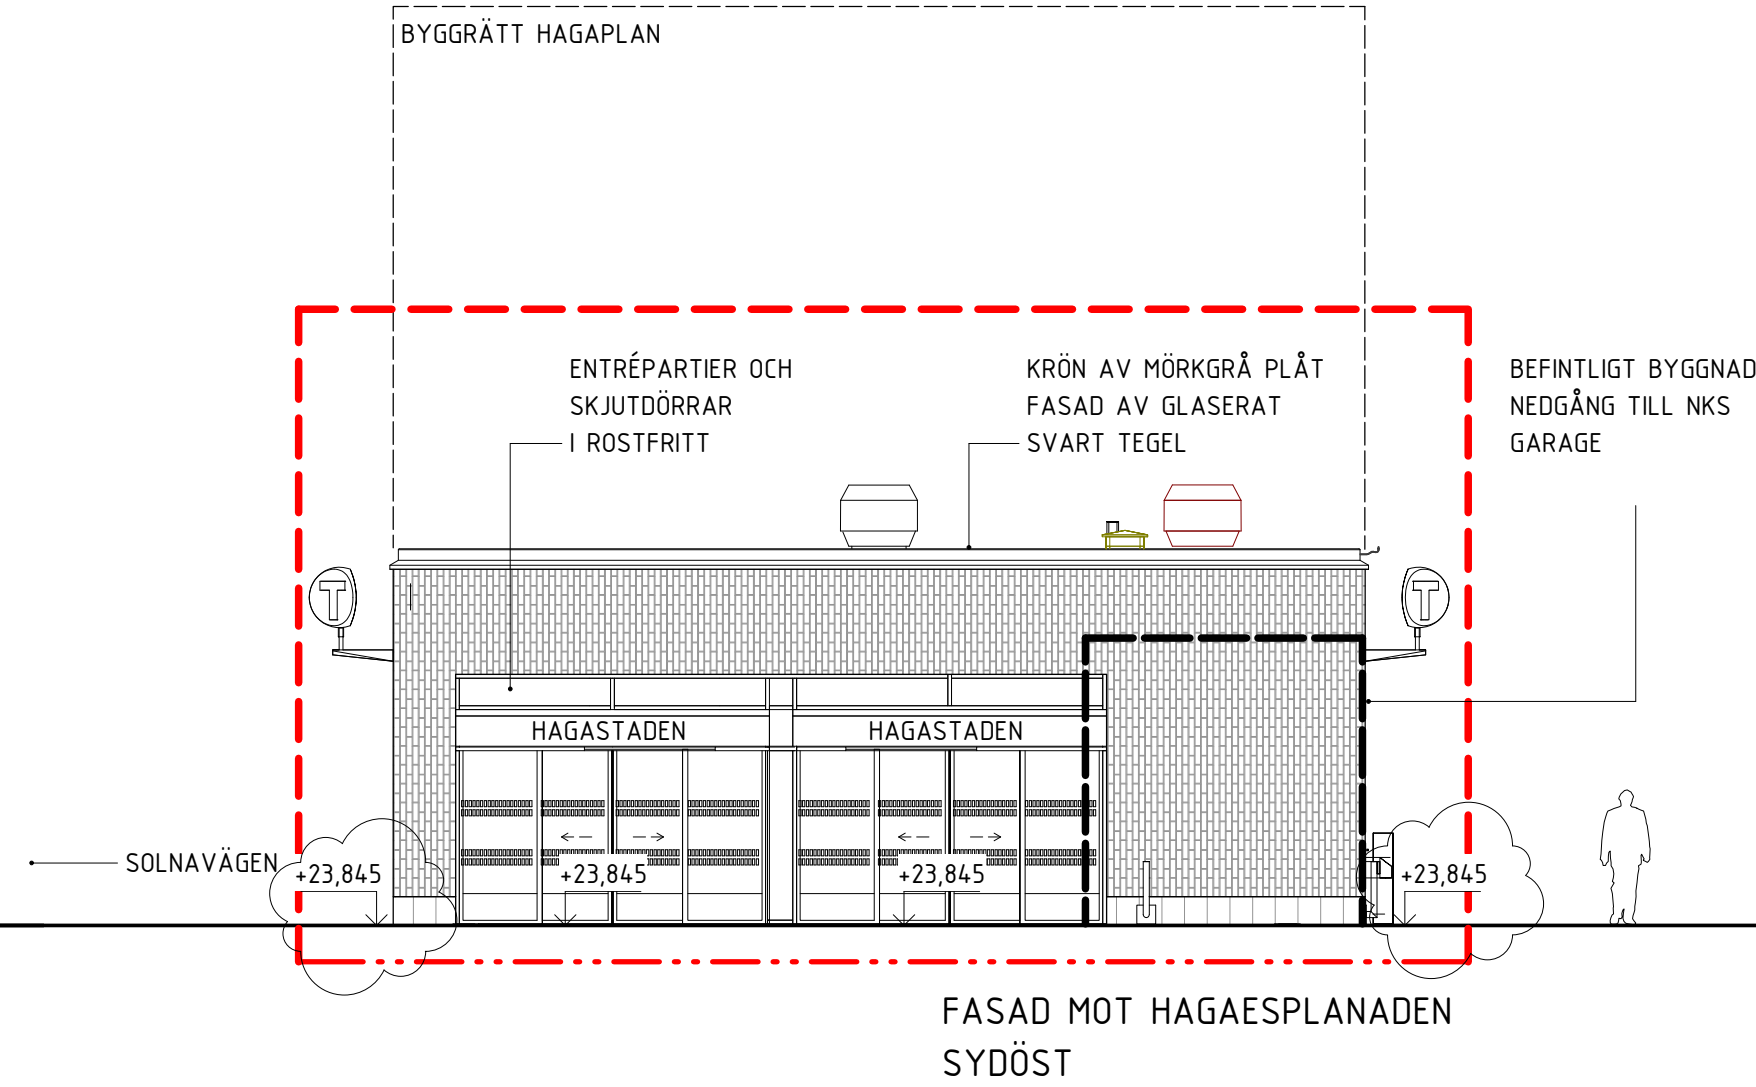


Denna handling och informationen här i är
SLL egendom och
får inte användas, delgas obehöriga eller
ändras utan SLL
skriftliga medgivande.

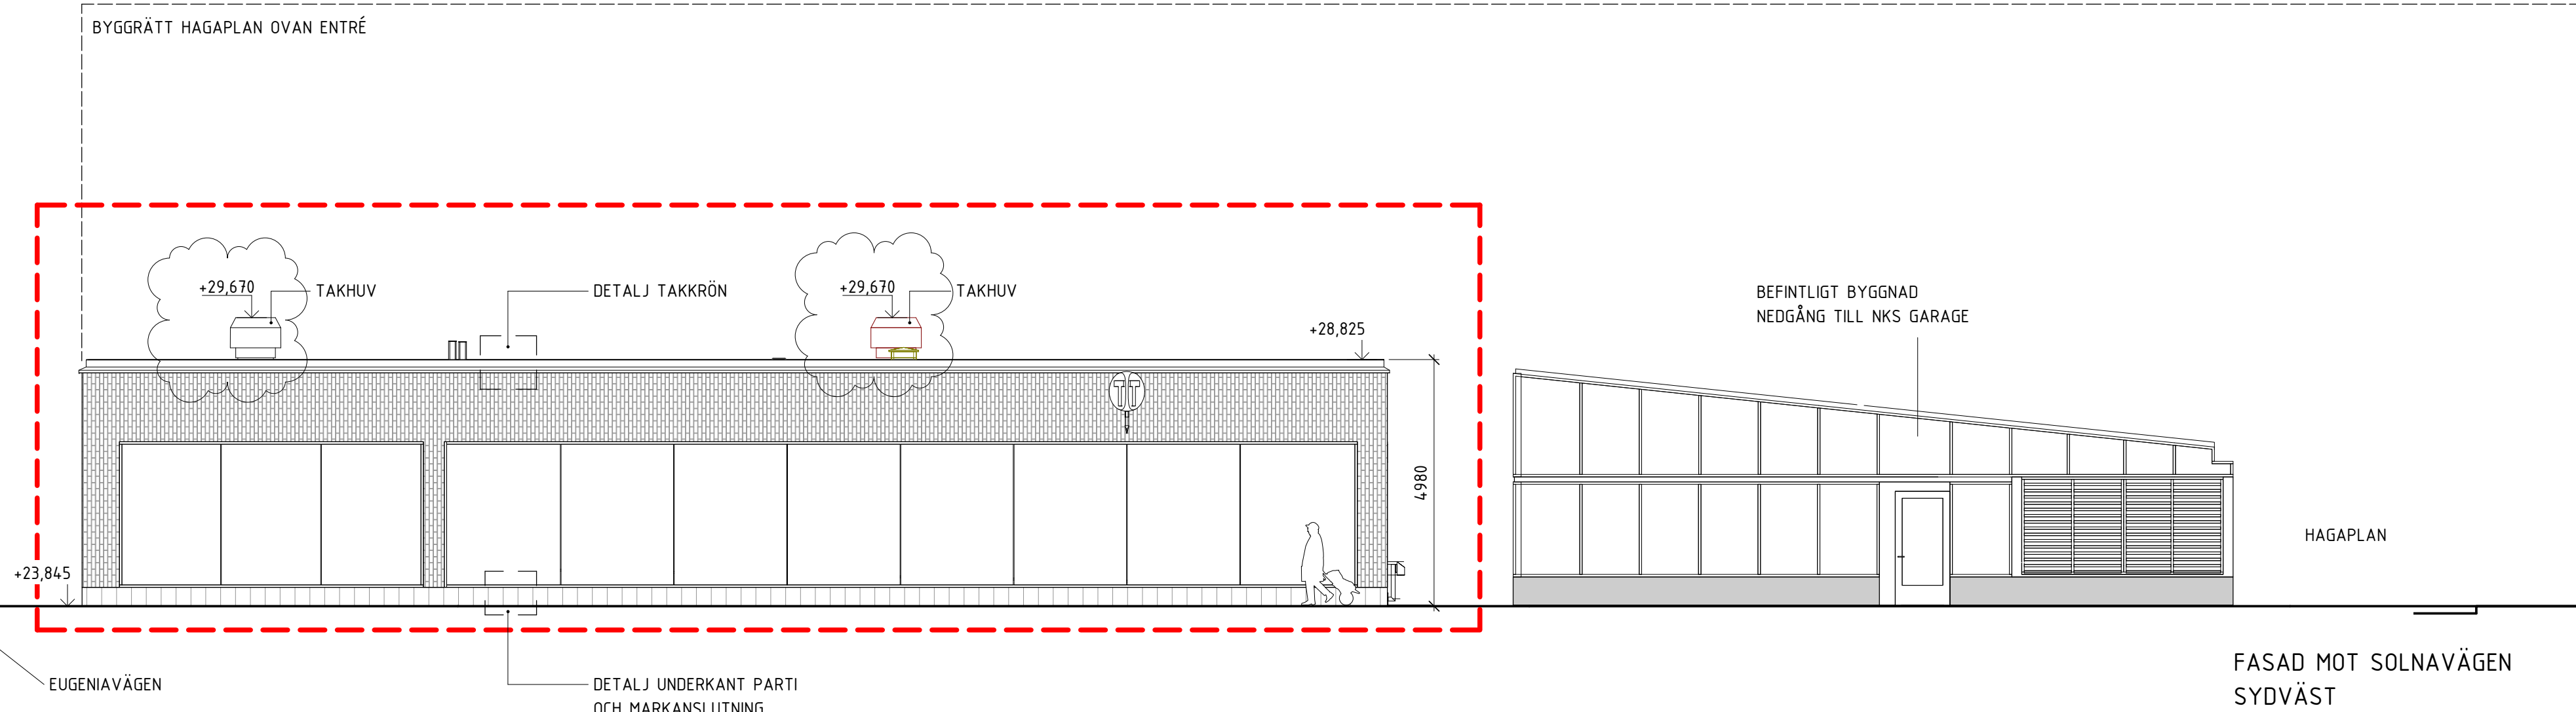


DETALJ TAKKRÖN
1:5

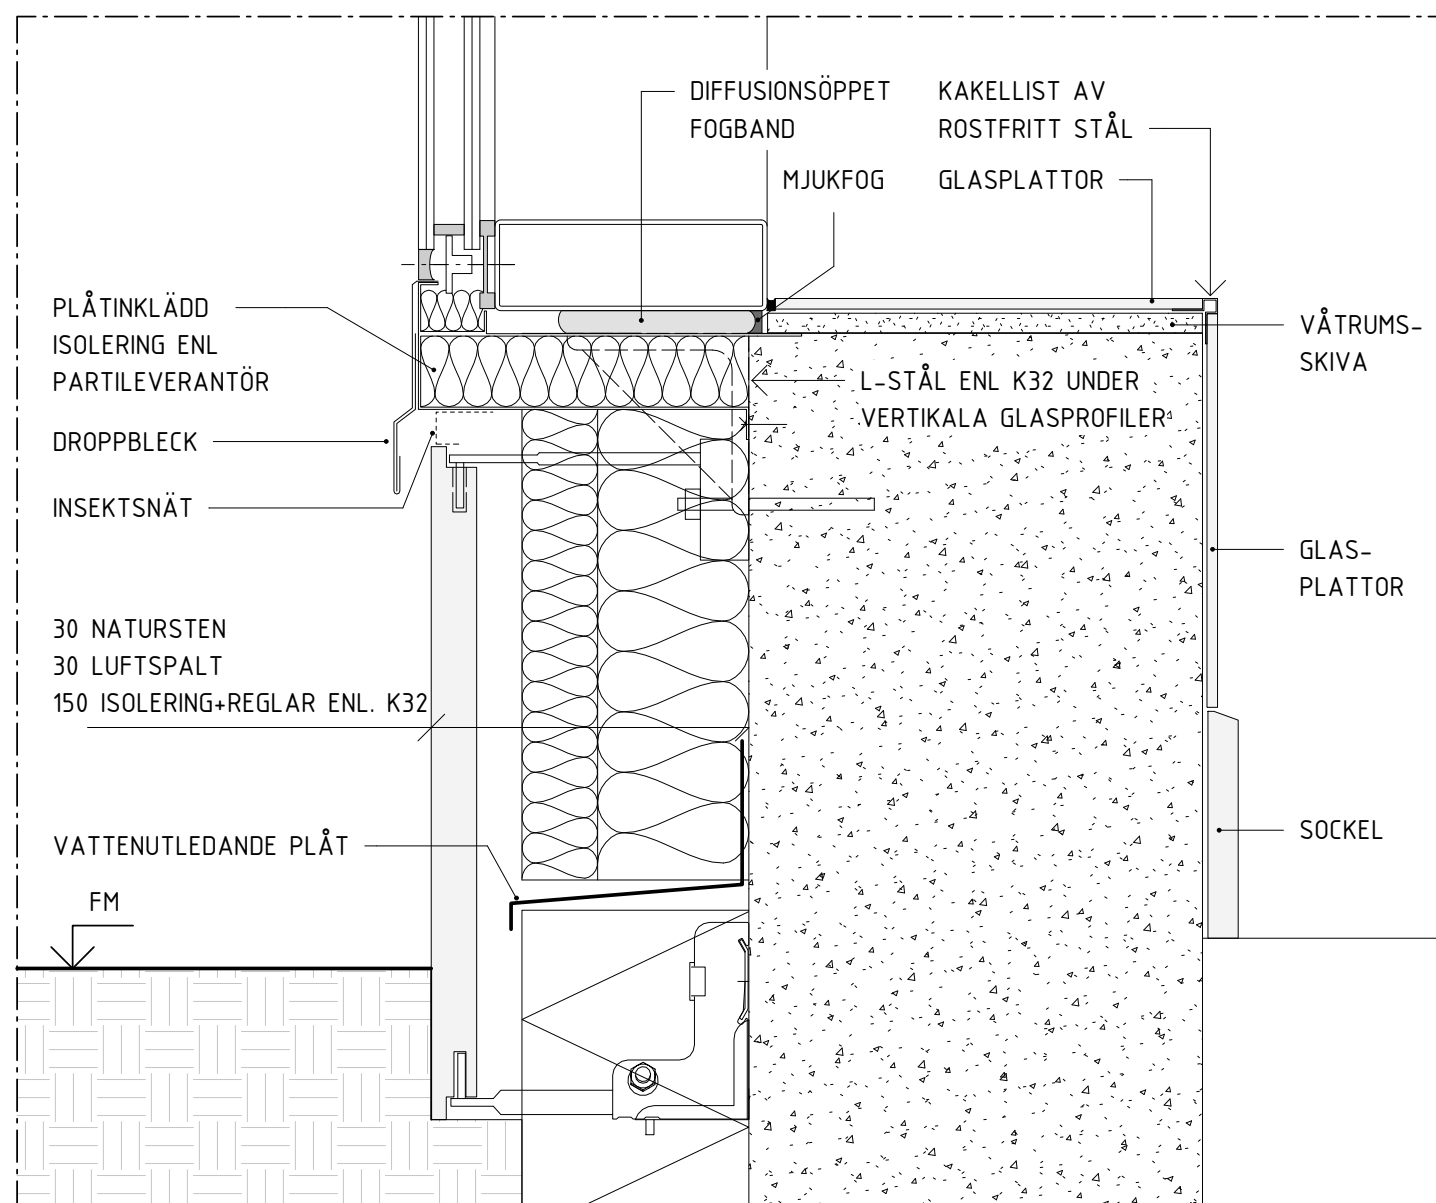

DETALJ UNDERKANT PARTI OCH MARKANSLUTNING
1:5

SKALA 1:100

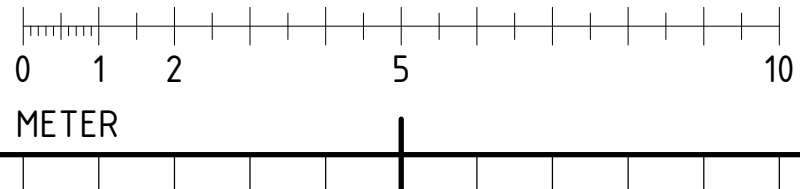

FÖRESKRIFTER

FASADBEKLÄDNAD:
TEGELFASAD TYP GLASERAT SLAGET TEGEL FRÅN TEGELBOLAGET I ÖSTERSUND.
KULÖR SVART 1023. NCS S 9000-N. FORMAT 228X25X52.
STÅENDE LÖPFÖRBAND MED 1/2 FÖRSKJUTNING.
FOG AV FÄRGAT MURBRUK, FINJA FC 390 M5,SLÅT.

SOCKEL:
NORDSKIFFER OTTA MED SLIPAD YTA. TJOCKLEK 30 MM.
LEVERERAS BEARBETADE MED DIFFUSIONSVAX PÅ UTSIDAN (KLÖTTERSKYDD).
DIMENSION: BREDD ca 300mm. ÖPPNA FOGAR 3 MM.
INFÄSTNING SKA UTFÖRAS ENLIGT STENLEVERANTÖRENS ANVISNING MED DOLD INFÄSTNING I ÖVERKANT OCH UNDERKANT.

ÖVRIGT:
GLASPARTIER, MÖRKGRÅ NCS S 7500-N.
SKJUTDÖRRSPARTIER, RF STÅL.
STÅLDÖRRAR, MÖRKGRÅ NCS S 7500-N.
PLÅTDETALJER, TAKHUVAR, ETC, NCS S 7500-N.
TAKBEKLÄDNAD, PAPP


FÖRKLARINGAR

MÅTT ANGES I MILLIMETER.
PLUSHÖJD I METER.

--- BYGGNADS- OCH ANLÄGGNINGSDELAR
SOM INGÅR I BYGGLOVSANSÖKAN

HÄNVISNINGAR

-

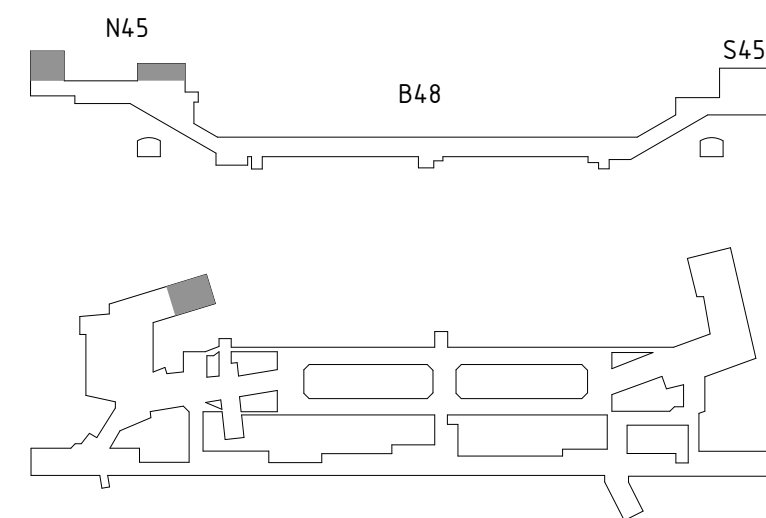

REFERENSSYSTEM: SWEREF 99 1800
HÖJDSYSTEM: RH 2000

&RUNDQUIST RUNDQUIST ARCHITEKTER AB RENTNERNAS GATA 12 SE-116 28 STOCKHOLM +46 (0)8 545 132 80 INFO@RUNDQUIST.SE				G	Se Ändrings-PM 002	JTO	2024-08-20
Uppdrag nr H26301				F	Se Ändrings-PM 001	JTO	2024-06-04
Granskad P. Sundin				E	Ändrad utformning Pavia 1	JTO	2024-03-15
Ort Stockholm				D	Kommungräns, fasadbeklädnad, +höjder och text	HEH	2022-03-14
FUT Handläggare Staffan Nordlund				C	Kommungräns och markplaner samt +höjder	HEH	2022-02-09
FUT Godkänd Staffan Nordlund				Rev	Ant	Revidering avser	Sign Datum
FUT Godkänd Malin Harders				BYGGLOVSHANDLING			
FUT Ort Stockholm				Norra biljetthallen			
Informationssäkerhetsklass K1				Stockholm Pavia 1 och Vasastaden 1:16			
Förvaltningsnummer 1512				Solna Haga 4:18, 4:20, 4:26 och 4:35			
Format A1 (A3)				Fasad entré Hagaplan			
Skala 1:100 (1:200)				Nästa bl REV G			