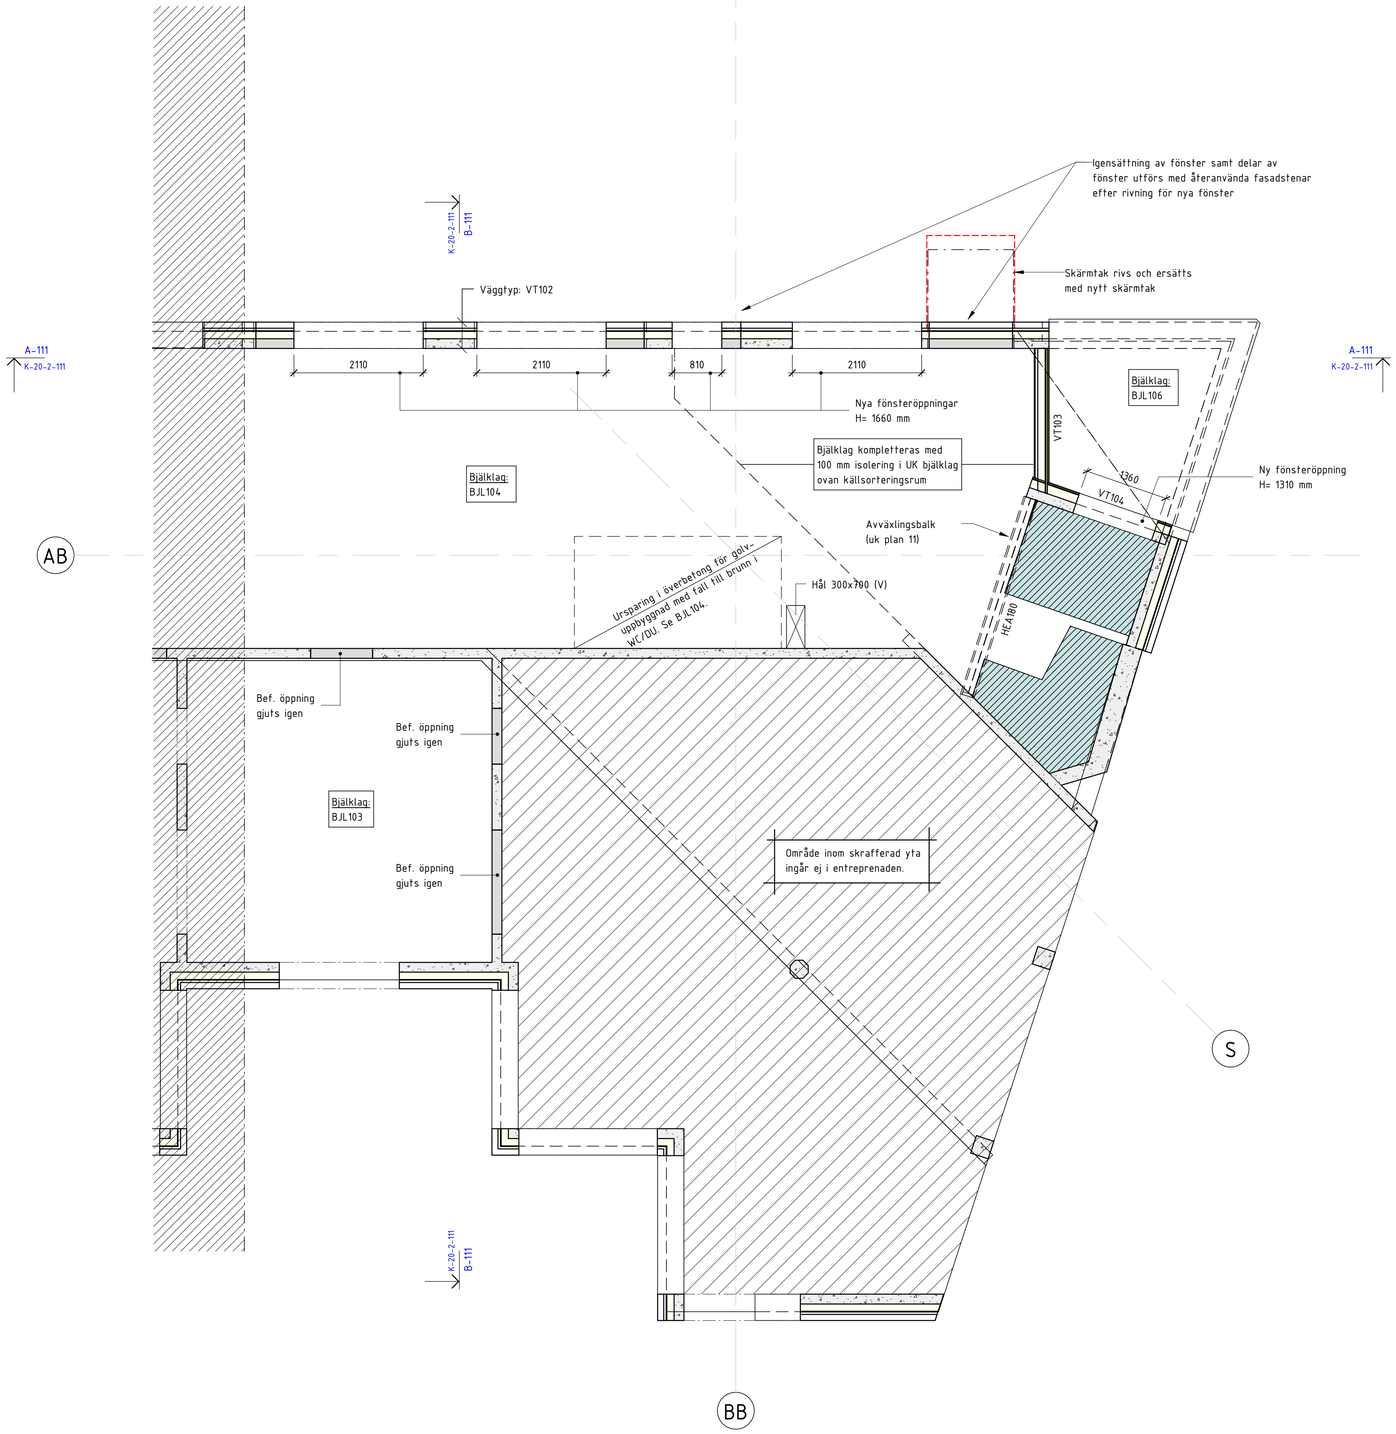

SKALA 1:50

0 1 2 5

METER

SITUATIONSPLAN

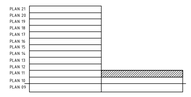

HUSET SETT FRÅN SIDAN

Föreskrifter

Se ritning K-01-0-001

Förklaringar

*) Ny öppning i lättbetongplank. Åtgärder innan rivning se ritning K-20-6-222.

- Befintlig betong, skuren.
- Ny betong, skuren.
- Befintlig lättbetong, skuren.
- Befintligt hål/schakt, storlek osäkert.
- Nytt hål/schakt.
- Nytt schakt, del av befintligt schakt.
- Befintligt schakt som igengjutes. Se ritning K-20-6-211.
- Hus A plan 10-20: Ursparing i överbetong för golvuppbyggnad med fall till brunn i badrum. Se BJL07.
- Riven konstruktionsdel.
- (FX) Förstärkning se ritning K-20-6-242.

Hänvisningar

Handlingsförteckning se _K-HF

Bjälklagstyper se ritning K-20-6-201 (Hus A)
K-20-6-202 (Hus A)
K-20-6-203 (Hus B)

Väggtyper se ritning K-20-6-205 (Hus A)
K-20-6-206 (Hus B)

BET		ÄNDRINGEN AVSER	SIGN	DATUM

FASTIGHET
KV. DALBON 1
HUS
HUS A, B
ADRESS
Björnsonsgatan 251

A	TOLARKITEKTER AB	08-642 56 29
K	ELU KONSULT AB	08-580 09 100
V	Umina Teknikkonsult AB	072-593 23 15
VS	Umina Teknikkonsult AB	072-593 23 15
Br	FireTech Engineering AB	010-150 14 20
E	Umina Teknikkonsult AB	072-593 23 15

SYSTEMHANDLING

OMBYGGNAD AV SENIORLÄGENHET
HUS B, PLAN 11 - 1 TR, DEL 2

ANSVARIG	UPPDRAGSLEDARE	RITAD/KONSTR. AV
S. ENGBERG	S. ENGBERG	LABI
DATUM	UPPDRAG. NR	
2024-02-09	32860	
SKALA A1 / SKALA A3	NUMMER	BET
1:50 / 1:100	K-20-1-B11-02	

2024-02-07 08:44:24

C:\ELUX\Revit2023\K-20-V-10-00_Dalbon 1_2023_Lars.ldellqvist.rvt

Inkom till Stockholms stadsbyggnadskontor - 2024-08-22, Dnr 2023-19587