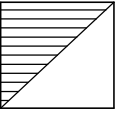
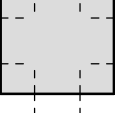
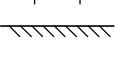

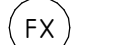


Föreskrifter  
Se ritning K-01-0-001

Förklaringar

-  Befintligt öppning.
-  Igensättning av befintlig öppning.  
Se ritning K-20-6-211
-  Rivingsnitt.
-  Riven konstruktionsdel.
-  Förstärkning se ritning K-20-6-242

Hänvisningar


Handlingsförteckning se \_K-HF

BET	ÄNDRINGEN AVSER	SIGN	DATUM
FASTIGHET			
KV. DALBON 1			
HUS A, B			
ADRESS			
Björnsonsgatan 251			
A	TOLARKITEKTER AB	08-642 56 29	
X	ELU KONSULT AB	08-580 09 100	
Y	Umina Teknikkonsult AB	072-593 23 15	
VS	Umina Teknikkonsult AB	072-593 23 15	
Br	FineTech Engineering AB	010-150 14 20	
E	Umina Teknikkonsult AB	072-593 23 15	


SYSTEMHANDLING

OMBYGGNAD AV SENIORLÄGENHET  
HUS A, SEKTIONER 2

ANSVARIG	UPPDRAGSLEDARE	RITAD/KONSTR. AV
S. ENGBERG	S. ENGBERG	LABI
DATUM	UPPDRAG NR	
2024-02-09	32860	
SKALA A1	SKALA A3	NUMMER
1:100	1:200	K-20-2-102
		BET

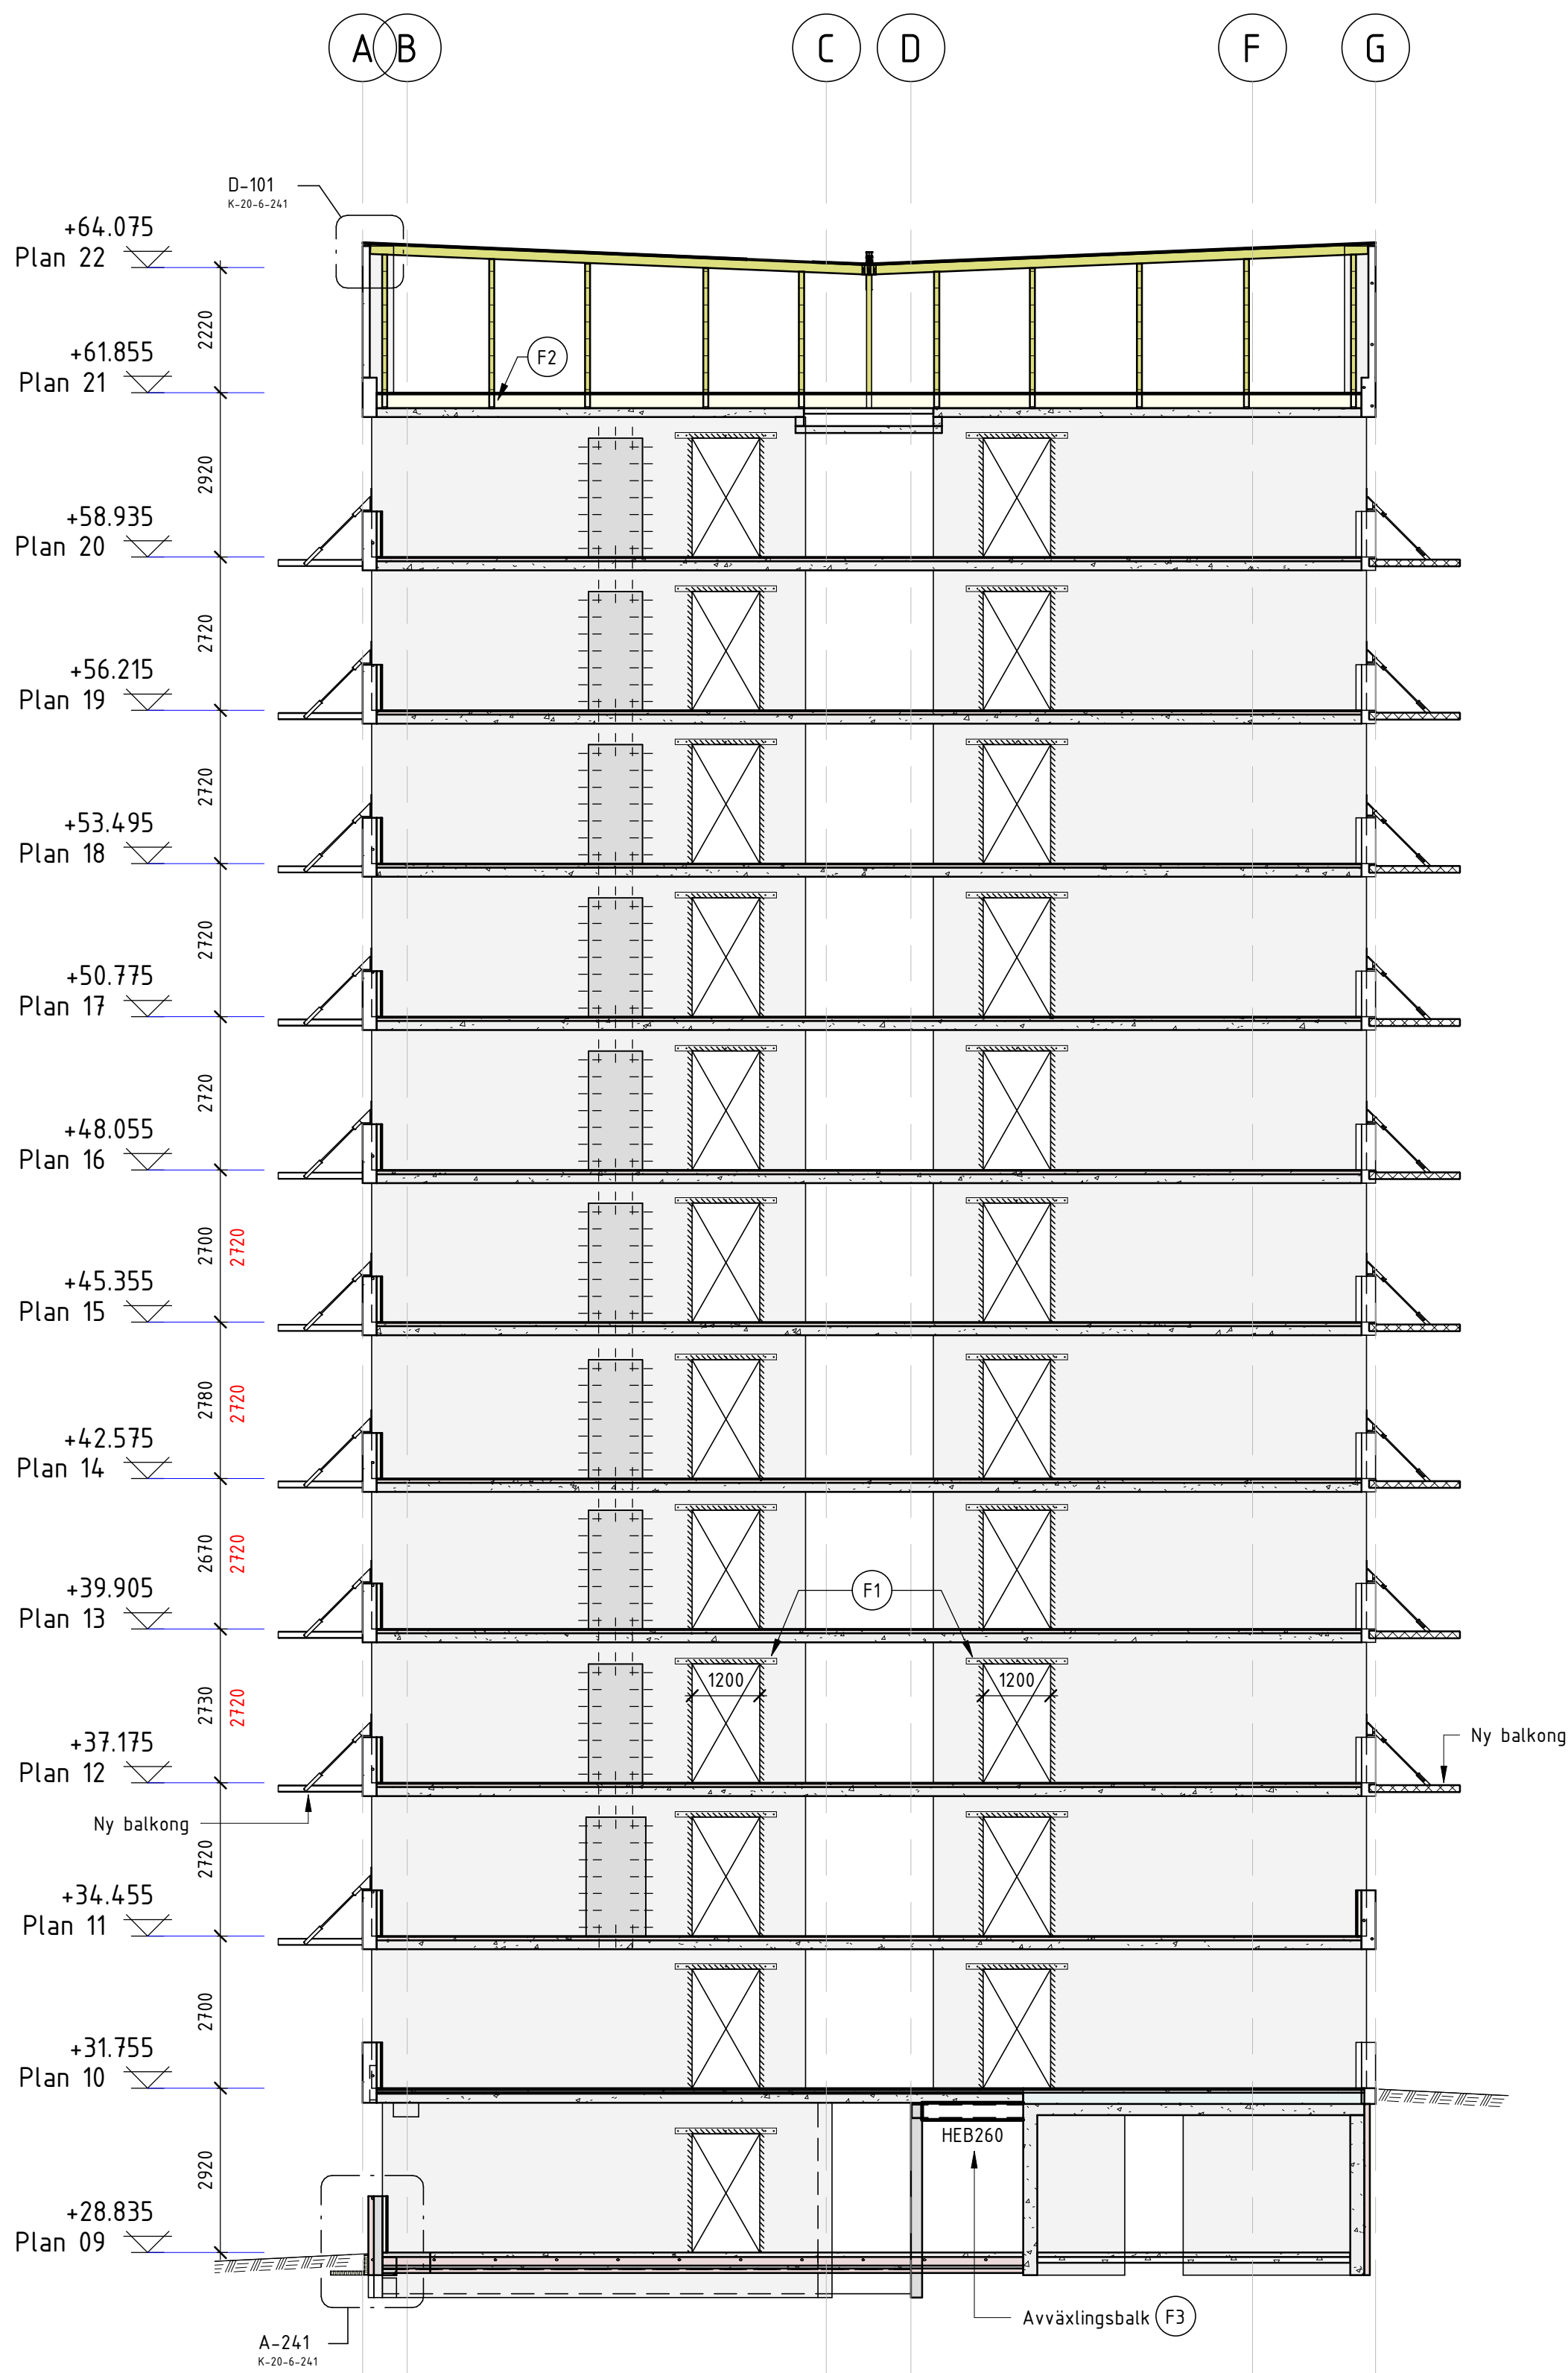


D-102 1 : 100

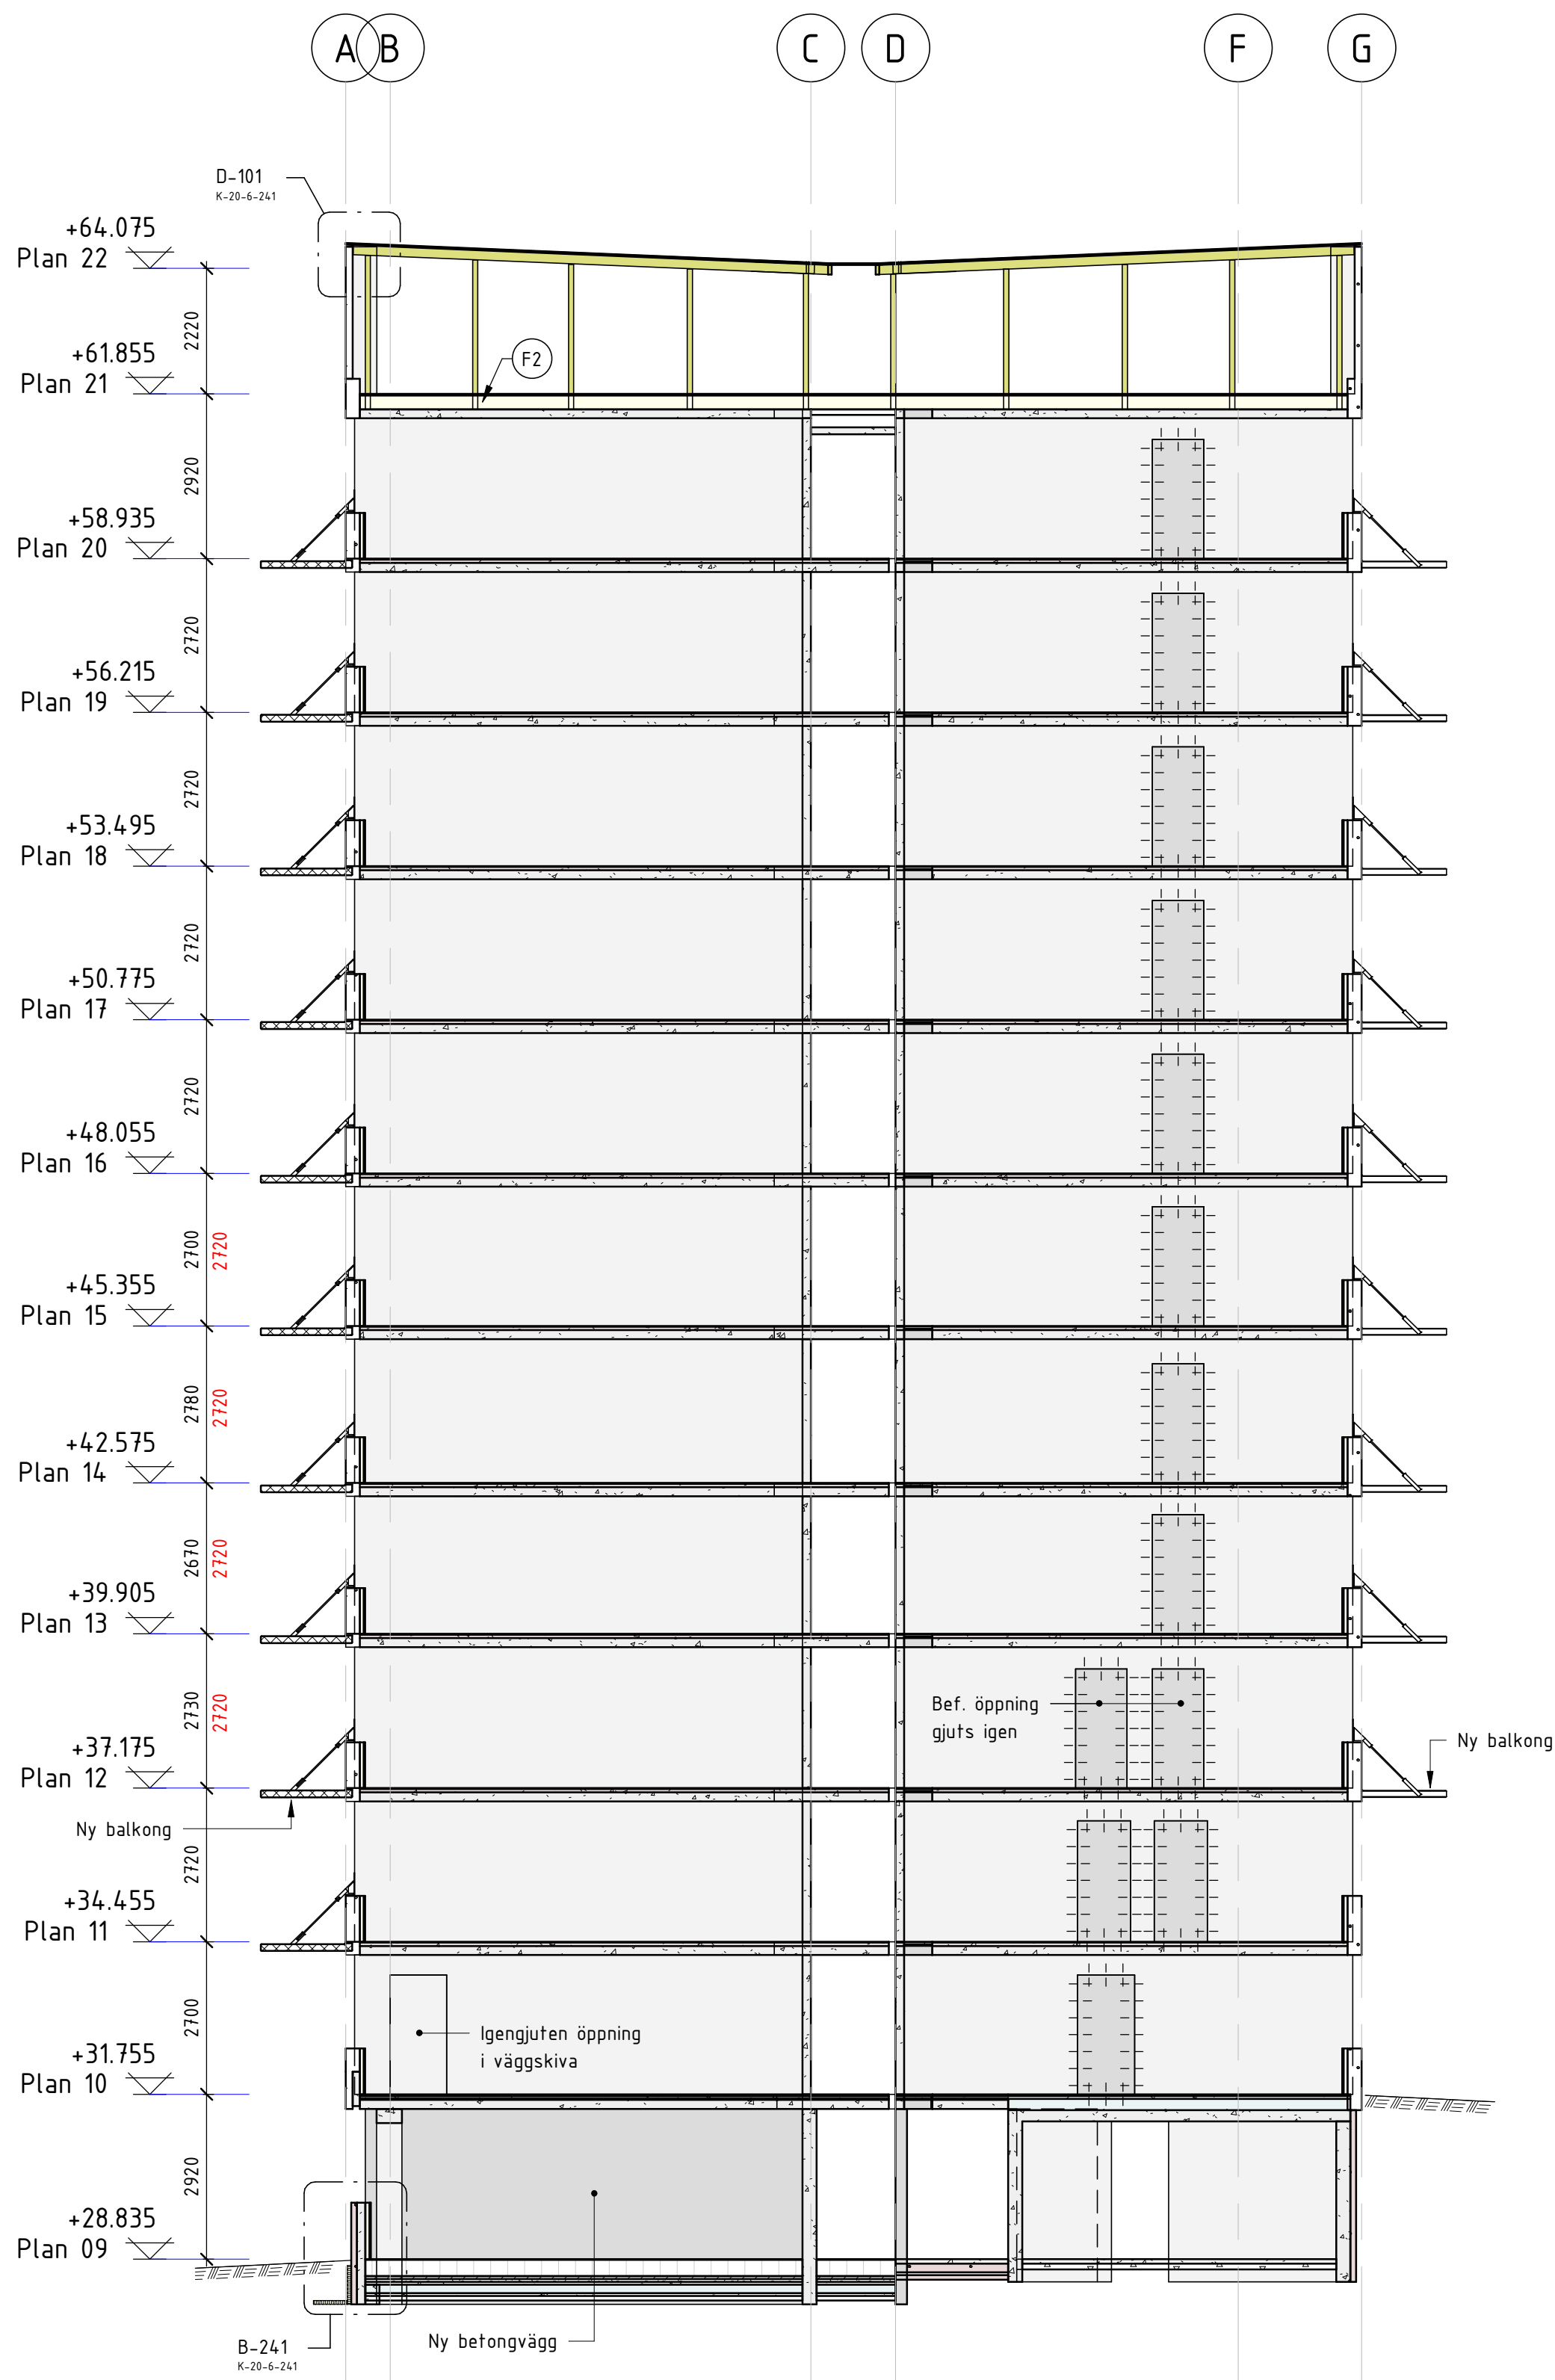

E-102 1 : 100

SKALA 1:100

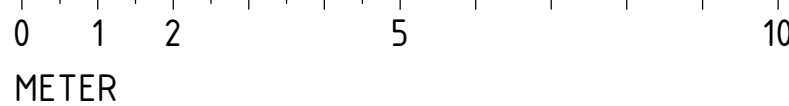

METER