
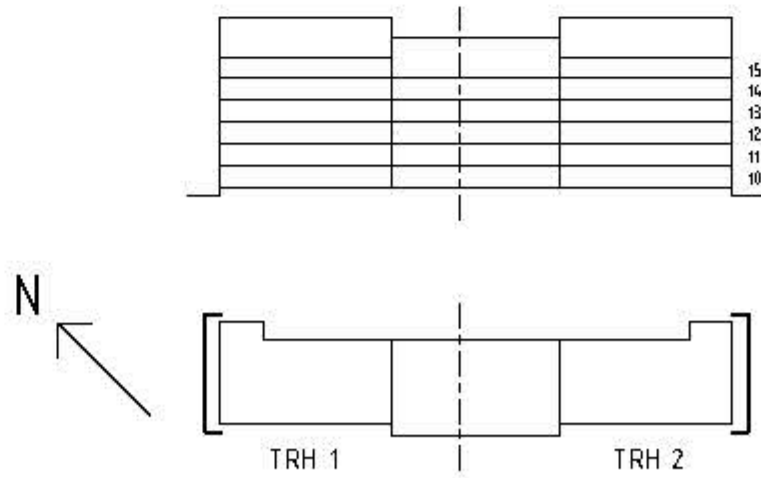
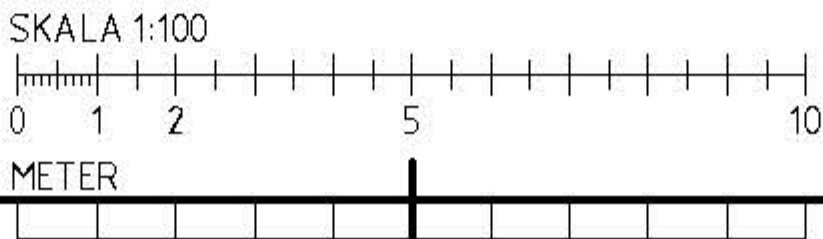


HÄNVISNINGAR

För förklaringar, se ritning A-301.

För material och kulörer, se utvändig material- och kulörbeskrivning.

Förändringsområde inglasning av balkong. ramfritt vik in system

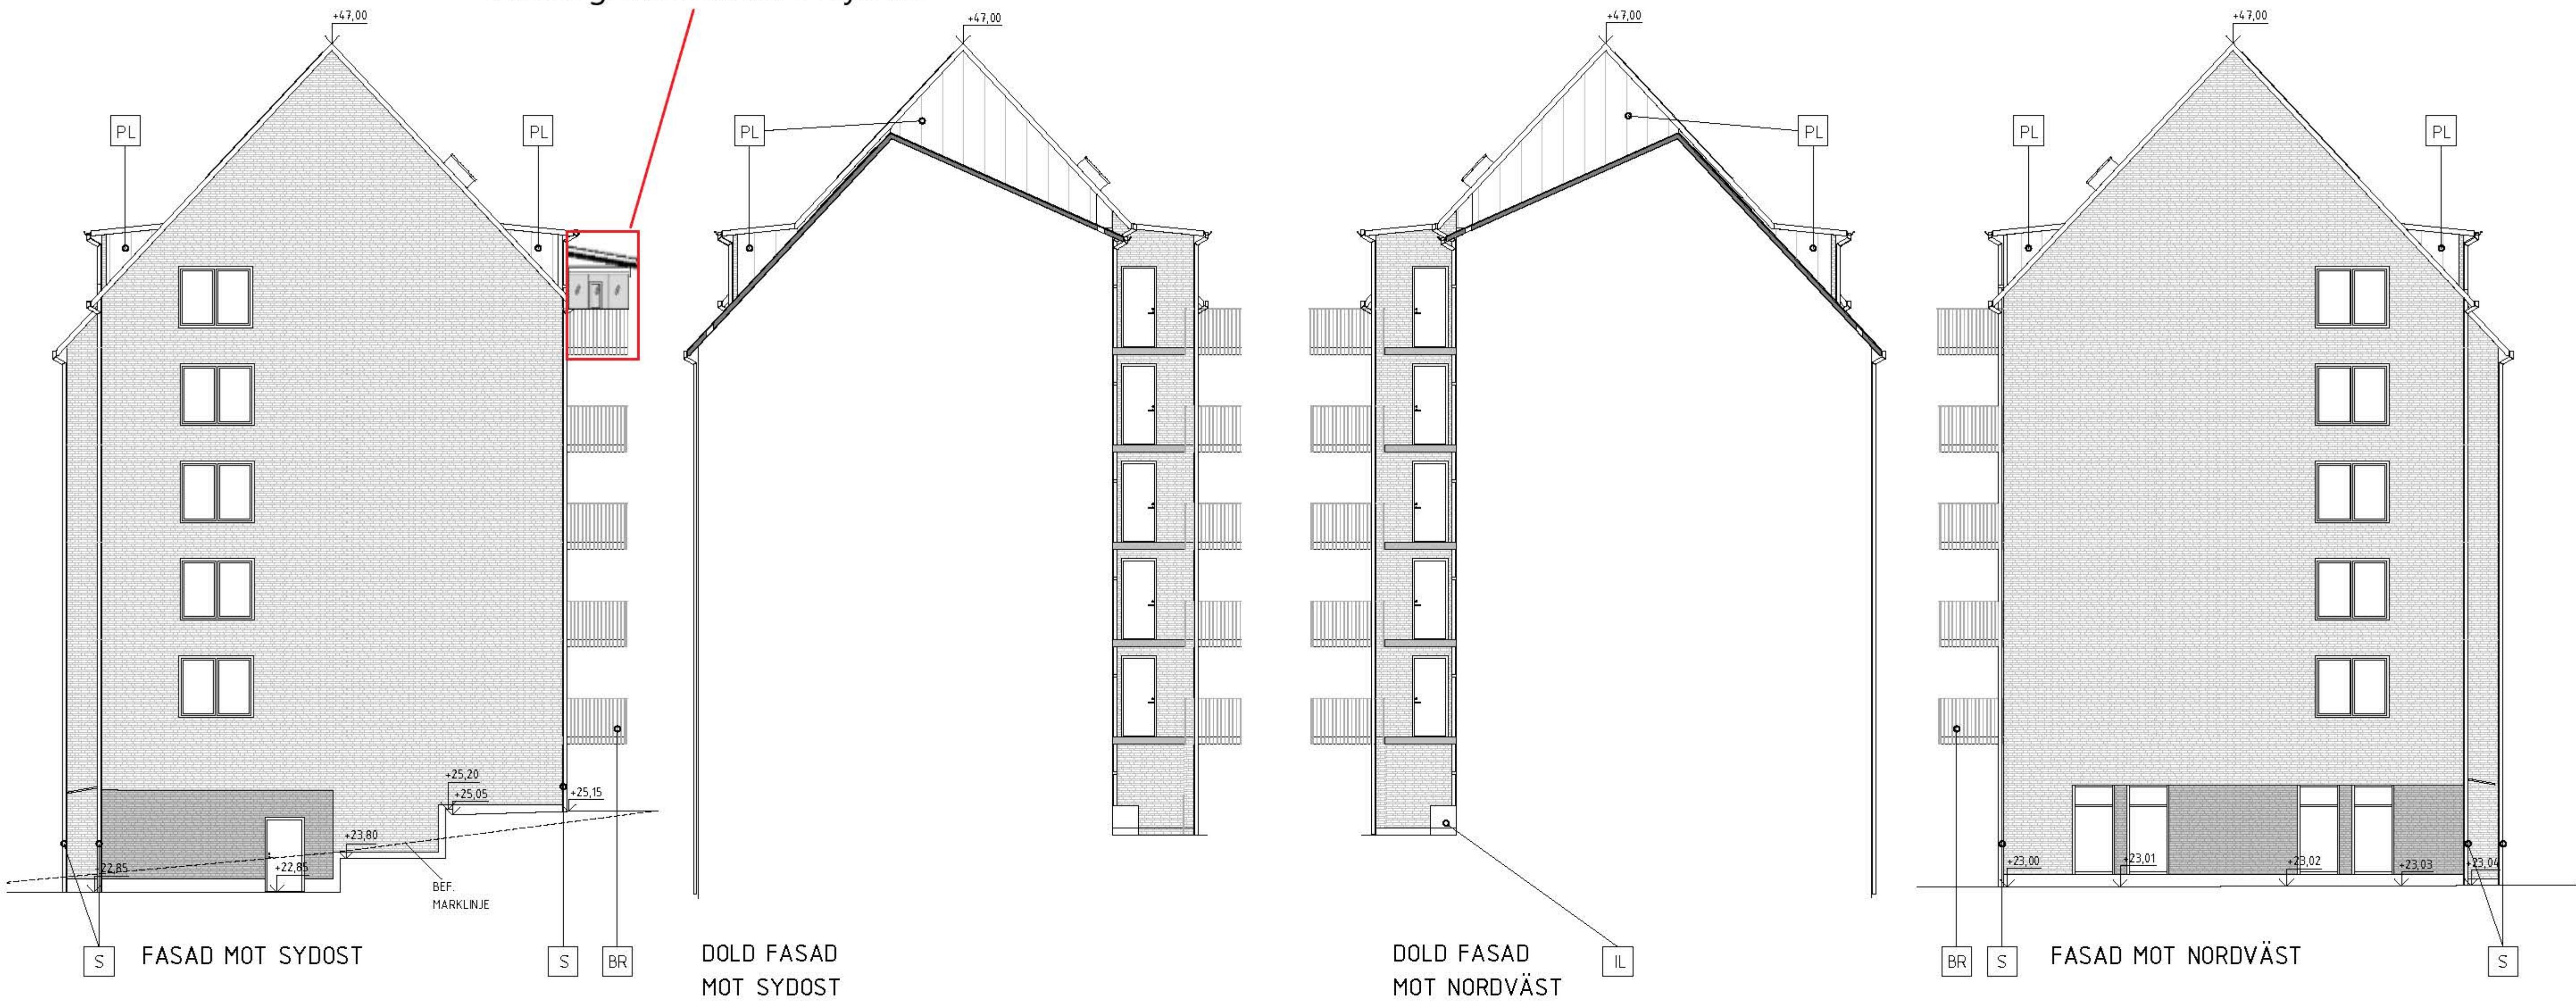

BYGGLOVSHANDLING				BET	ÄNDRINGEN AVSER	DATUM	SIGN
<div><div><div><div></div><div>arkitekturkompaniet</div></div><div><div>Packhusplatsen 2</div><div>411 13 Göteborg</div><div>Tel 031-744 90 30</div><div>www.arkitekturkompaniet.se</div></div></div></div> <div><div><div><div></div><div>169 82 Stockholm</div></div><div><div>Gustav III: s boulevard 64</div><div>Solna</div></div></div><div>Tel 08-782 87 00</div></div>							
<div><div><div><div><input checked="" type="checkbox"/> A</div><div>ARKITEKTURKOMPANIE</div><div>031-744 90 30</div></div><div><div><input type="checkbox"/> K</div><div>BYGGNINGS</div><div>010-211 00 00</div></div><div><div><input type="checkbox"/> E</div><div>JÄN ELTEKNIK</div><div>010-470 60 50</div></div><div><div><input type="checkbox"/> V</div><div>INSTRÅ AB</div><div>06-815 88 19</div></div><div><div><input type="checkbox"/> M</div><div>BYGGNINGS</div><div>010-211 00 00</div></div><div><div><input type="checkbox"/> L</div><div>BYGGNINGS</div><div>010-211 00 00</div></div></div><div><div><div>RITAD</div><div>KONSTRUERAD</div><div>MB</div></div><div><div>HÄRLEDADE</div><div>MB</div></div><div><div>ARBETSNUMMER</div><div>1904</div></div></div></div> <div><div><div>DATUM</div><div>2021-01-15</div></div><div><div>ANSVARIG</div><div>DENNIS LINDGREN</div></div></div>				<div>ÄLVSJÖ LOFT</div> <div>KV F, ÄLVSJÖSTADEN, STOCKHOLM</div> <div>FASAD MOT SYDOST, NORDVÄST</div> <div>A3 1:200</div> <div>SKALA A1 1:100</div> <div>REV</div>			
2021-01-15 DENNIS LINDGREN				P.062559		A-303	

FASAD MOT SYDOST, NORDVÄST

A3 1:200

SKALA

A1 1:100