
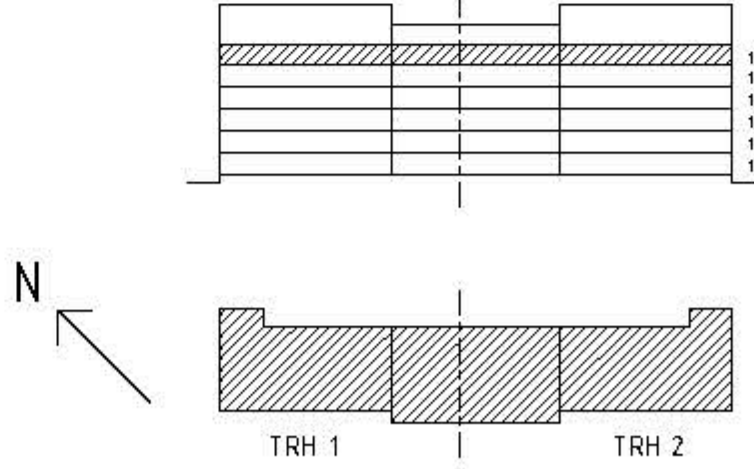
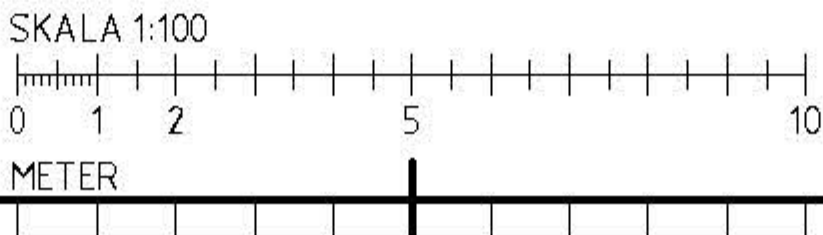


Förändringsområde
inglasning av balkong.
Ramfritt vik in system

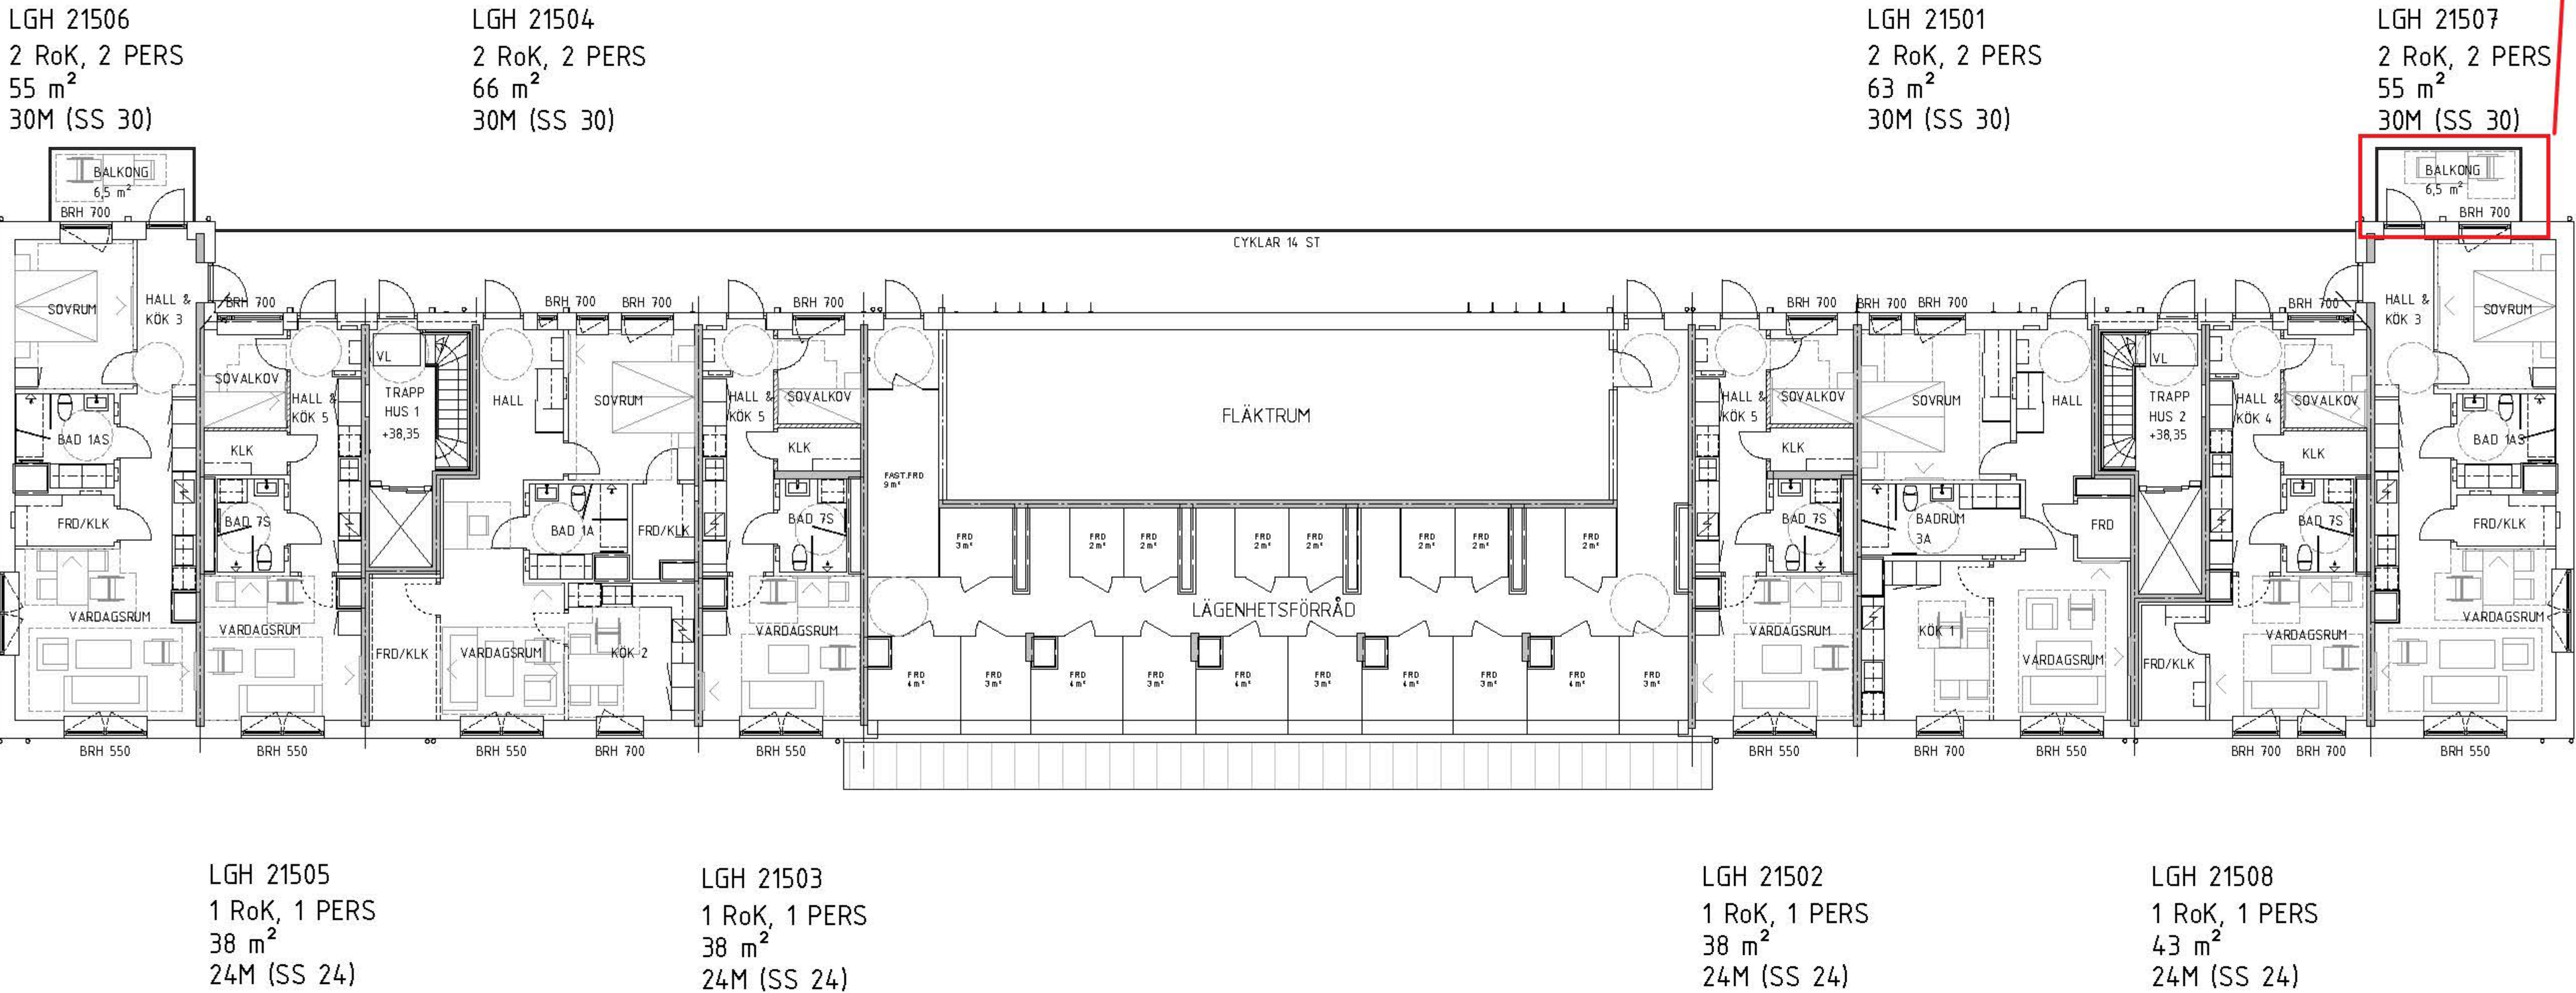

BYGGLOVSHANDLING			
BET	ÄNDRINGEN AVSER	DATUM	SIGN
	arkitekturkompaniet Packhusplatsen 2 411 13 Göteborg Tel 031-744 90 30 www.arkitekturkompaniet.se		
	169 82 Stockholm Gustav III: s boulevard 64 Solna Tel 08-782 87 00		
	ÄLVSJÖ LOFT KV F, ÄLVSJÖSTADEN, STOCKHOLM		
	PLAN 15, VINDSVÅNING	A3 1:200 SKALA A1 1:100	
DATUM	2021-01-15	REVISOR	2021-01-15
ARBETSDAG	DENNIS LINDGREN	ARBETSDAG	DENNIS LINDGREN
KOD	P.062559	RITNINGEN	A-115