

FÖRKLARINGAR

Alla mått i mm om ej annat anges.

- BEF BYGGNADSDELAR
- NYA BYGGNADSDELAR
- NY DÖRR
- BEFINTLIG DÖRR
- G

Garderob
- KM

Kombimaskin
- G

Garderob
- ST

Städsåp

FÖRESKRIFTER

Alla mått kontrollmäts på plats.
Eventuella avvikelser rapporteras till arkitekt för vidare hantering. Alla arbeten skall utföras i enlighet med god hantverkssed, branch-standard och tillverkarens anvisningar i ovan nämnd ordning.

HÄNVISNINGAR

B	JUSTERAD PLANLÖSNING TILL 1 ST LGH	240826	JB
A	JUSTERAD PLANLÖSNING FÖR TILLG.	240326	EL
BET	ÄNDRING AVSER	DATUM	SIGN

Ateljé Nord

BYGGLOVSHANDLING

Papperskniven 8


Fastlagsvägen 23
126 48 Hägersten

Ombyggnad av Garage till bostad

Ritad av JB
2024-08-26

Bottenplan
Skala 1:100 (A3)

A3

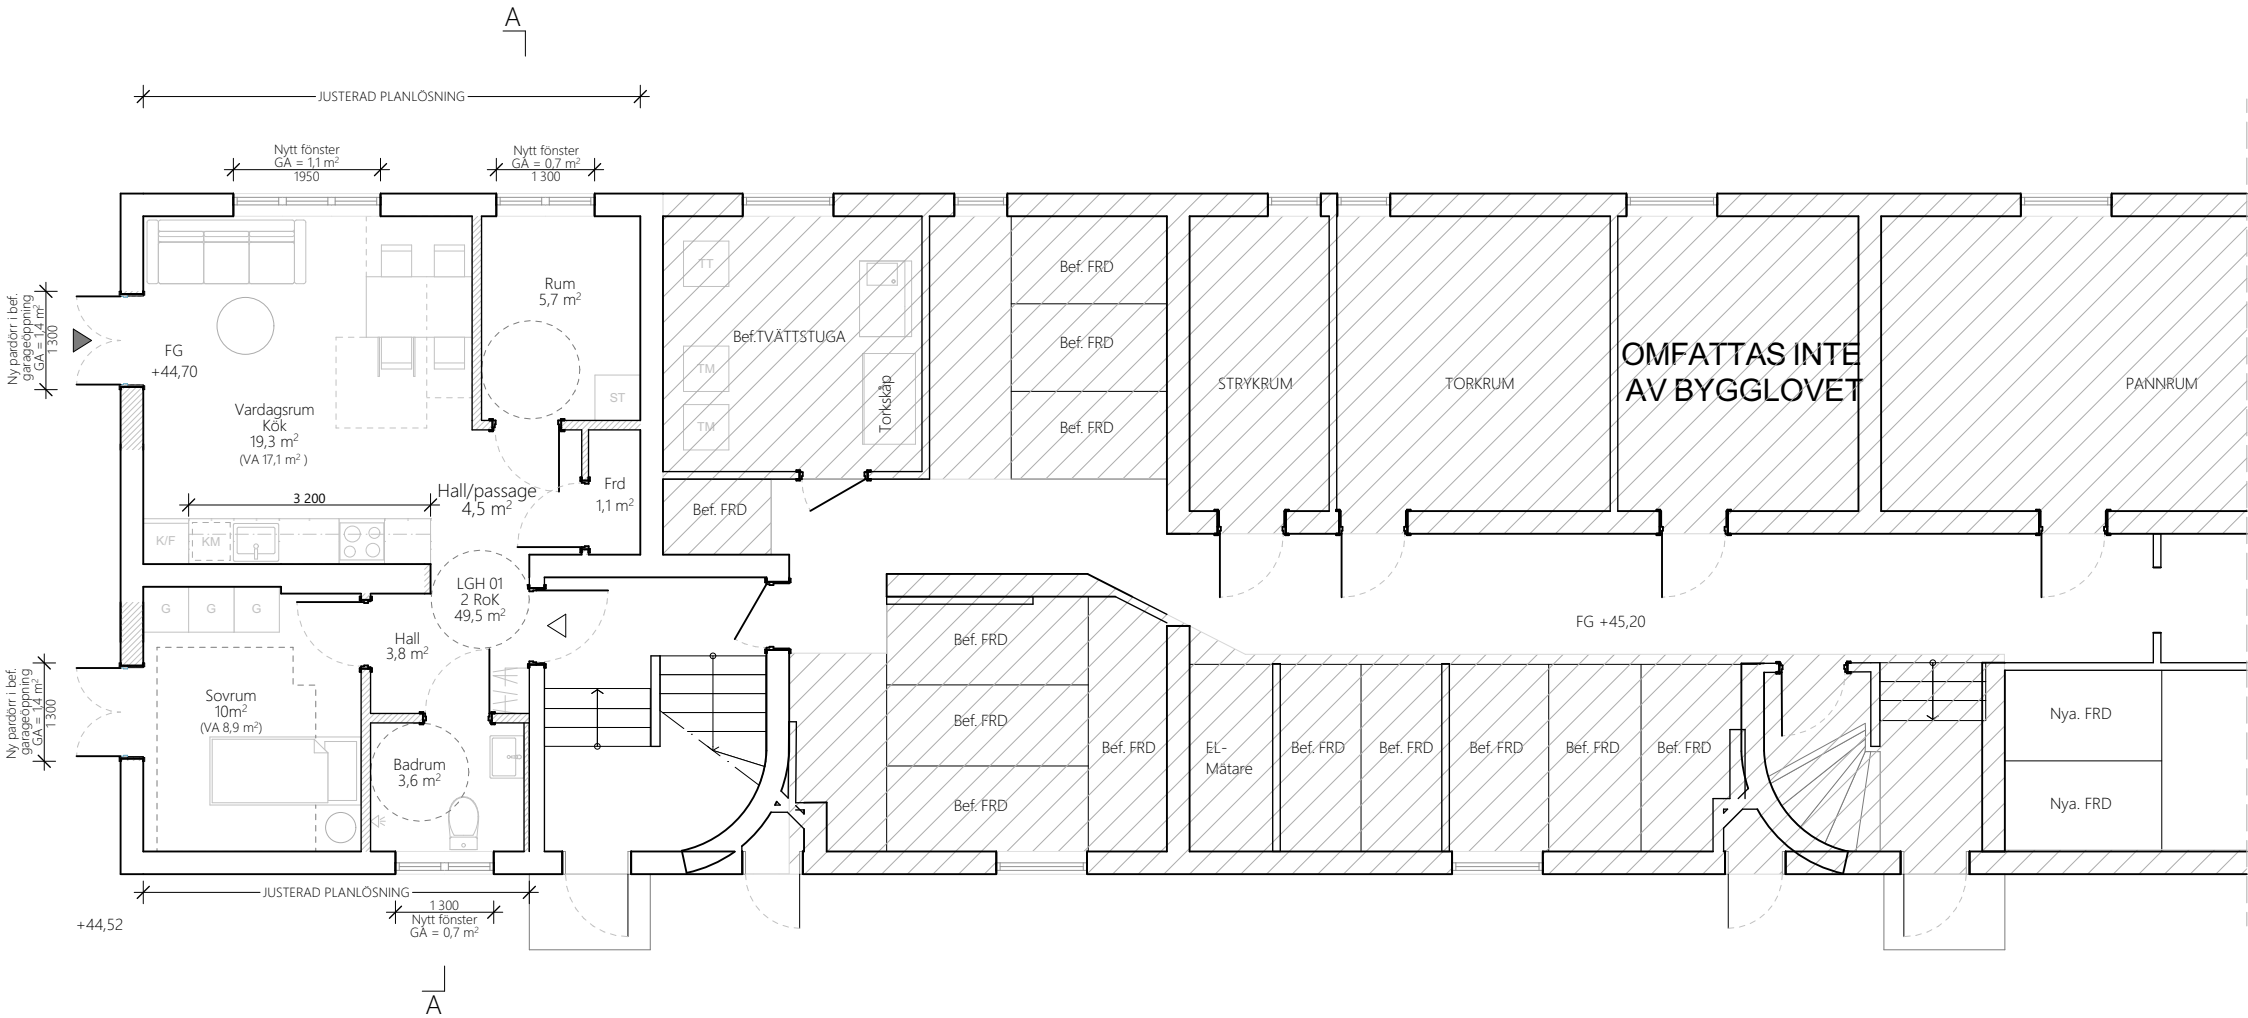

Glasarea (GA) / Vistelsearea (VA) = Dagsljusfaktor

Vardagsrum / Kök: 2,5/17,1 = 14,6%
Sovrum: 1,4/8,9 = 15,7%
Rum: 0,7/5,7 = 12,3%

