

BESKRIVNING

BYGGLOVSÄNSÖKAN AVSER ÄNDRING I FASAD PGA FLYTT AV ENTRÉ.

BEFINTLIG ENTRÉ ÄR I NULÄGET ÄR PLACERAD PÅ BYGGNADENS BAKSIDA OCH ÄR SVÄR ATT HITTA FÖR BESÖKARE.

ENTRÉNS BEFINTLIGA LÄGE KRÄVER ATT MAN TAR SIG RUNT GARAGE I EN SMAL PASSAGE SOM DELVIS INKRÄKTAS AV EN STÖRRE TRÄDSTAM I TOMTGRÄNS.

PLACERING AV NYA ÖPPNINGAR I FASAD TAR HÄNSYN TILL, OCH DELVIS NYTTJAR, BEFINTLIGA ÖPPNINGARS BALKAR.

FÖRKLARINGAR







- SAMTLIGA MÅTT I MILLIMETER
- ENTRÉ
 - MÖJLIG ÅTGÄRD VID BEHOV AV ÖKAD TILLGÅNGSLIGHET
 - VÄNDCIRKEL 1300 mm

FÖRESKRIFTER

HÄNVISNINGAR

SITUATIONSPLAN
DETALJRITNING

A-01-1-001
A-42-6-001

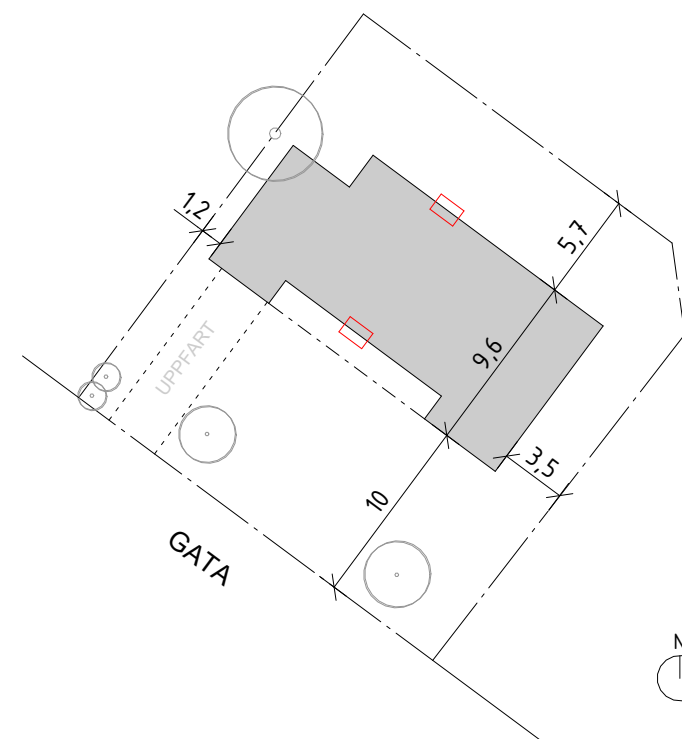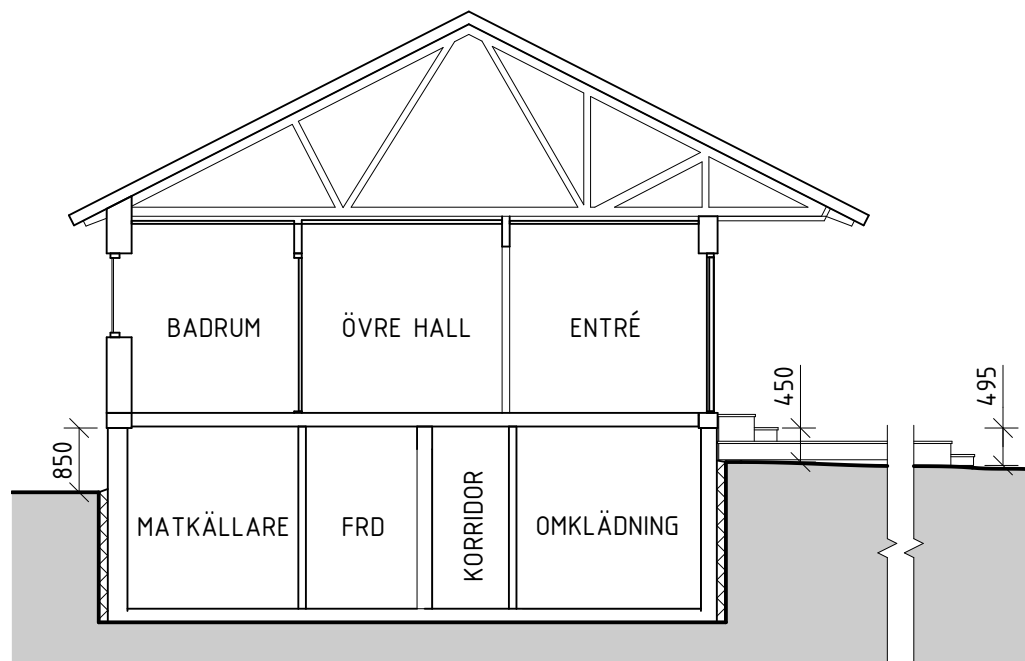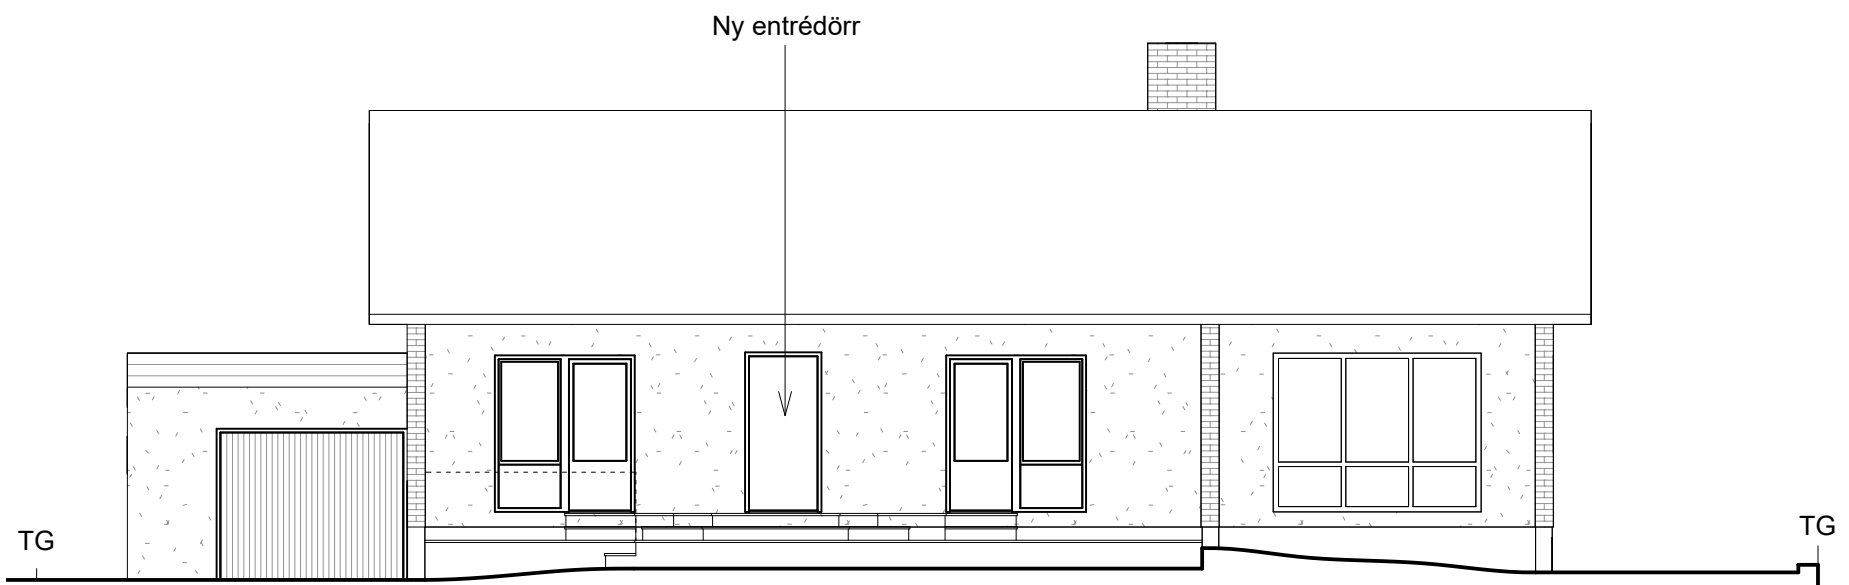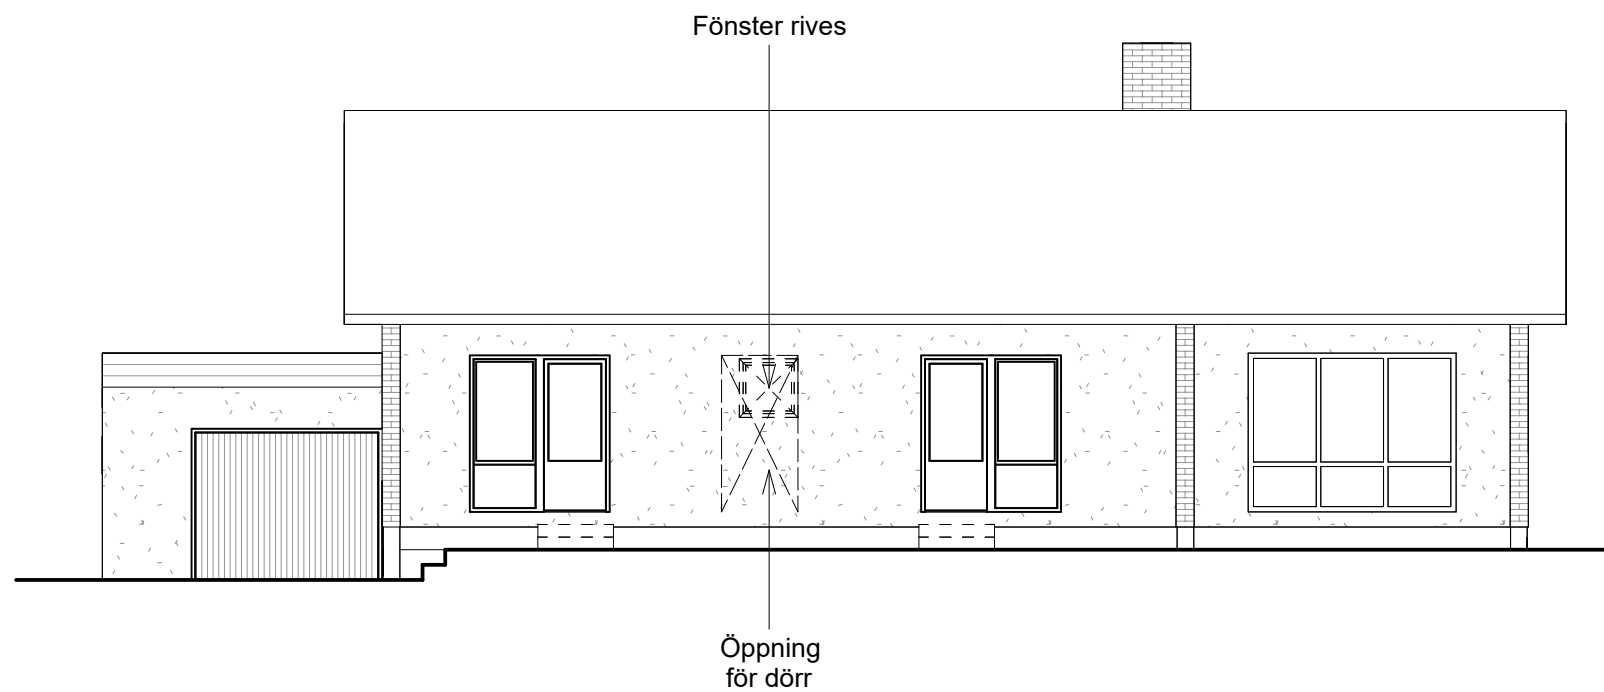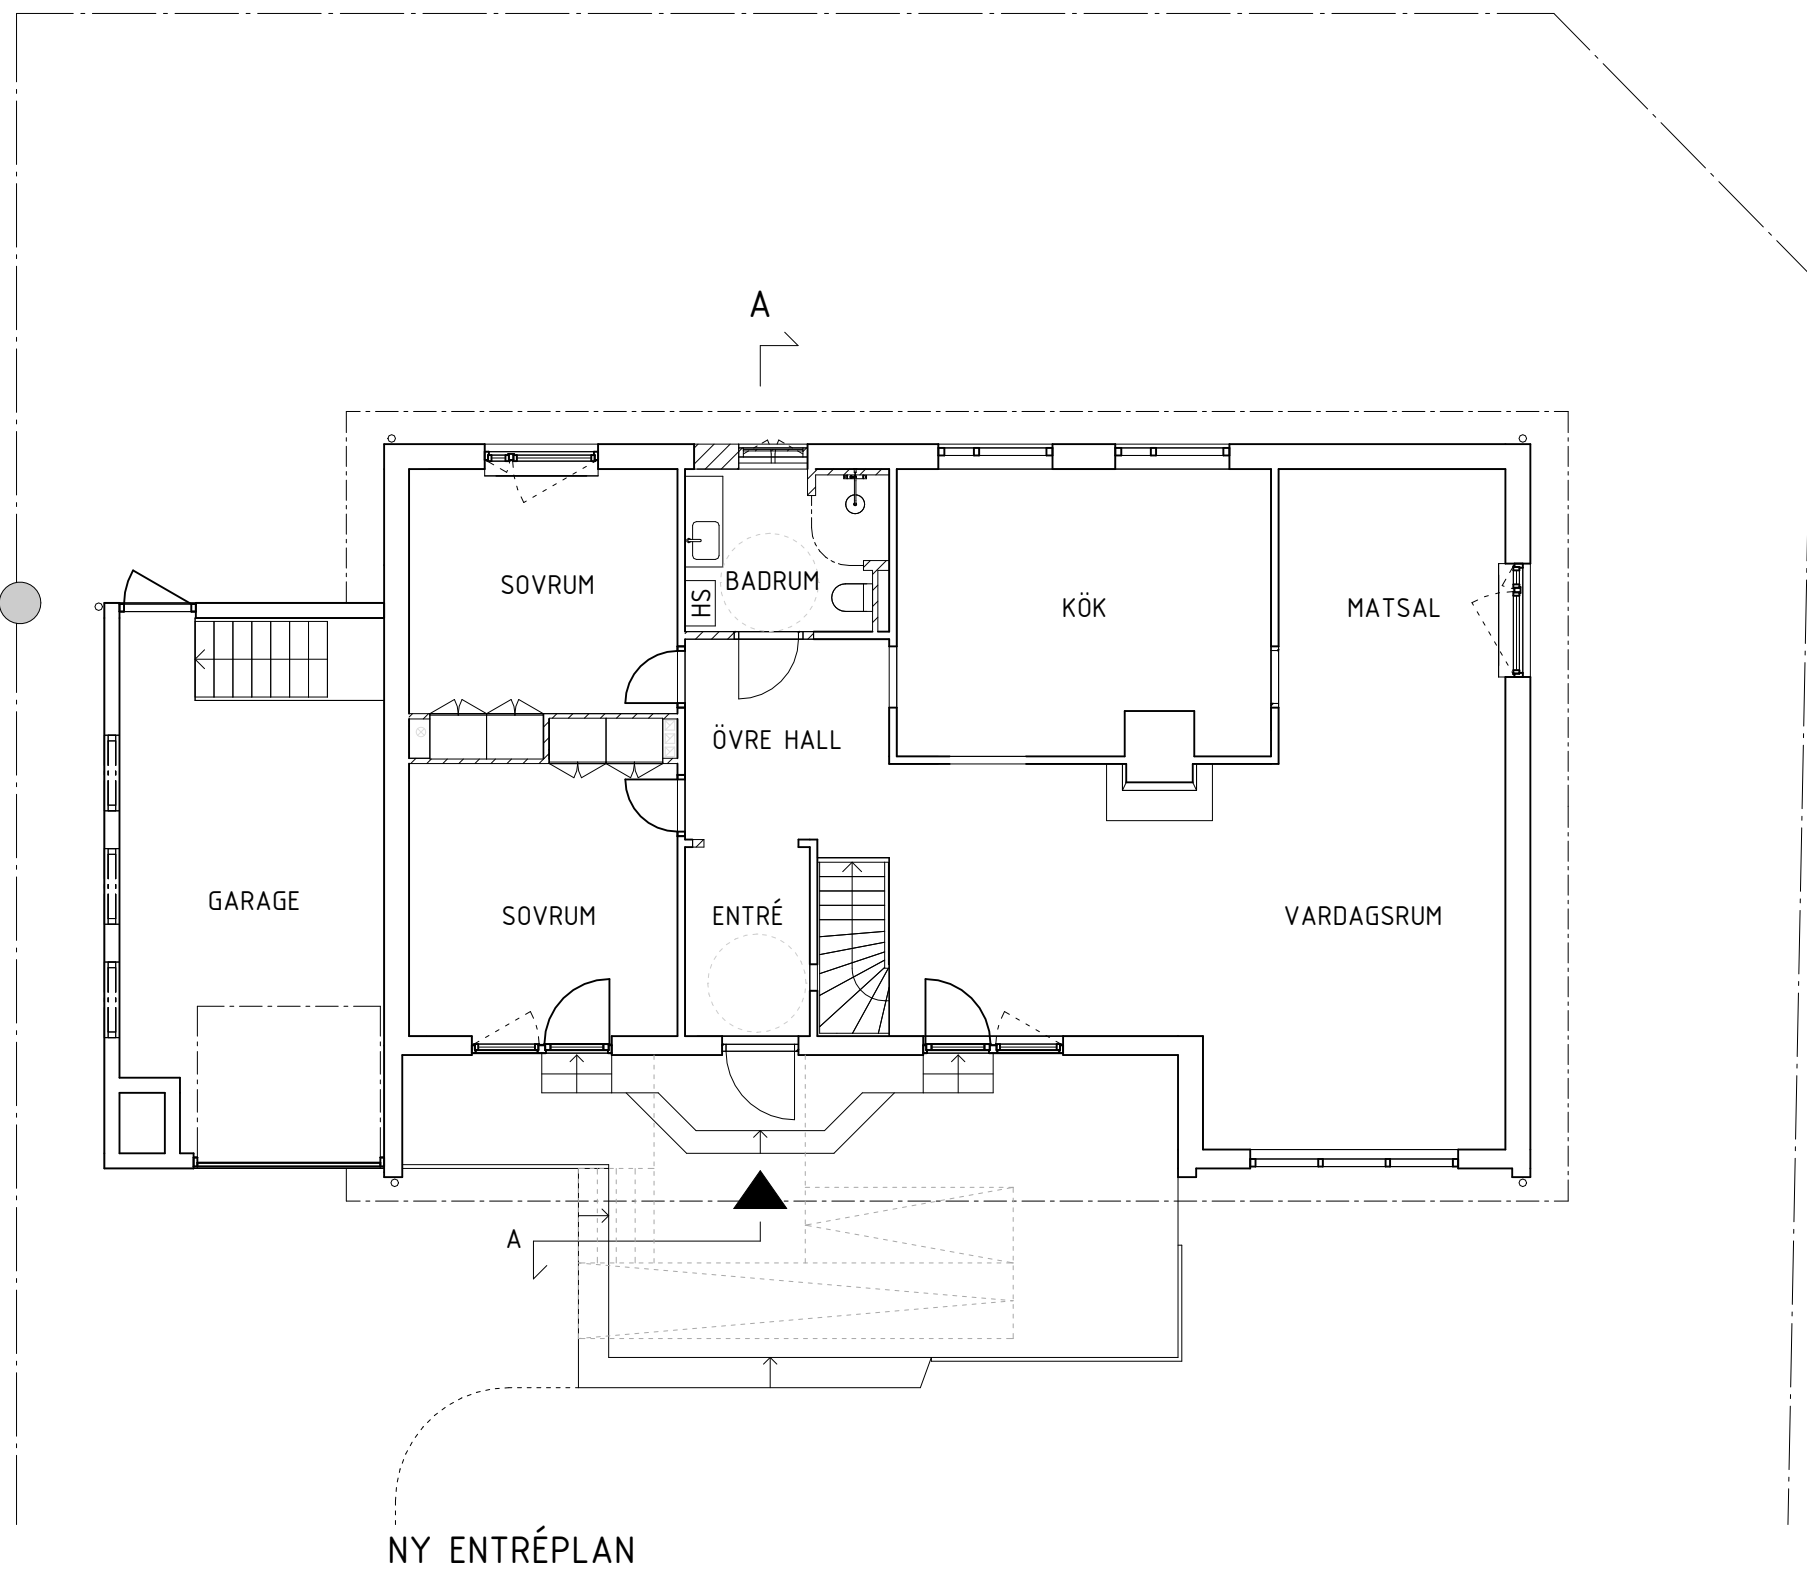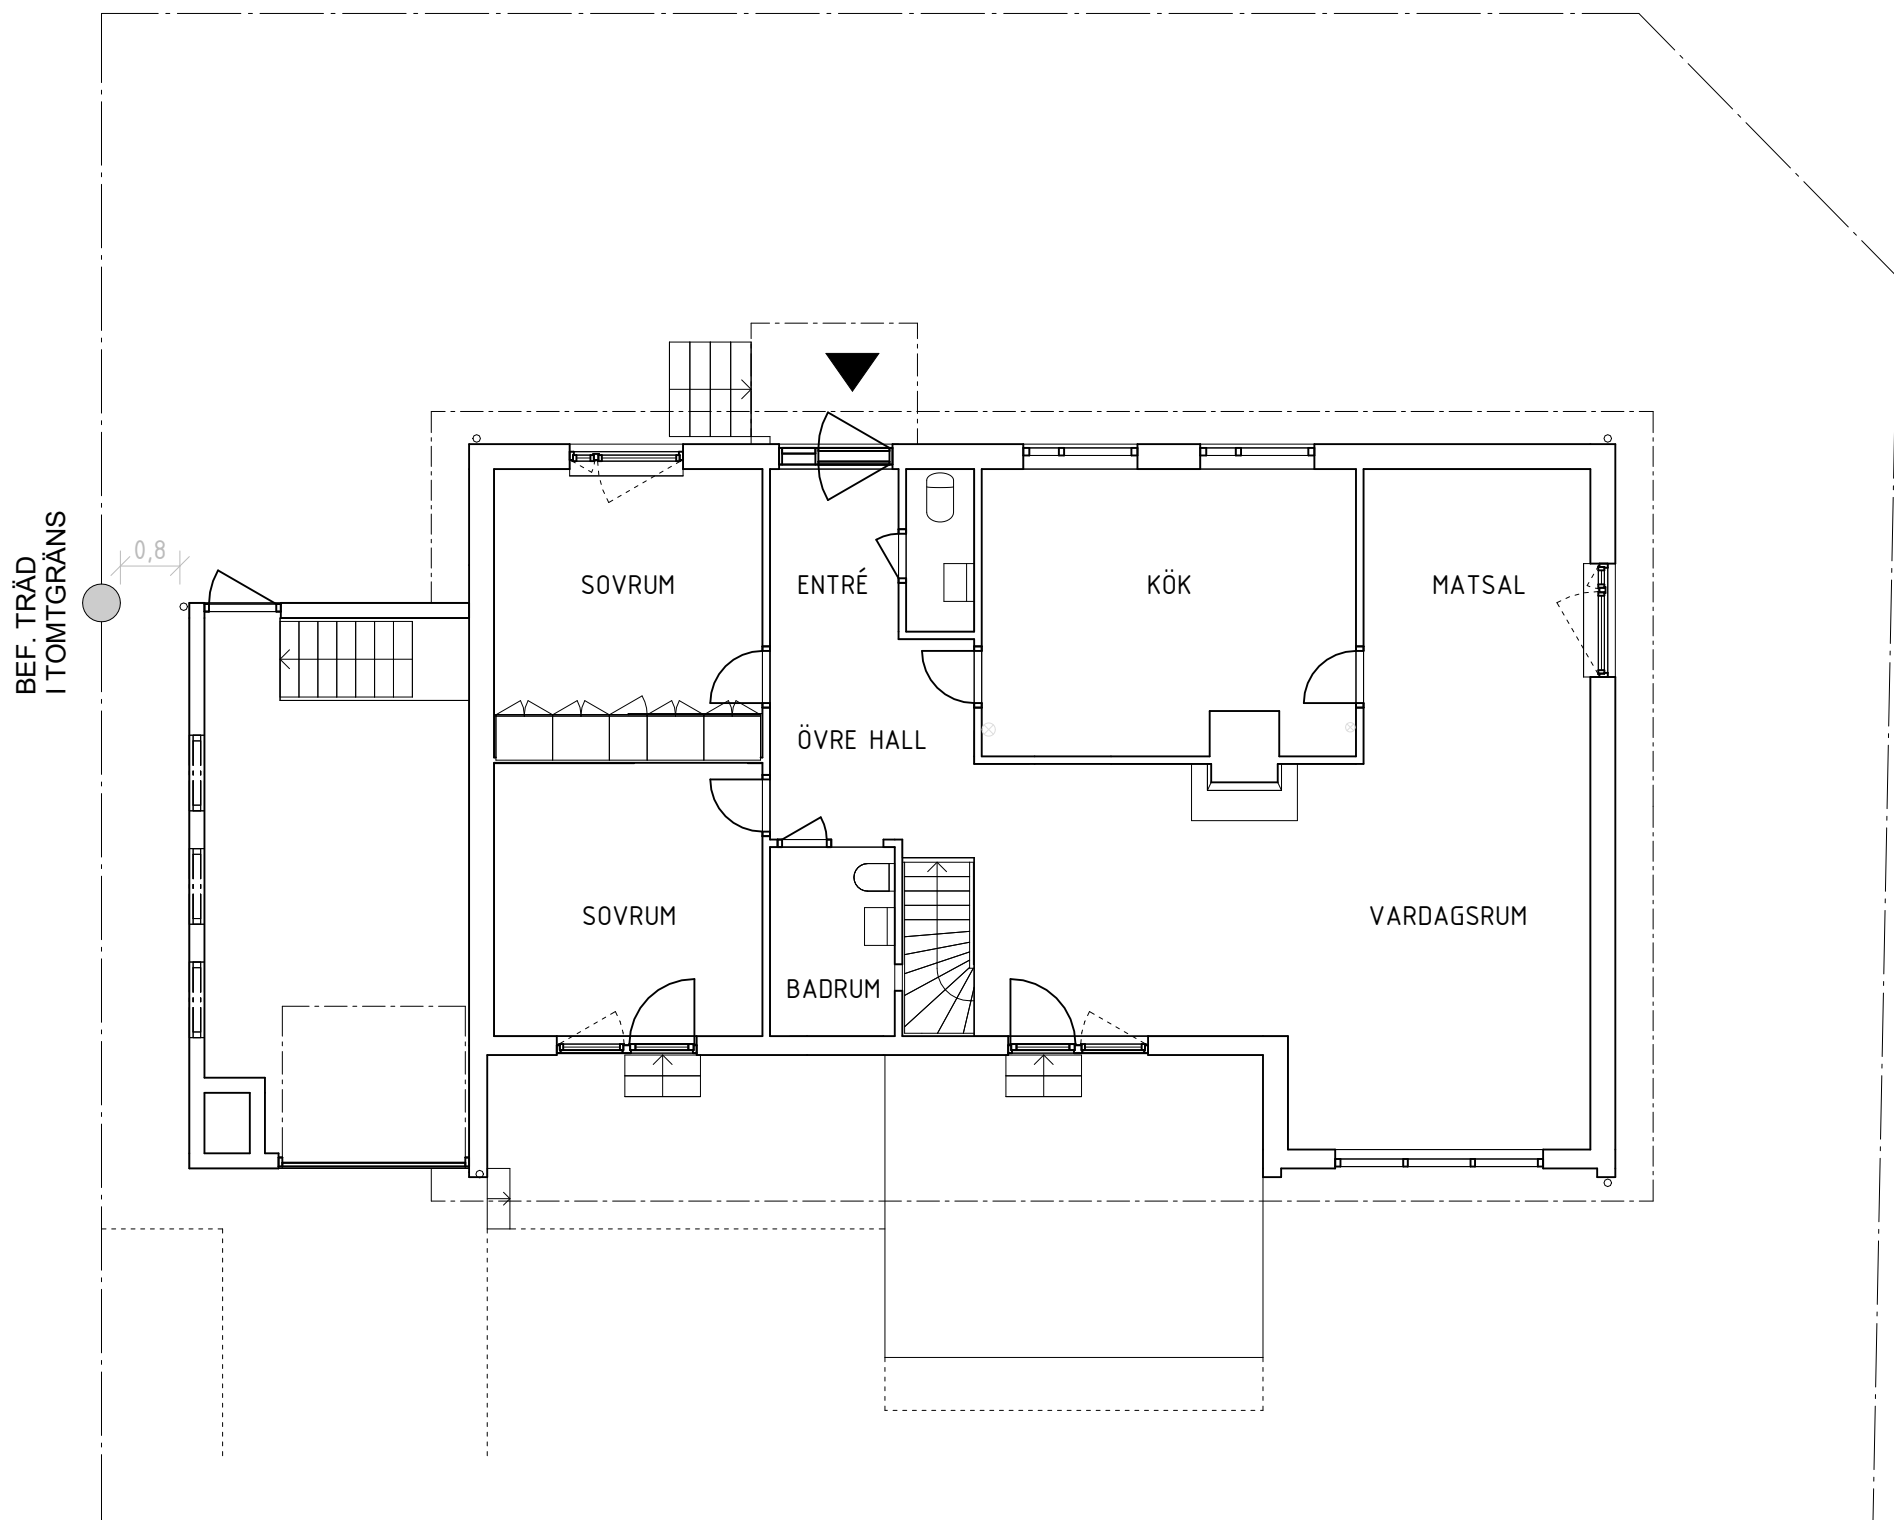

0 1 5 10m

1 2 3 4 5 6 7 8 9 10