


B= ARBETSBÄNK
M= MANGEL
ST= STÄDSKÅP
TB= TVÄTTBÄNK
TM= TVÄTTMSAKIN
TS=TORKSKÅP
TT= TORKTUMLARE
G=GARDEROB
KF=KYLFRYS
SB=STIGBRYGGA
ST= STÄDSKÅP
VS= VATTENSERVIS

(AREA MED TAKHÖJD ÖVER 2,4 METER)

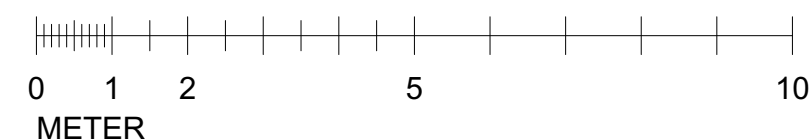

| | | | | |
|-----|--------------|---------------|------------|-------|
| A | ENL. PM A-01 | | 2024-08-16 | RG |
| BET | ANT | ÄNDRING AVSER | DATUM | Sign. |

BYGGLOVSHANDLING

SLÄNDAN 14

ZBK

Swedenborgsgatan 2
118 48 Stockholm

| | | | |
|------------|--|-------------|--|
| A | 2BK ARKITEKTER / + 08 518 179 00 / WWW.2BKA.SE | | |
| UPPDRAK NR | RITAD AV | HANDLAGGARE | |
| 111 | RG | R.GORSETMAN | |
| DATUM | ANSVARIG | | |
| 2024-06-17 | JOELHEDGREN | | |

PLANER

| | | |
|--------------------------------------|----------------------|----------|
| SKALA A1 - 1:100, 1:1 A3 - 50% | NUMMER A-40-1-001 | BET A |
|--------------------------------------|----------------------|----------|