


2003 12 08  
03-17614-572

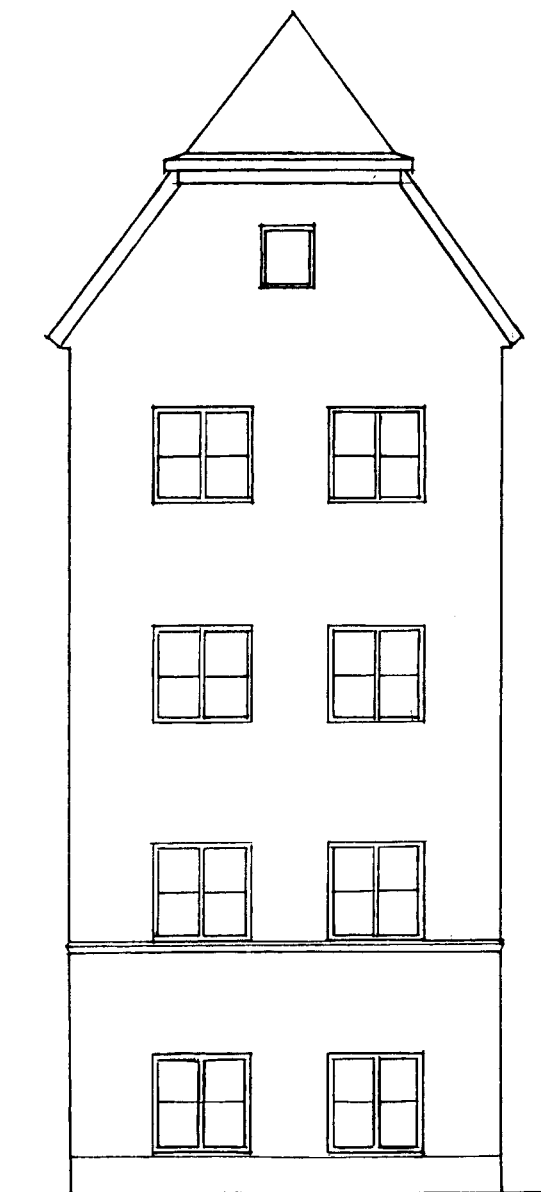

FASAD MOT NORDÖST

REV. A 2003-11-25 NYA FÖNSTER BV

KV, ALCMENE 2, GAMLA STAN  
RELATIONS RITNING

STOCKHOLM 2002-09-03 PH

SKALA 1:10