



SITUATIONSPLAN

VÄNING 3TR.

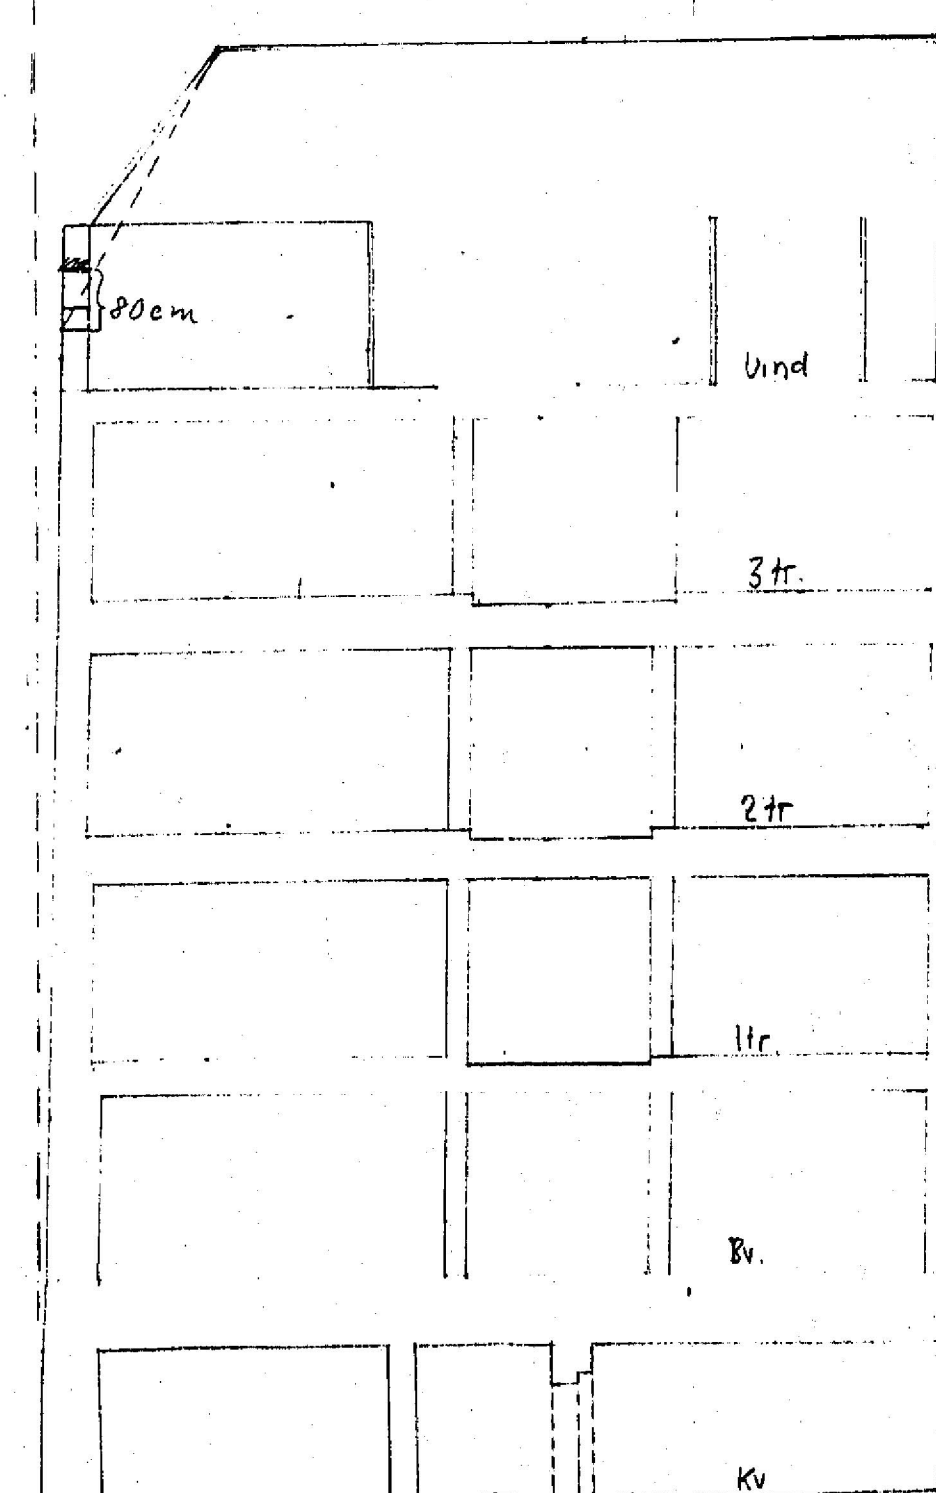

LÄNGDSEKTION

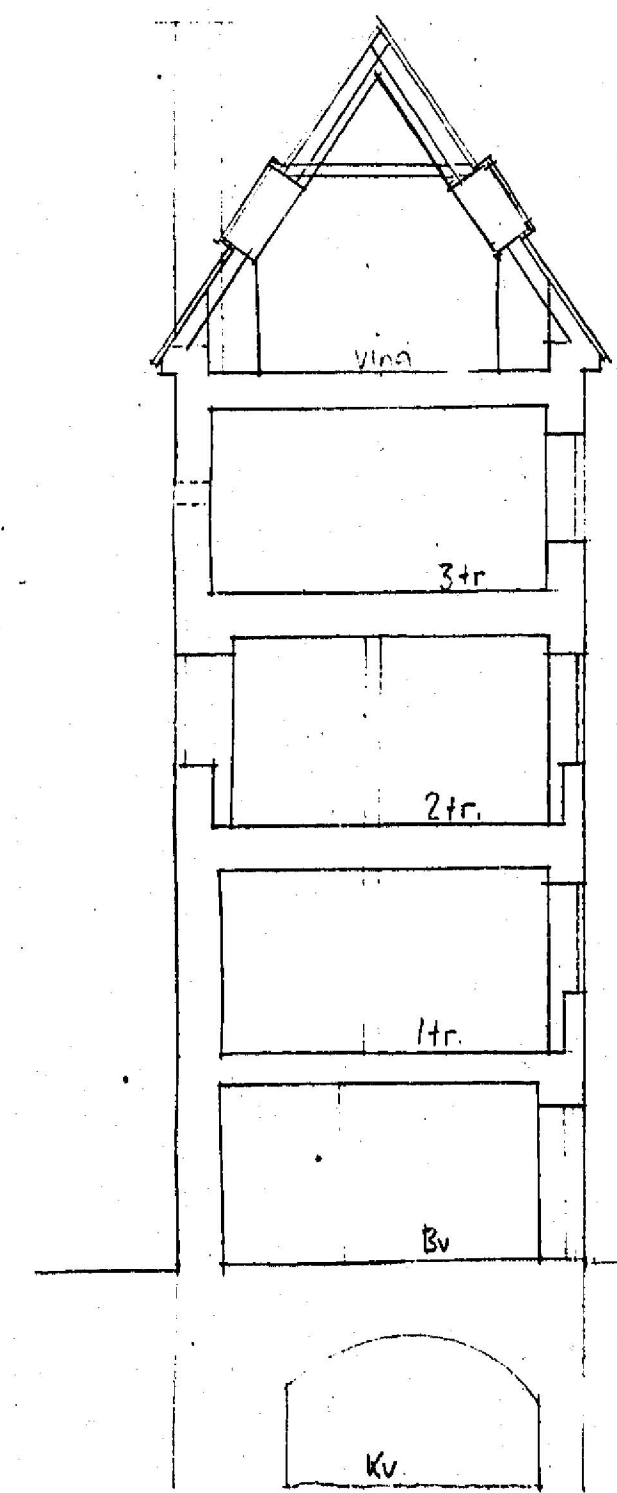

TVÄRSEKTION



16. Sept 20  
1980-04-24

RITNINGEN ÄR UPPRÄTTAD MED ÄLDRE  
ARKIVMATERIAL SOM UNDERLAG VARFÖR  
FULL MÄTTRIKTHET EJ KAN GARANTERAS

**BENTELE & CoHB**

ARKITEKT- OCH INGENJÖRSBYRÅ

BIRGER JÄRLSGATAN 8 114 34 STOCKHOLM

G. BENTELE L. PETTERSSON

STAD KONSTRUKTÖR AV ARBETSNUMMER

STOCKHOLM DEN 1979-08-22

*Samuel Mattsson*

REG. ANT. REGISTRERINGEN AVSER SIGN. DATUM

KV, ALCEMENE 2, GAMLA STAN.

RELATIONS-RITNING.

KOMPLETTERAD UPPMÄTNING 1963 AV

KANSLIET FÖR SANERINGSFRÅGOR.

SKALA 1:100

REG.