



FASAD MOT VÄST - BEFINTLIGT UTSEENDE

SKALA 1:100

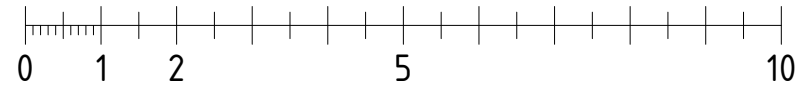

METER

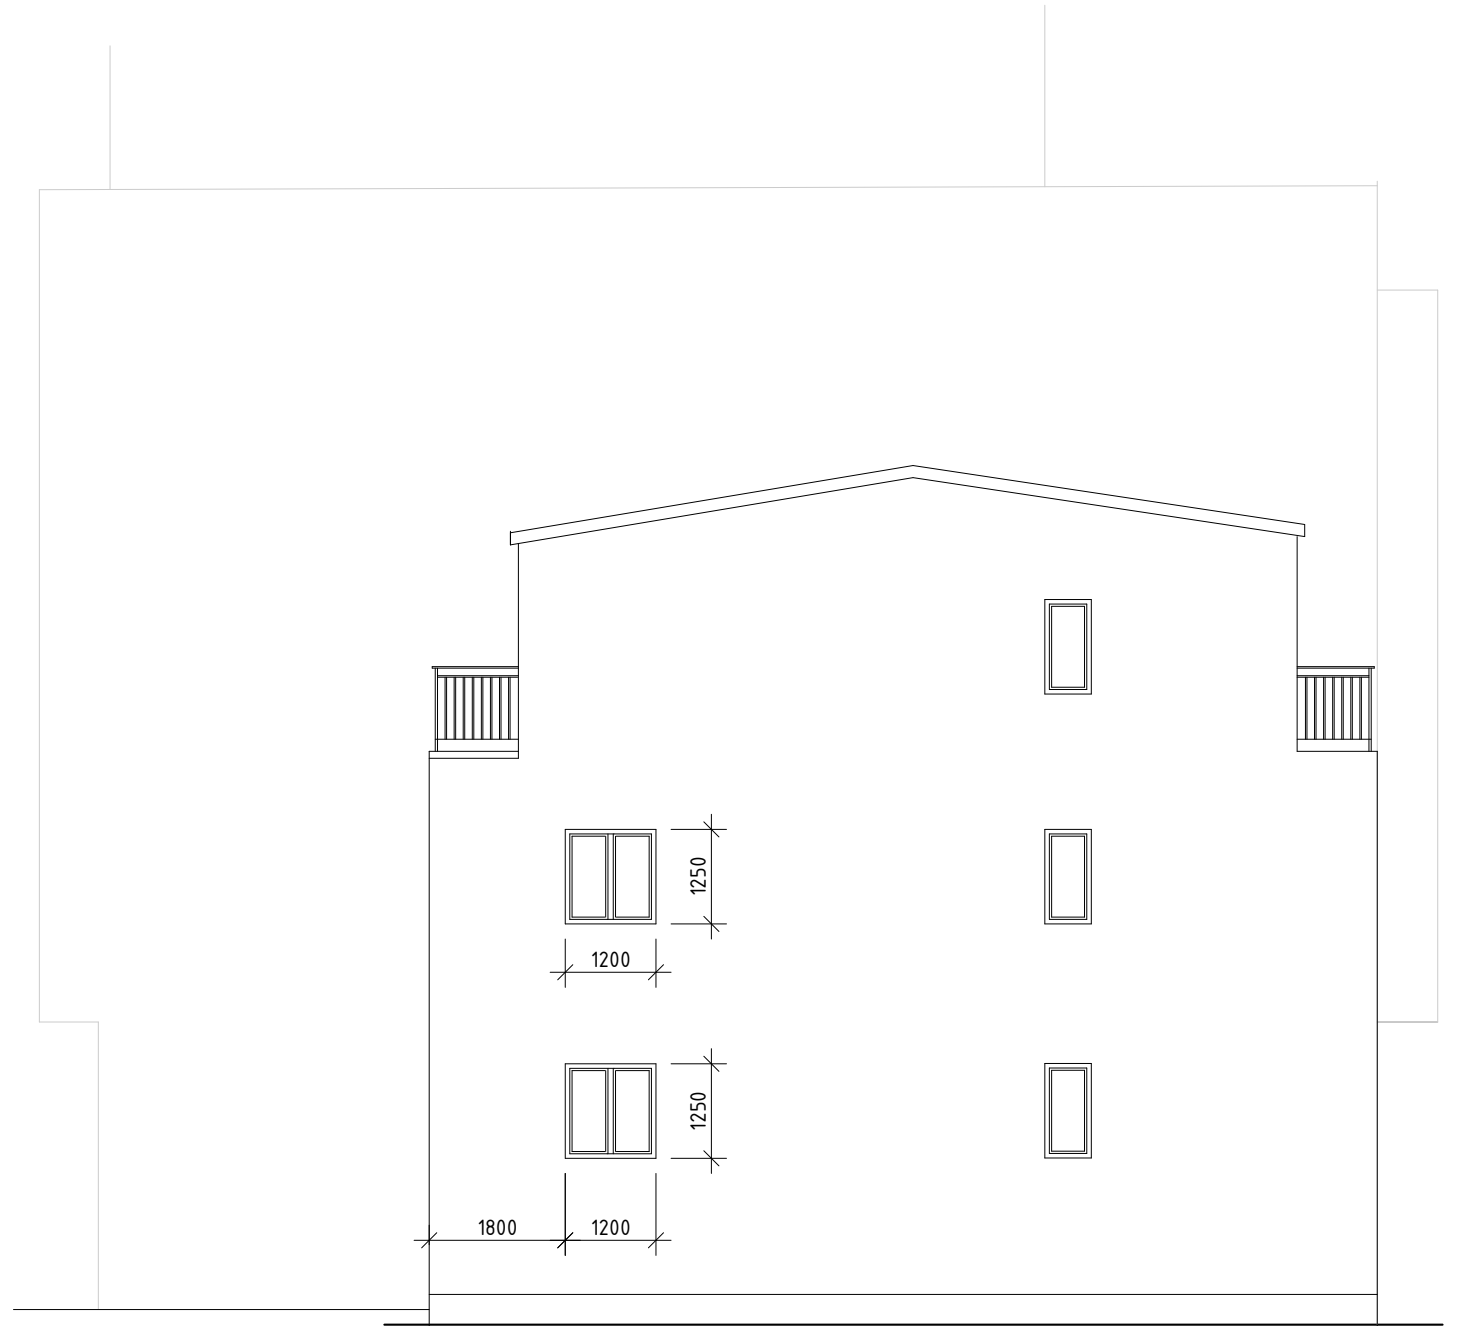

FASAD MOT VÄST - UTSEENDE EFTER ÄNDRING

BYGGLOVSHANDLING

KV RATTEN 14

ARKITEKT fria F O L K E T Brännkyrkagatan 13b, 118 20 Stockholm + 46 (0) 706 39 00 39 www.friafolket.se	DATUM 2024.09.02		ANSVARIG ARKITEKT Hanna Michelson	
	FASADÄNDRING NYA FÖNSTER FASAD MOT VÄST			
	SKALA A3 1:100		NUMMER A02	