


## FÖRKLARINGAR

PLUSHÖJDER ANGES I METER OCH AVSER FÄRDIG YTA  
DÄR EJ ANNAT ANGES

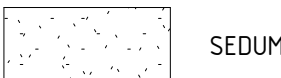


## FÖRESKRIFTER







FÖR PROJEKTET GÄLLER BBR 29

## HÄNVISNINGAR

SEKTIONER SE	51-A-40-2-(0001-003)
FASADER SE	51-A-40-3-(0001-0003)
GESTALTNINGSPROGRAM SE:	BILAGA 00-A-B1
ÖVERSIKT KULTURHISTORISKA	
BYGGNADELEMENT SE:	BILAGA 00-A-B2
ÖVERSKITLIG	
PROJEKTBESKRIVNING SE:	BILAGA 00-A-B3

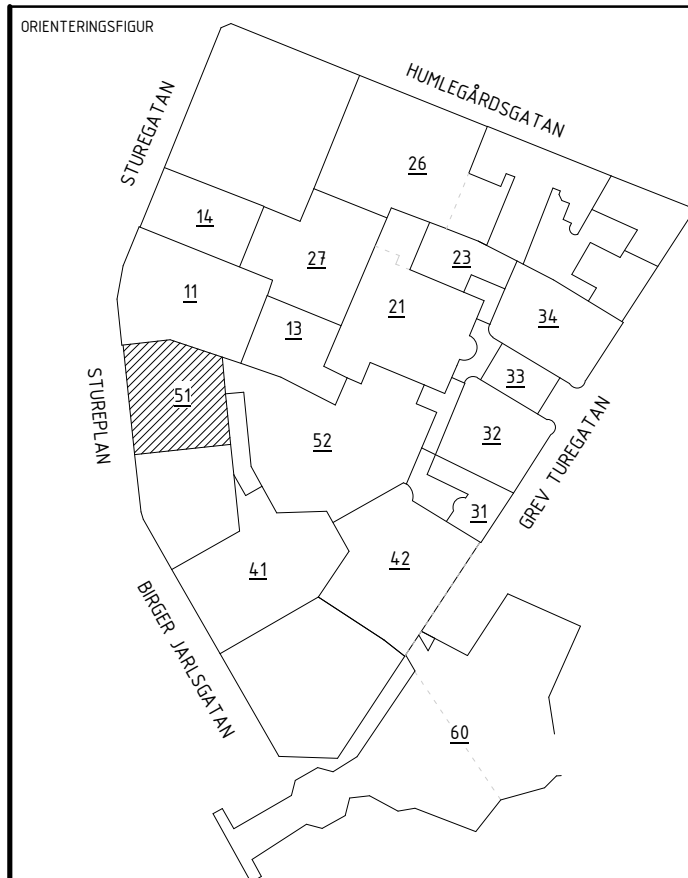

HANDLING		
BYGGLOVSHANDLING		
ÅTGÄRD		
OM- OCH TILLBYGGNAD		
DATUM	2024-06-12	EDOKAND AV
JENS RANDECKER	PM04	ANDRINGS PM
BESTÄLLARE		
STURE GALLERIAN		
PROJEKT NAMN		
STURE		
UPPDRAG		
STOCKHOLM. ÖSTERMALM		
ADRESS		
STUREPLAN 4		
FASTIGHET		
KV SPERLINGENS BACKE 56		
DISCIPLIN	A	FÖRETAG
SWECO SVERIGE AB		
TYPPROJEKTSNUMMER	30034996	SKAPAD AV
MEYAV SANDY		
TELEFON	08 695 60 00	KONTAKTPERSON
SHOGHEEK KANAKANIAN		
BYGGNADSVÄR	51	PLUSHÖJD (BR 2000)
VARIERAR		
VÄNINGSPLAN	17	VÄNINGSDEL
10		DELUPPDRAG
SÖDRA ETAPPEN		
SYSTEM	410-YTTERTAK OCH YTTTERBJÄLKLAG	
BYGGNADSKATEGORI	1-PLANRITNINGAR	
DOKUMENTNUMMER	51-A-41-1-1710	SKALA
A1=1:100		ANDRING
A3=1:200		C

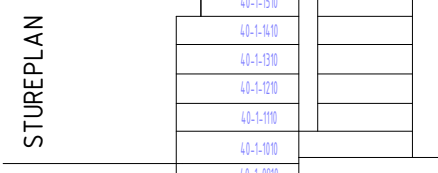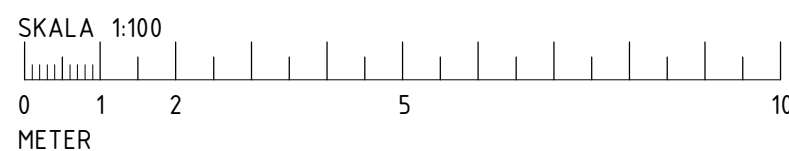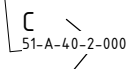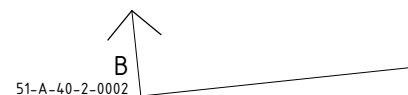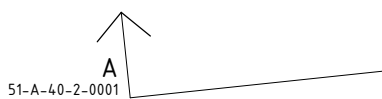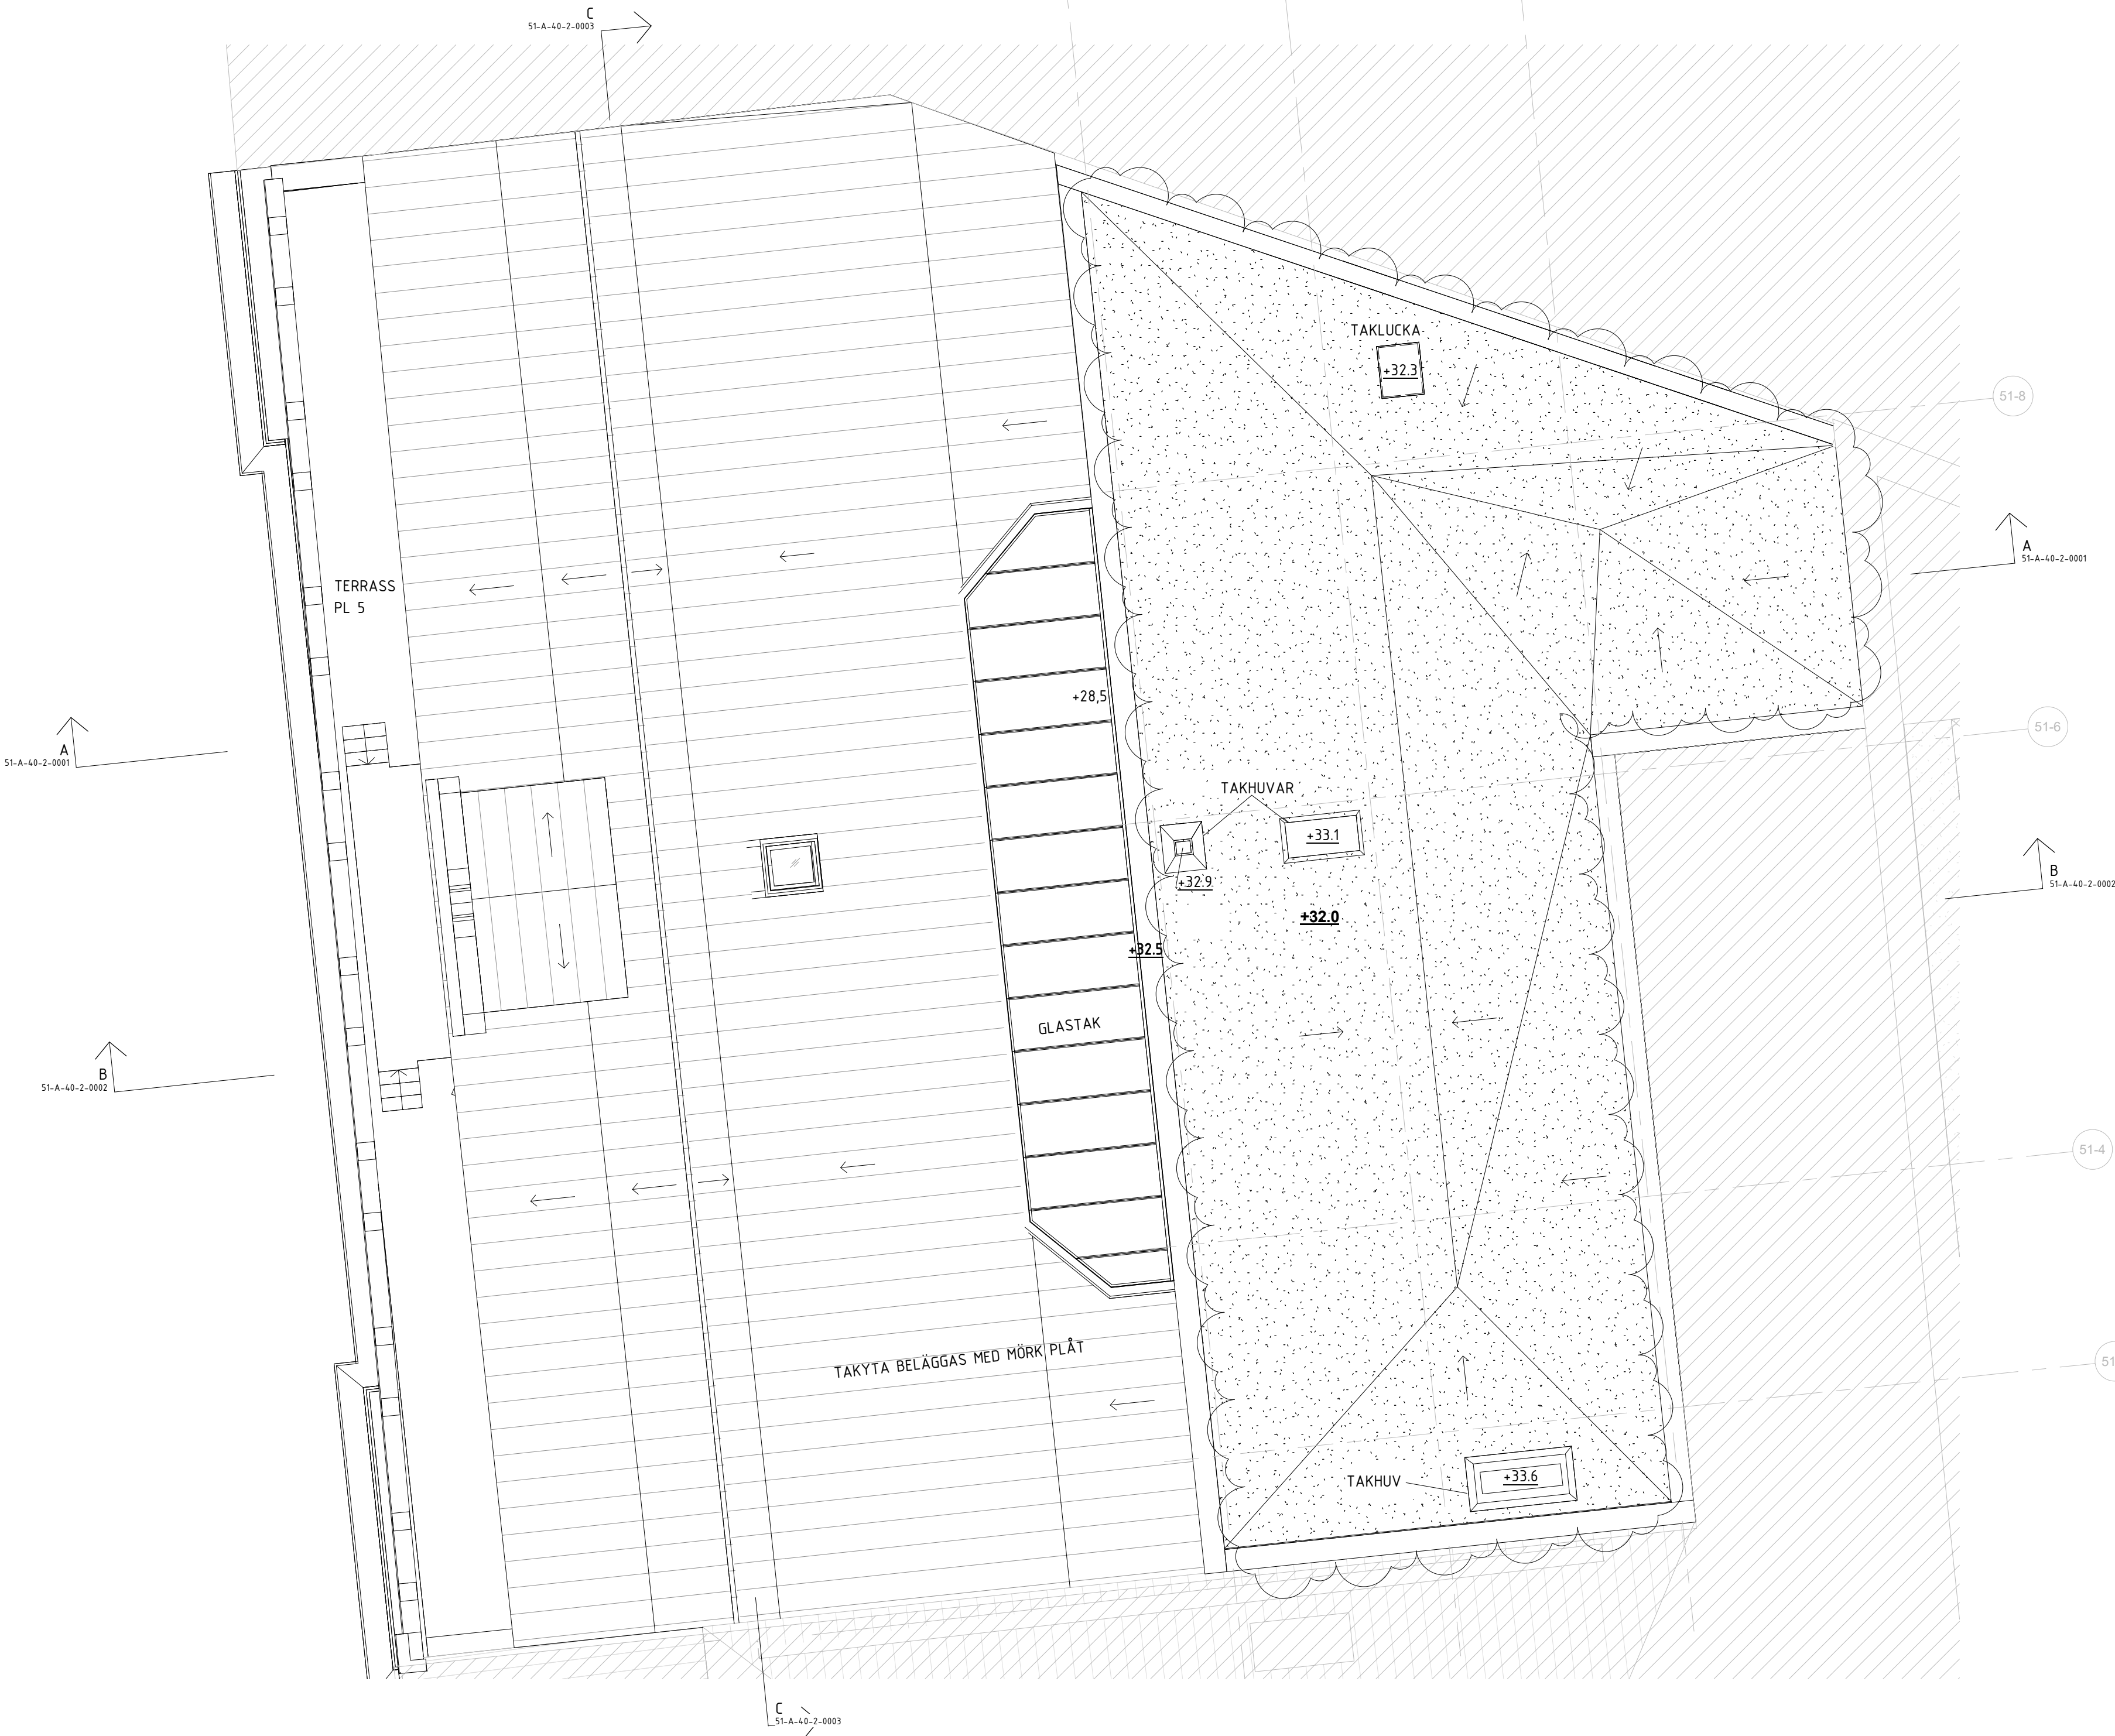

51b  
NY BYGGNADSDDEL

51a  
BEFINTLIG BYGGNADSDDEL