

FÖRKLARINGAR

MÅTT ANGES I MILLIMETER
PLUSHÖJDER ANGES I METER OCH AVSER FÄRDIG YTA DÄR
EJ ANNAT ANGES
MÅTT KONTROLLERAS PÅ PLATS FÖRE UTFÖRANDE
MÅTTSATTA DELAR GÄLLER FÖRE SKALMÅTT

GLAS
SKÄRNING ANSLUTANDE BYGGNADER

MATERIALTYPER


- KASSETTPANEL I PERFORERAD BRONSPÅLÅT MED PROFILER OCH BAKOMLIGGANDE AKUSTISKA ABSORBENTER
- PLÅT MED BRONSFINISH
- PLÅT MED MÖRK BRONSFINISH
- PUTS, LJUS
- TEGEL, LJUST GRÅBEIGE
- SVENSK GRANIT, GRÅ
- KALKSTEN, LJUST SANDFÄRGAD/TRAVERTIN
- LEGERAD ALUMINIUMPLÅT, MÖRK VARMGRÅ KULÖR
- OPAKT GLAS, MÖRK KULÖR
- SVENSK KALKSTEN, GRÅ/BEIGE, GROV YTBEHANDLING
- SVENSK KALKSTEN, GRÅ/BEIGE, FIN YTBEHANDLING
- METALLPARTIER KLÄDDA I BRONSPÅLÅT
- PUTS, LJUST BEIGE/OFFWHITE
- ANODISERAD ALUMINIUM MED BRONSFINISH
- STÅLPLÅT, MÖRKT VARMGRÅ KULÖR
- STÅLGLASPARTIER, MÖRKT VARMGRÅ KULÖR
- LEGERAD ALUMINIUMPLÅT, BRONSFINISH

FÖRESKRIFTER

DÄR ANNAT EJ ANGES UTFÖRS ÖVRIGA PLÅTDETALJER
GENERELLT I MATERIAL/KULÖR LIKA FÖNSTER/PARTI
FÖR PROJEKT GÄLLER BBR 29

HÄNVISNINGAR


PLANER SE: 52-A-40-1-(0810-1810)
52-A-41-1-1910
SEKTIONER SE: 52-A-40-2-(0001-0002)
GESTALTNINGSPROGRAM SE: BILAGA 00-A-B1
ÖVERSIKT KULTURHISTORISKA
BYGGNADELEMENT SE: BILAGA 00-A-B2
ÖVERSIKTLIG
PROJEKTSBESKREVNING SE: BILAGA 00-A-B3

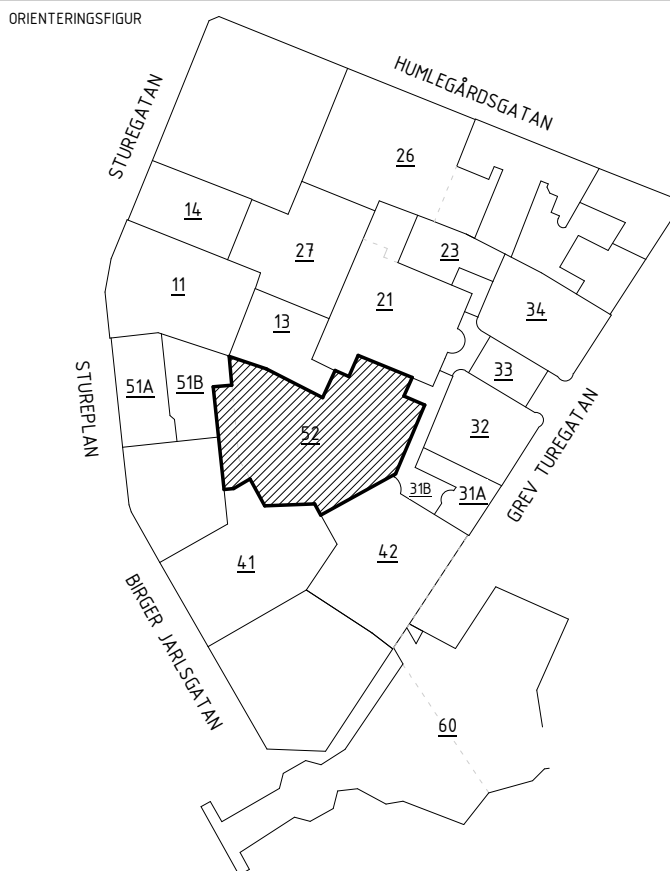


HANDLING
BYGGLOVSHANDLING
ÅTGÄRD
NYBYGGNAD
DATUM
2024-06-12
GODKÄNT AV
JENS RANDECKER
REVISOR
PM04

STURE
GALLERIAN

PROJEKTNAMN
STURE
OMRÅDE
STOCKHOLM, ÖSTERMALM
ADRESS
STUREPLAN 4
FASTIGHET
KV SPERLINGENS BACKE 56
DISCIPLIN
A
FÖRETAG
SWECO SVERIGE AB
UPPGIVASSNUMMER
30034996
SKAPAD AV
LAMIA MOULAI-C
TELEFON
08 695 60 00
KONTAKTPERSON
SHOGHEEK KANAKANIAN
BYGGNADSVÄR
52
PLUSHÖJD (RM 2000)
VÄRNINGSPÅN
-
VÄRNINGSDÅL
10
DELÖRÅDE
SÖDRA ETAPPEN
SYSTEM
400-SAMMANSATT REDOVISNING
SPEKTRATION
FASADER MOT MARMORHALLEN
RITNINGSKATEGORI
3-FASADRITNINGAR
DOKUMENTNUMMER
52-A-40-3-0005
SKALA
A1=1:100
A3=1:200
ÄNDRING
D

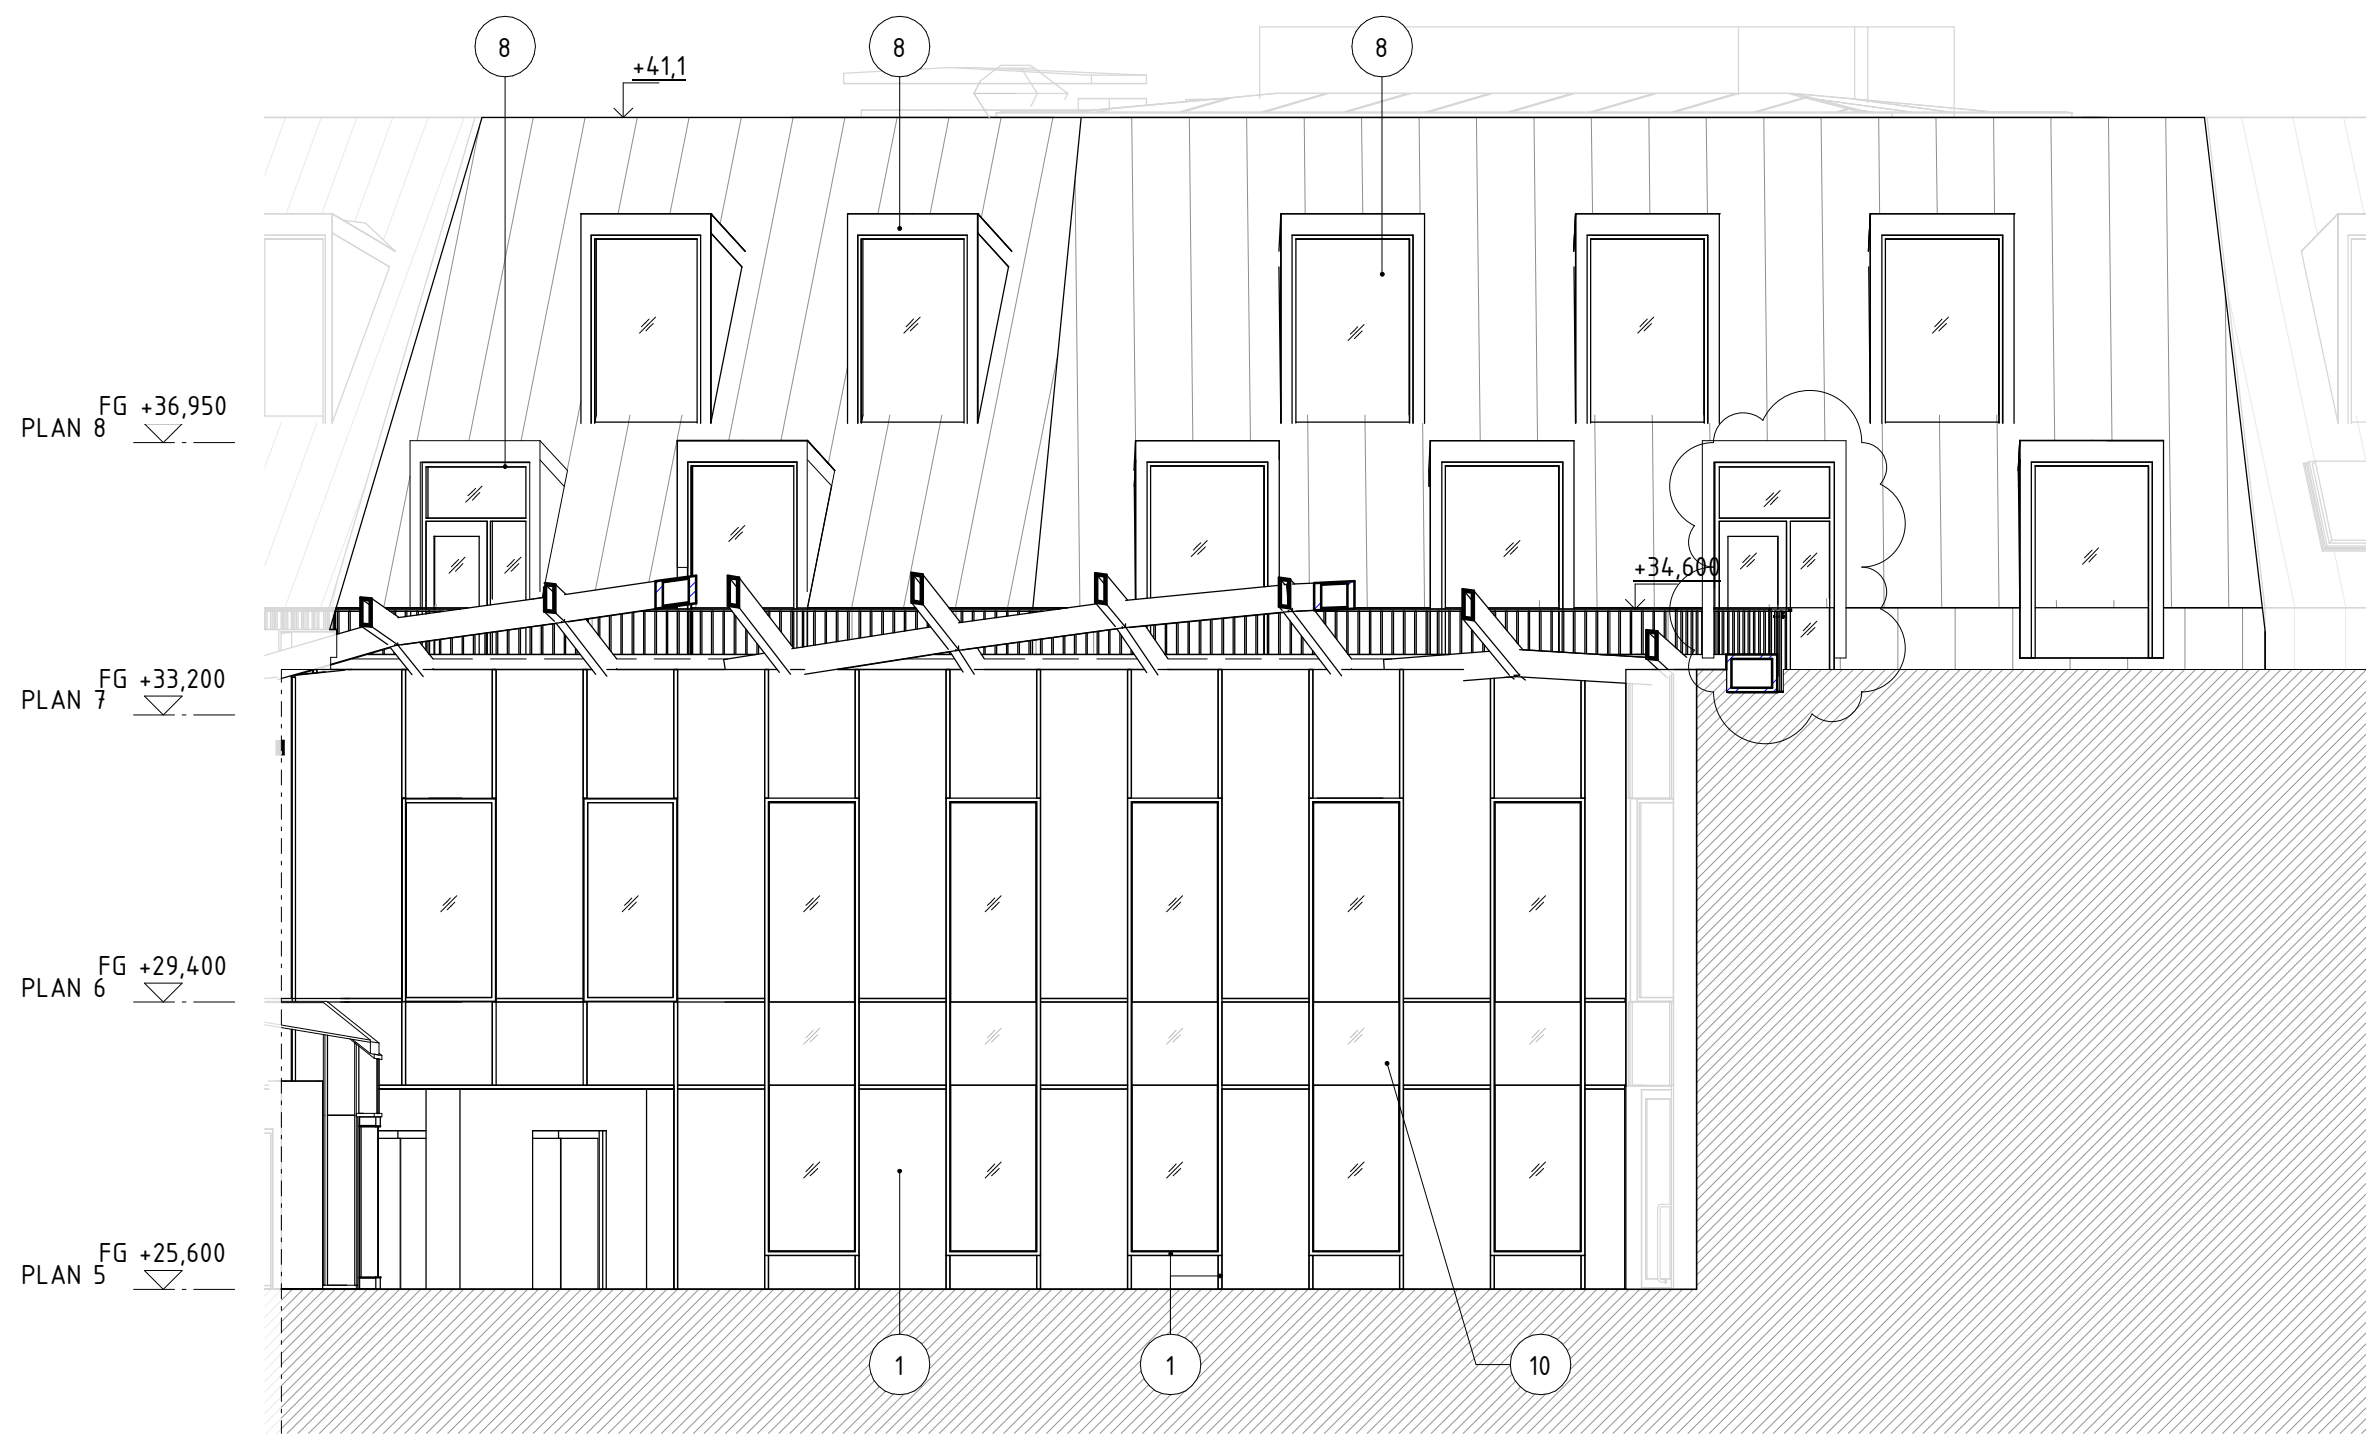

FASADER MOT MARMORHALLEN

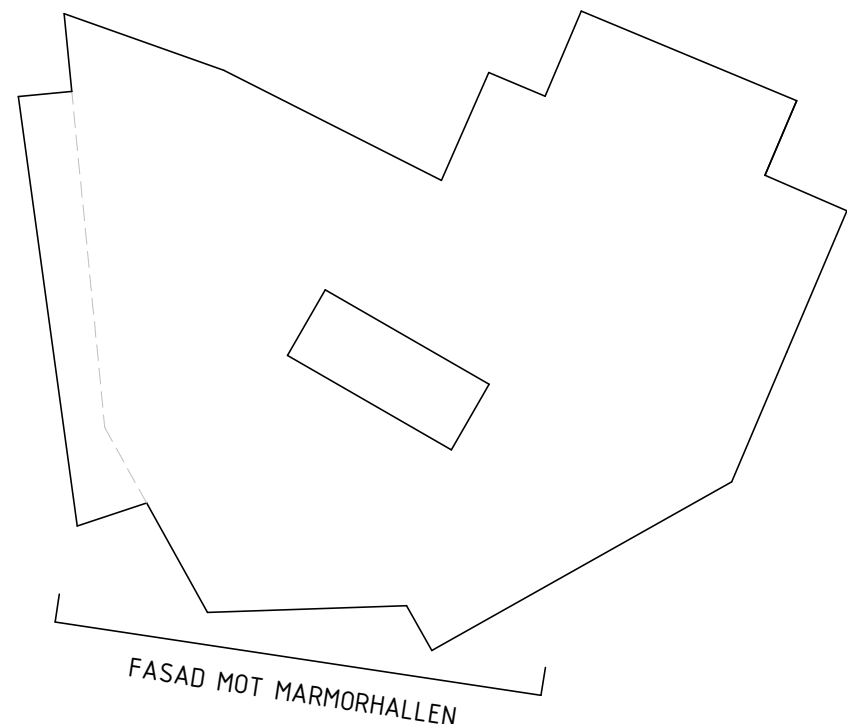

SKALA 1:100
0 1 2 5 10
METER