



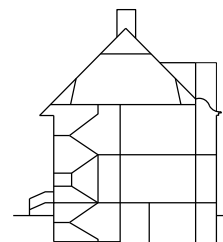

FASAD MOT VÄSTER

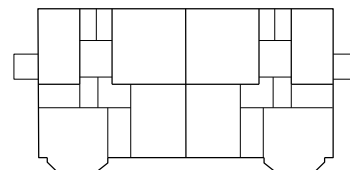

13  
12  
11  
10  
09

BYGGÅR 1908, ARKITEKT FRITHIOF SWENSSON

BET	ANT	ÄNDRINGEN AVSER	SIGN	DATUM
Right Livelihood				
F		FASTIGHETSSKÖTARE JONAS KOSUNEN TEL:		
A		BJÖRKDAHL ENGLUND ARKITEKTER AB TEL: 073 9865199		
RELATIONSHANDLING				
DATUM	2024 08 26	RITAD AV	SB	HANDLAGGARE SB
ANSVARIG	Sofia Björkdahl			
KV SPADEN 17 & SPADEN 18 STOCKHOLMSVÄGEN 23, GAMLA ENSKEDE				
FASAD MOT VÄSTER				
SKALA	A3 1:100 A1 1:50	NUMMER	I BET	
		A-40-3-10		
