



0 5 10m

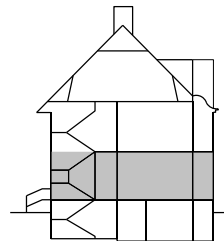

BYGGÅR 1908, ARKITEKT FRITHIOF SWENSSON

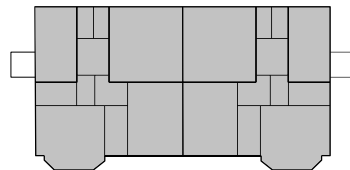

13
12
11
10
09

BET	ANT	ÄNDRINGEN AVSER	SIGN	DATUM
Right Livelihood				
F		FASTIGHETSSKÖTARE JONAS KOSUNEN TEL:		
A		B.JÖRKDAHL ENGLUND ARKITEKTER AB TEL: 073 9865199		
RELATIONSHANDLING				
DATUM	2024 08 26	RITAD AV SB	HANDLAGGARE SB	
ANSVARIG	Sofia Björkdahl			
KV SPADEN 17 & SPADEN 18 STOCKHOLMSVÄGEN 23, GAMLA ENSKEDE				
ENTRÉPLAN				
SKALA	A3 1:100 A1 1:50	NUMMER	A-40-1-10	
FASTIGHET XX				