
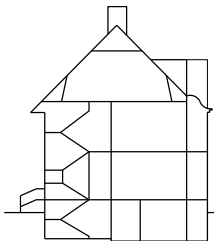


BYGGÅR 1908, ARKITEKT FRITHIOF SWENSSON

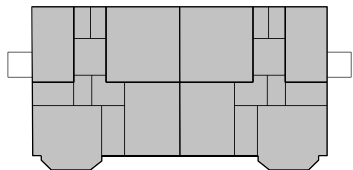

13
12
11
10
09

BET	ANT	ÄNDRINGEN AVSER		SIGN	DATUM
Right Livelihood					
F	FASTIGHETSSKÖTARE JONAS KOSUNEN TEL:				
A	BJÖRKDAHL ENGLUND ARKITEKTER AB TEL.073 9865199				
RELATIONSHANDLING					
DATUM	2024 08 26	RITAD AV	SB	HANDLAGGARE	SB
ANSVARIG	Sofia Björkdahl				
KV SPADEN 17 & SPADEN 18 STOCKHOLMSVÄGEN 23, GAMLA ENSKEDE					
TAKPLAN					
SKALA	A3 1:100/1:200 A1 1:50/1:100		NUMMER	BET	
			A-40-1-13		
FASTIGHET XX					