
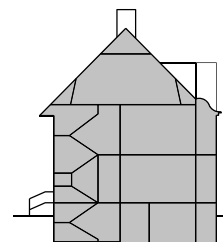


BYGGÅR 1908, ARKITEKT FRITHIOF SWENSSON

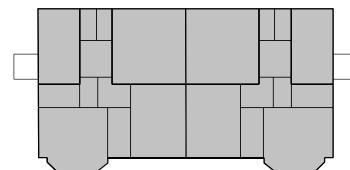

13
12
11
10
09

BET	ANT	ÄNDRINGEN AVSER	SIGN	DATUM
<div>Right Livelihood</div>				
F		FASTIGHETSSKÖTARE JONAS KOSUNEN TEL:		
A		B.JÖRKDAHL ENGLUND ARKITEKTER AB TEL:073 986519		
RELATIONSHANDLING				
DATUM	2024-08-26	RITAD AV	SB	HANDLAGGARE SB
ANSVARIG	Sofia Björkdahl			
KV SPADEN 17 & SPADEN 18 STOCKHOLMSVÄGEN 23, GAMLA ENSKEDE				
SEKTION				
SKALA A	A3 1:100 A1 1:50	NUMMER	I BET	
		A-40-2-10		
FASTIGHET XX				