


Grev Tureplan / Sperlingens Backe 47


Öppningsbara partier mot Grev Turegatan
2024-08-23

Öppningsbara partier mot Grev Turegatan

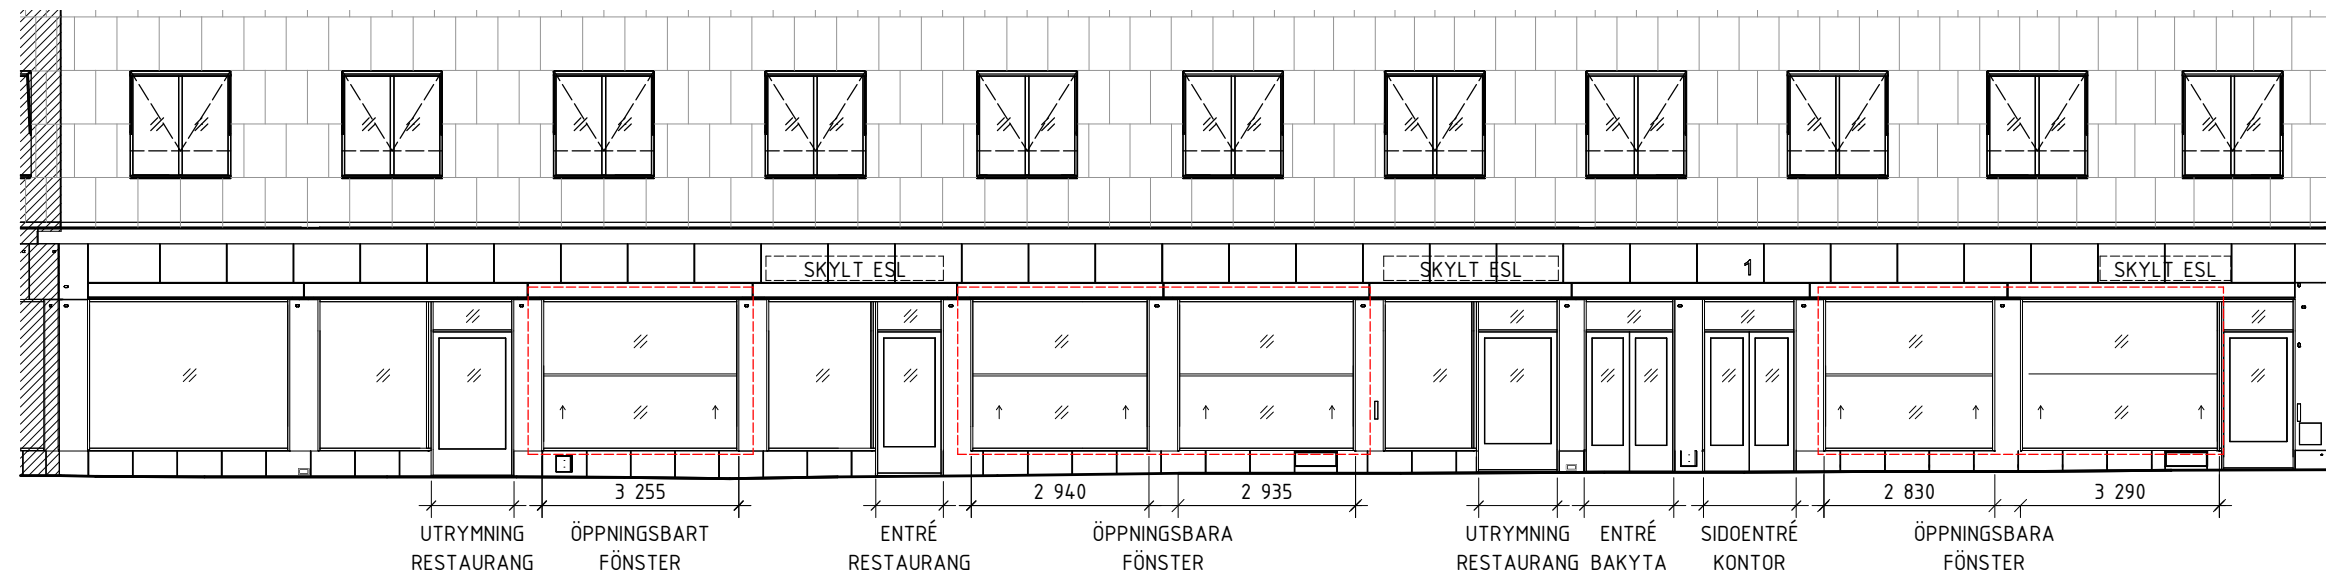

FASAD MOT GREV TUREGATAN

Bifall enl. BL diariennr 2024-03796

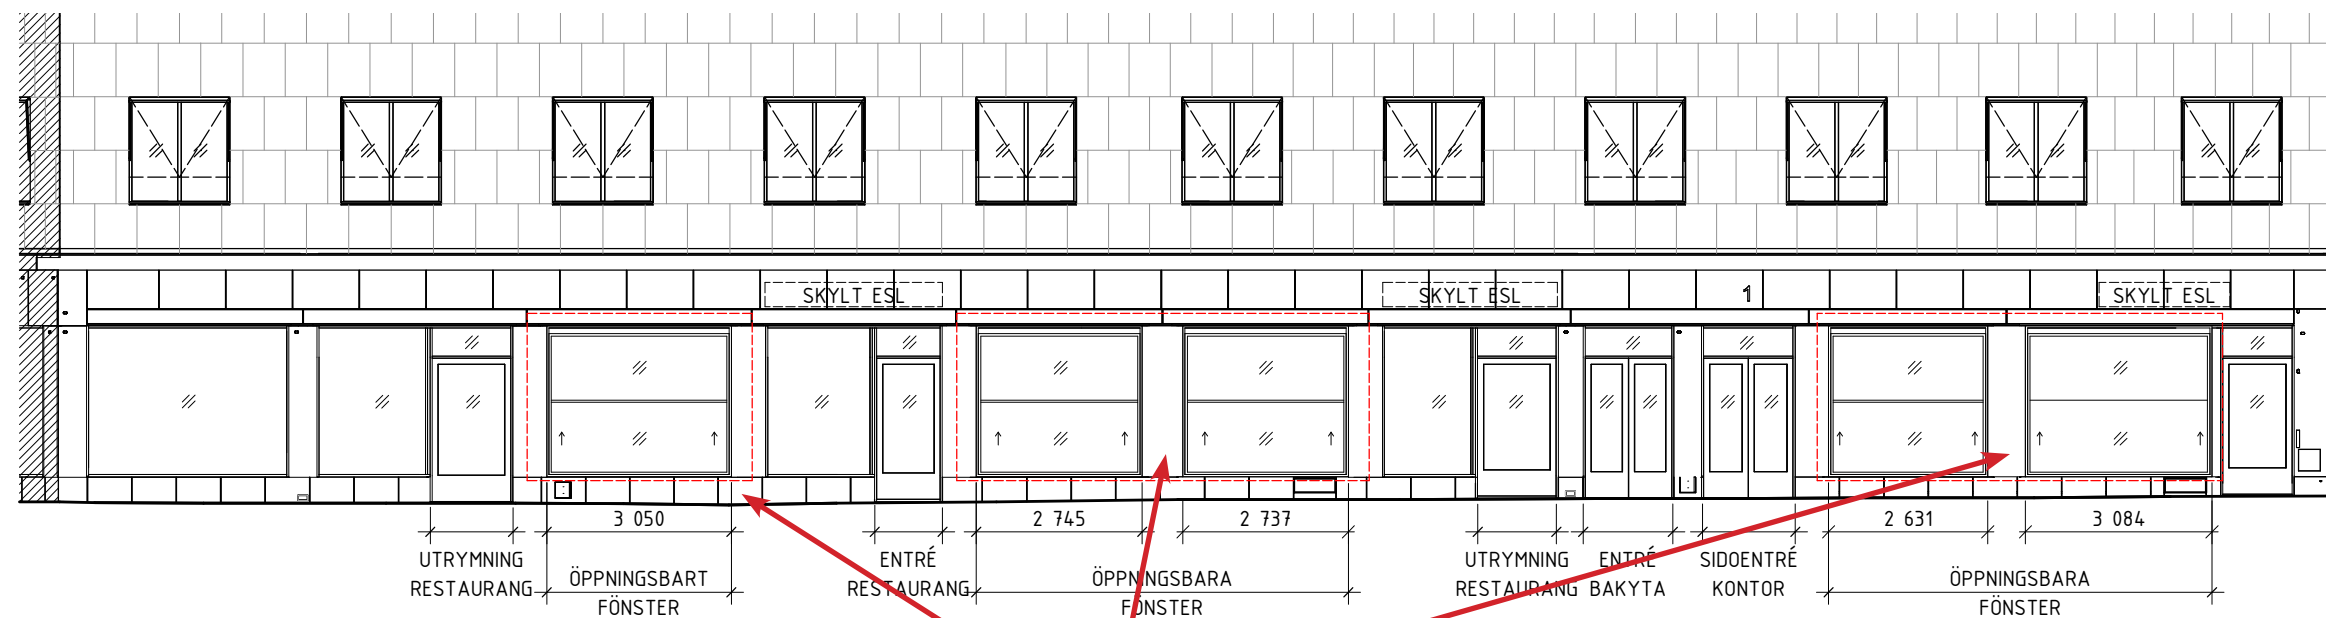

FASAD MOT GREV TUREGATAN

Efter detaljprojektering

Aningen bredare poster
mellan partier, lite mindre
glasyta.