



ENTRÉPLAN

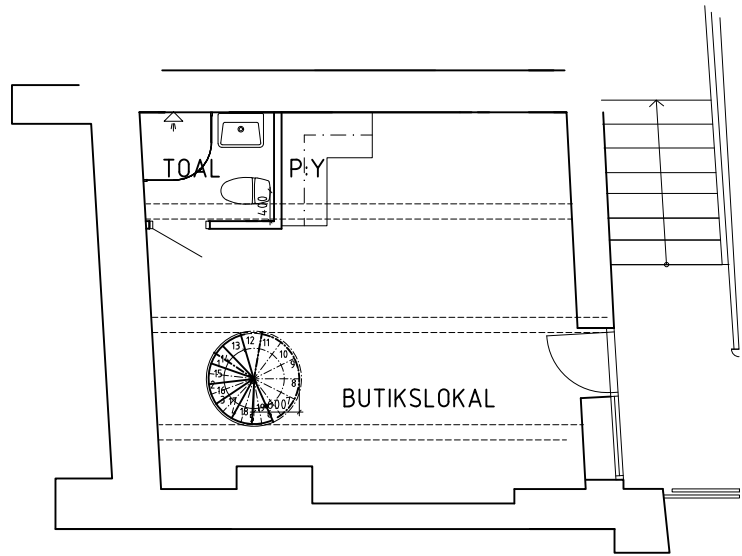

UNDERVÅNING

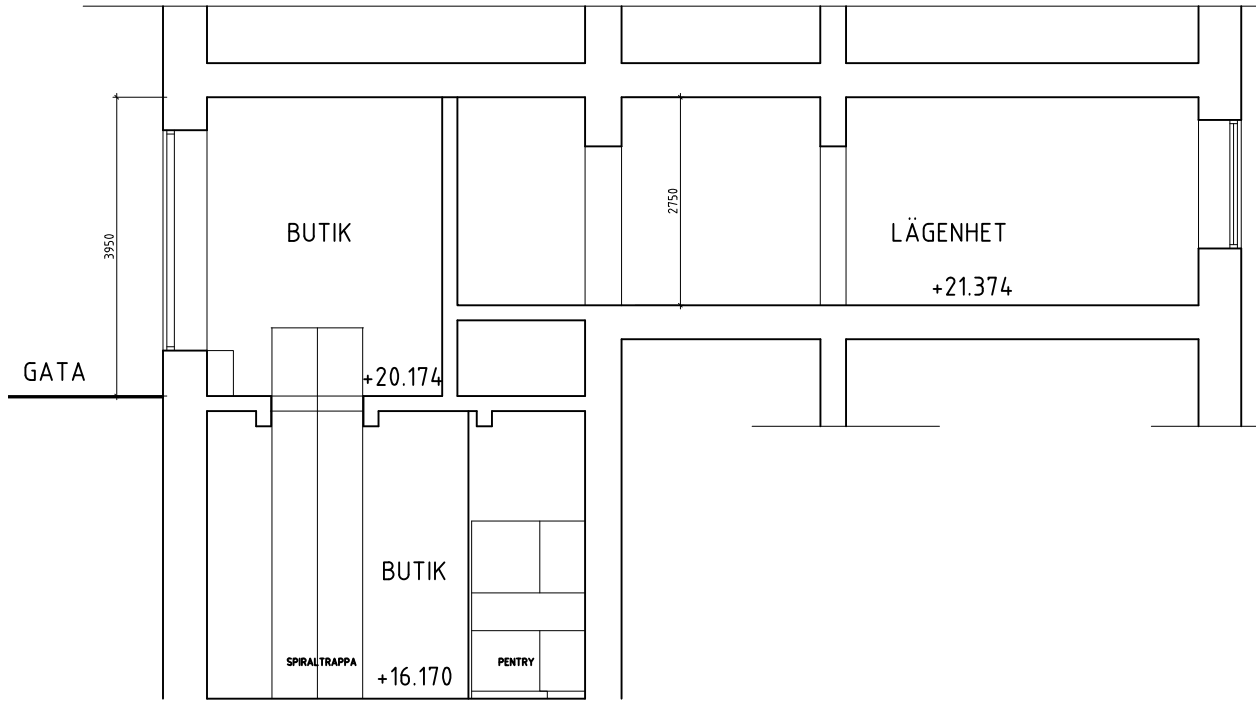

SEKTION GENOM LOKAL OCH LÄGENHET

FÖRKLARINGAR

RITNINGEN ÄR UPPRÄTTAD MED ÄLDRE  
ARKIVMATERIAL SOM UNDERLAG VARFÖR FULL  
MÄTTRIKTHET EJ KAN GARANTERAS

FÖRESKRIFTER

HÄNVISNINGAR

BET	ANT	ÄNDRINGEN AVSER	DATUM	SIGN
RELATIONSRTNING				
KV LOKET SANKT ERIKSGATAN 74 BRF LOKET 35-36				
monica lloyd arkitektur <small>BIG BIRD DESIGN AB KUNGSÖLMSKATOG 9 STOCKHOLM TEL 070-6545956</small>				
UPPDRAG NR 2	RTADKONSTR AV	HANDLÄGGARE M.LLOYD	DATUM 2014-02-13	ANSVARIG
PLANER OCH SEKTION LÄGENHET OCH BUTIK				
SKALA 1:50/1:100	NUMMER A40.1-500	BET		