

FÖRKLARINGAR
ALLA MÅTT I MM OM INGET ANNAT ANGES
BOKSTAVSBETECKNING AVSER LIKA MÅTT

⌀ — AVSER CENTRUMMÅTT
/ — AVSER KANTYTTERMÅTT


FÖRESKRIFTER
ALLA MÅTT KONTROLLERAS PÅ PLATS

BEF. VÄGG

NY VÄGG


YTA SOM EJ BERÖRS
AV BYGGLOVET

OBS!
MÖBLERING OCH UTFORMNING AV SERVICEUTRYMMEN
ÄR ENDAST EN ILLUSTRATION FÖR ATT VISA
LOKALENS ANVÄNDNINGSBARHET.

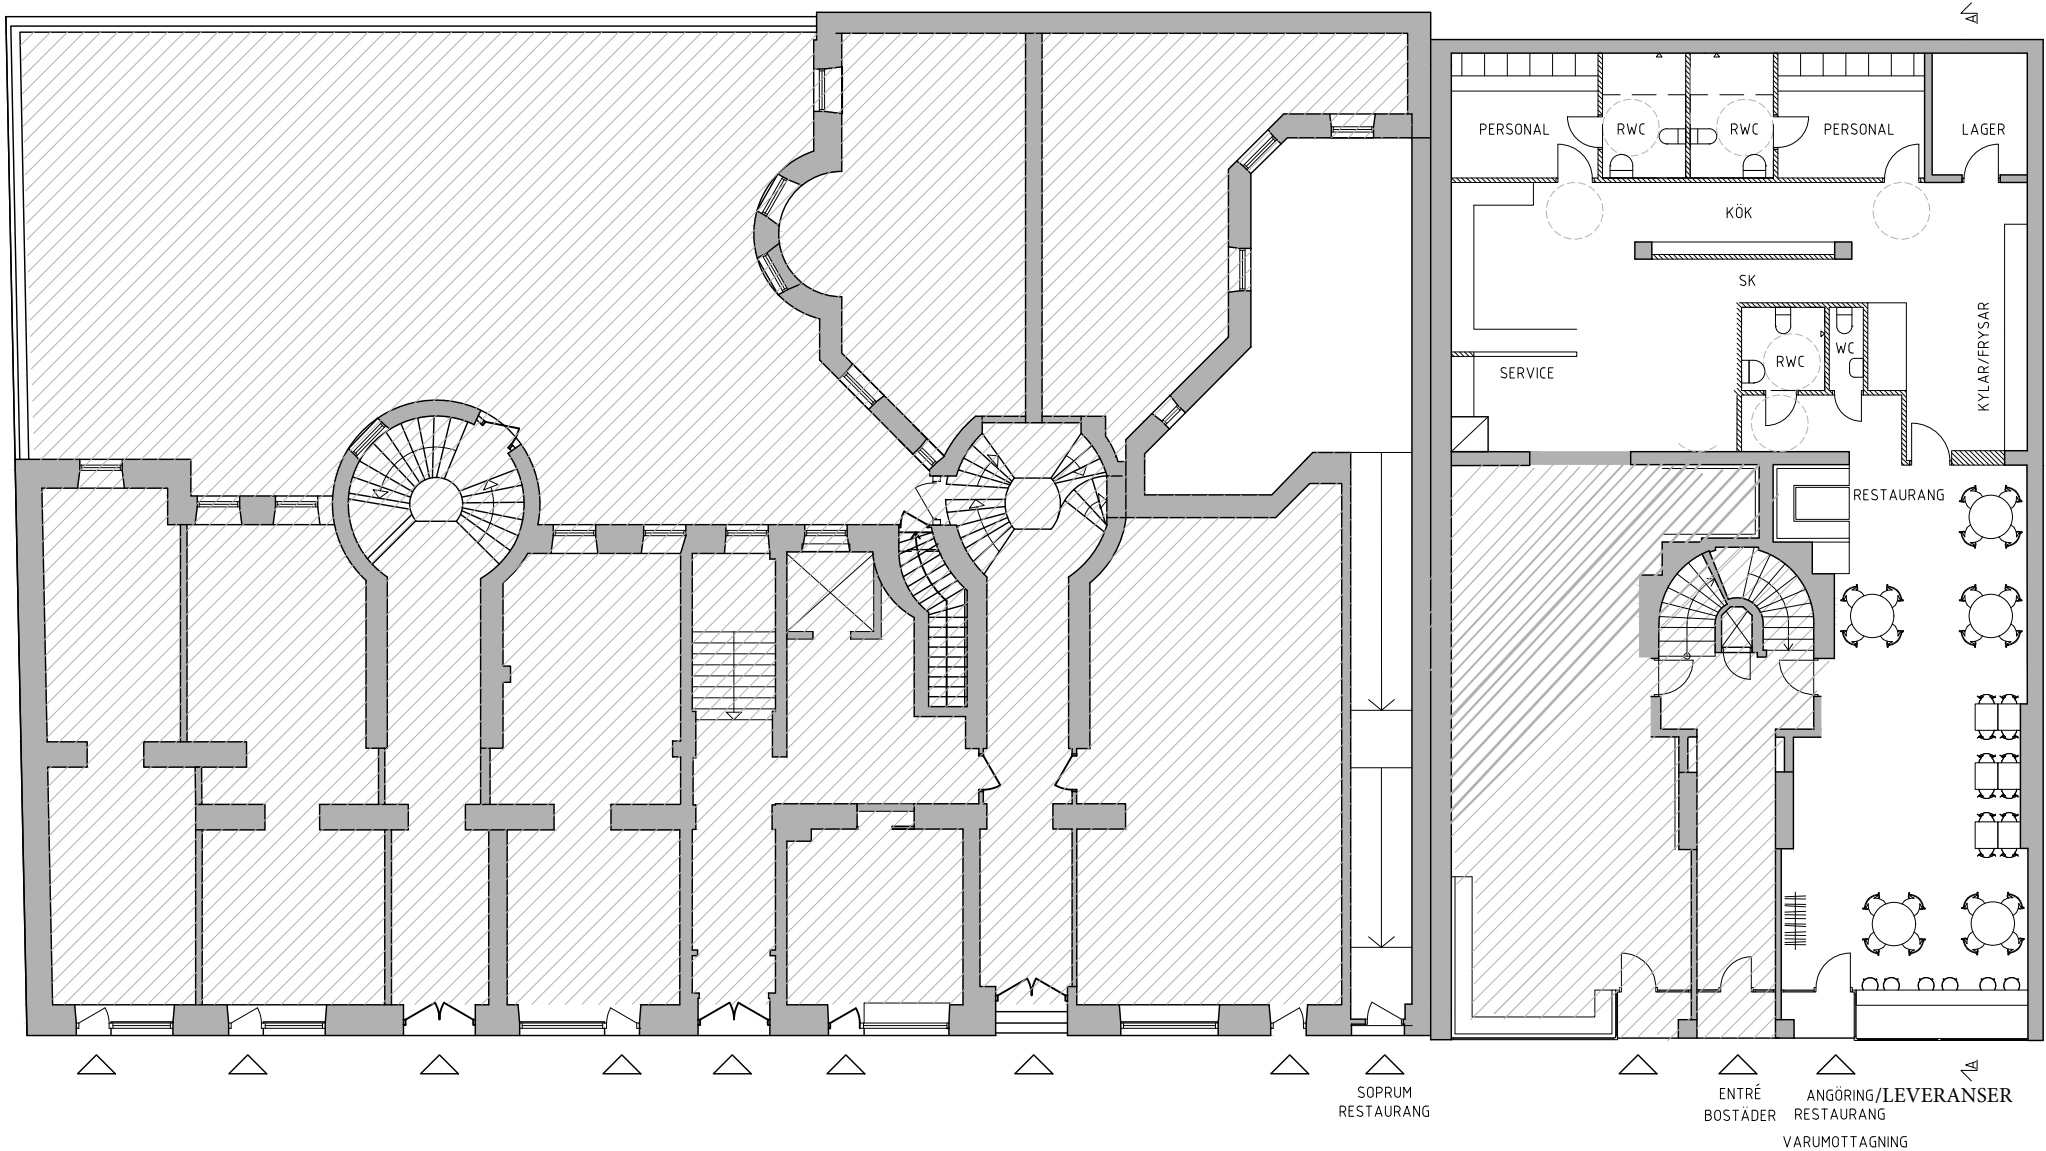

2		INRITAD RAMP	240101	A.L.
1		FÖRTYDLIGANDE VARULEVERANSER	231222	A.L.
BET	ANT	ÄNDRINGEN AVSER	DATUM	SIGN

BYGGLOV

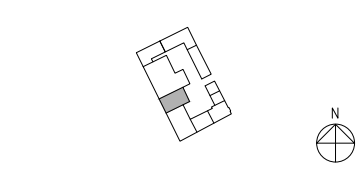

SVEAVÄGEN 100, STOCKHOLM

Studio Moi
BAGGENSGATAN 24, 111 31 STOCKHOLM

B		
A	STUDIO MOI	070-4439709 andreas@studiomoi.se
K		
V		
E		

UPPDRAG NR	RITAD AV	HANDLAGGARE
151	L.J.	A.L.
DATUM	ANSVARIG	
2023-12-01	ADAM LIND	

SAMMANSATTA HUSBYGGDELAR
PLANER
PLAN 10, ENTRÉPLAN

SKALA	NUMMER	I BET
A1=1:100 A3=1:200	A-40-1-0010	2

