


PLACERING AV DE FOLIERADE FÖNSTERYTORNA

INREDNINGSPLAN
OMBYGGNAD

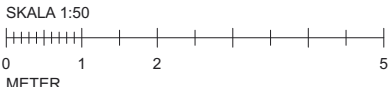

VID UTSKRIFT REKOMMENDERAS
MINIMUM A3 FÄRG

Färgkodning
Svart : Befintlig inredning
Grönt : Ny inredning
Blått: Befintlig flyttad inredning
Lila : Projektavgränsning

COOP		BOX
Försäljningsyta	372	kvm
Totalyta (Butikspjan)	498	kvm
Sortimentsbox		box
Torra varor inkl. nonfood		sektion
Skönhet & Hälsa		kvm
Säsong		kvm
Köket	F12	kvm
Hemmet		kvm
Barnet		kvm
Kyla Frukt & Grönt		sektion
Kyla Kött/Chark/Ost/Fisk		hög sektion
Kyla Kött/Chark/Ost/Fisk		låg sektion
Kyla Aktivitet		sektion
Självtägl Deli		sektion
Manuell Deli	F11	sektion
Manuell Fisk		sektion
Kyla Mejeri, bakmatad		sektion
Kyla Mejeri, frontmatad		sektion
Kyla Mejeri, balja		lpm
Fryst (balja + skåp)		lpm(sek)
Fryst totalt		lpm

		F10
		F9
		F8
		F7
		F6
		F5
		F4
		F3
		F2
		F1

016086 Coop Tomtebogatan


Coop Sverige AB
Postadress 171 88 Solna
Besöksadress Englundsvägen 4

PROJEKTNUMMER	Daniel Haglund
DATUM	2024-01-15
PROJEKTLÄSARE	Annikka Tenggren

G2 Handling
Inredningsritning
INREDNINGSPLAN OMBYGGNAD

SKALA 1:50 (A1)	RISTINGSNUMMER 016086_04	REV E
--------------------	-----------------------------	----------