

BESKRIVNING

BYGGLOVSANSÖKAN AVSER ÄNDRING I FASAD PGA FLYTT AV ENTRÉ.

BEFINTLIG ENTRÉ ÄR I NULÄGET ÄR PLACERAD PÅ BYGGNADENS BAKSIDA OCH ÄR SVÄR ATT HITTA FÖR BESÖKARE.

ENTRÉNS BEFINTLIGA LÄGE KRÄVER ATT MAN TAR SIG RUNT GARAGE I EN SMAL PASSAGE SOM DELVIS INKRÄKTAS AV EN STÖRRE TRÄDSTAM I TOMTGRÄNS.

PLACERING AV NYA ÖPPNINGAR I FASAD TAR HÄNSYN TILL, OCH DELVIS NYTTJÄR, BEFINTLIGA ÖPPNINGARS BALKAR.

FÖRKLARINGAR










- SAMTLIGA MÅTT I MILLIMETER
- ENTRÉ
 - MÖJLIG ÅTGÄRD VID BEHOV AV ÖKAD TILLGÅNGSLIGHET
 - VÄNDCIRKEL 1300 mm

FÖRESKRIFTER

HÄNVISNINGAR

SITUATIONSPLAN
DETALJRITNING

A-01-1-001
A-42-6-001

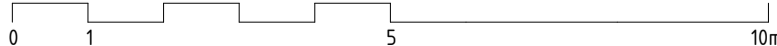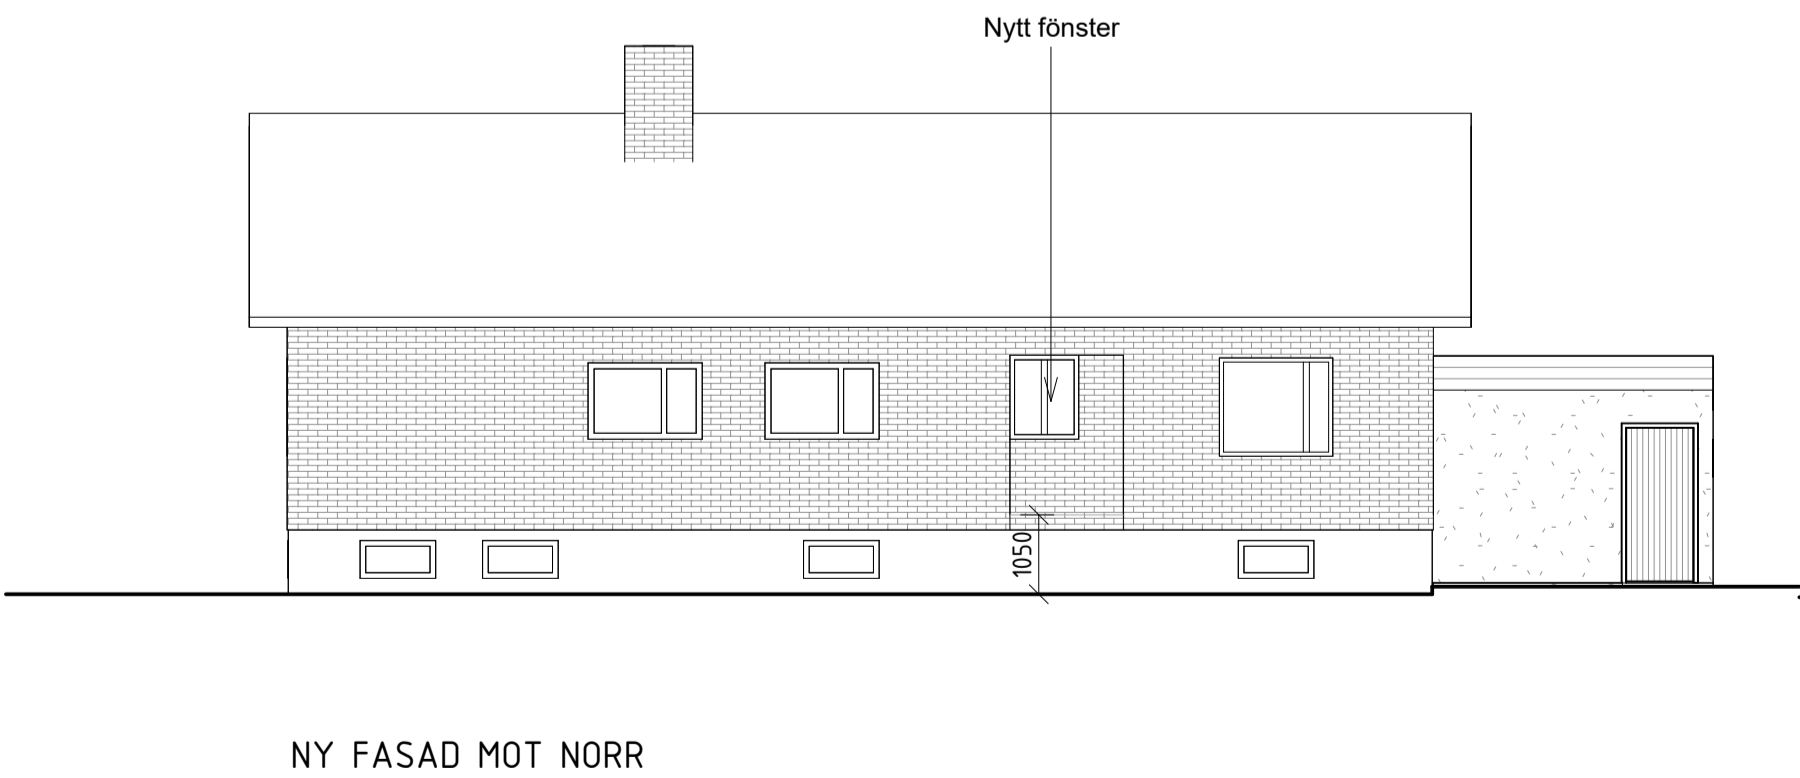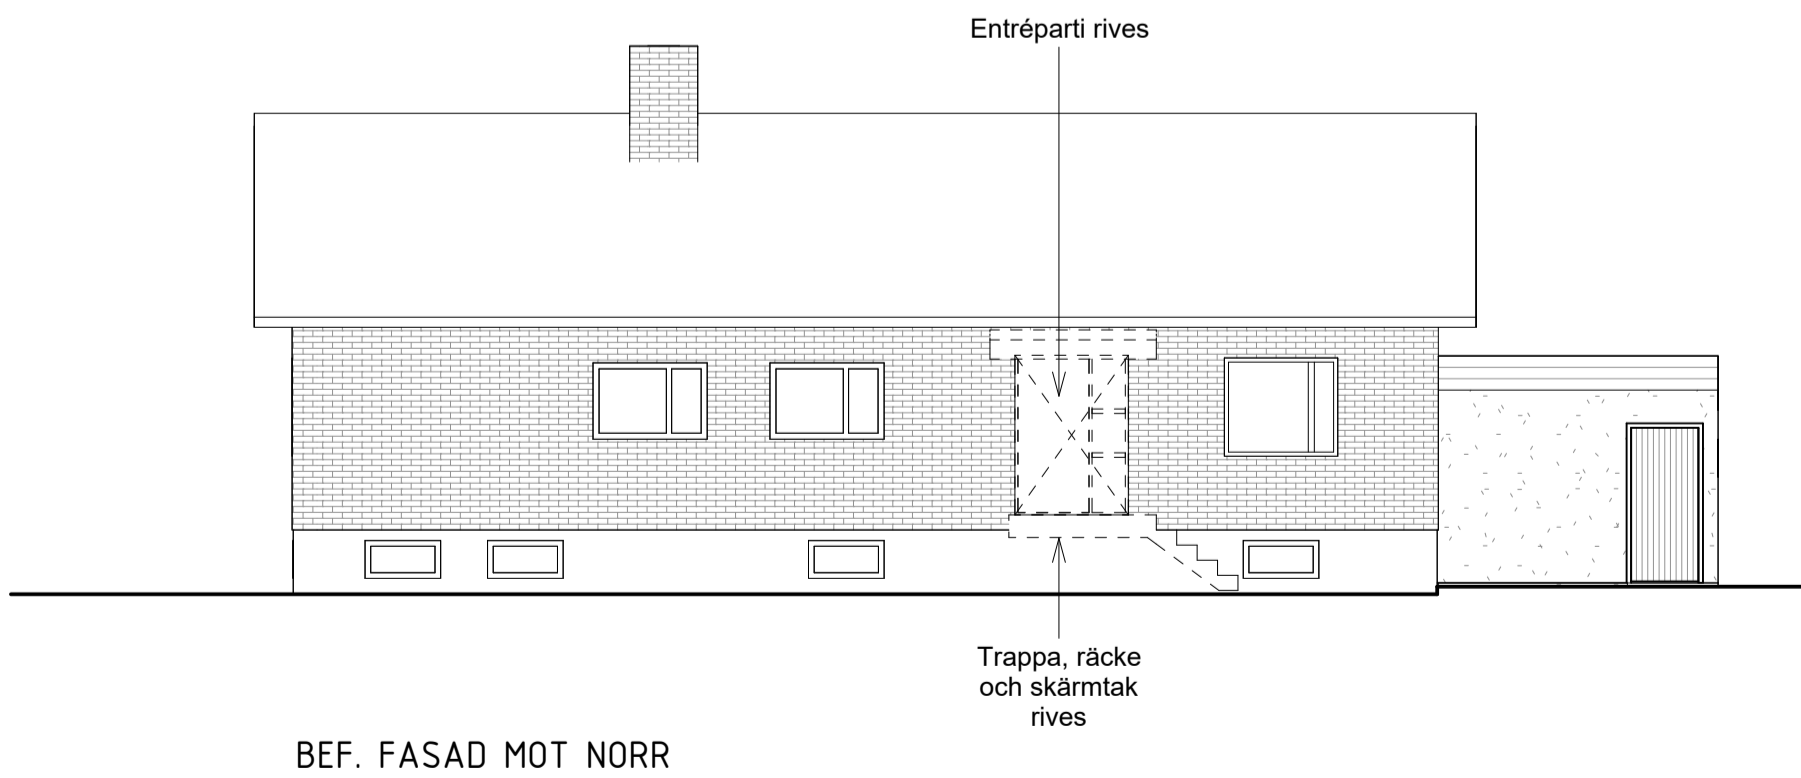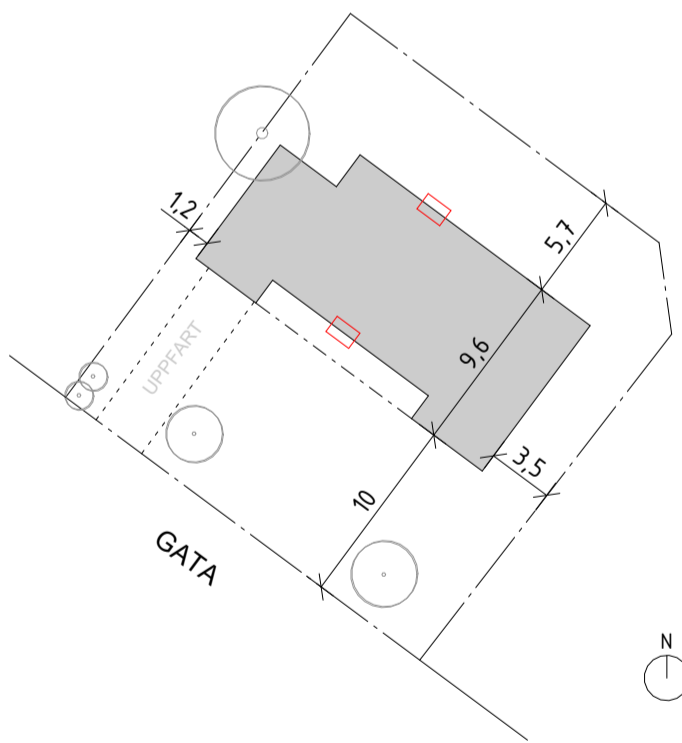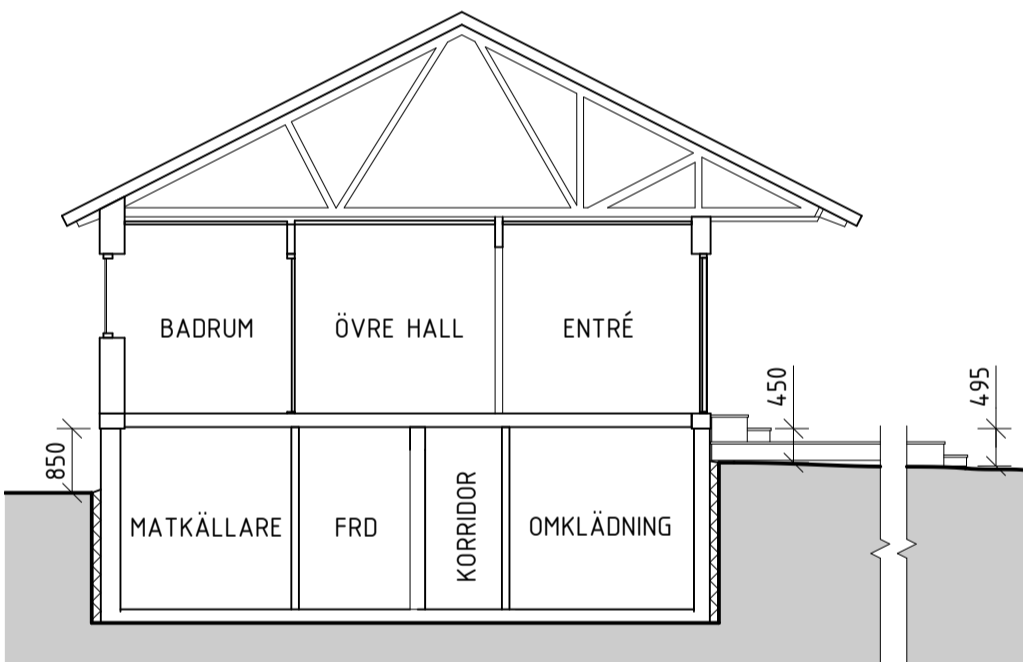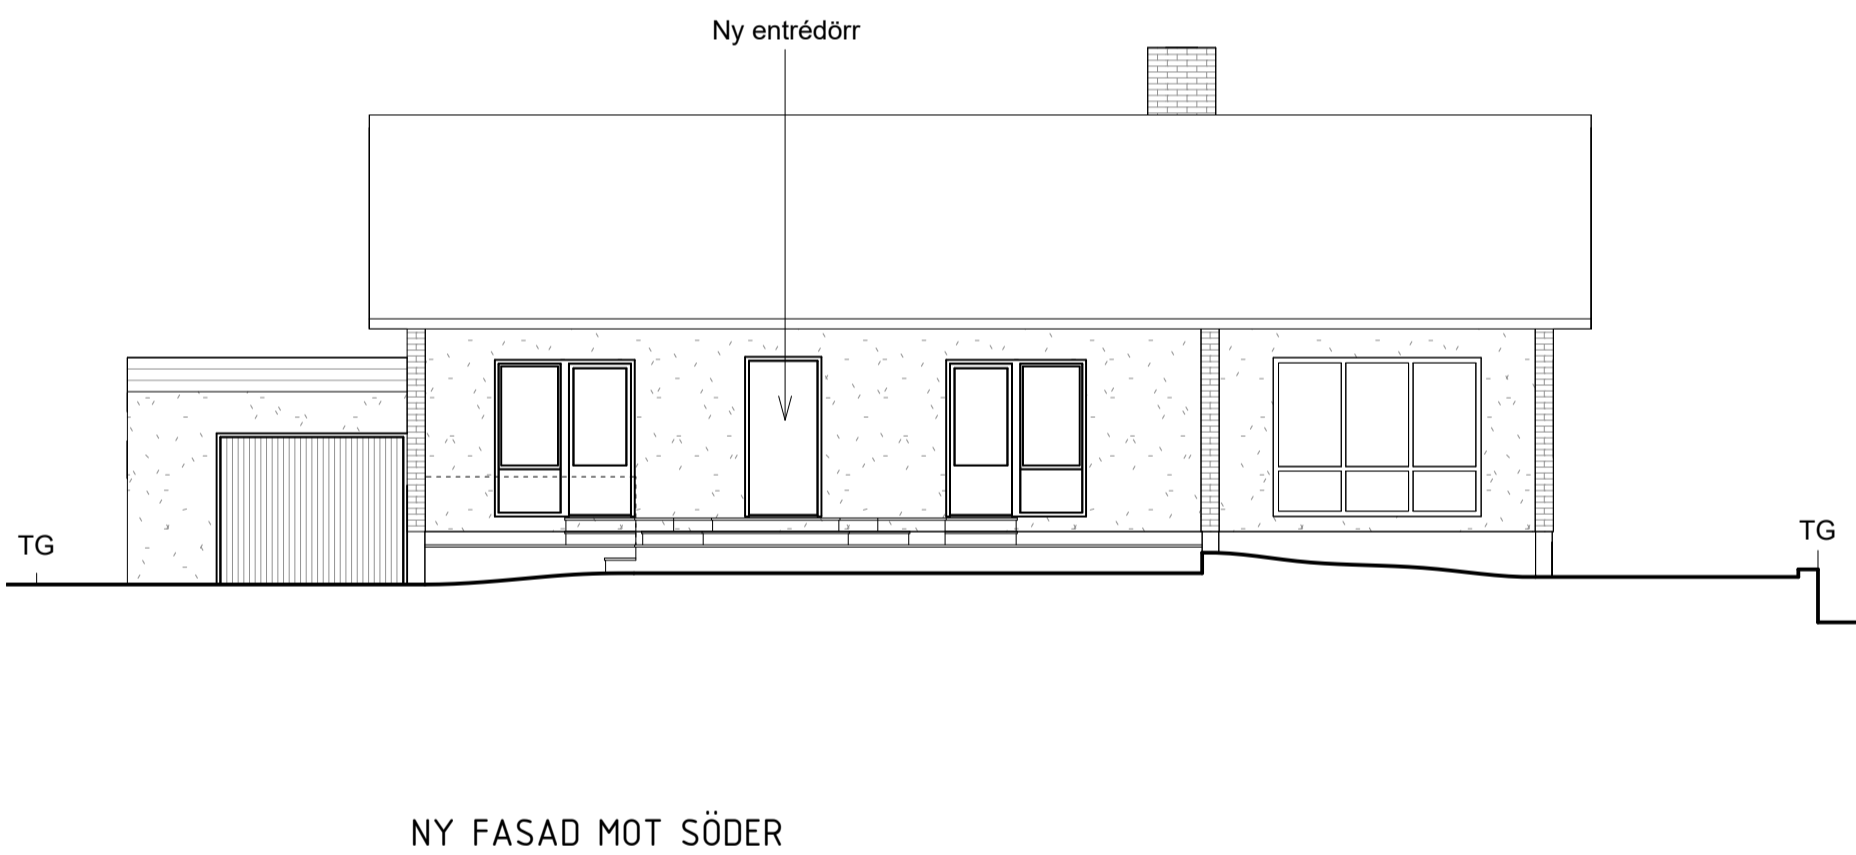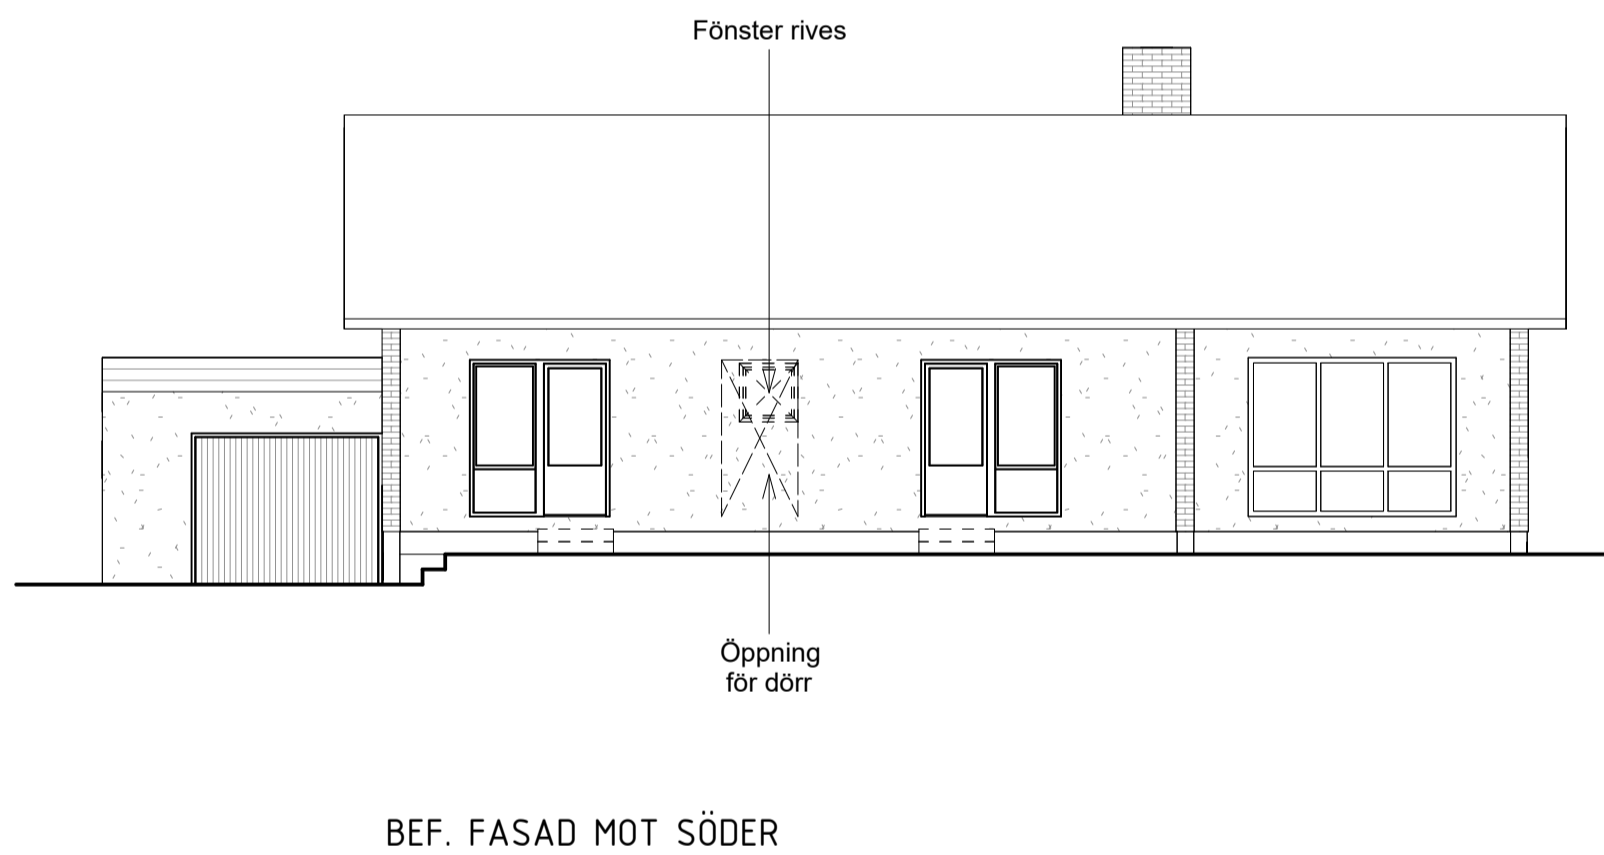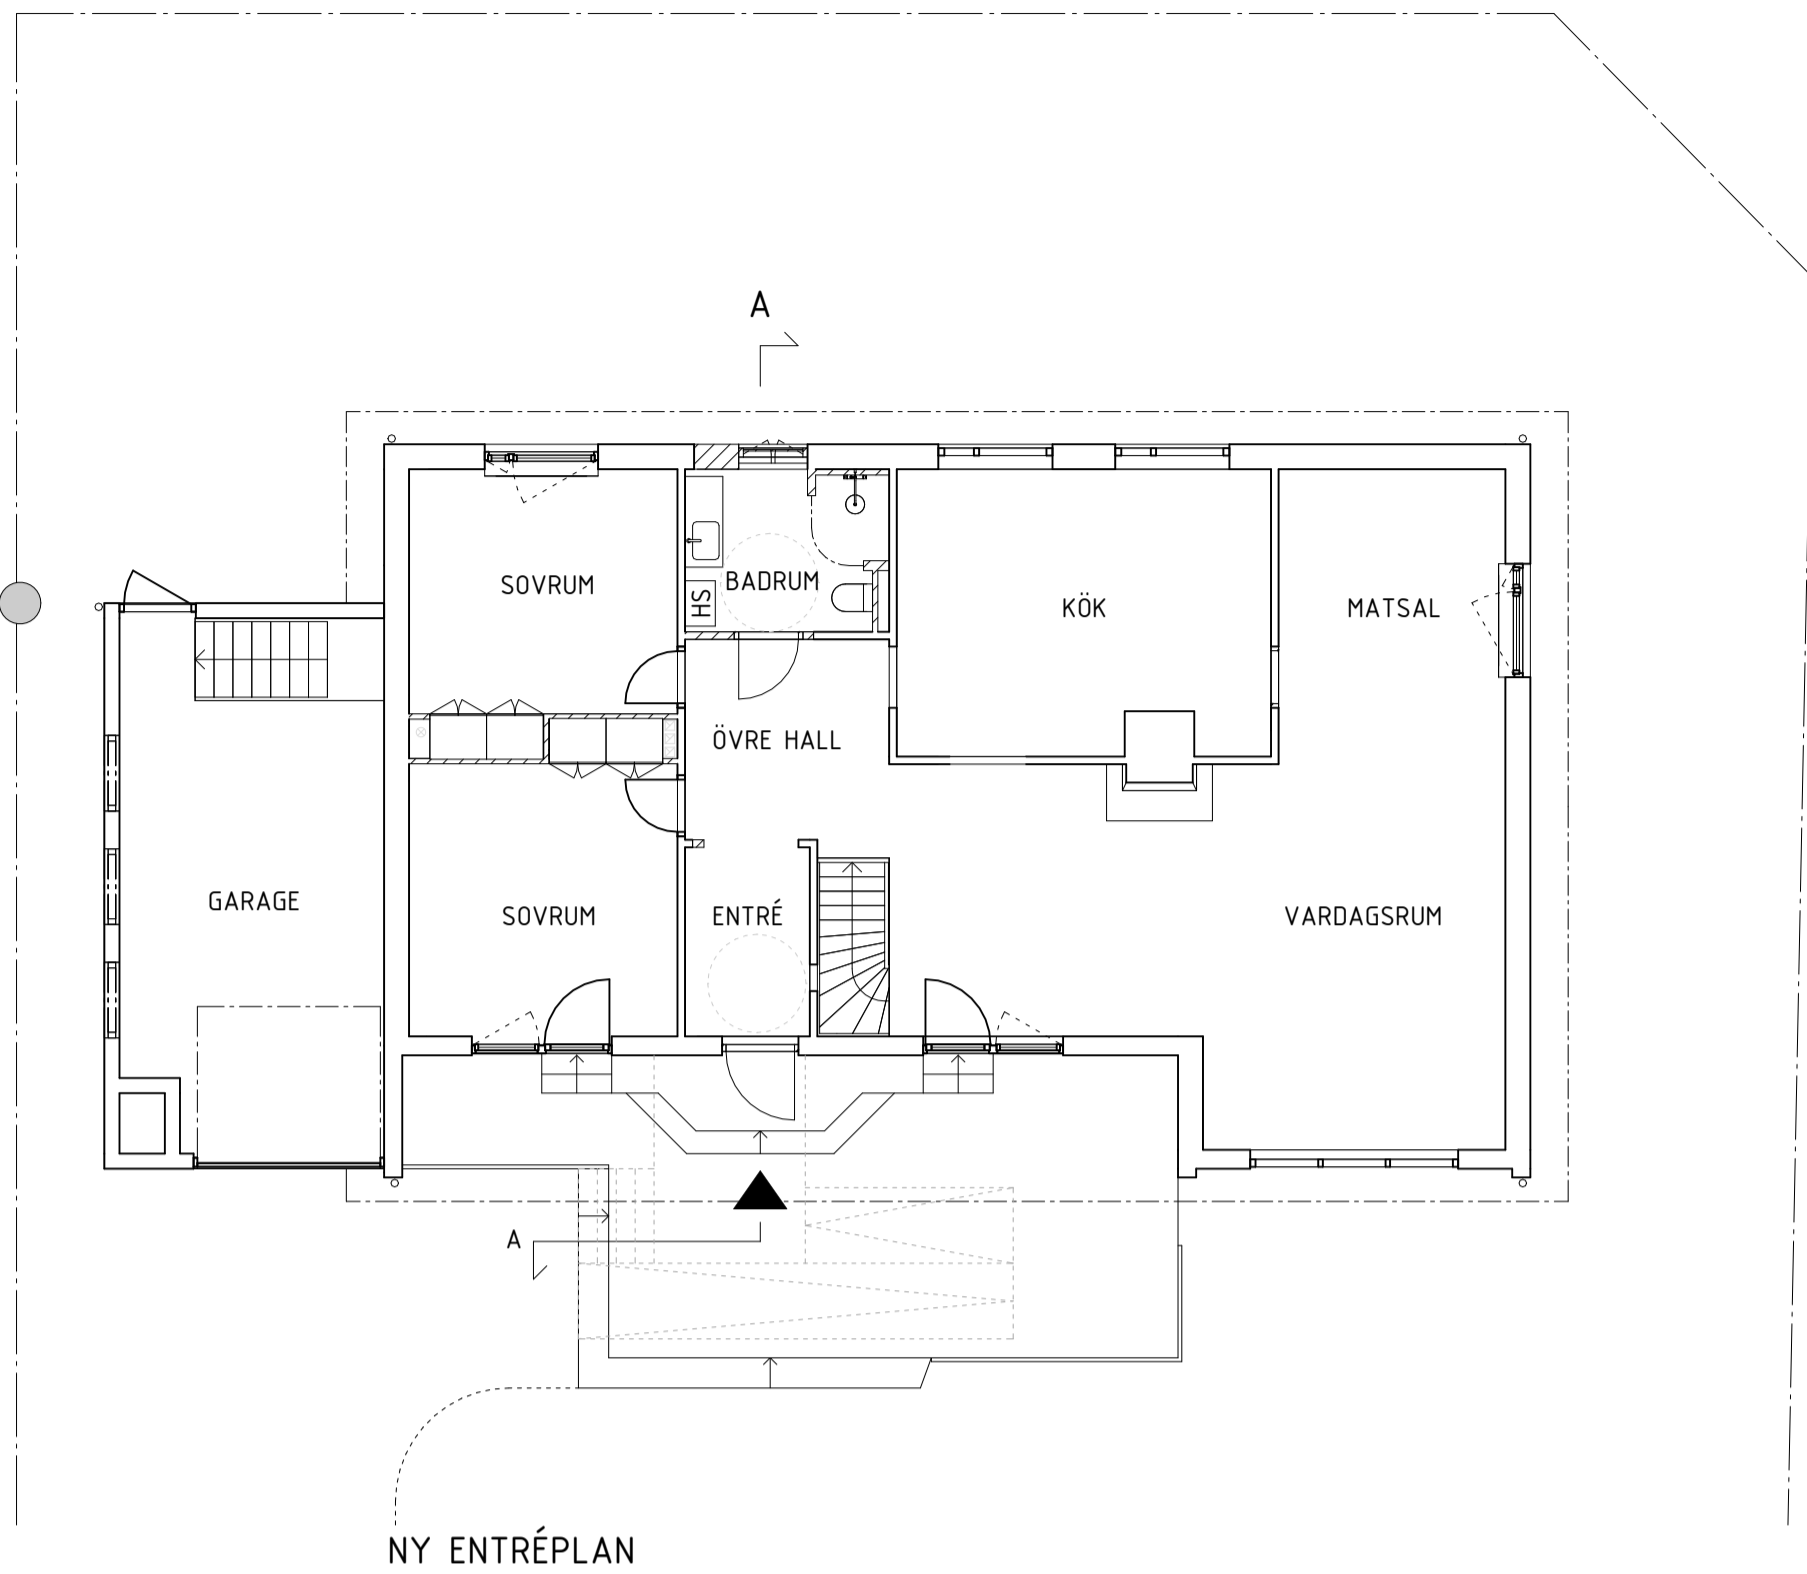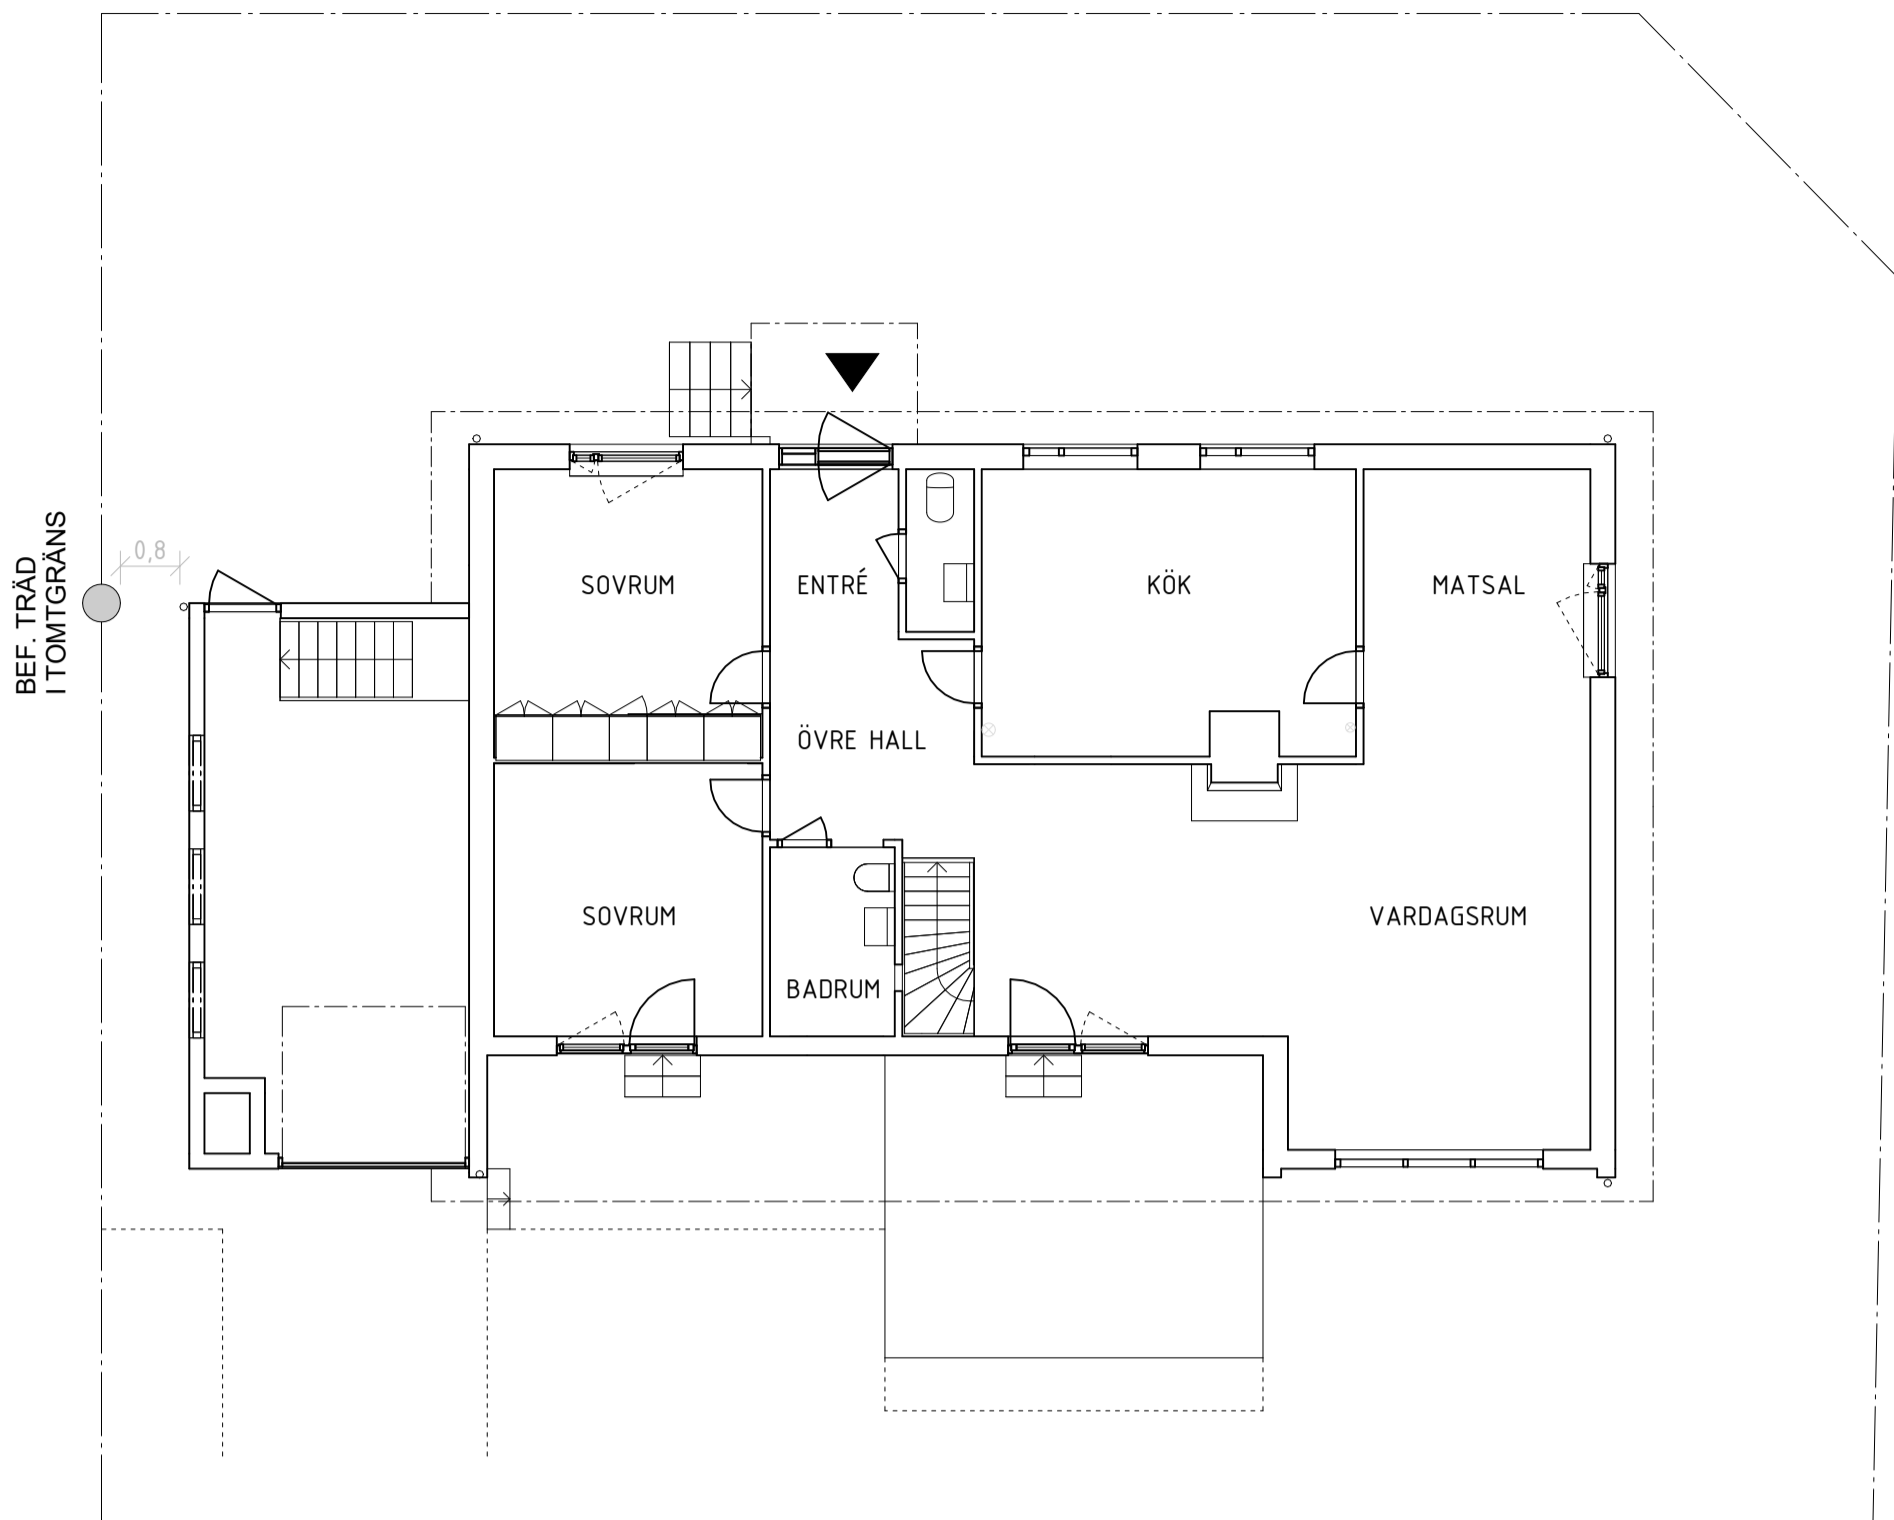

REF.	ÄNDRINGEN ÄLSER	DATUM	SKALA
PRELIMINÄR			
BYGGLOVSHANDLING			
2024-08-28			
KV. BRUDFÖLJET 24			
ANSÖKAN OM ÄNDRING I FASAD			
F. WESTMAN	070-7546688		
F. WESTMAN	F. WESTMAN		
F. WESTMAN			
3. Fasader			
PLAN- OCH FASADRITNING			
A-40-0-001			