


Inkom till Stockholms stadsbyggnadskontor - 2024-09-16, Dnr 2023-11335

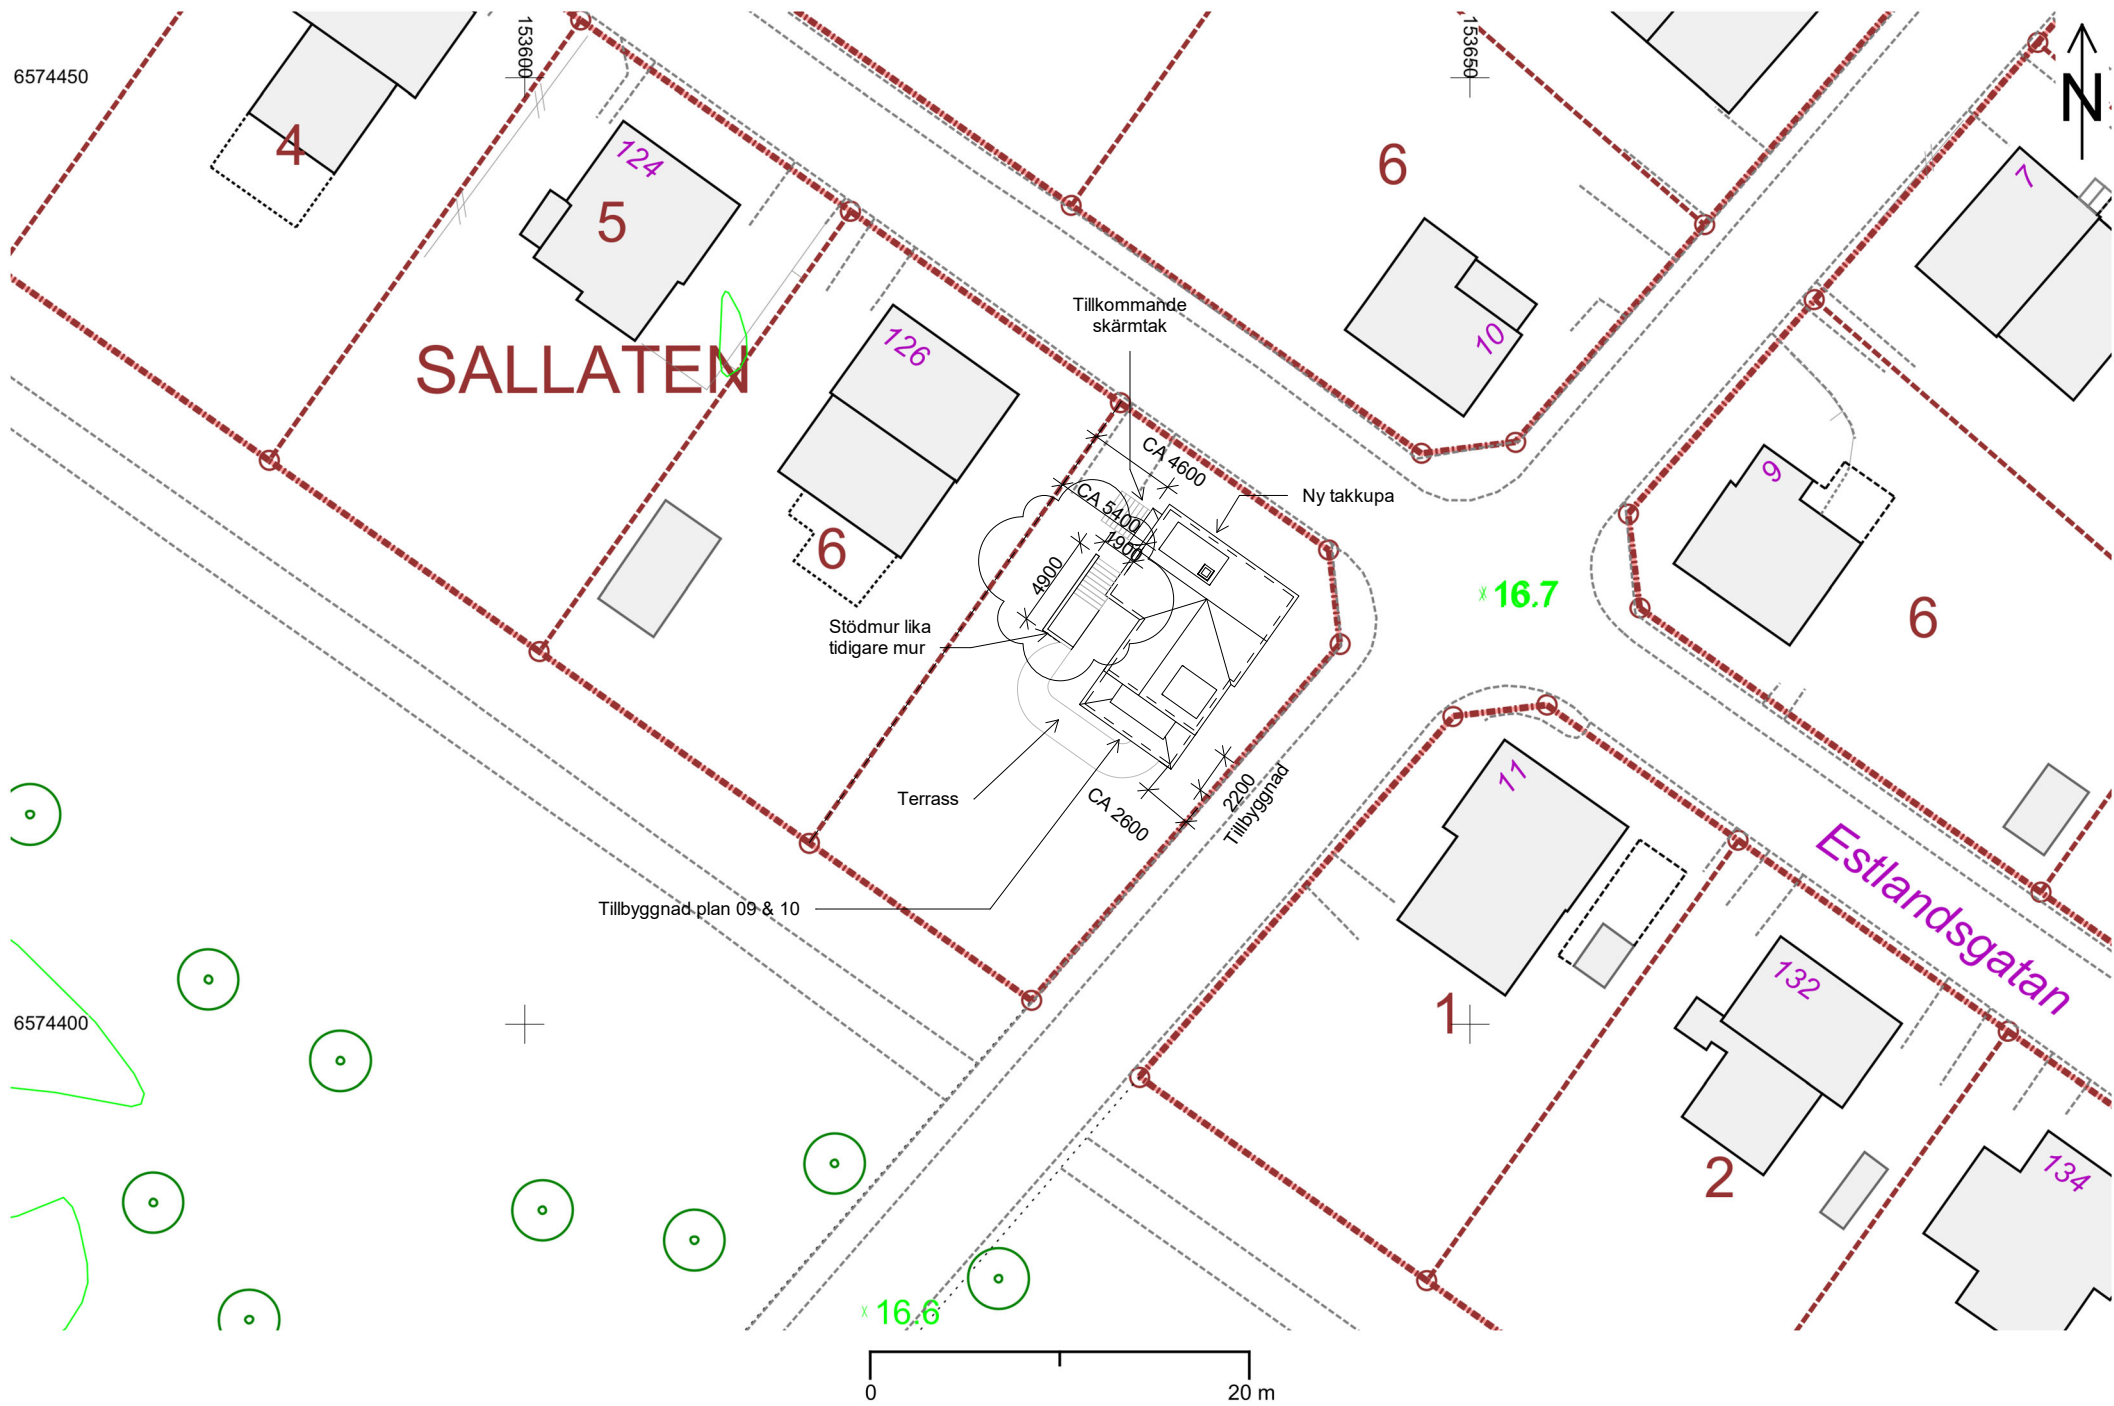


Stockholms stadsbyggnadskontor 2023-05-27 Skala 1:400 (A4)

Rev A, 20240915, Förtydligande kring stödmur

Bygglövshandling

AAJARK

Stockholm Sallaten 7
Wormsövägen 12
Situationsplan

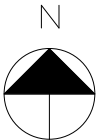

RITN.NR A0 2023-07-19 REV: 2024-09-15 RITAD AV: August Almqvist Jansson, Arkitekt MSA SKALA: (A3)