

HÄNVISNINGAR

Se Handlingsförteckning  
Planer 1:150, se 11-A-40-1-090, -160 -BL  
Planer 1:100, se 11-A-40-1-091, -162 -BL  
Sektioner, se 11-A-40-2-002, -003 -BL  
Fasader, se 11-A-40-3-001, -003 -BL  
Rivning 1:150, se 11-A-49-1-090, -160 -BL


FÖRKLARINGAR

- Alla mått i mm.  
Plushöjder i m.  
Plushöjder enligt RH2000
- Högsta totalhöjd i meter över nollplanet enligt detaljplan.
- Minsta frihöjd i passage och ljusgård genom galleria enligt detaljplan.
- Ej del av bygglov

FÖRESKRIFTER

Utdrag från plankarta detaljplan:  
"Utöver högsta totalhöjd får räcke om högst 1,2 m, skulpturer samt mindre tekniska anordningar såsom skorstenar uppföras."  
"Passage ska uppföras och utformas med en minsta frihöjd upp till angiven plushöjd."




A	A PM BL 01	2024-09-13	AnBy
BET	ANDRINGEN AVSEER	DATUM	SIGN
BYGGLOVSHANDLING			
STUREGALLERIAN AB PROJEKTNUMMER FASTB30000		KV SPERLINGENSBACKE STUREGALLERIAN AB	

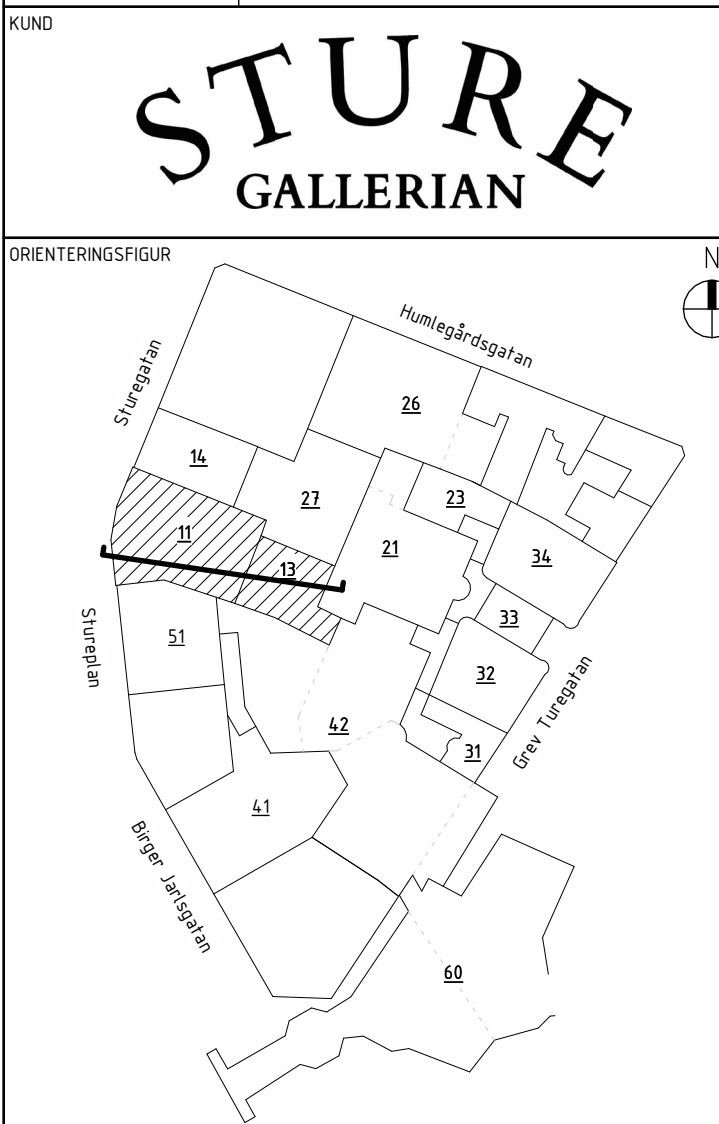

AIX Arkitekter AB	T: 08 690 29 00
-	T: -
-	T: -
-	T: -
-	T: -
-	T: -
-	T: -
-	T: -
-	T: -
-	T: -

UPPDRAG NR OK2339-01-06	RITAD/KONSTR. AV ShBa/KaJe	HANDLAGGARE David Hanson
DATUM 2024-05-20	ANSVARIG Tobias Rosberg	BYGGNAD BY11 & 13
NY- OCH ÖMBYGGNAD Kv. Sperlingensbacke 56 Bångska palatset Sektion A-A		

SKALA A1 = 1:100 A3 = 1:200	NUMMER 11-A-40-2-001-BL	BET A
-----------------------------------	----------------------------	----------

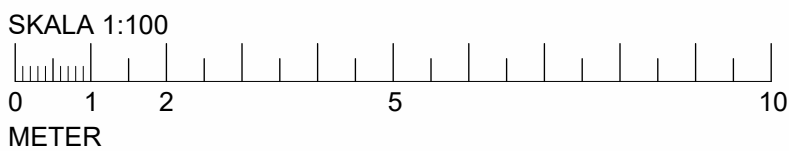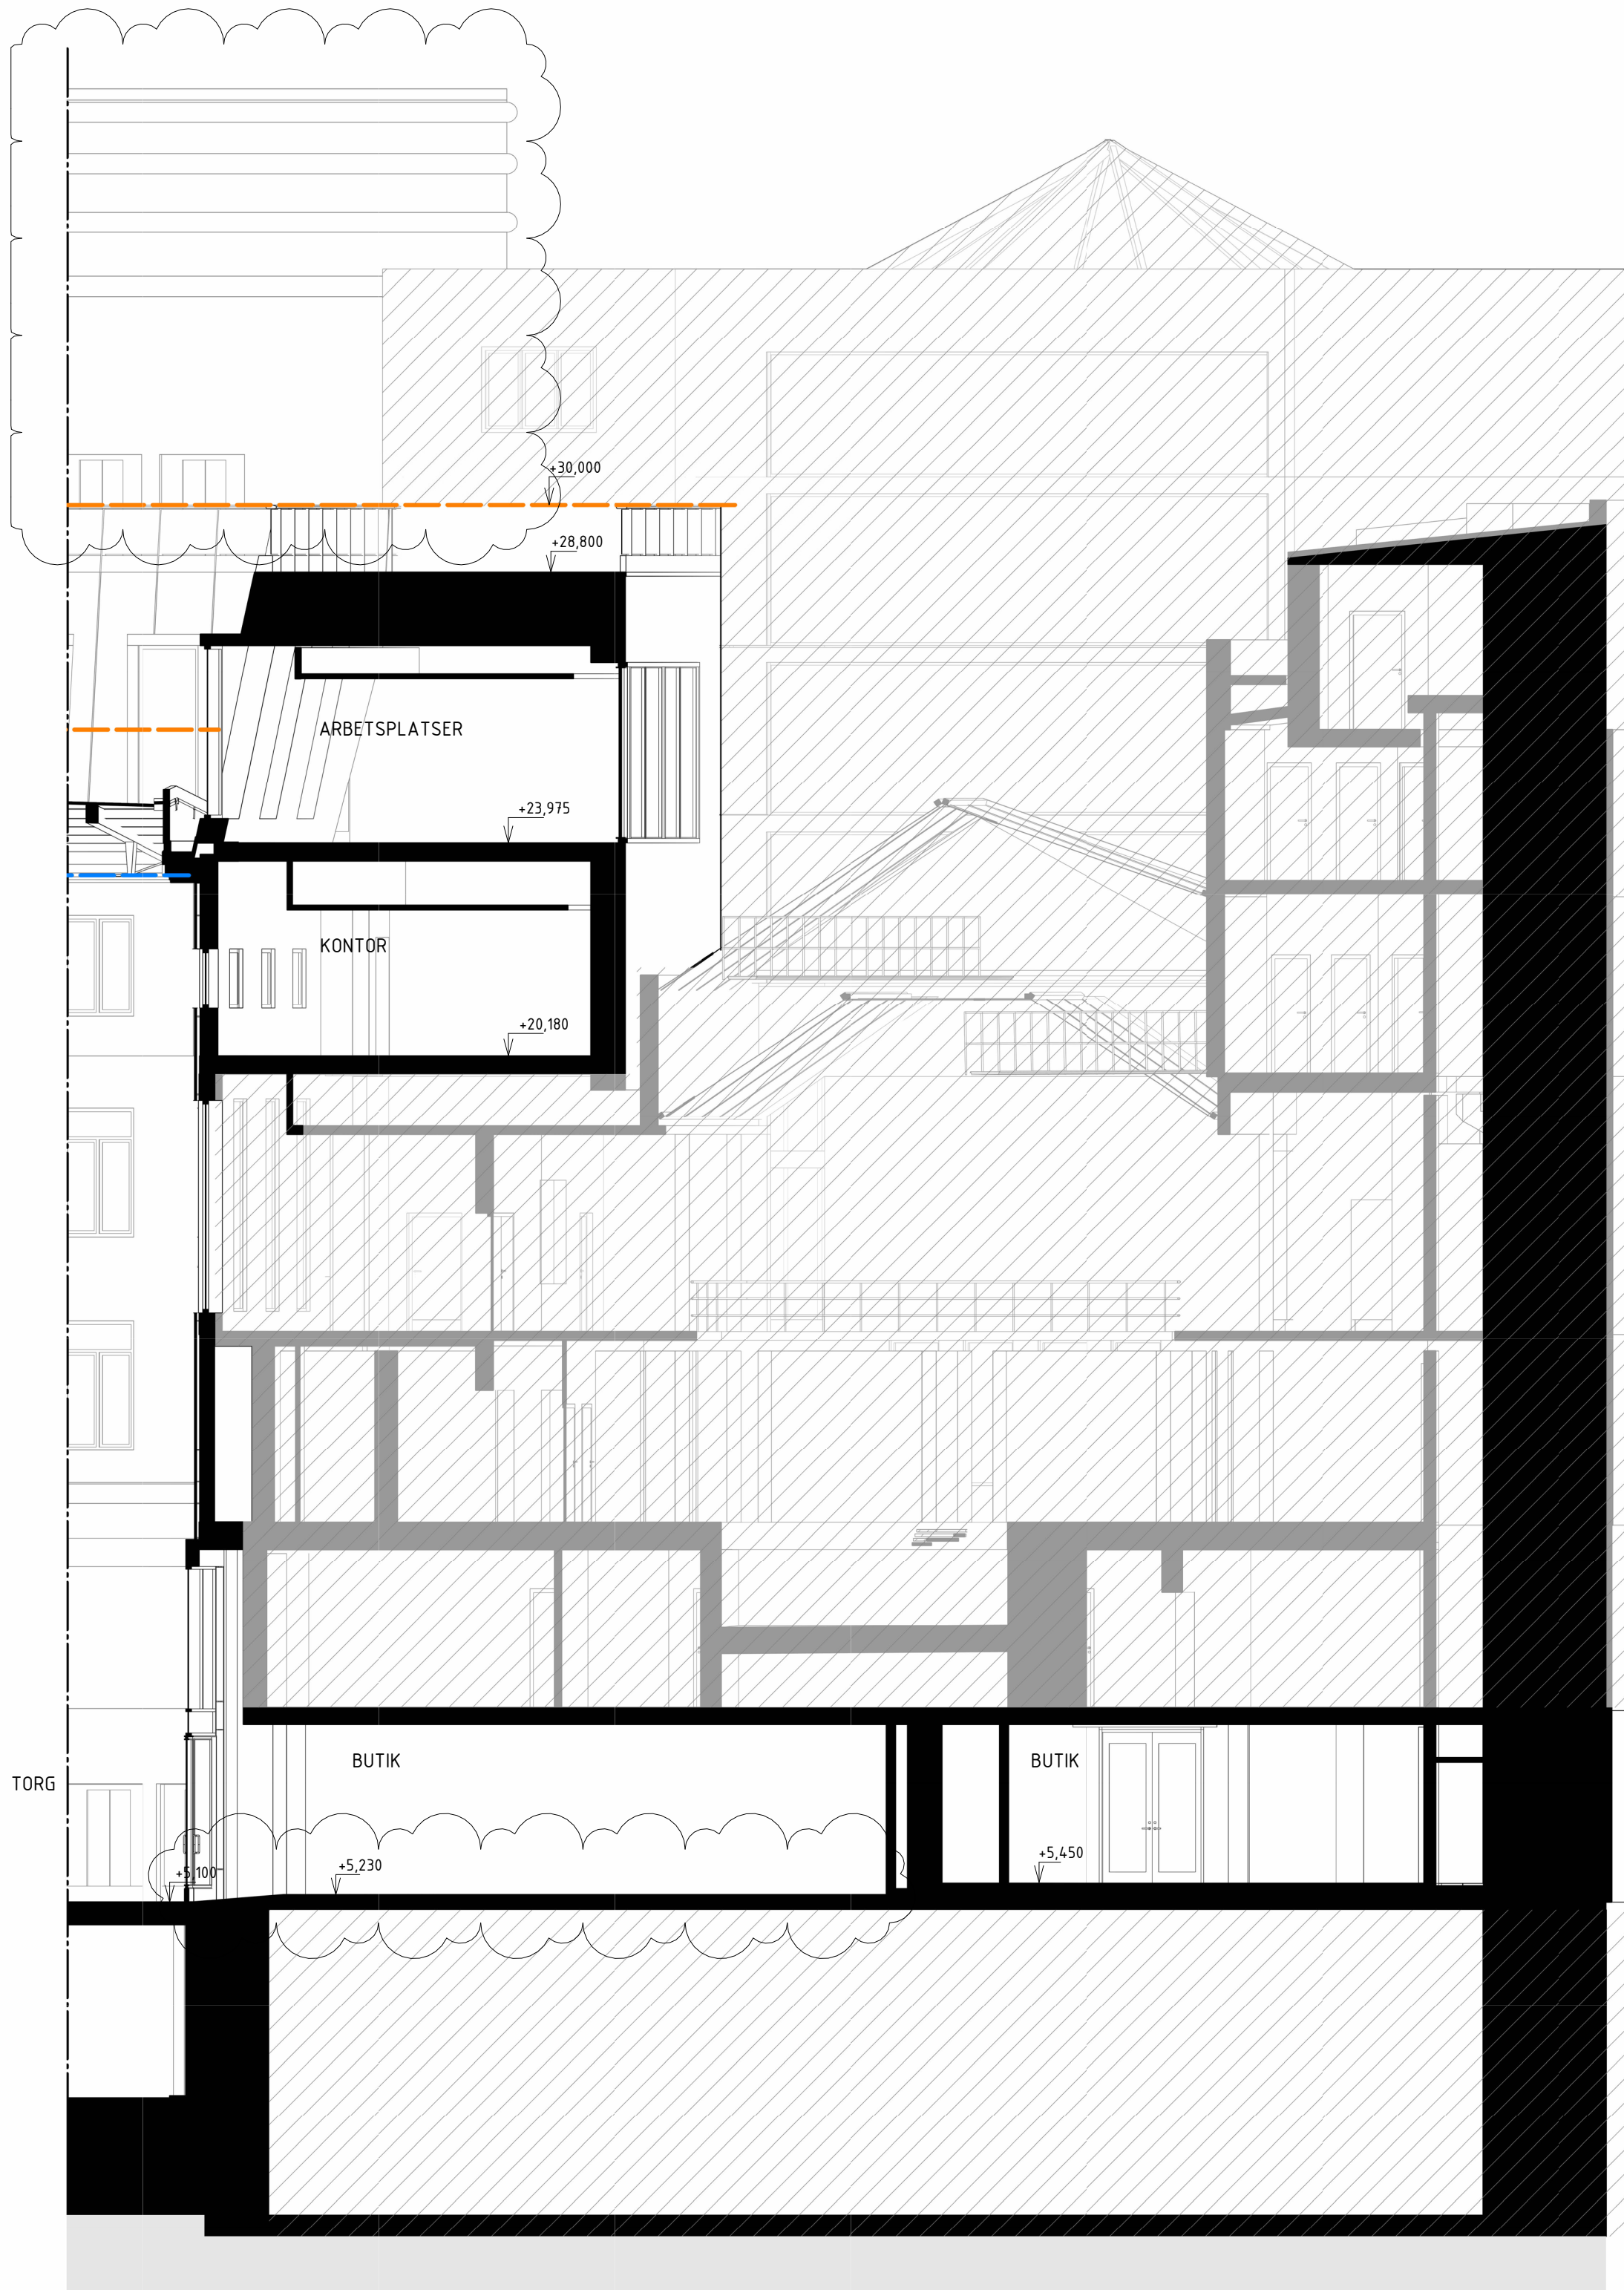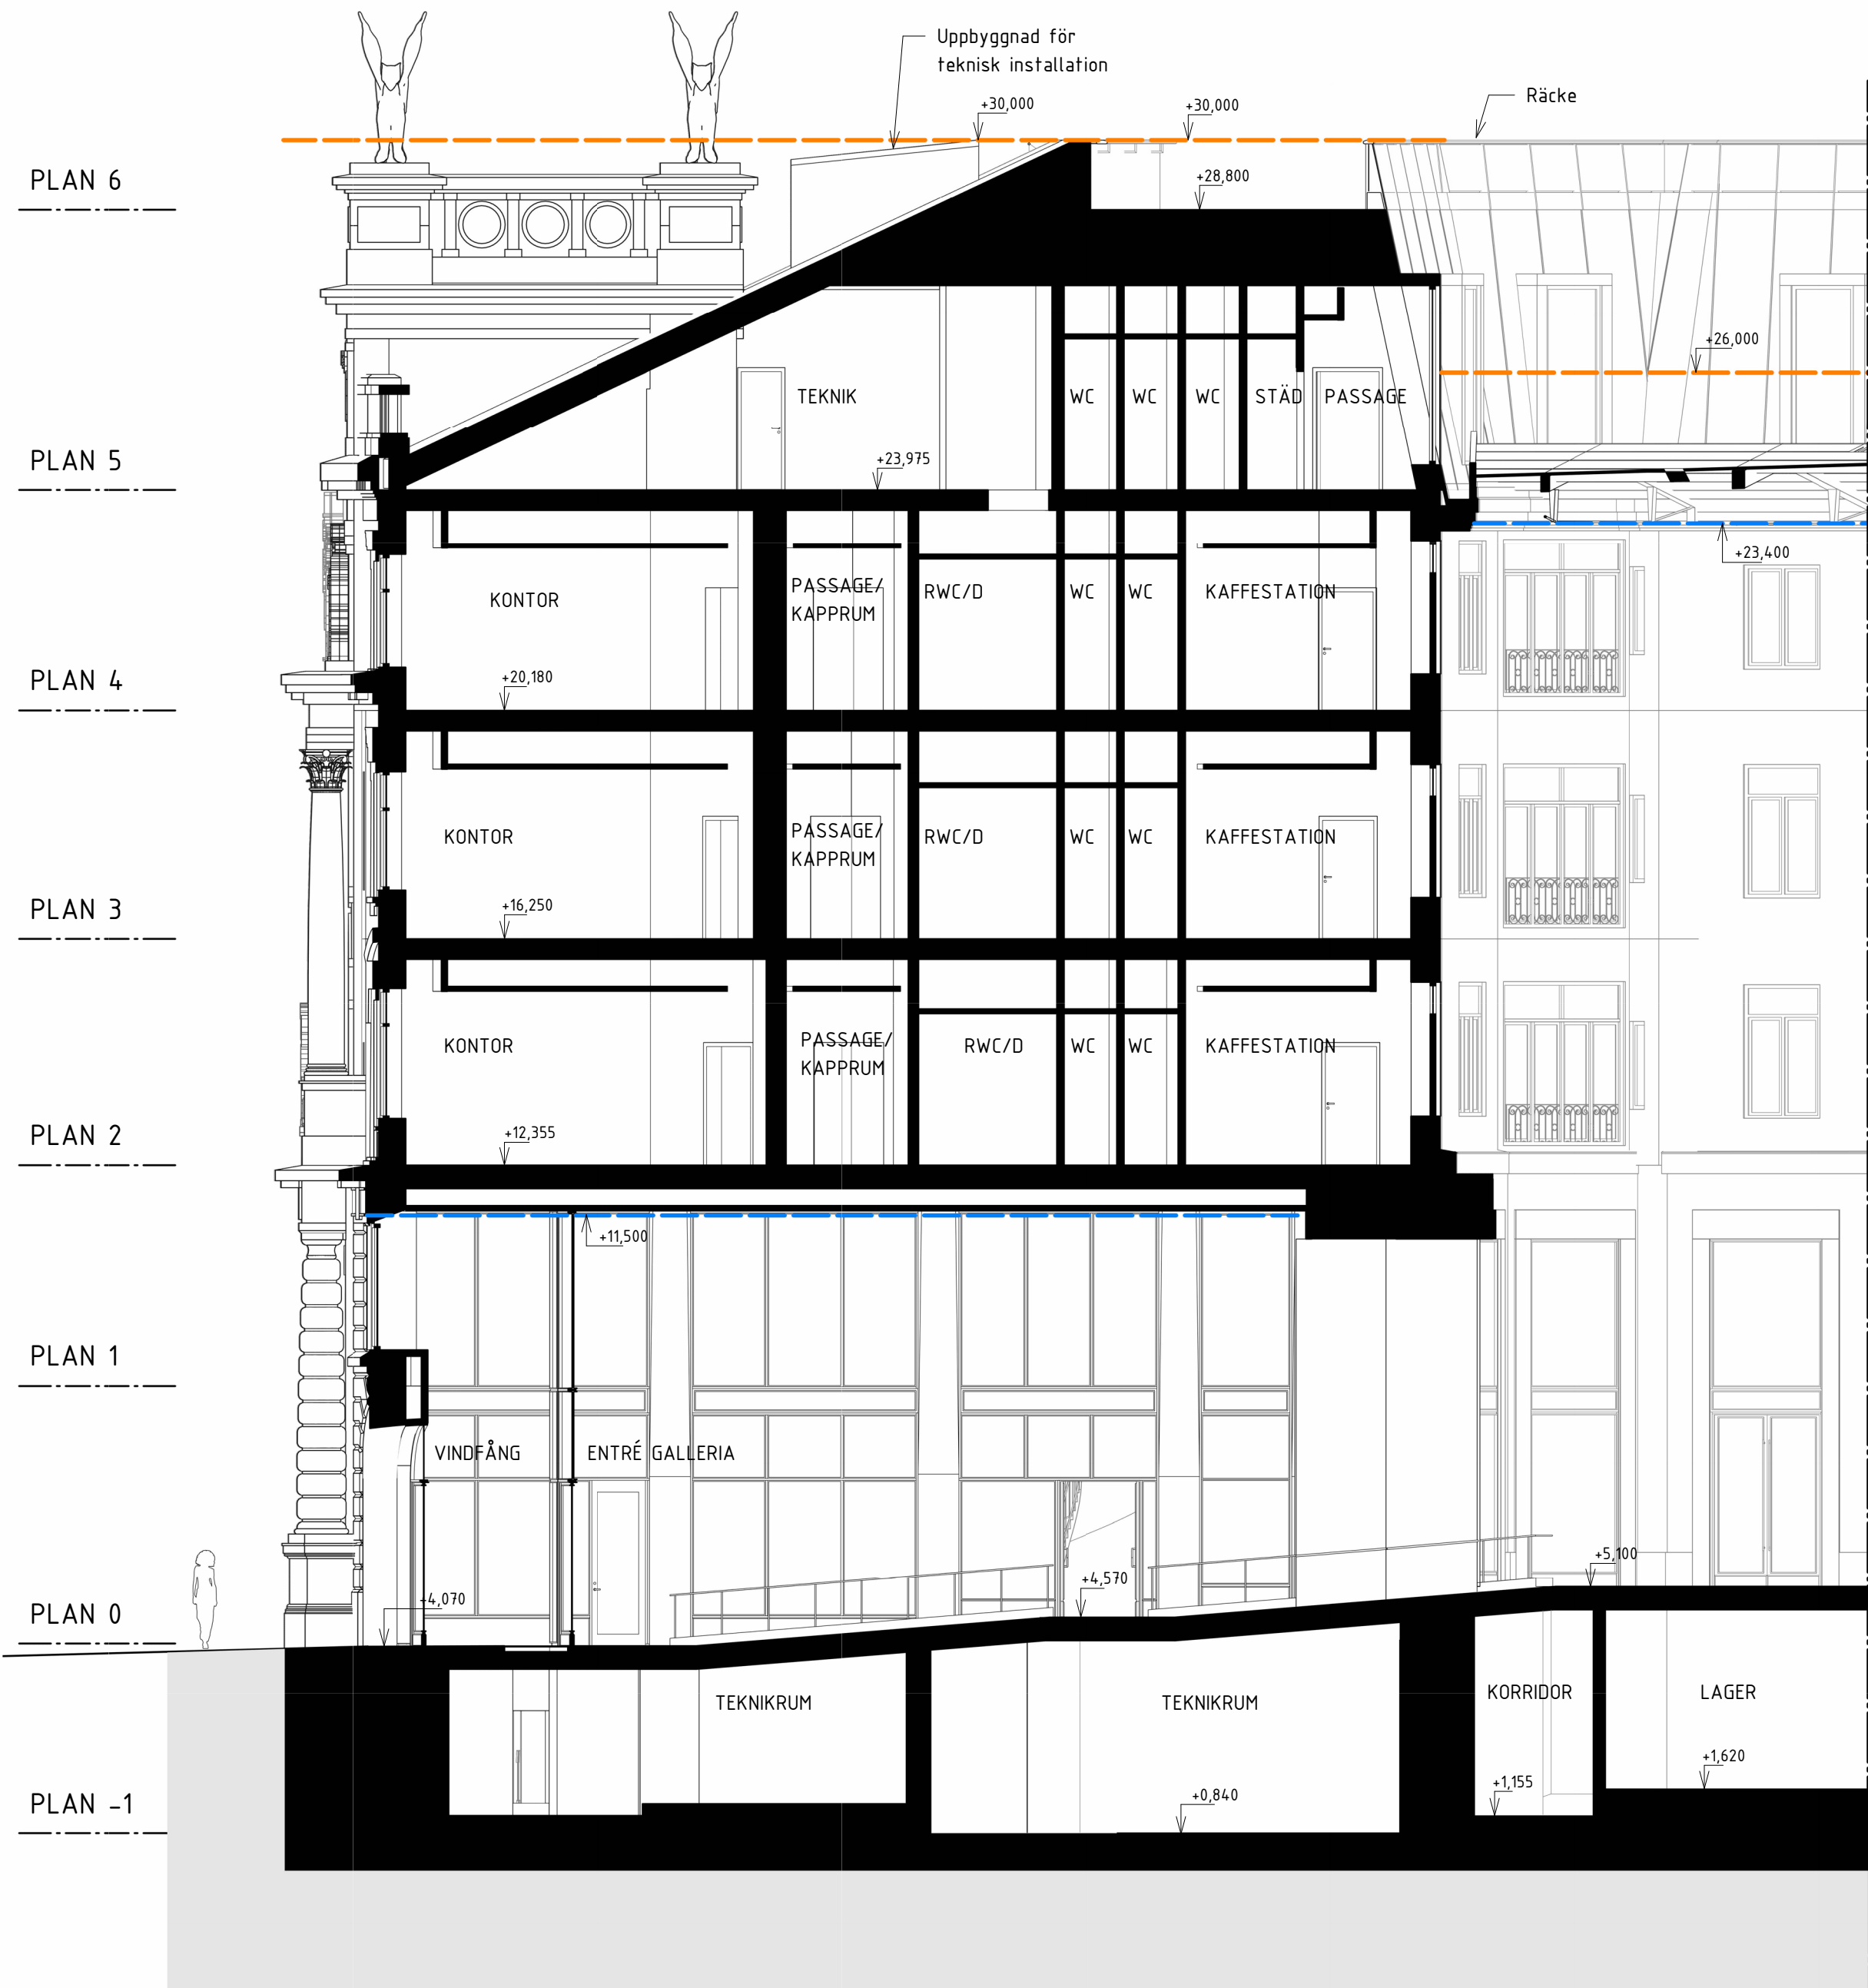



FÖRKLARINGAR


Se A-40-2-001-BL

FÖRESKRIFTER


Se A-40-2-001-BL

HÄNVISNINGAR

Se A-40-2-001-BL

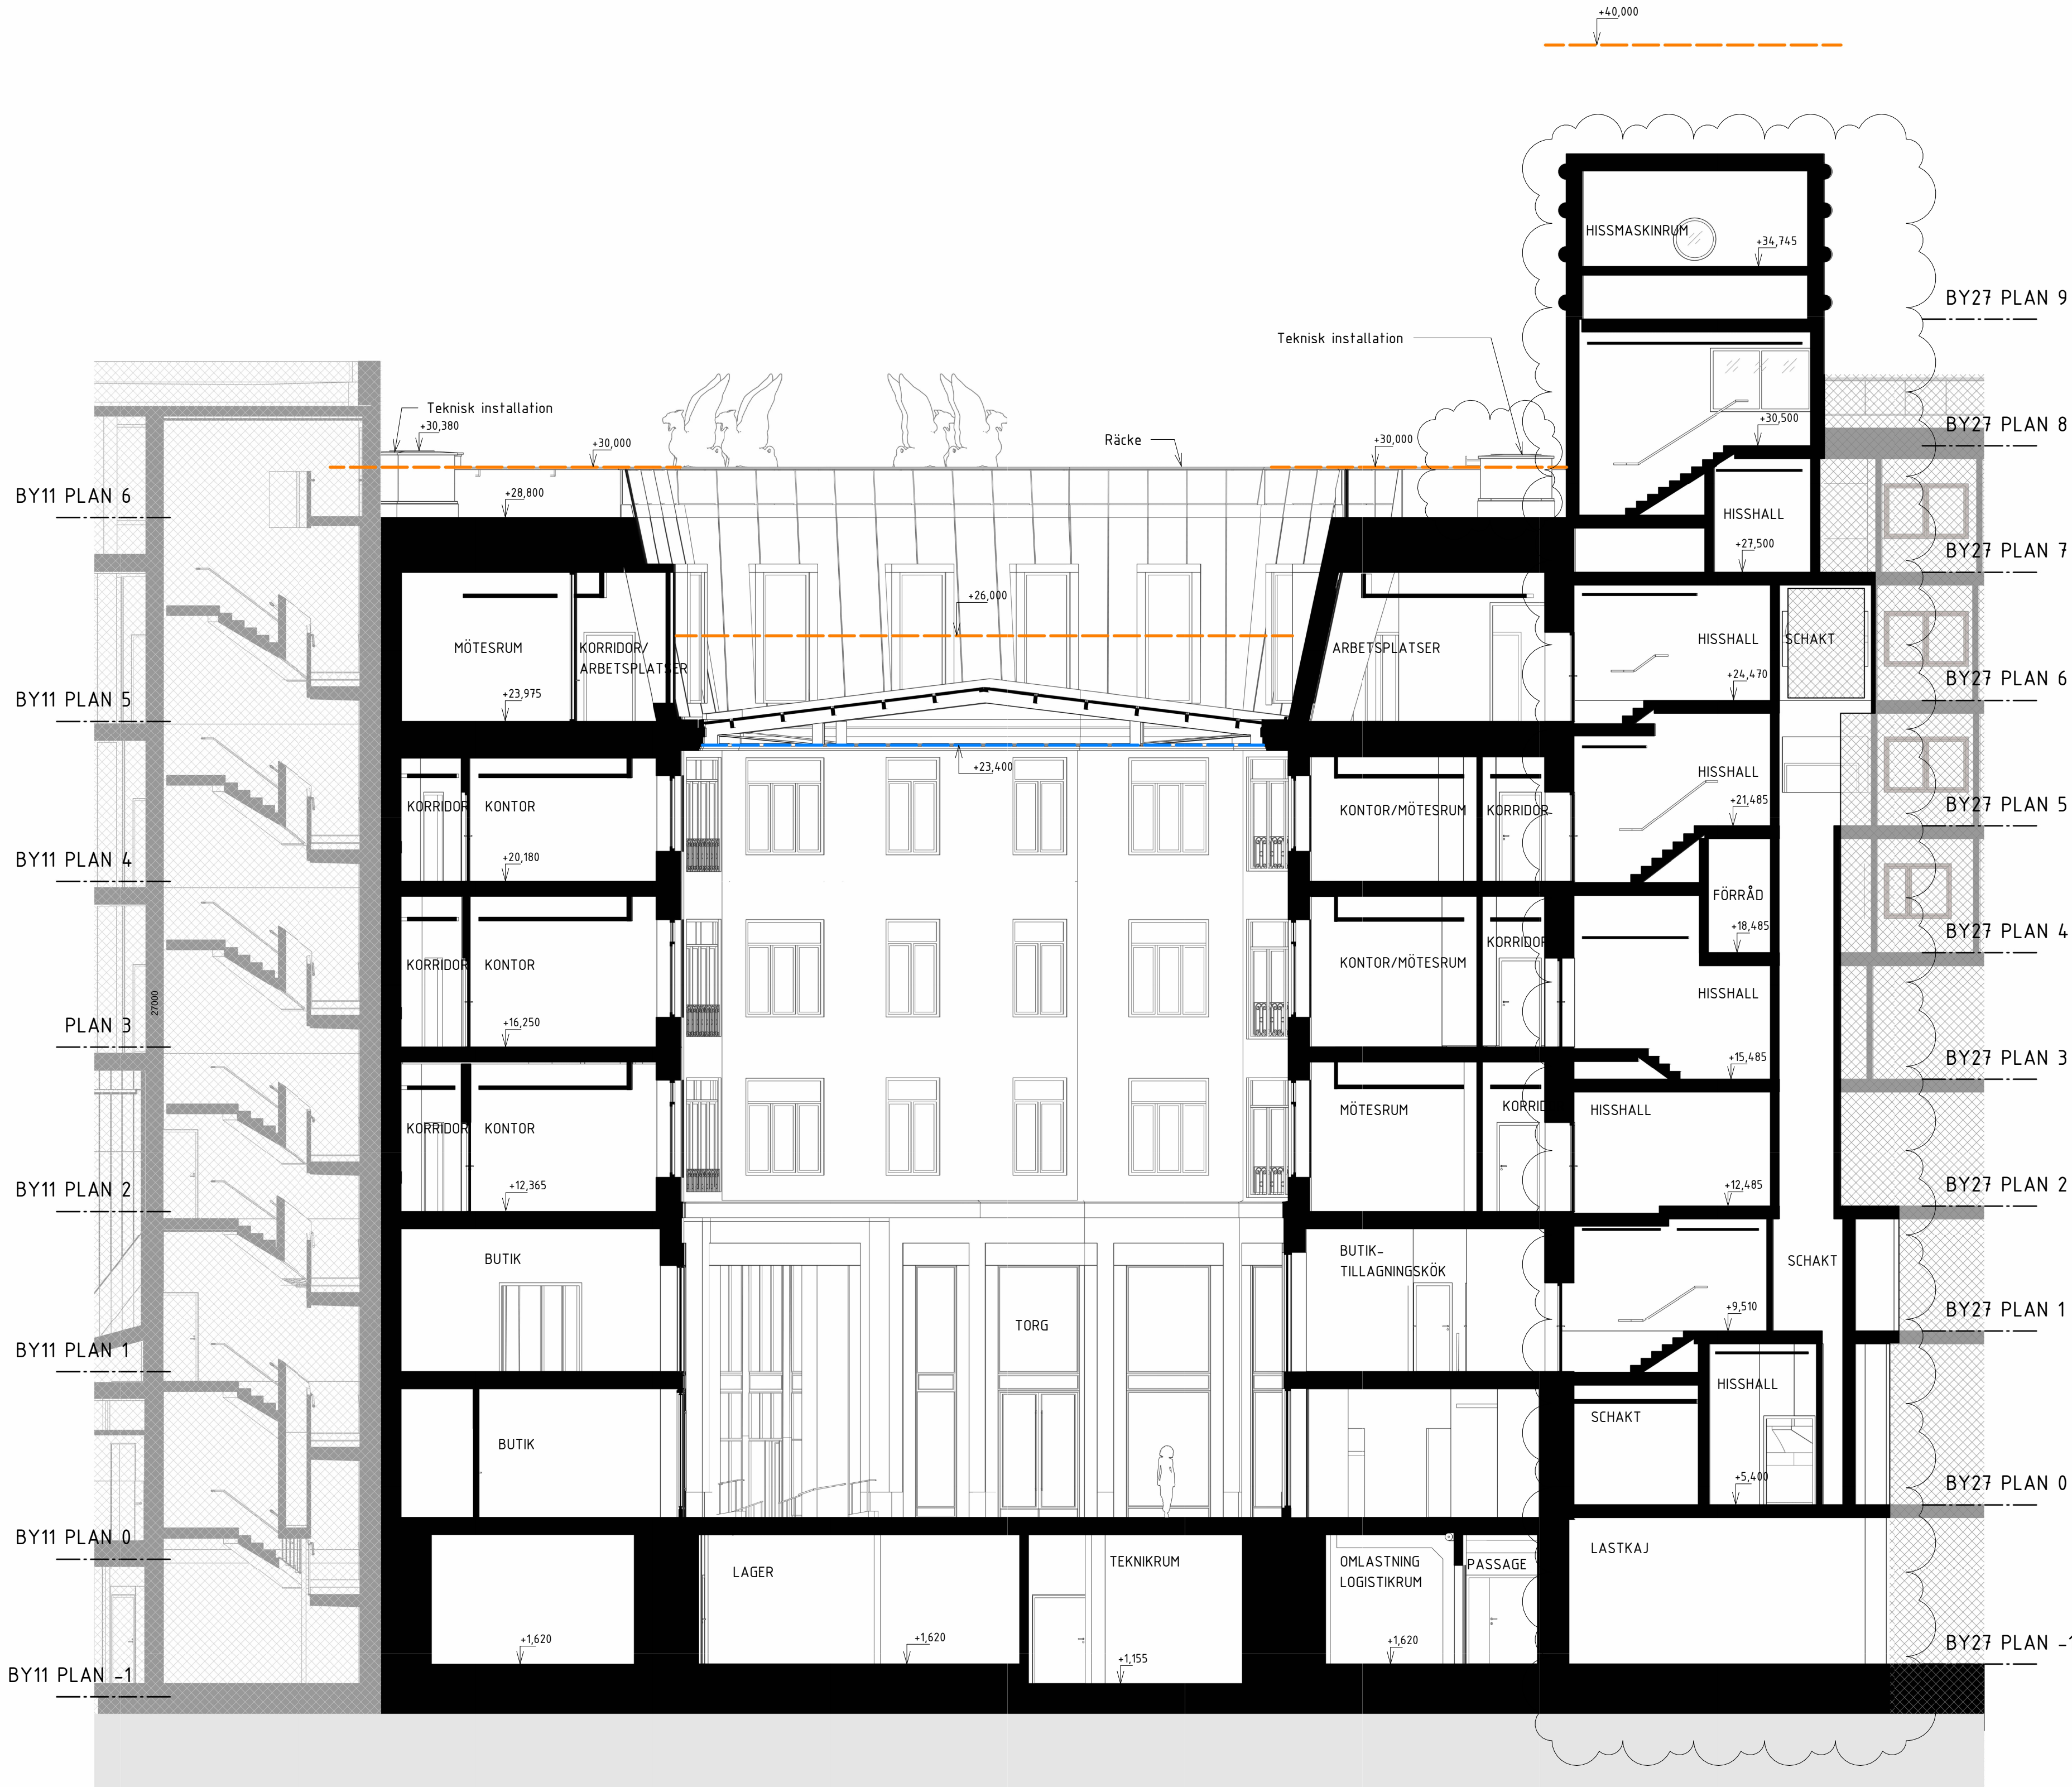

A	A PM BL 01	2024-09-13	AnBy
BET	ÄNDRINGEN AVSEER	DATUM	SIGN
BYGGLOVSHANDLING			
STUREGALLERIAN AB		KV SPERLINGENSBÄCKE	
FASTB30000		STUREGALLERIAN AB	

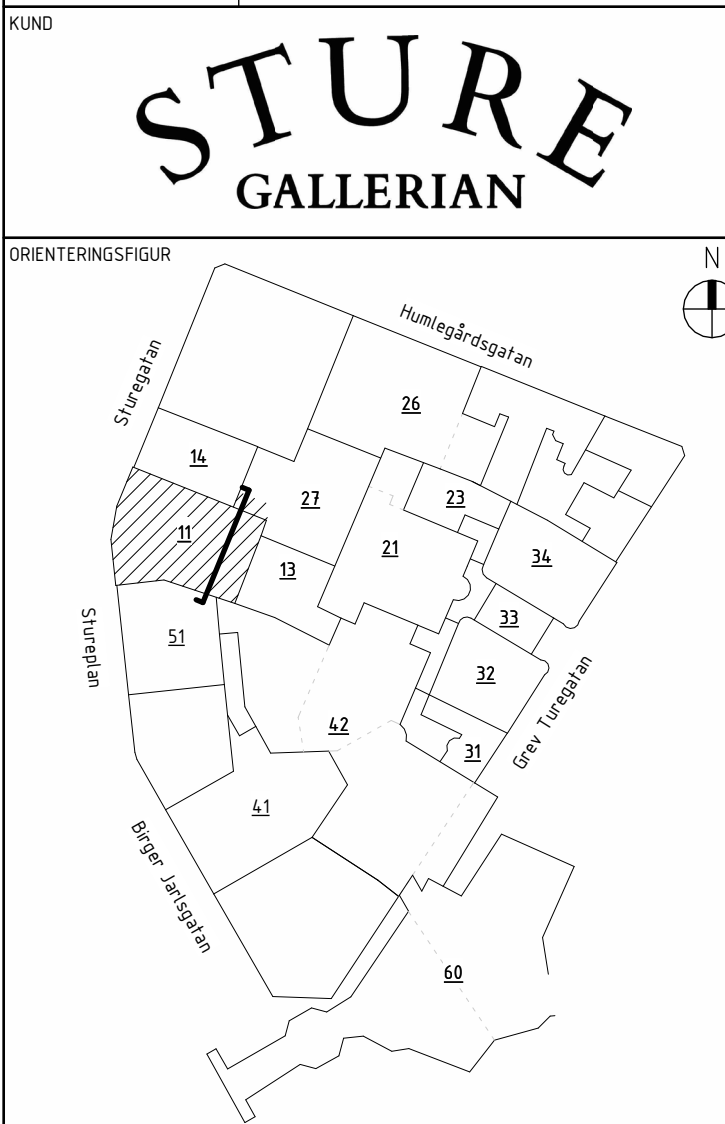

AIX Arkitekter AB	T: 08 690 29 00
-	T: -
-	T: -
-	T: -
-	T: -
-	T: -
-	T: -
-	T: -
-	T: -

UPPDRAG NR	RITAD/KONSTR. AV	HANDLAGGARE
OK2339-01-06	ShBa/KaJe	David Hanson
DATUM	ANSVARIG	BYGGNAD
2024-05-20	Tobias Rosberg	BY11 & 27
NY- OCH OMBYGGNAD		
Kv Sperlingensbacke 56		
Bångska palatset		
Sektion B-B		
SKALA	NUMMER	I BET
A1 = 1:100	11-A-40-2-002-BL	A
A3 = 1:200		



FÖRKLARINGAR


Se A-40-2-001-BL

FÖRESKRIFTER


Se A-40-2-001-BL

HÄNVISNINGAR

Se A-40-2-001-BL

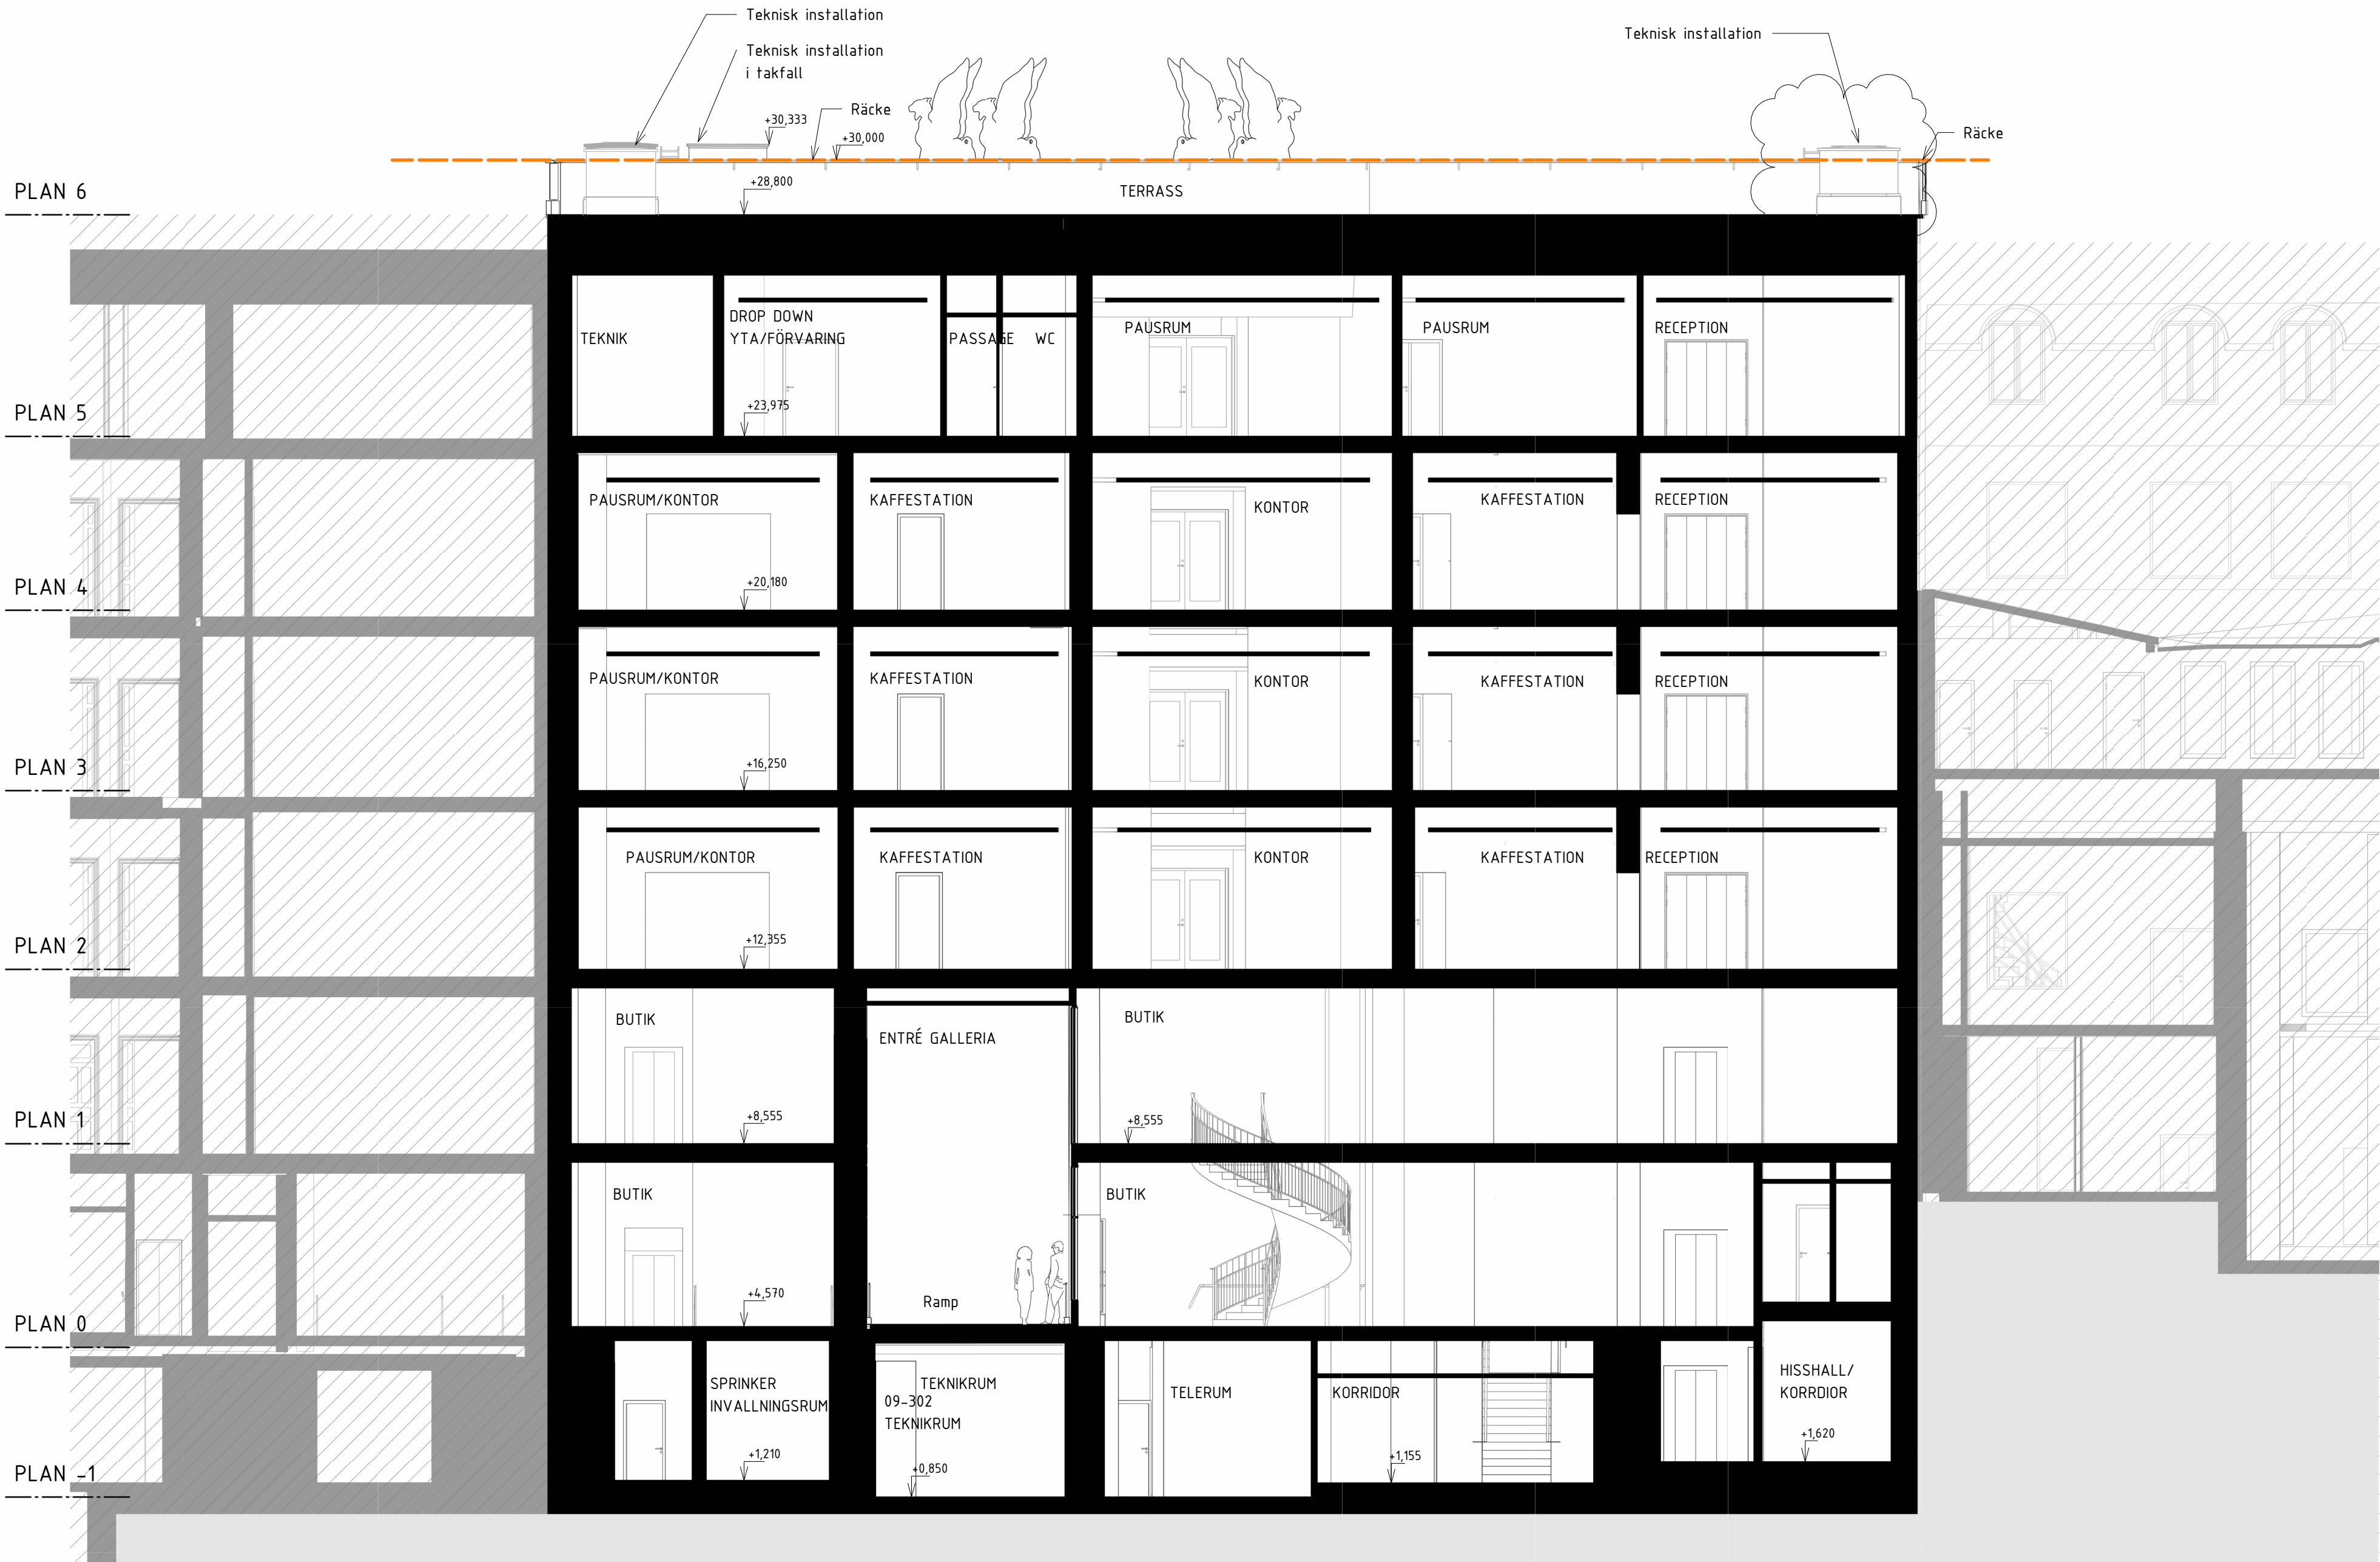

A	A PM BL 01	2024-09-13	AnBy
BET	ÄNDRINGEN AVSEER	DATUM	SIGN
BYGGLOVSHANDLING			
STUREGALLERIAN AB		KV SPERLINGENSBÄCKE	
FASTB30000		STUREGALLERIAN AB	

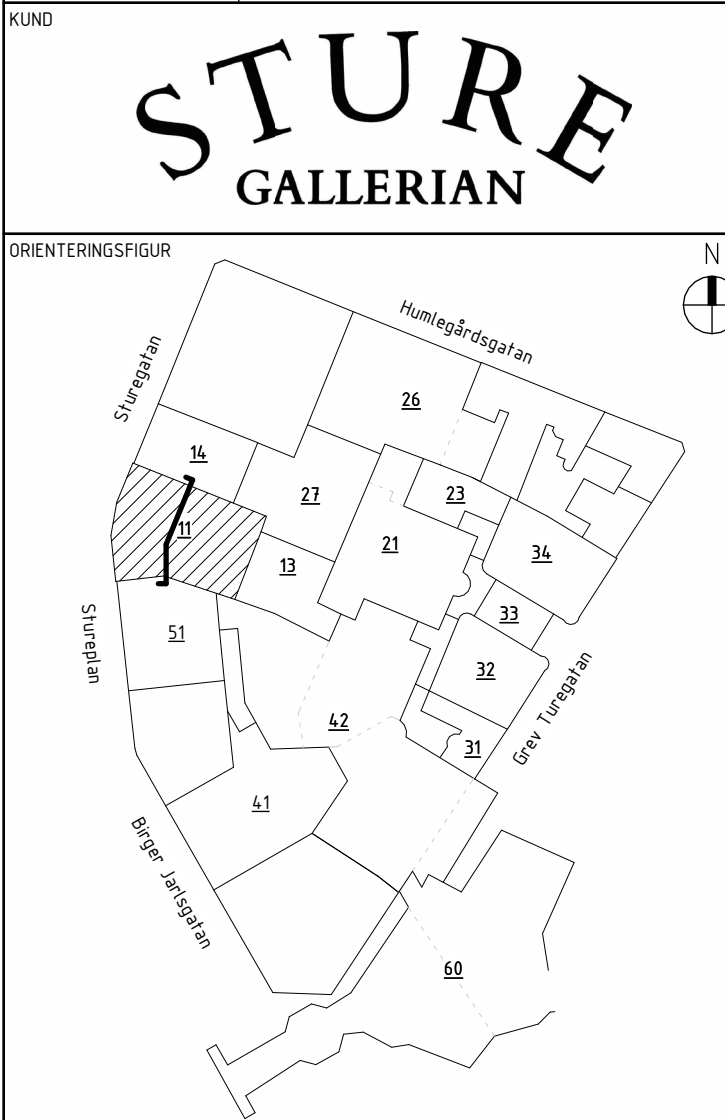

A	AIX Arkitekter AB		T: 08 690 29 00
-			T: -
-			T: -
-			T: -
-			T: -
-			T: -
-			T: -
-			T: -
-			T: -
UPPDRAG NR			RITAD/KONSTR. AV
OK2339-01-06			ShBa/KaJe
HANDLAGGARE			David Hanson
DATUM			ANSVARIG
2024-05-20			Tobias Rosberg
BYGGNAD			BY11
NY- OCH ÖMBYGGNAD			
Kv. Sperlingensbacke 56			
Bångska palatset			
Sektion C-C			
SKALA		NUMMER	BET
A1 = 1:100		11-A-40-2-003-BL	A
A3 = 1:200			



## FÖRKLARINGAR



Se A-40-2-001-BL

## FÖRESKRIFTER

Se A-40-2-001-BL

## HÄNVISNINGAR

Se A-40-2-001-BL

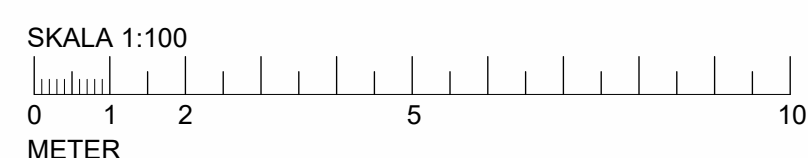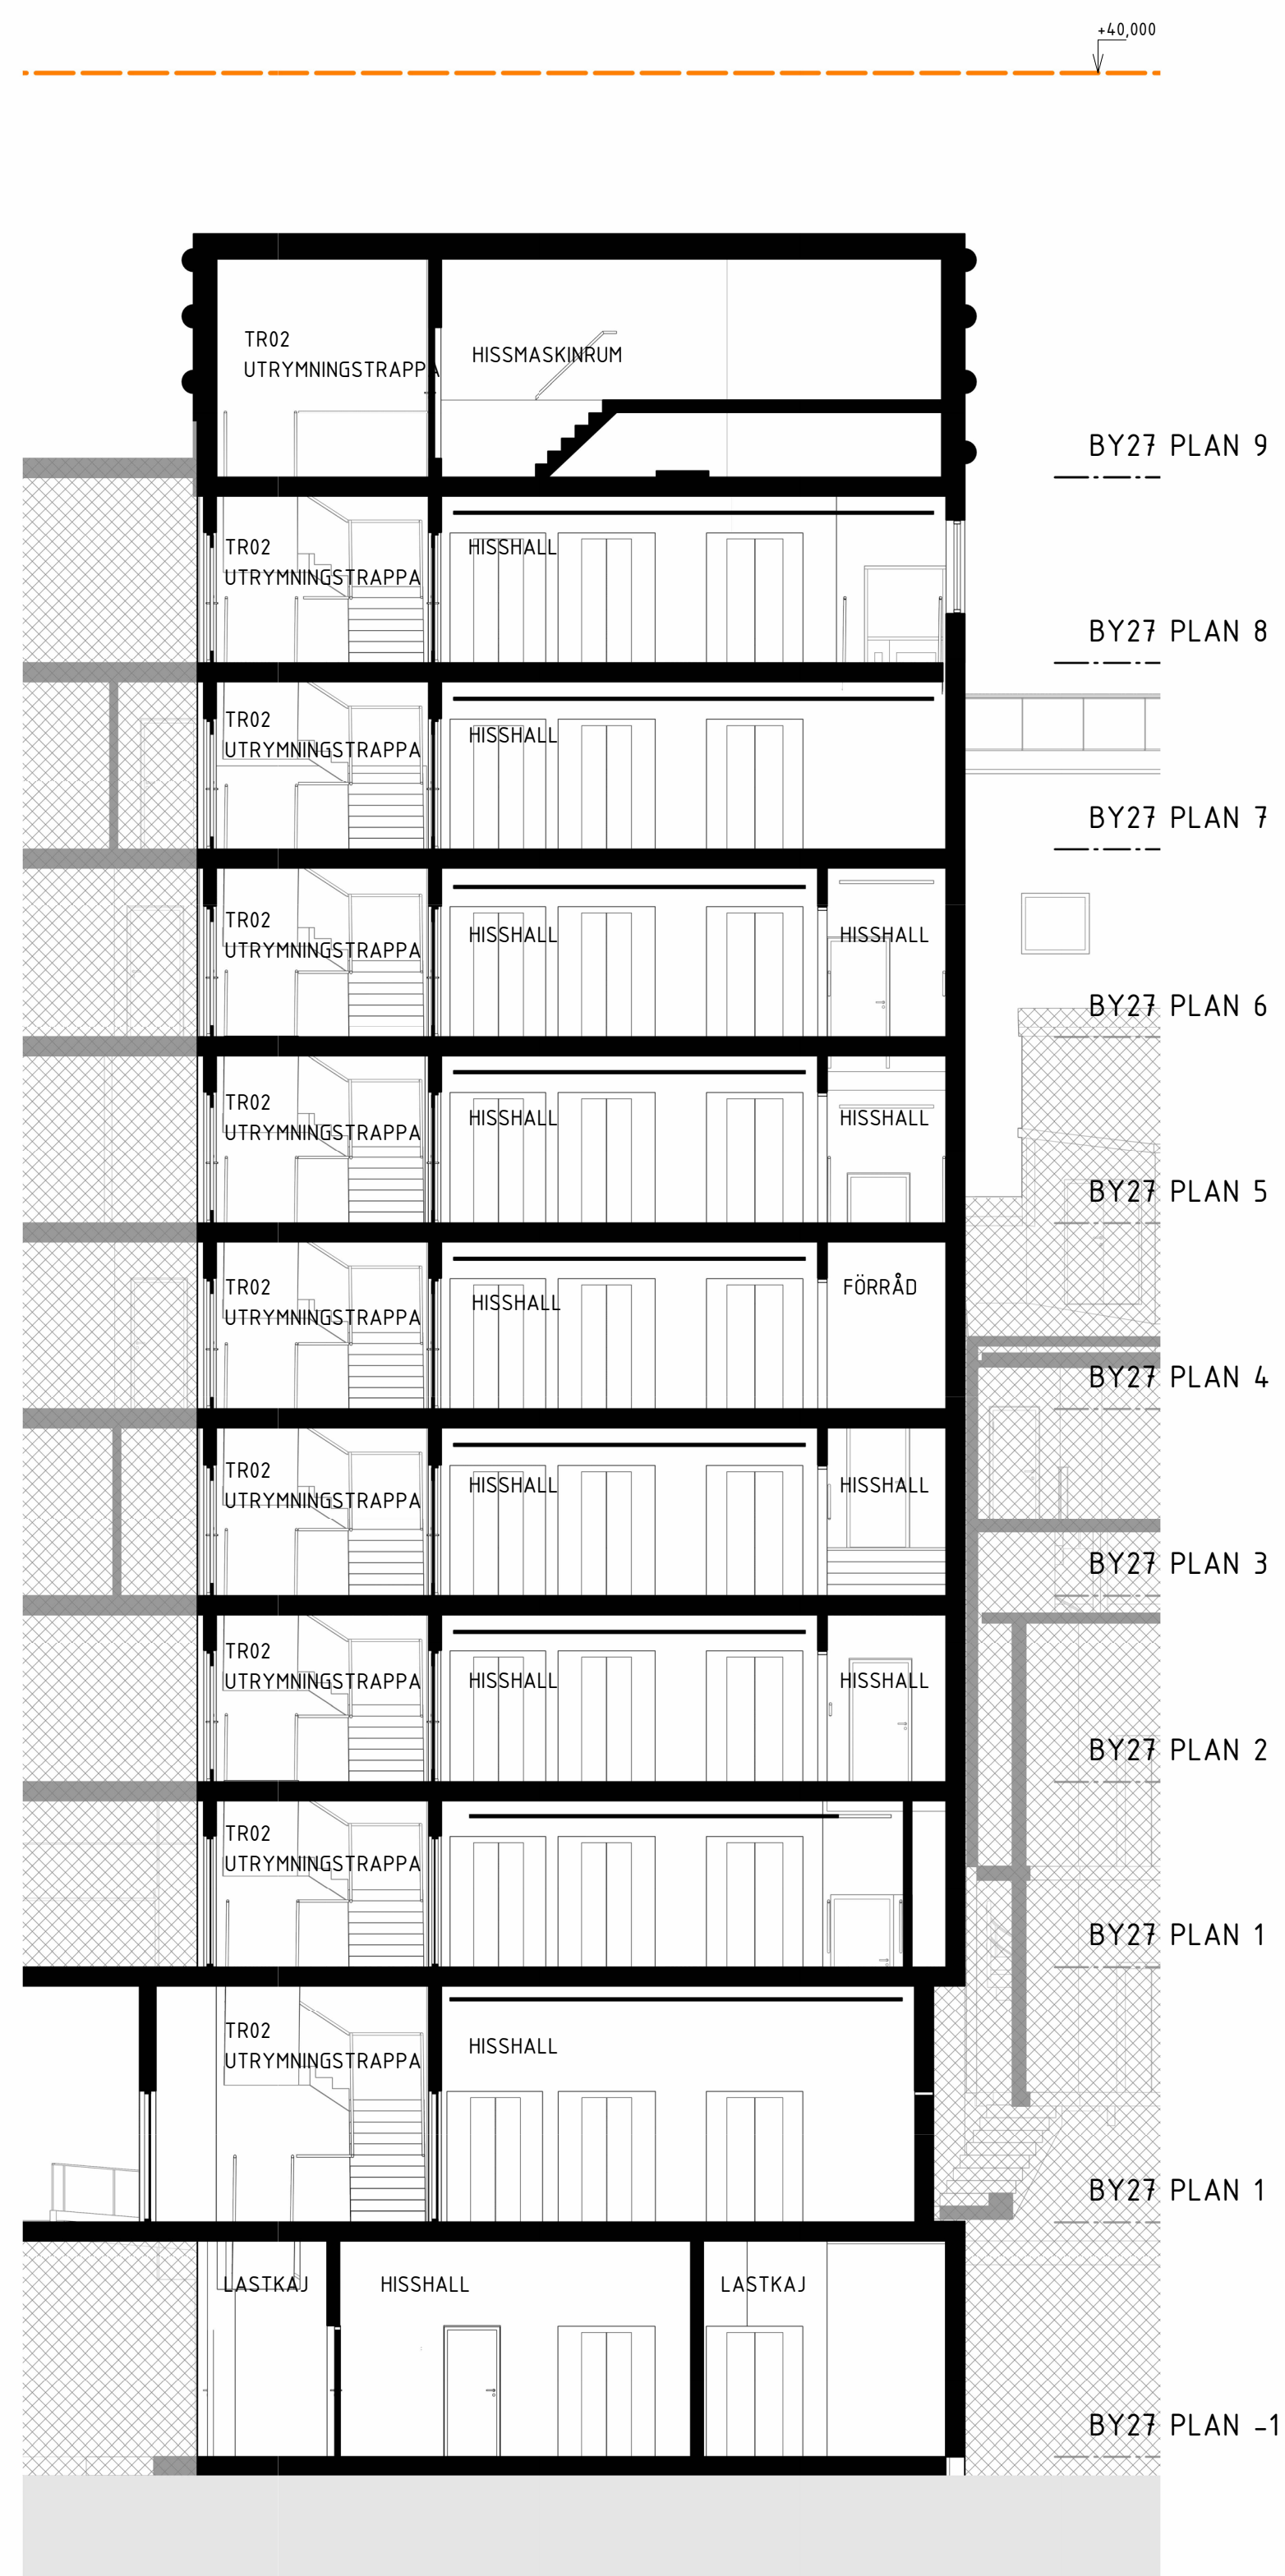

BET	ÄNDRINGEN AVSER	DATUM	SIGN.
<b>BYGGLOVSHANDLING</b>			
STUREGALLERIAN AB PROJEKTNUMMER <b>FASTB30000</b>		KV SPERLINGENSBACKE STUREGALLERIAN AB	
KUND			
ORIENTERINGSSIGUR			
<div style="float: right;">N</div> <div style="clear: both;"></div>			
<b>A) AIX Arkitekter AB</b> T: 08 690 29 00			
-	T:	-	-
-	T:	-	-
-	T:	-	-
-	T:	-	-
-	T:	-	-
-	T:	-	-
-	T:	-	-
-	T:	-	-
UPPDRAG NR	RITAD/KONSTR. AV	HANDL.AGGARE	
<b>OK2339-01-06</b>	<b>A. Byström</b>	<b>David Hanson</b>	
DATOR	ANSVARIG	BYGGNAD	
<b>2024-09-13</b>	<b>Tobias Rosberg</b>	<b>BY27</b>	
<b>NY- OCH OMBYGGNAD</b>			
<b>Kv. Sperlingensbacke 56</b>			
<b>Bångska palatset</b>			
<b>Sektion D-D</b>			
SKALA	NUMMER		
A1 = 1:100 A3 = 1:200	<b>27-A-40-2-001-BL</b>		
			BET