

FÖRKLARINGAR


Se 11-A-40-3-001-BL

FÖRESKRIFTER

Se 11-A-40-3-001-BL

HÄNVISNINGAR

Se 11-A-40-3-001-BL

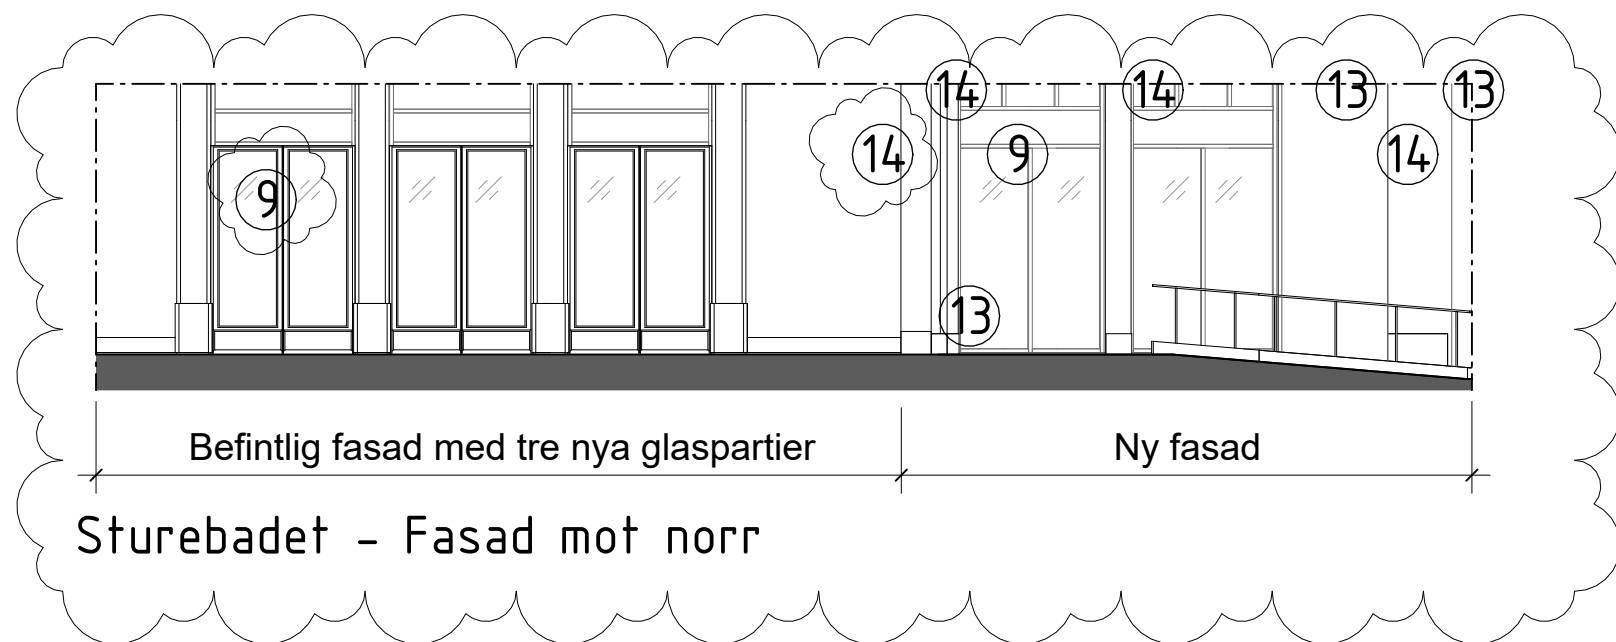


A PM BL 01 2024-09-13 AnBy

BET ANDRINGEN AVSEB DATUM SIGN

BYGGLOVSHANDLING

STUREGALLERIAN AB KV SPERLINGENSBÄCKE
FASTB30000 STUREGALLERIAN AB

KUND
STURE
GALLERIAN

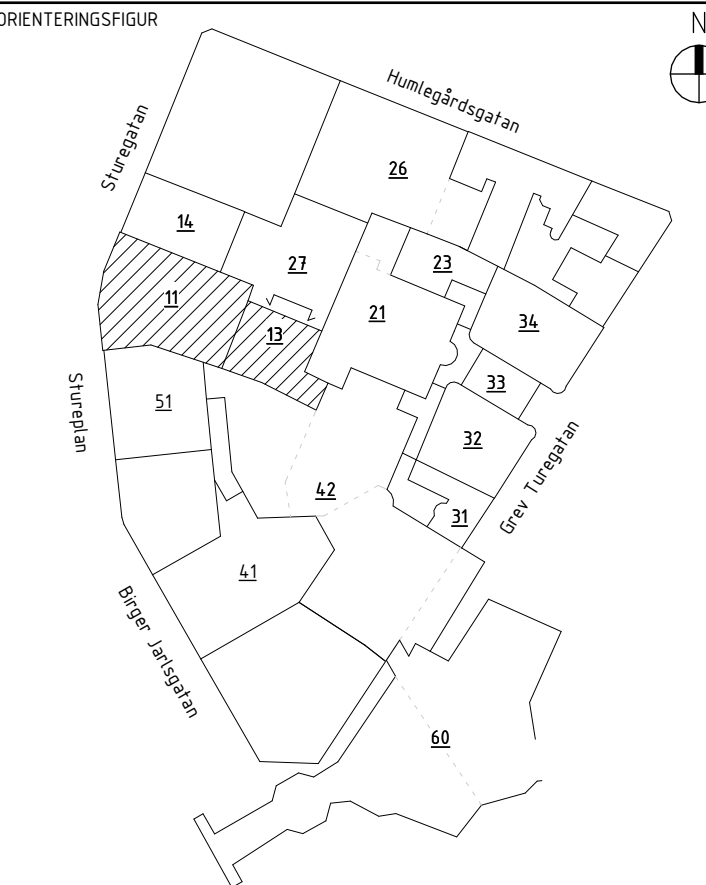

AIX Arkitekter AB T: 08 690 29 00

- T: -

- T: -

- T: -

- T: -

- T: -

- T: -

- T: -

- T: -

UPPDRAG NR RITAD/KONSTR AV HANDLAGGARE

OK2339-01-06 A. Byström David Hanson

DATUM ANSVARIG BYGGNAD

2024-05-20 Tobias Rosberg BY13

NY- OCH ÖMBYGGNAD

Kv. Sperlingensbacke 56

Bångska palatset

Hus 13, Innergård, Utsnitt fasad mot norr

SKALA A1 = 1:100 A3 = 1:200 NUMMER 13-A-40-3-005-BL BET A

SKALA 1:100
0 1 2 5 10
METER