




FASAD MOT NORDVÄST

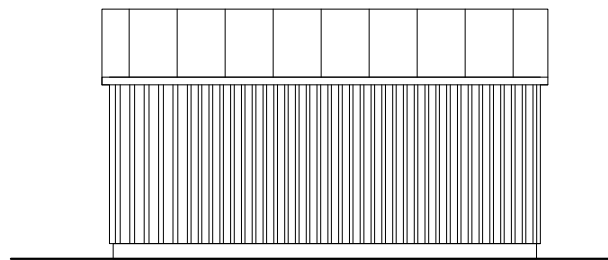


FASAD MOT SYDVÄST

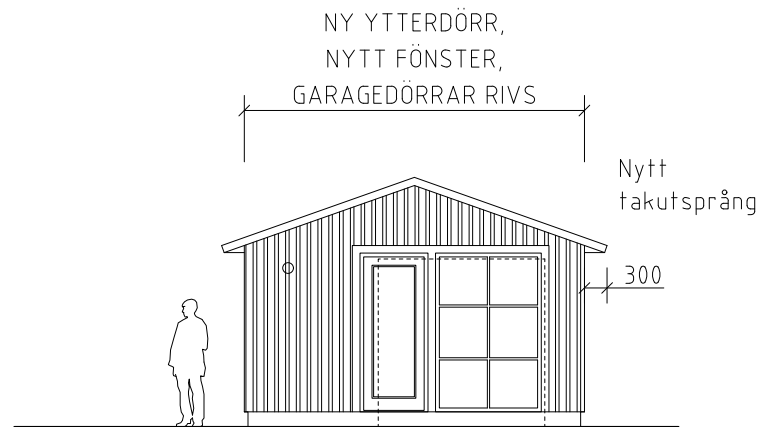


FASAD MOT SYDÖST

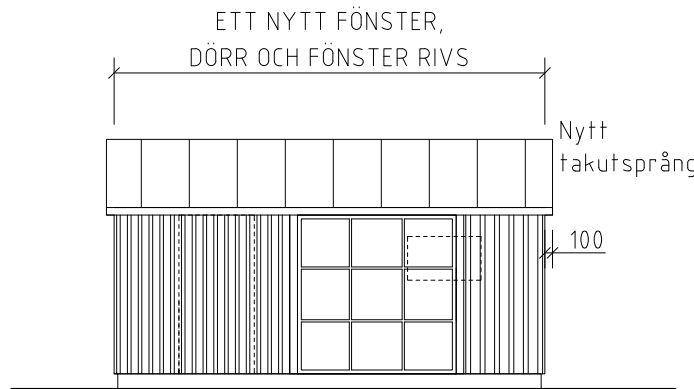

FASAD MOT NORDÖST

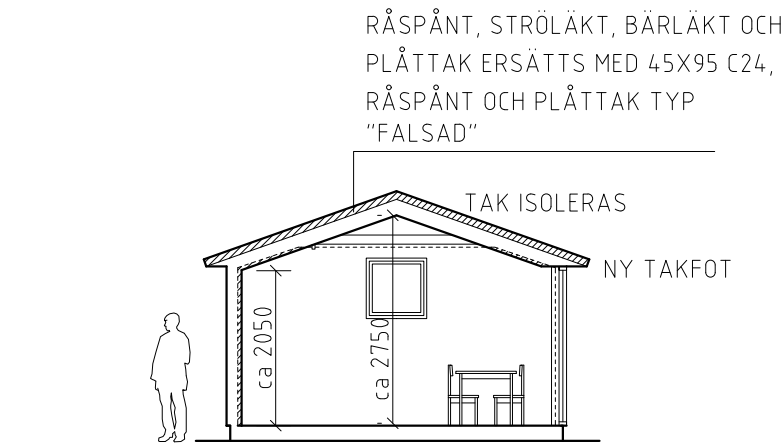

SEKTION

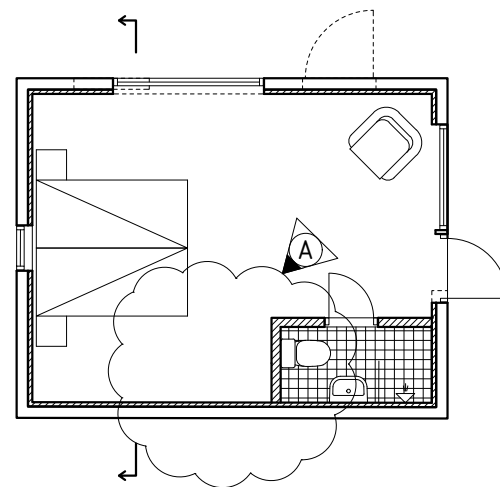

PLAN

BESKRIVNING, KULÖR- OCH MATERIALBESKRIVNING

OMBYGGNAD GARAGE TILL GÄSTSTUGA

TAK BYTS TILL SVART PLÅTTAK MED
INTEGRERADE SOLPANELER

FASADMATERIAL LIKA BEF; STÅENDE
LOCKLISTPANEL, MÅLAS LIKA BEF, CA NCS
2500-N

TRE NYA FÖNSTER OCH SNICKERIER: TRÄ,
NCS 0502-Y

NY ENTRÉDÖRR

BEF FÖNSTER, GARAGEPORTAR OCH
DÖRRAR RIVS.

BYGGNADEN TILLÄGGSISOLERAS.

FÖRKLARINGAR

ALLA MÅTT I MILLIMETER OM INGET ANNAT ANGES.
RITNING SKALL VARA FÖRSEDD MED BETECKNINGEN
"BYGGHANDLING" FÖR ATT FÅ ANVÄNDAS TILL
UTFÖRANDE.

RITNINGARNA BYGGER PÅ ARKIVHANDLINGAR. ENDA
BERÖRDA DELAR ÄR KONTROLLERADE PÅ PLATS.

[Dashed line symbol] BYGGNADSDDEL RIVS

[Hatched line symbol] NY BYGGNADSDDEL

[Arrow symbol] BEFINTLIG DÖRR

[Door symbol] NY DÖRR

B		Ingen ny köpa	BK	24-09-16
A		PENTRY UTGÅR.	BK	24-05-21
BET	ANT	ÄNDRINGEN AVSER	SIGN	DATUM

BYGGLOVSHANDLING

SELLERIET 3, ENSKEDE

X	A	Bodi Karlman	tel: 070 407 07 17
---	---	--------------	--------------------

UPPDRAG NR	RITAD AV	HANDLÄGGARE
B102	BK	BK
DATUM	ANSVARIG	
2024-03-08	BODI KARLMAN	

OMBYGGNAD GARAGE BESKRIVNING FASADER PLAN, SEKTION

SKALA:	RITNINGSNUMMER:	BET
1:100	A04	A

