



VANLIGA BALKONGER - UTFÖRANDE

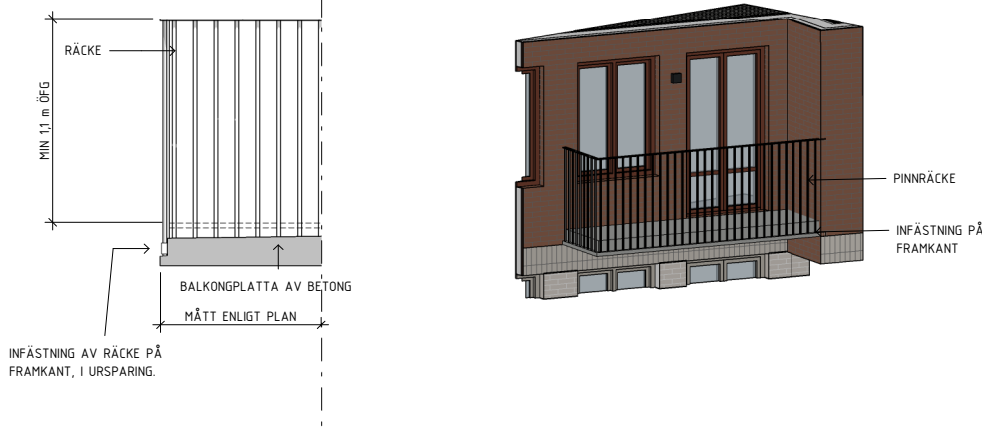


DETALJ 1: PINNRÄCKE AV METALL

3D BILD: BALKONG MOT GATA

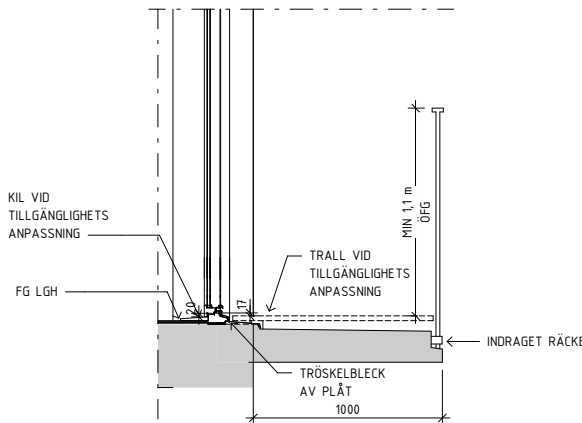

DETALJ 2: ANSLUTNING INÅTGÅENDE FÖNSTERDÖRR VID BALKONG

GÄLLER GRUNDA BALKONGER <1M DJUPA PGA
DETALJPLANEBESTÄMMELSE
TILLGÄNGLIG MED BACKRÖRELSE

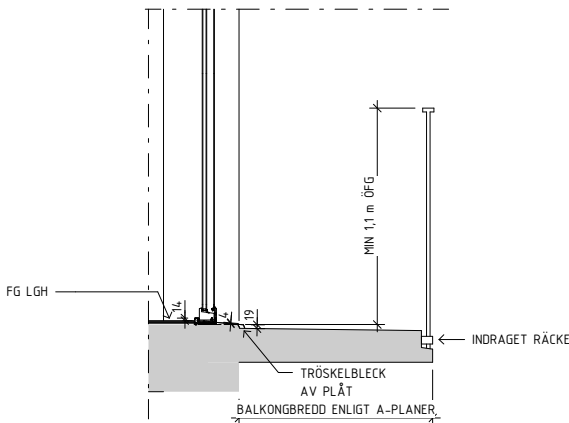

DETALJ 3: ANSLUTNING UTÅTGÅENDE FÖNSTERDÖRR VID BALKONG

BALKONGER MED DJUP >1,3M TILLGÄNGLIGA MED VÄNDRÖRELSE
PÅ BALKONG, SE ÄVEN TILLGÄNGLIGHETSUTLÅTANDE.

FÖRKLARINGAR

Mått i mm och plushöjder i m

FÖRESKRIFTER

BALKONGRÄCKE/TERRASSRÄCKE:

Pinnräcke av metall. Höjd min 1100 mm öf.g. Pinnar 20x20 mm. Max 100 mm avstånd mellan pinnar. Kulör se ritning A-40.0-001.

BALKONGER MED SKÄRMNINGSÅTGÄRDER AKUSTIK:

Tätt balkongräcke utförs till bulterutsatta balkonger enligt Akustikrapport.

Pinnräcke lika övriga balkonger förses med glasfront av klart glas på insida balkongräcke.

Absorbentundertak monteras på dessa balkonger.

TERRASSKÄRM:


Skärmvägg på terrasser med stomme av aluminium samt beklädnad av slätplåt (SK-1).

Skärmvägg i kulör lika balkongräcke samt omgivande plåtfasad. Kulörer se ritning A-40.0-001.

HÄNVISNINGAR

Material och kulörer se ritning A-40.0-001


BALKONGER MED SKÄRMNINGSÅTGÄRDER AKUSTIK - UTFÖRANDE

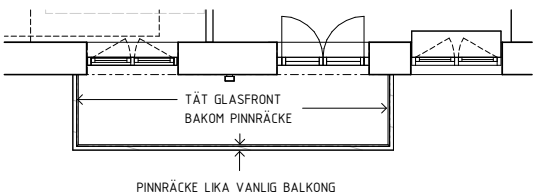


TÄTT BALKONGRÄCKE MOT GATA

Tätt Balkongräcke
Typ

Tätt räcke
Antal: 20

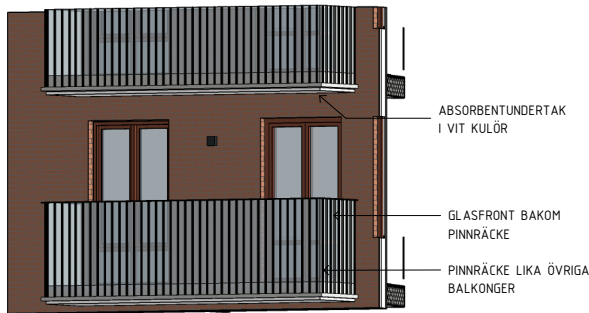


3D BILD: BALKONG MED GLASFRONT MOT GATA

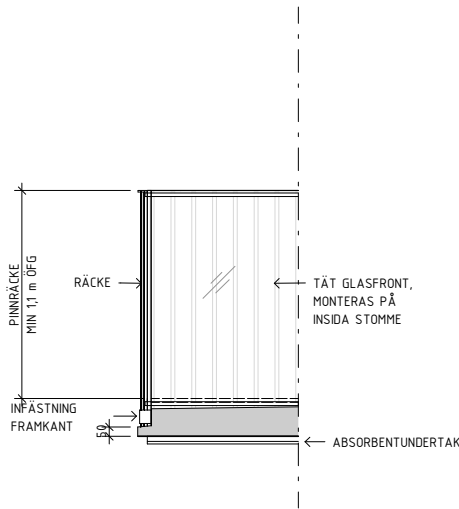

DETALJ 4: TÄTT RÄCKE

TERRASSKÄRMAR - UTFÖRANDE

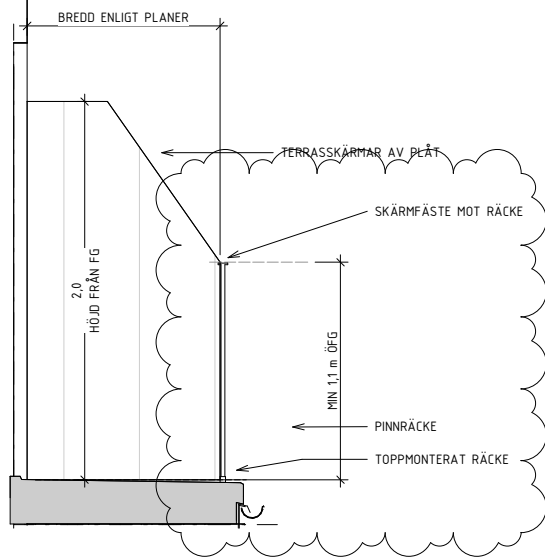

DETALJ 5: TERRASSKÄRMAR AV PLÅT (SK-1)

TERRASSKÄRM	
Typ	Antal
SK-1	4
Antal: 4	


BYGGLOVHANDLING

LINDBERG STENBERG ARKITEKTER		08-406 87 00	
A Lindberg Stenberg Arkitekter AB		Tel. 08-406 87 00	
KONSTRUERAD		ANSVARIG	
FB		AR01	
DATUM		2024-08-19	
Johanna Pålstedt			

B	PM BL-A04	2024-09-18	JP
A	PM BL-A01	2024-08-19	FB
BET	ÄNDRINGEN AVSER	DATUM	SIGN
Aros Bostad		Aros Bostad	
Kv Passionsfrukten 3		A3 1:40	
TEGELWIK SÖDERMALM		SKALA A1 1:20	
BALKONGRÄCKE OCH TERRASSKÄRMAR		A-45.5-100	
A3 1:40		B	
A3 1:40		B	
A3 1:40		B	

Koordinatsystem Sweref
Höjdsystem RH 2000

SKALA 1:20

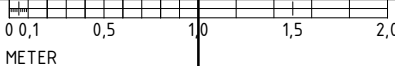

METER