




BYGGSNITT 1 - FRONTESPIS

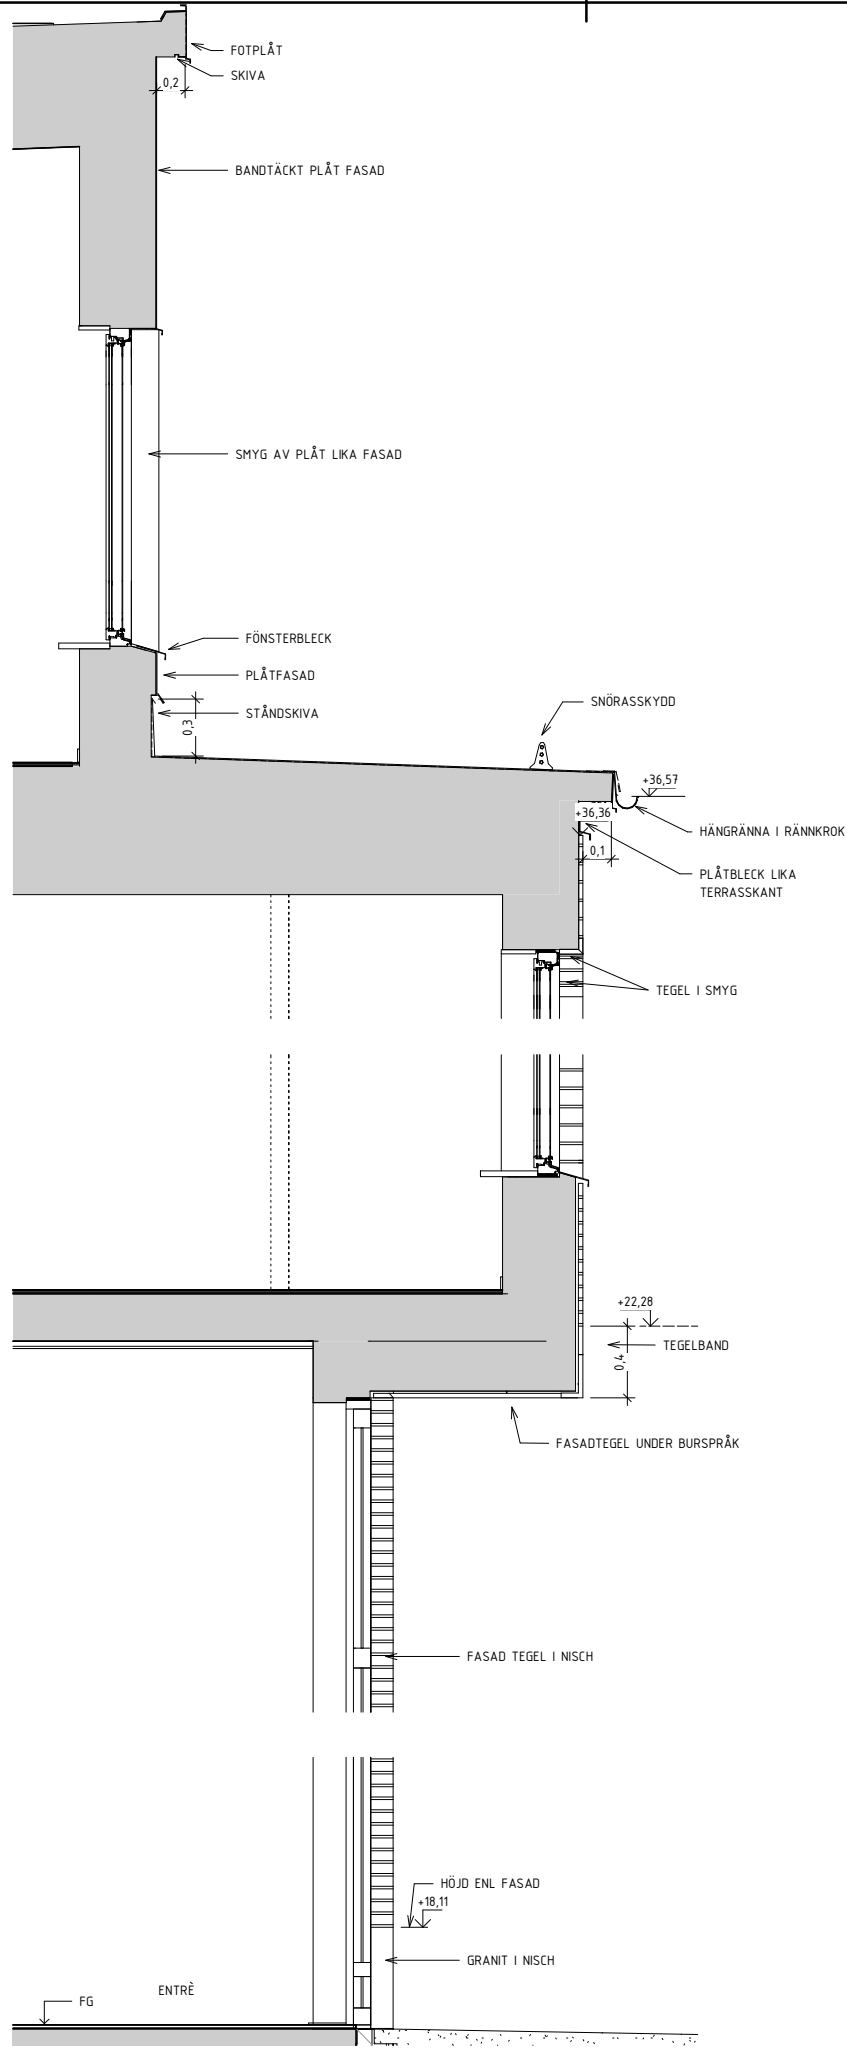

BYGGSNITT 2 - BURSPRÅK

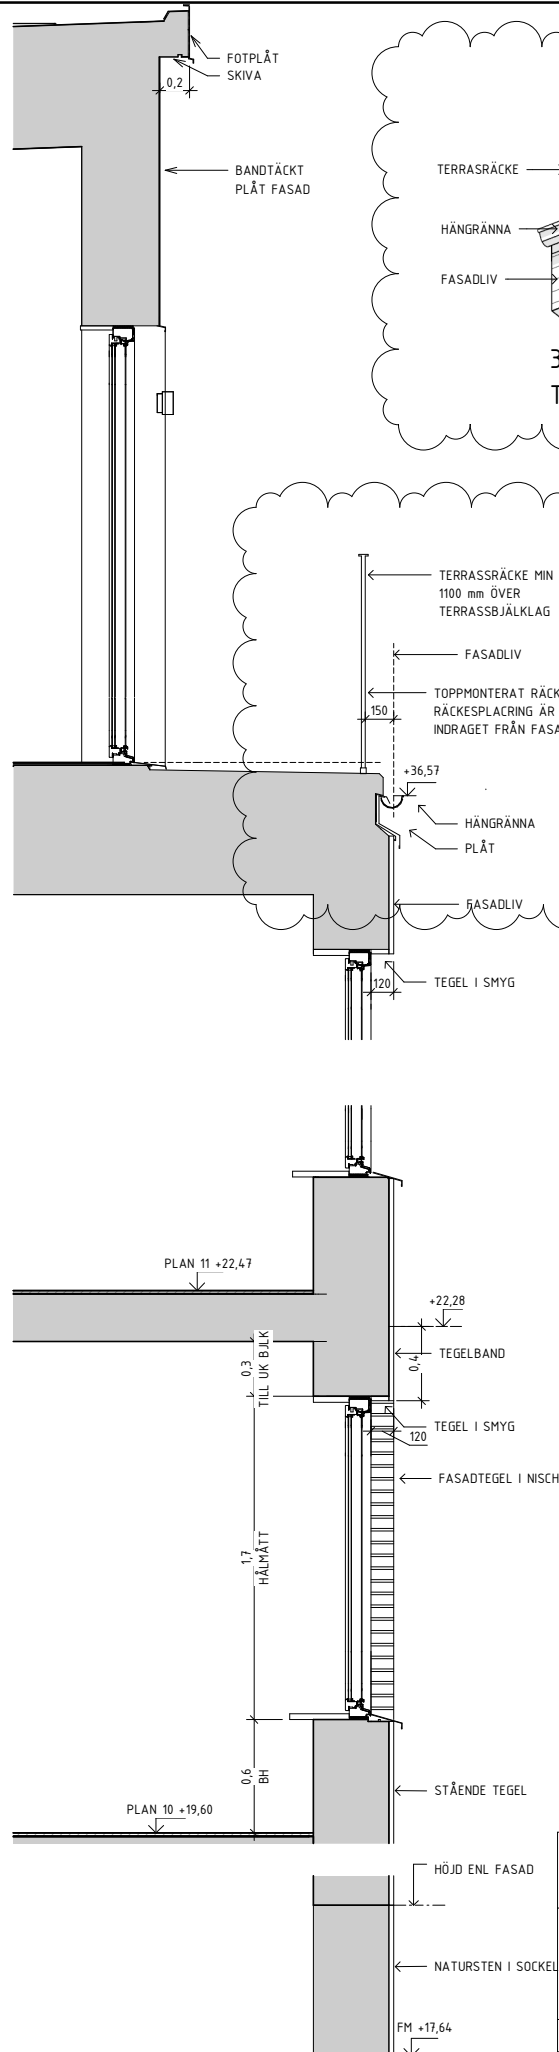

BYGGSNITT 3 - TERRASS

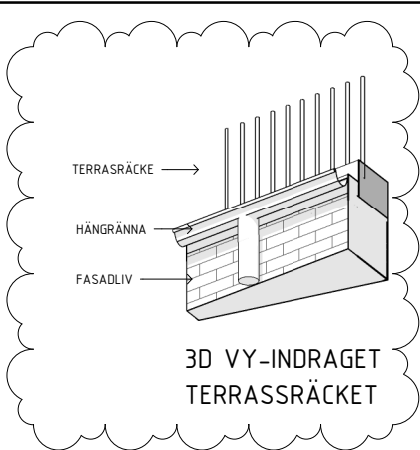

3D VY-INDRAGET TERRASSRÄCKET

FÖRKLARINGAR

MÅTT I MILLIMETER
PLUSHÖJDER I METER


BULK Bjälklag
BH Bröstningshöjd
FM Färdig mark
UT-H Underfakshöjd

FÖRESKRIFTER

HÄNVISNINGAR

BYGGNADSFÖRMÖNINGSRITNING SE A-40.0-001

GATUFASADER SE A-40.3-100, A-40.3-101

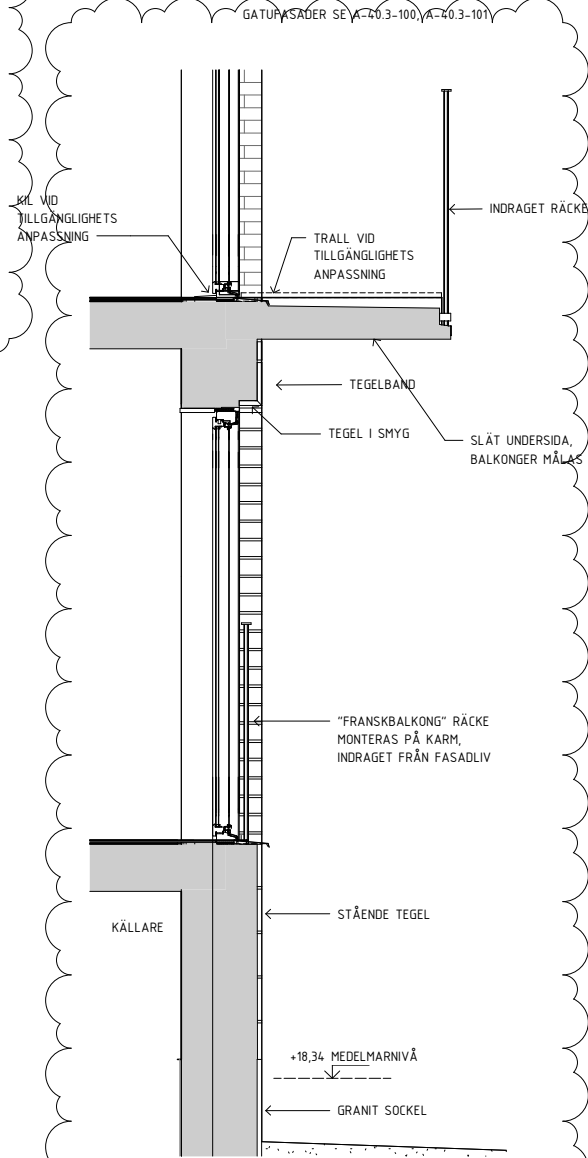

BYGGSNITT 4 -FRANSKBALKONG

BYGGLOVHANDLING

| | | | |
|-----------------------------------|--|--------------------|------|
| A PM BL-A04 | | 2024-09-18 | JP |
| BET | | ÄNDRINGEN AVSER | SIGN |
| LINDBERG STENBERG ARKITEKTER | | Aros Bostad | |
| A Lindberg Stenberg Arkitekter | | 08-406 87 00 | |
| A Lindberg Stenberg Arkitekter AB | | Tel. 08-406 87 00 | |
| JP, FB | | AR01 | |
| 2024-06-04 | | Johanna Pålstedt | |
| Kv Passionsfrukten 3 | | TEGELVIK SÖDERMALM | |
| BYGGSNITT | | BYGGSNITT | |
| A3 1:40 | | SKALA A1 1:20 | |
| A-42.6-001 | | A | |

Koordinatsystem Sweref
Höjdsystem RH 2000