

FÖRKLARINGAR:

Denna bygglovshandling avser lov i efterhand.
Yttre ändring som berör byte av fönster och entréport. Ritingarna är upprättade i efterhand.

Arkitektkontoret Draken Arkitektur har upprättat ritningar av befintlig utformning, d.v.s. efter att fönsterbytet ägt rum. Arkitektkontoret har inte föreslagit valda lösningar, fönstertyper eller fönsterdetaljer.

2022 gjordes reparationer och inglasningar av balkonger. Dessa är inte redovisade i ritningen då fönsterbytet genomfördes i en tidigare entreprenad(2017-2018).

Då det saknas ursprungshandlingar för Kv Fyrfärgspennan 3 i stadsbyggnadskontorets arkiv, är fasadritningarna baserade på ursprungshandlingar av grannhusen (Jämtlandsgatan 154) som i stort sett är identiska och tidigare bygglovshandlingar ur stadsbyggnadskontorets ritningsarkiv, Stockholm Stad. Fasadritningarna är ursprungligen upprättade år 1952 av Svenska Bostäder tillsammans med arkitekten H.J Klemming. Justeringar i förhållande till ursprungliga ritningar, ungefärliga markförhållanden och nuvarande situation har gjorts baserat på översiktliga och förenklade uppmätningar, samt inventering utförd under oktober 2023.

Situationsplanen är hämtad och köpt från Stockholms Stads karttjänst Geodata.



HÄNVISNINGAR:

Ritningar:	
Situationsplan	A-01-1-01
Informationshandling bef. fasader	A-40-3-101
Fasader	A-40-3-111 -112
Byggsnitt fönstrer	A-42-2-01
Fönsteruppställningar & ny entreport	A-42-4-01
Fönsterdetaljer	A-42-4-11

BYGGLOVHANDLINGAR
INFORMATIONSHANDLING

Kv Fyrfärgspennan 3
Punkthus, Vällingby



ARBETSNUMMER	RITAD AV	GRANSKAD
	EE	-
DATUM	ANSVARIG	
2023-11-15	J.Nobel & E. Erdogan	
FÖNSTERBYTE & FASADÄNDRING		
Ursprunglig utformning - Samtliga fasader Grannfastighet / Jämtlandsgatan 154		
SKALA A1 1:200 A3 1:400	RITINGSNUMMER A-40-3-101	BET

FÖRKLARINGAR:

Denna bygglovshandling avser lov i efterhand:
Yttre ändring som berör byte av fönster och
entréport. Ritingarna är upprättade i efterhand.

Arkitektkontoret Draken Arkitektur har upprättat
ritningar av befintlig utformning, d.v.s. efter att
fönsterbytet ägt rum. Arkitektkontoret har inte
föreslagit valda lösningar, fönstertyper eller
fönsterdetaljer.

2022 gjordes reparationer och inglasningar av
balkonger. Dessa är inte redovisade i ritningen då
fönsterbytet genomfördes i en tidigare
entreprenad(2017-2018).


Då det saknas ursprungshandlingar för Kv
Fyrfärgspennan 3 i stadsbyggnadskontorets arkiv,
är fasadritningarna baserade på
ursprungshandlingar av grannhusen
(Jämtlandsgatan 154) som i stort sett är identiska
och tidigare bygglovshandlingar ur
stadsbyggnadskontorets ritningsarkiv, Stockholm
Stad. Fasadritningarna är ursprungligen upprättade
år 1952 av Svenska Bostäder tillsammans med
arkitekten H.J Klemming. Justeringar i förhållande
till ursprungliga ritningar, ungefärliga
markförhållanden och nuvarande situation har gjorts
baserat på översiktliga och förenklade
uppmätningar, samt inventering utförd under
oktober 2023.

Situationsplanen är hämtad och köpt från
Stockholms Stads karttjänst Geodata.

HÄNVISNINGAR:


Ritningar:	
Situationsplan	A-01-1-01
Informationshandling bef. fasader	A-40-3-101
Fasader	A-40-3-111 -112
Byggsnitt fönster	A-42-2-01
Fönsteruppställningar & ny entréport	A-42-4-01
Fönsterdetaljer	A-42-4-11

-	-	-	-	-
BET	ANT	ÄNDRINGEN AVSER	SIGN	DATUM
BYGGLOVSHANDLING				
Kv Fyrfärgspennan 3 Punkthus, Vällingby				
<div><div>DRAKEN ARKITEKTUR AB</div></div>				
ARBETSNUMMER	RTAD AV	GRANSKAD		
DATUM	ANSVARIG			
2023-11-15	J.Nobel & E. Erdogan			
FÖNSTERBYTE & FASADÄNDRING				
Fasader efter fönsterbyte Fasad norr & öster				
SKALA A1 1:100 A3 1:200	RITNINGSNUMMER A-40-3-111	BET		

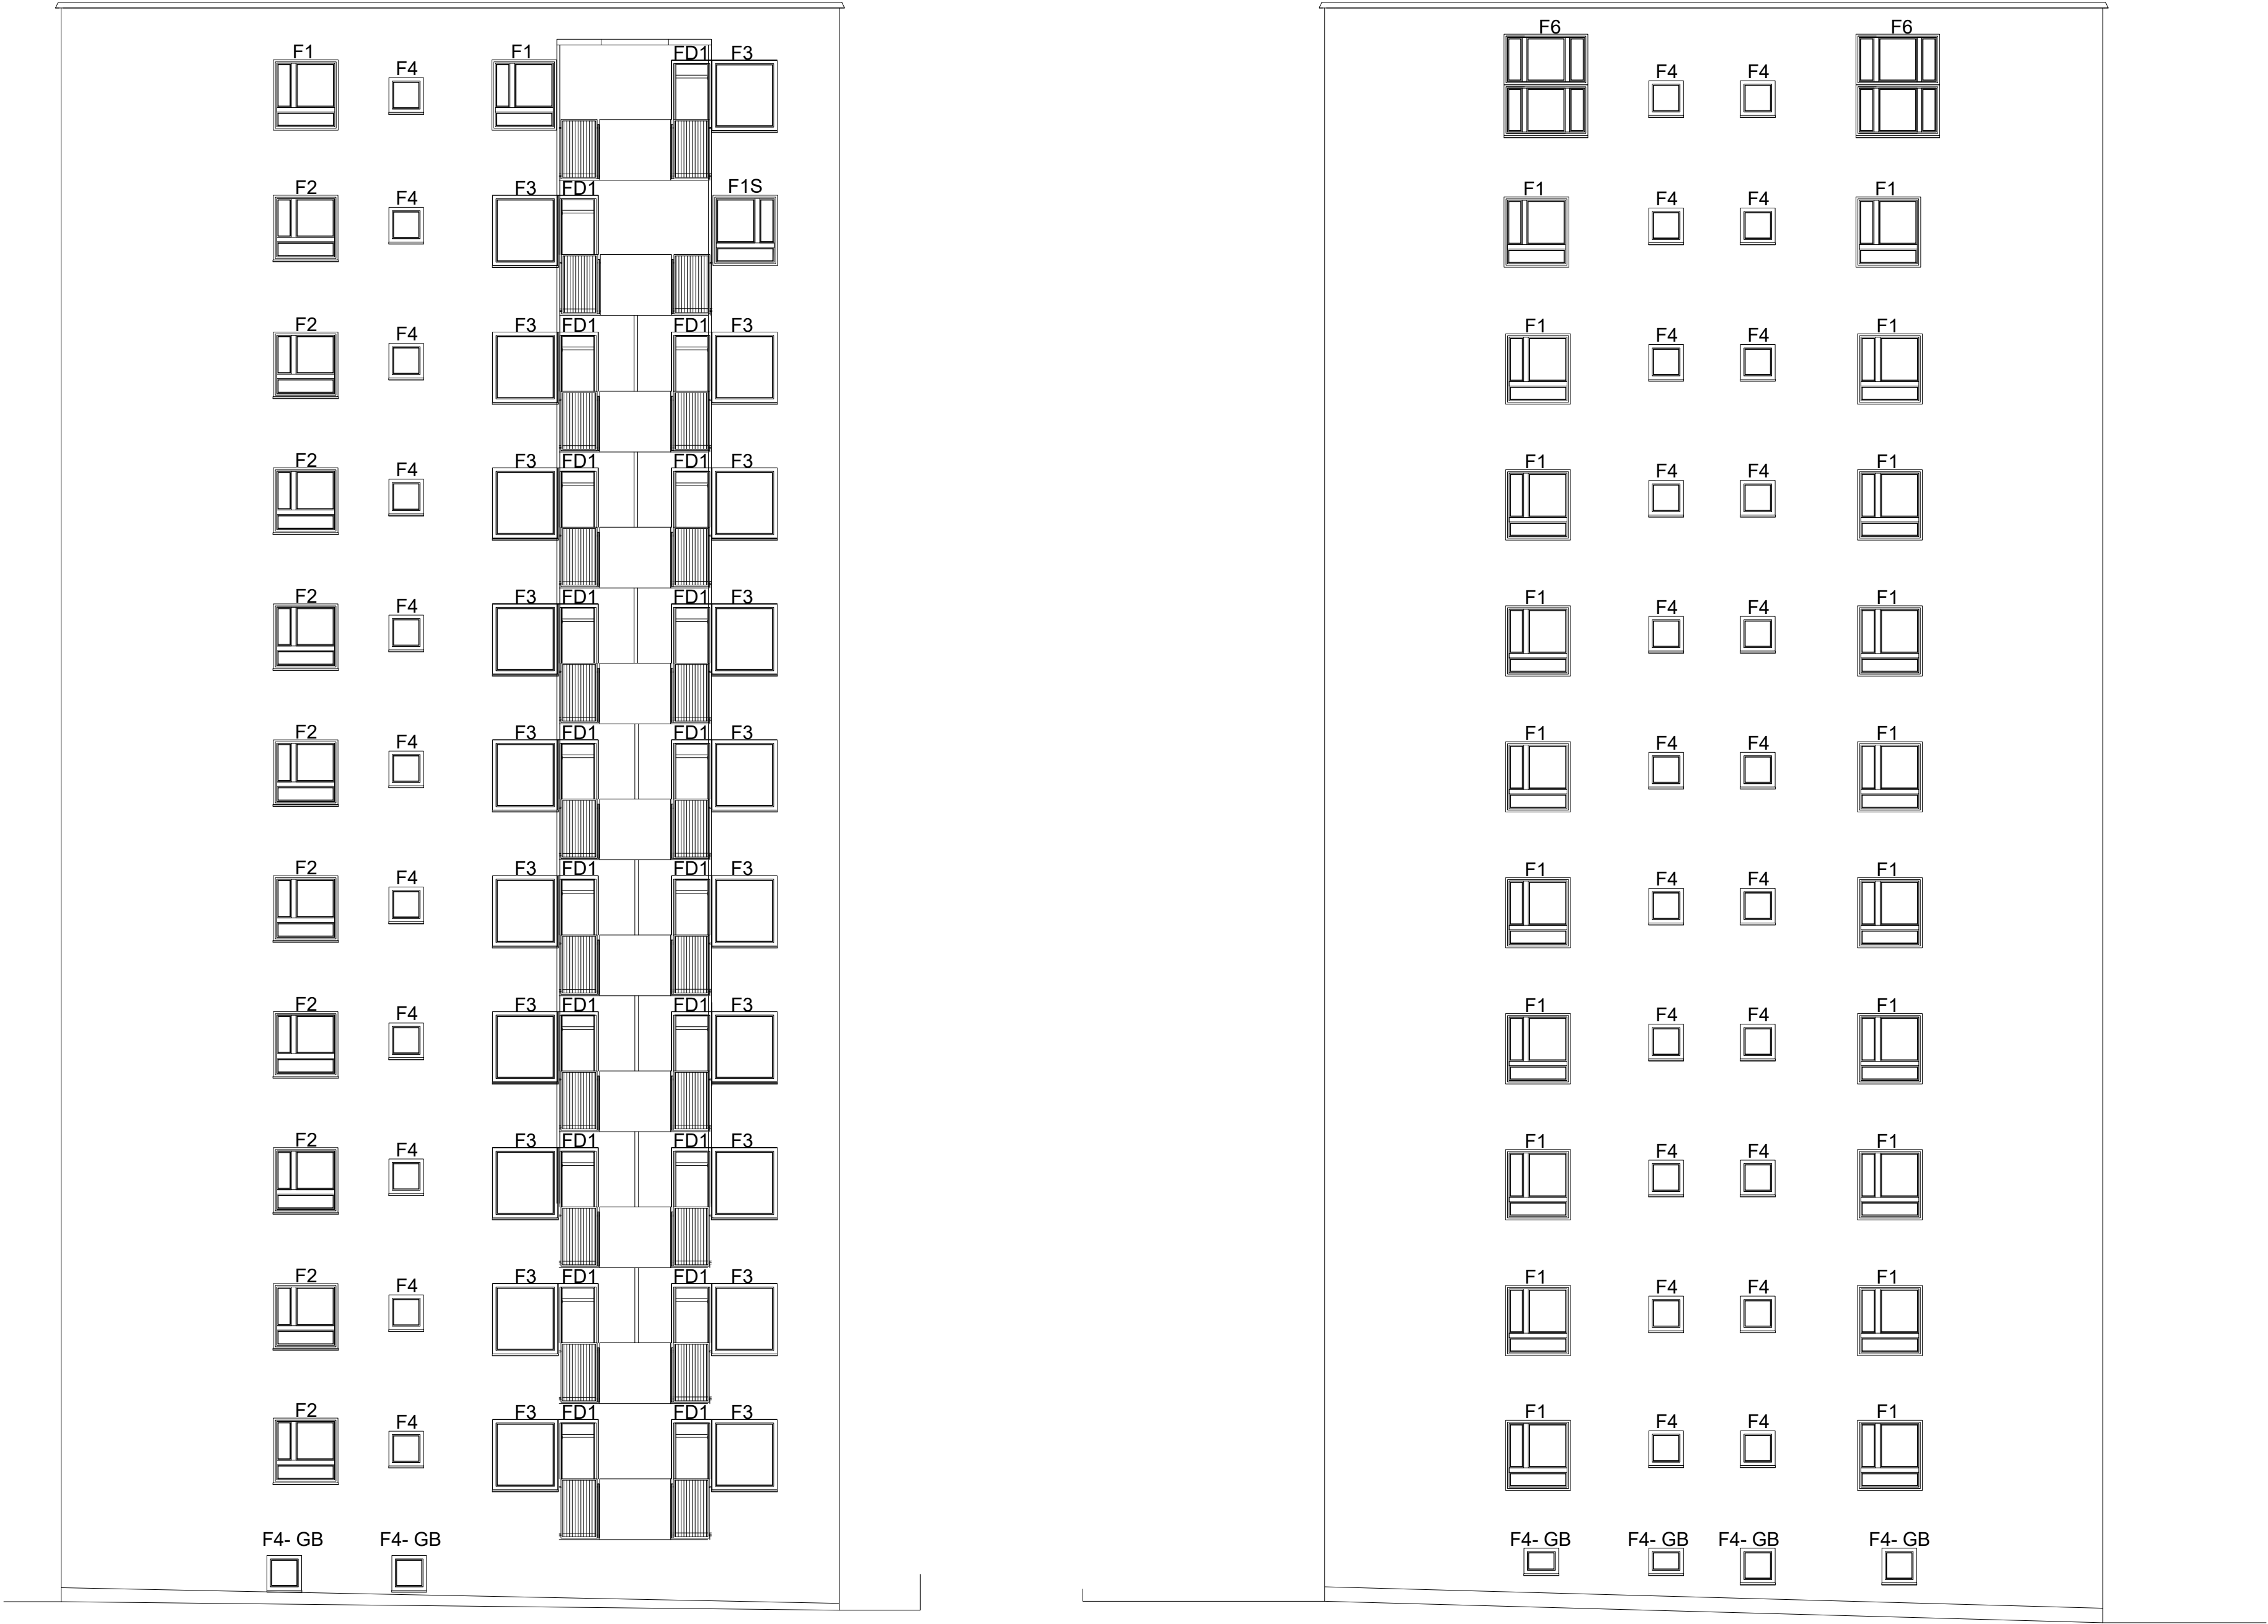

FASAD MOT ÖSTER

FASAD MOT NORR

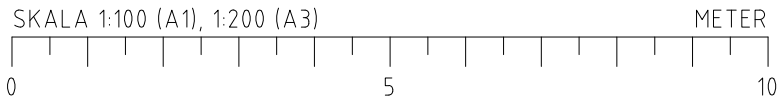

FÖRKLARINGAR:

Denna bygglovshandling avser lov i efterhand:
Yttre ändring som berör byte av fönster och entréport. Ritningarna är upprättade i efterhand.

Arkitektkontoret Draken Arkitektur har upprättat ritningar av befintlig utformning, d.v.s. efter att fönsterbytet ägt rum. Arkitektkontoret har inte föreslagit valda lösningar, fönstertyper eller fönsterdetaljer.

2022 gjordes reparationer och inglasningar av balkonger. Dessa är inte redovisade i ritningen då fönsterbytet genomfördes i en tidigare entreprenad(2017-2018).


Då det saknas ursprungshandlingar för Kv Fyrfärgspennan 3 i stadsbyggnadskontorets arkiv, är fasadritningarna baserade på ursprungshandlingar av grannhusen (Jämtlandsgatan 154) som i stort sett är identiska och tidigare bygglovshandlingar ur stadsbyggnadskontorets ritningsarkiv, Stockholm Stad. Fasadritningarna är ursprungligen upprättade år 1952 av Svenska Bostäder tillsammans med arkitekten H.J Klemming. Justeringar i förhållande till ursprungliga ritningar, ungefärliga markförhållanden och nuvarande situation har gjorts baserat på översiktliga och förenklade uppmätningar, samt inventering utförd under oktober 2023.

Situationsplanen är hämtad och köpt från Stockholms Stads karttjänst Geodata.


HÄNVISNINGAR:

Ritningar:	
Situationsplan	A-01-1-01
Informationshandling bef. fasader	A-40-3-101
Fasader	A-40-3-111 -112
Byggsnitt fönster	A-42-2-01
Fönsteruppställningar & ny entreport	A-42-4-01
Fönsterdetaljer	A-42-4-11

-	-	-	-	-
BET	ANT	ÄNDRINGEN AVSER	SIGN	DATUM
BYGGLOVSHANDLING				
Kv Fyrfärgspennan 3 Punkthus, Vällingby				
<div> DRAKEN ARKITEKTUR AB</div>				
ARBETSNUMMER	RTAD AV	GRANSKAD		
DATUM	ANSVARIG			
2023-11-15	J.Nobel & E. Erdogan			
FÖNSTERBYTE & FASADÄNDRING Fasader efter fönsterbyte				
Fasad söder & väster				
SKALA A1 1:100 A3 1:200	BITNINGSNUMMER A-40-3-112	I BET		

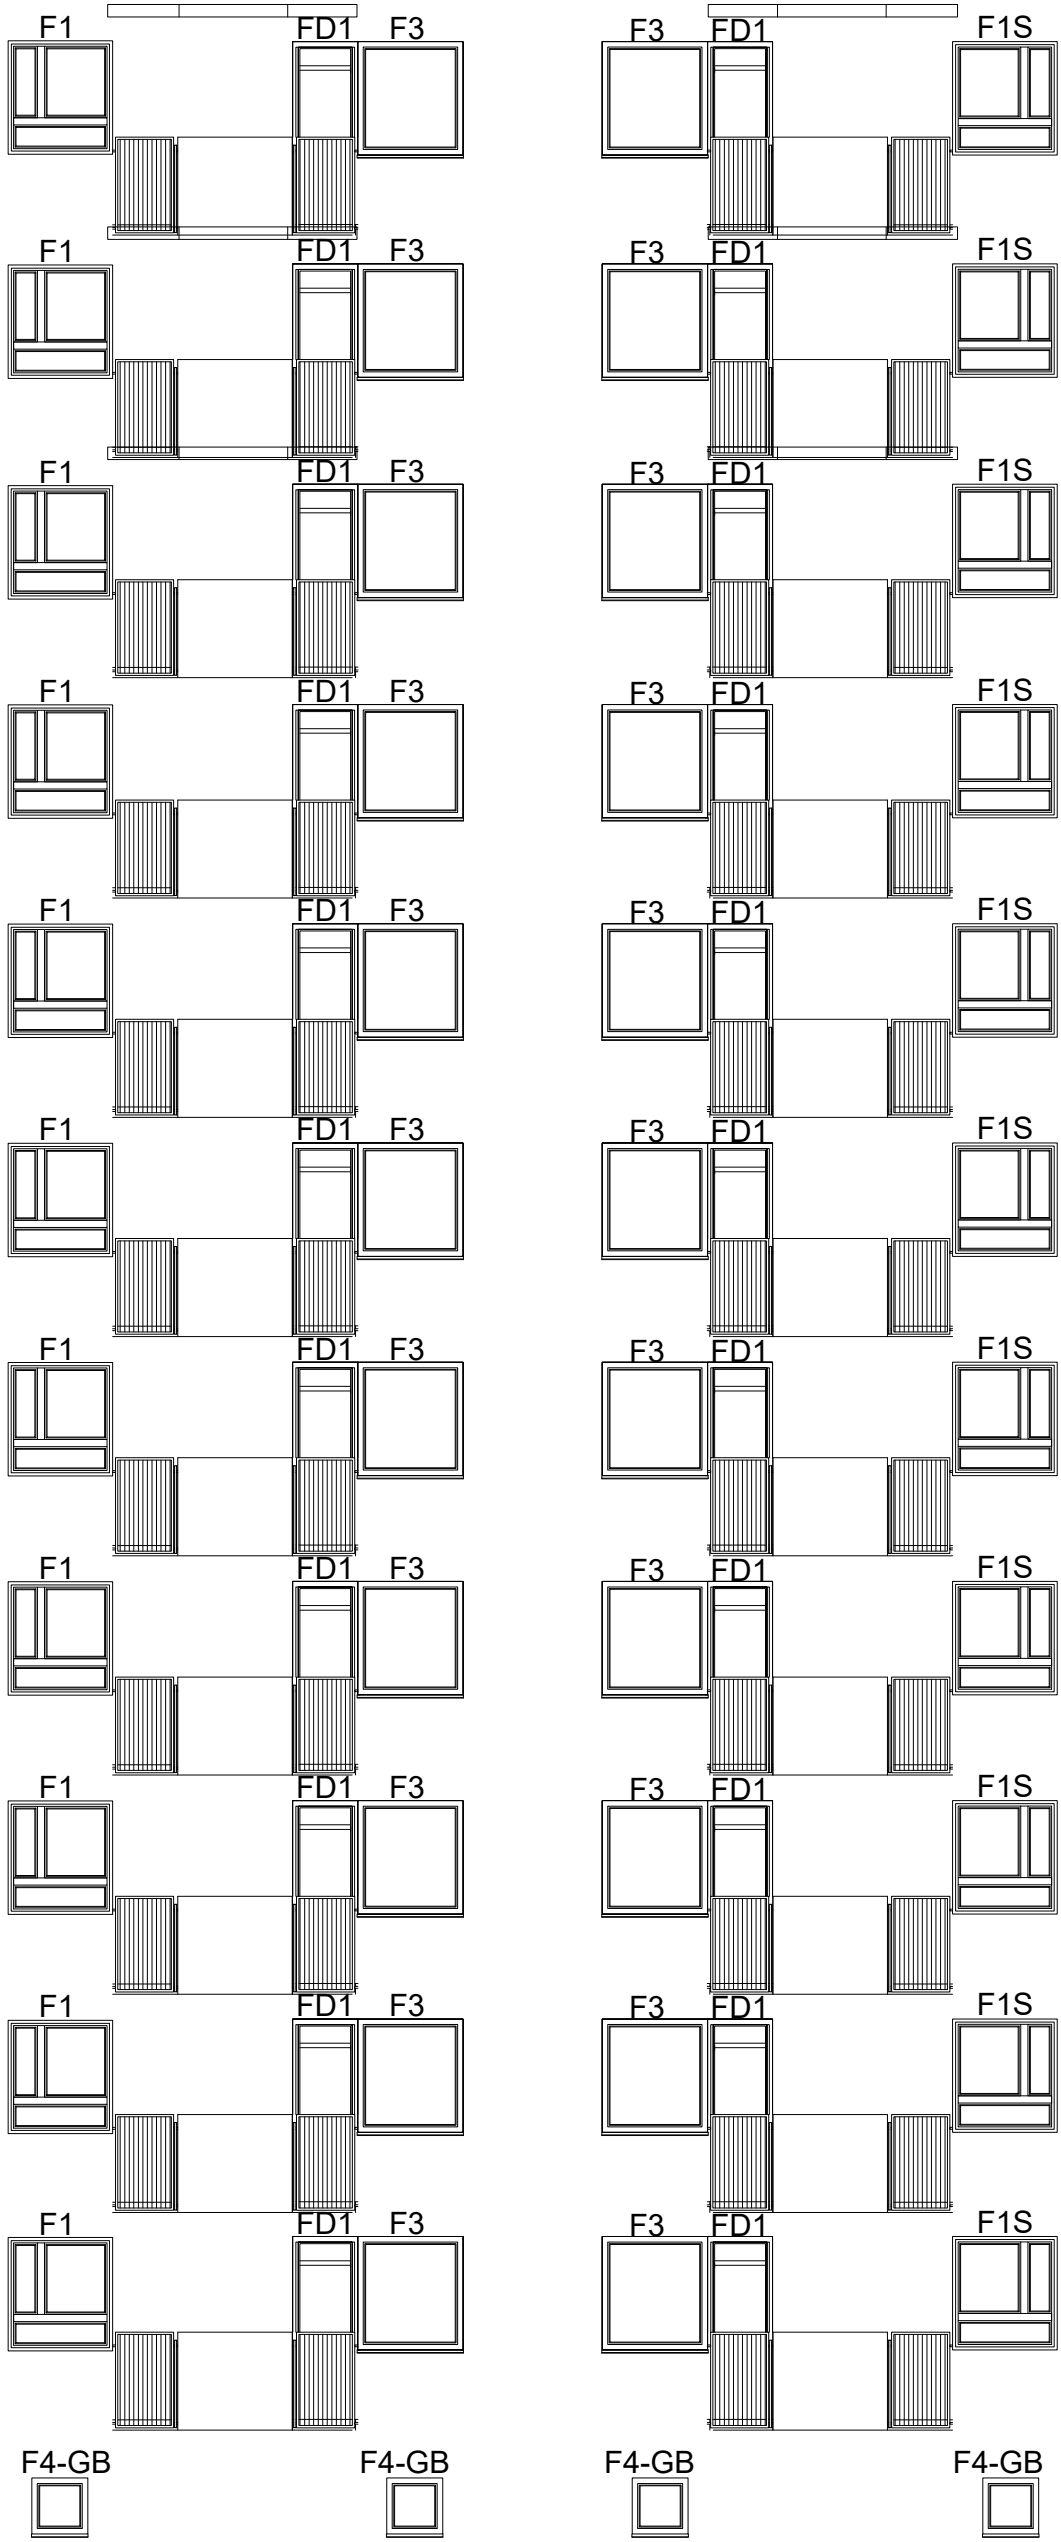

FASAD MOT SÖDER

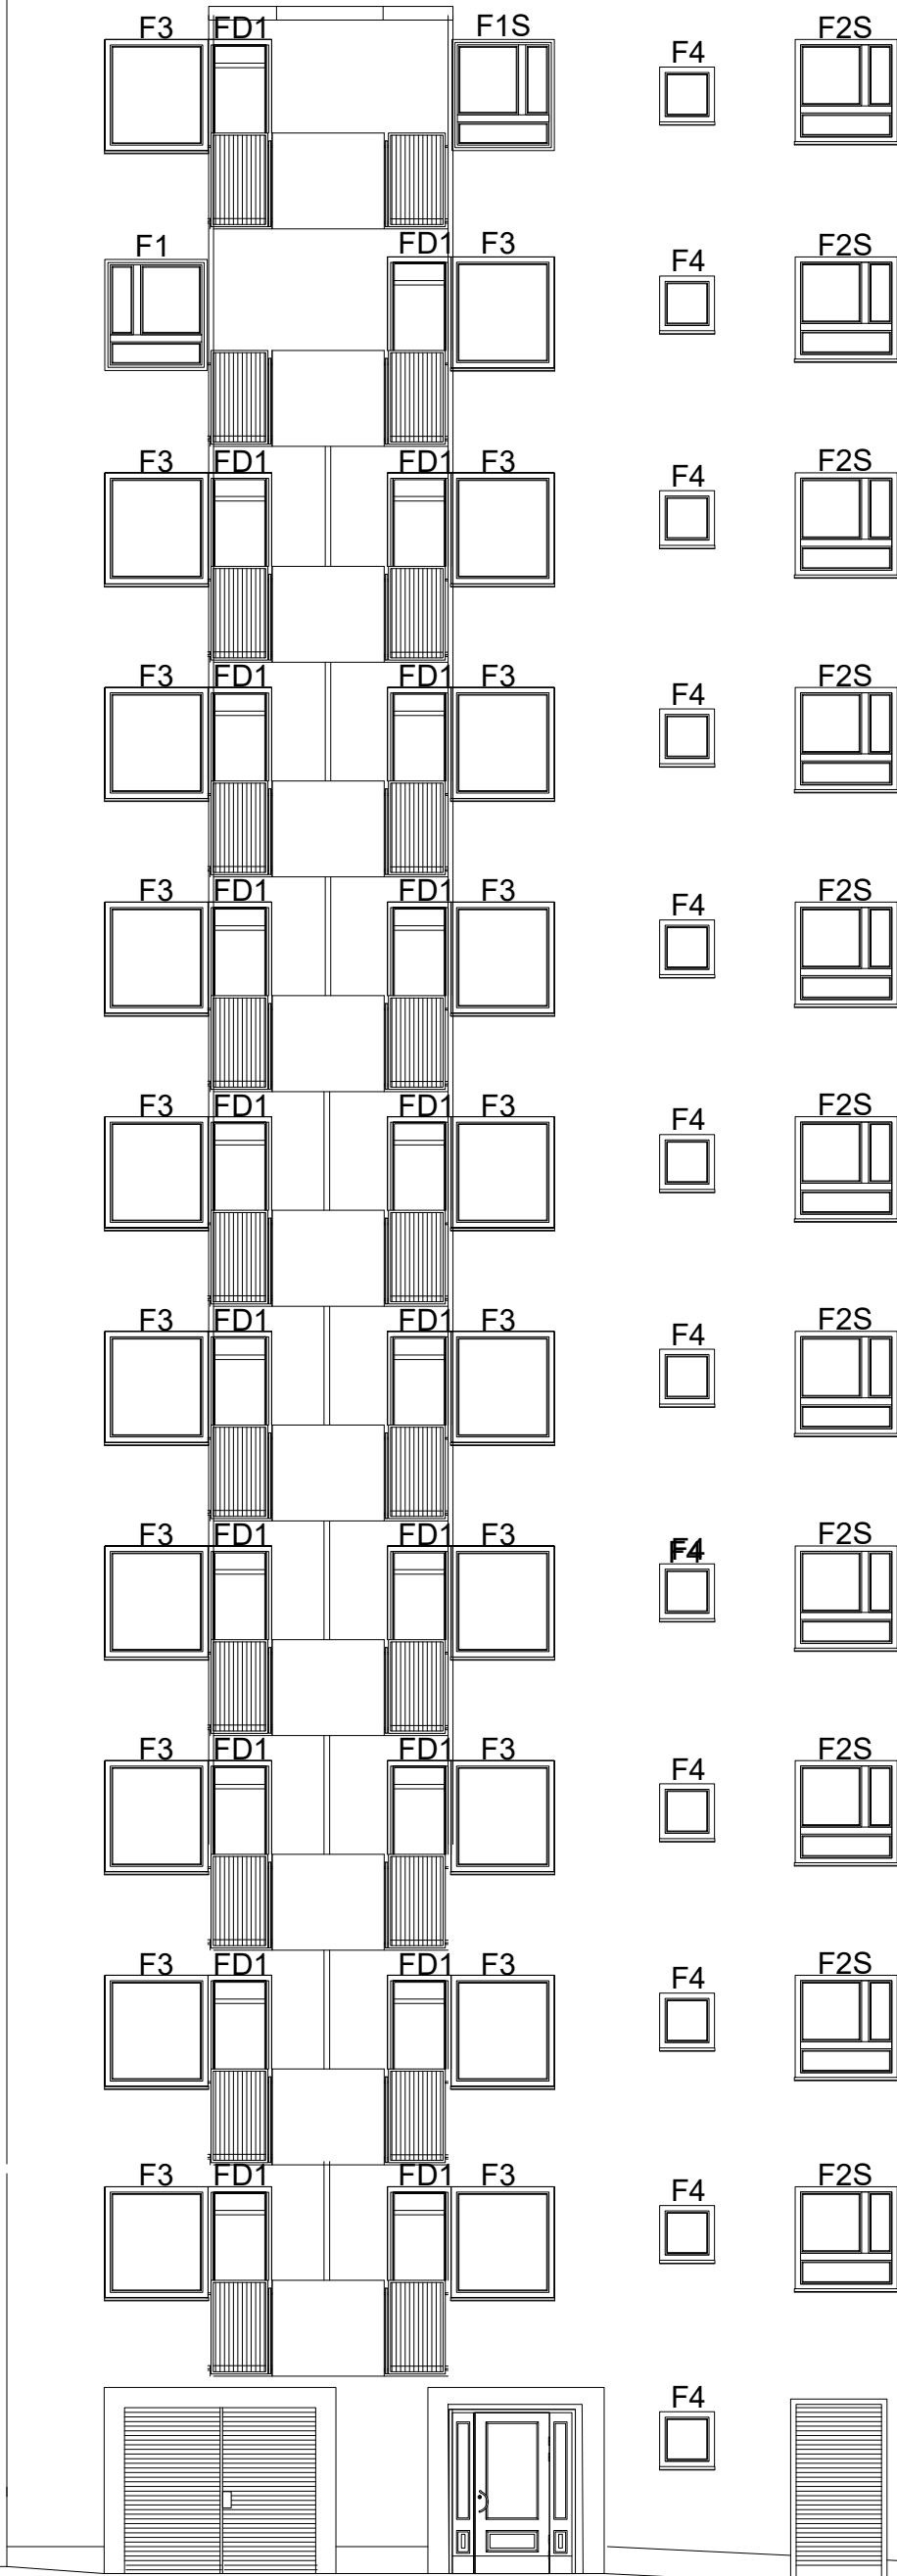

FASAD MOT VÄSTER

