

FÖRKLARINGAR:

Denna bygglovshandling avser lov i efterhand:
Yttre ändring som berör byte av fönster och entréport. Ritingarna är upprättade i efterhand.

Arkitektkontoret Draken Arkitektur har upprättat ritningar av befintlig utformning, d.v.s. efter att fönsterbytet ägt rum. Arkitektkontoret har inte föreslagit valda lösningar, fönstertyper eller fönsterdetaljer.

2022 gjordes reparationer och inglasningar av balkonger. Dessa är inte redovisade i ritningen då fönsterbytet genomfördes i en tidigare entreprenad(2017-2018).

Då det saknas ursprungshandlingar för Kv Fyrfärgspennan 3 i stadsbyggnadskontorets arkiv, är fasadritningarna baserade på ursprungshandlingar av grannhusen (Jämtlandsgatan 154) som i stort sett är identiska och tidigare bygglovshandlingar ur stadsbyggnadskontorets ritningsarkiv, Stockholm Stad. Fasadritningarna är ursprungligen upprättade år 1952 av Svenska Bostäder tillsammans med arkitekten H.J Klemming. Justeringar i förhållande till ursprungliga ritningar, ungefärliga markförhållanden och nuvarande situation har gjorts baserat på översiktliga och förenklade uppmätningar, samt inventering utförd under oktober 2023.

Situationsplanen är hämtad och köpt från Stockholms Stads karttjänst Geodata.

FÖNSTER OCH FÖNSTERDÖRRAR AV TRÄ/ALUM.
Nya fönster och fönsterdörrar är av fabrikat Mockfjärds fönster AB, typ Haga. Fönsterna är inåtgående Kipp-Dreh fönster och balkongdörren utåtgående.

Utsida: ALU
Insida: TRÄ

Kulör utsida: Vit RAL 9010

ENTRÉPORT JÄMTLANDSG. 152
Enkeldörr utåtgående med två smala fasta partier. Dörrautomatik.

Kulör: Ek


HÄNVISNINGAR:
Fönsterdetaljerna redovisade med beteckningen D är på ritning:
A-42-4-11

Fönsterna F1-F5 och FD1 är redovisade med fönsterbeteckning på fasadritningarna:
A-40-3-111 & A-40-3-112

Entréport är redovisad fasadritning:
A-40-3-112

Ritningar:
Situationsplan A-01-1-01
Informationshandling bef. fasader A-40-3-101
Fasader A-40-3-111 -112
Byggsnitt fönstrar A-42-2-01
Fönsteruppställningar & ny entréport A-42-4-01
Fönsterdetaljer A-42-4-11

-	-	-	-	-
BET	ANT	ÄNDRINGEN AVSER	SIGN	DATUM
BYGGLOVSHANDLING				
Kv Fyrfärgspennan X Punkthus, Vällingby				
				
ARBETSNUMMER	RTAD AV	GRANSKAD		
	EE			
DATUM	ANSVARIG			
2023-11-15	J.Nobel & E. Erdogan			
FÖNSTERBYTE & FASADÄNDRING				
Fönsteruppställningar & ny entréport				
SKALA A1 1:20 A3 1:40	BITINGSNUMMER A-42-4-01	BET		

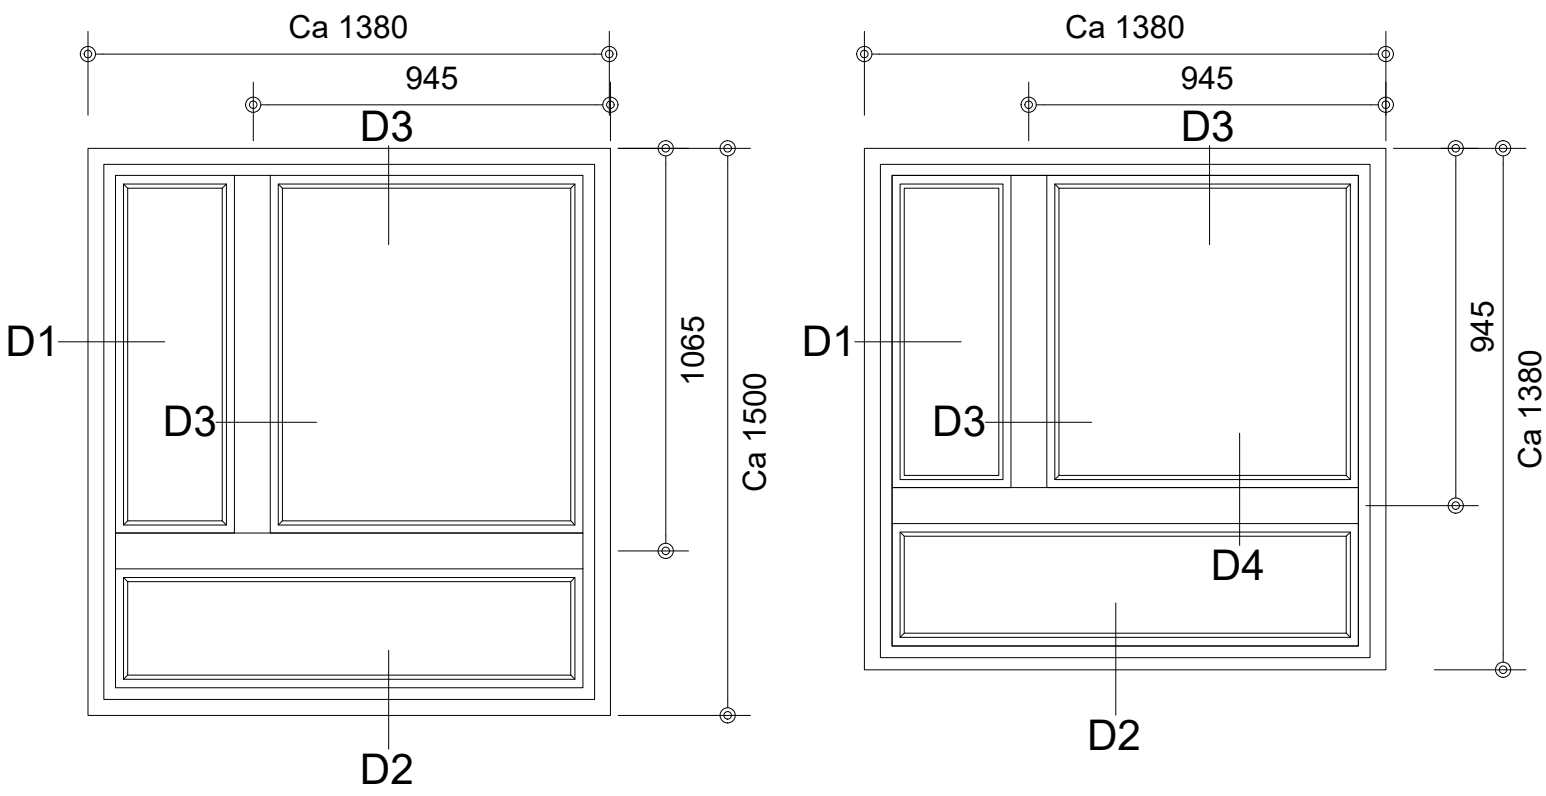

F1 & F1S


Inåtgående fönster
3 -lufts

F1S är spegelväng

F2 & F2S


Inåtgående fönster
3 -lufts

F2S är spegelväng

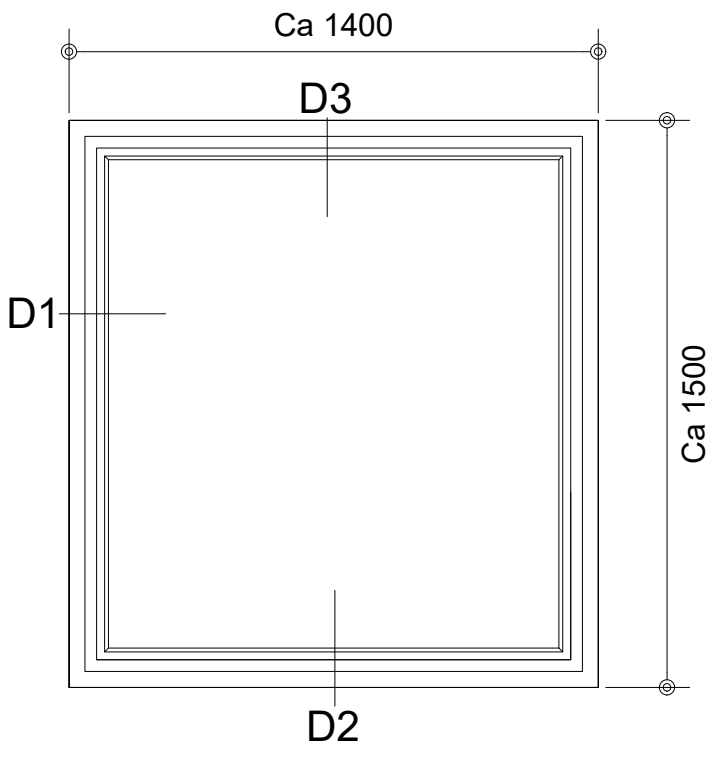

F3

Inåtgående fönster
Enkelbåge

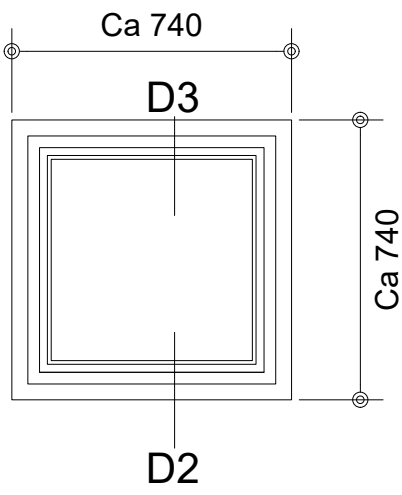


F4

Inåtgående fönster
Enkelbåge


F4 GB
Inåtgående fönster
Källarfönster med
glasbetong

Höjden varierar
för F4-GB: 520-740mm

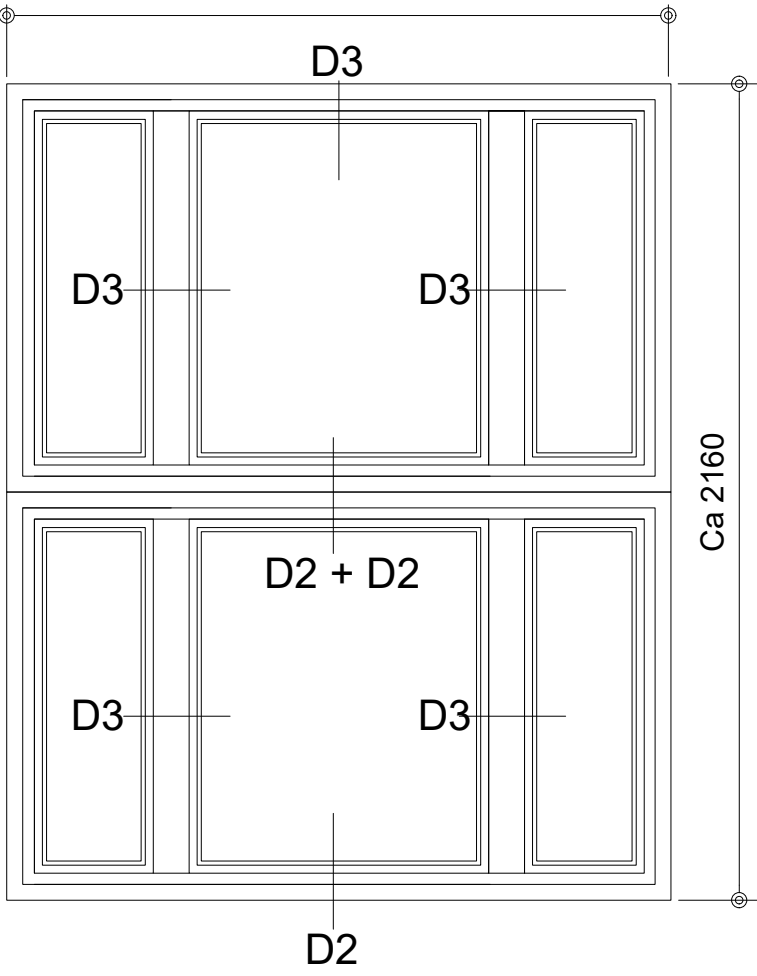


F5

Ateljefönster
6-lufstfönster

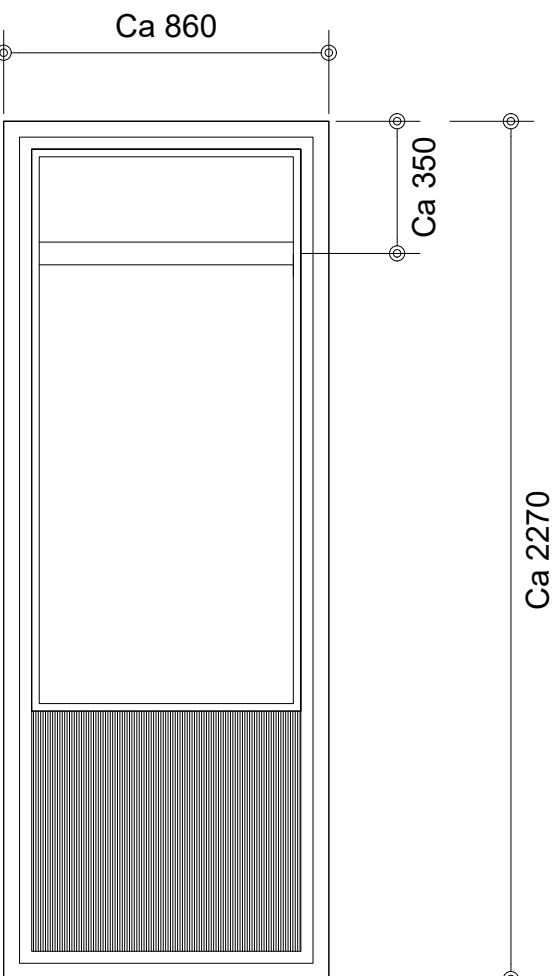

FD1

Utåtgående fönsterdörr
Överkant linjerar med F3.
Glasindelade spröjs
(Troligen fast tvärpost i ursp. utförande)

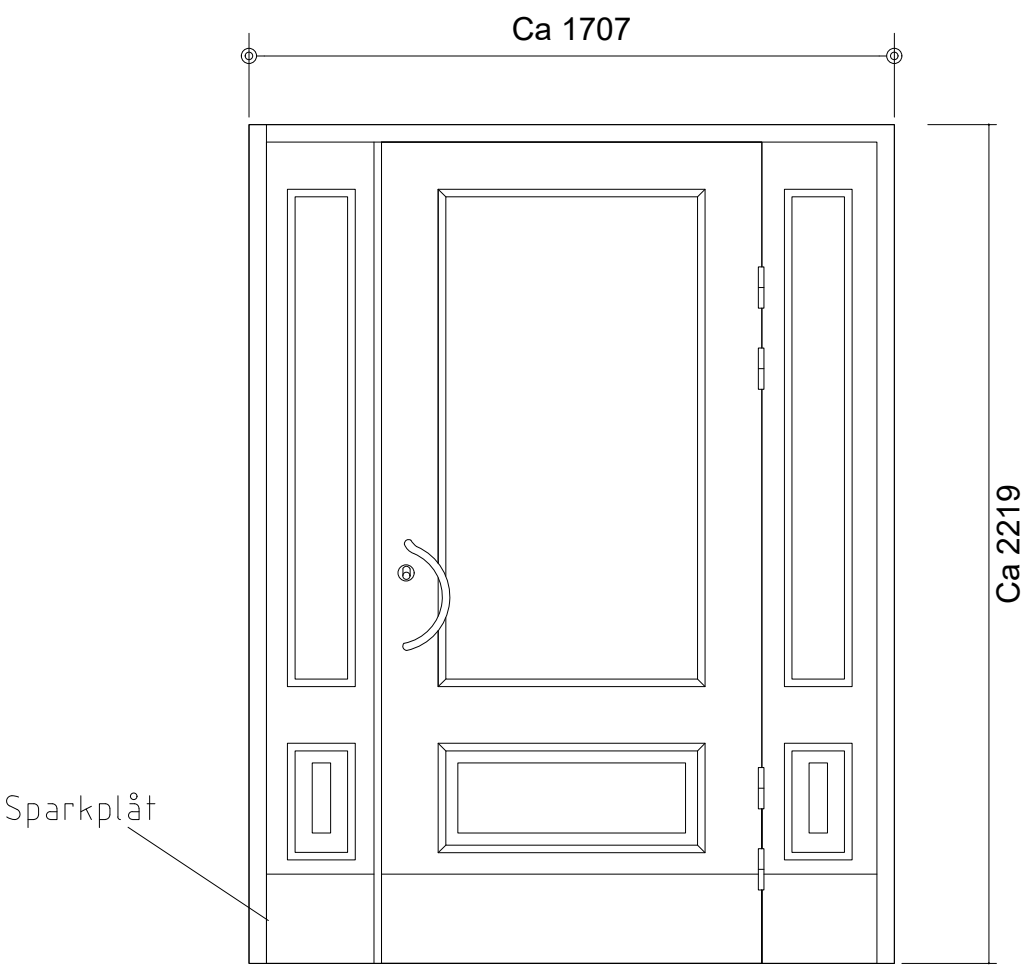


ENTRÉPORT JÄMTLANDSGATAN 152

Utåtgående dörr

Material: Ek

Fotografi över utförande Oktober 2023

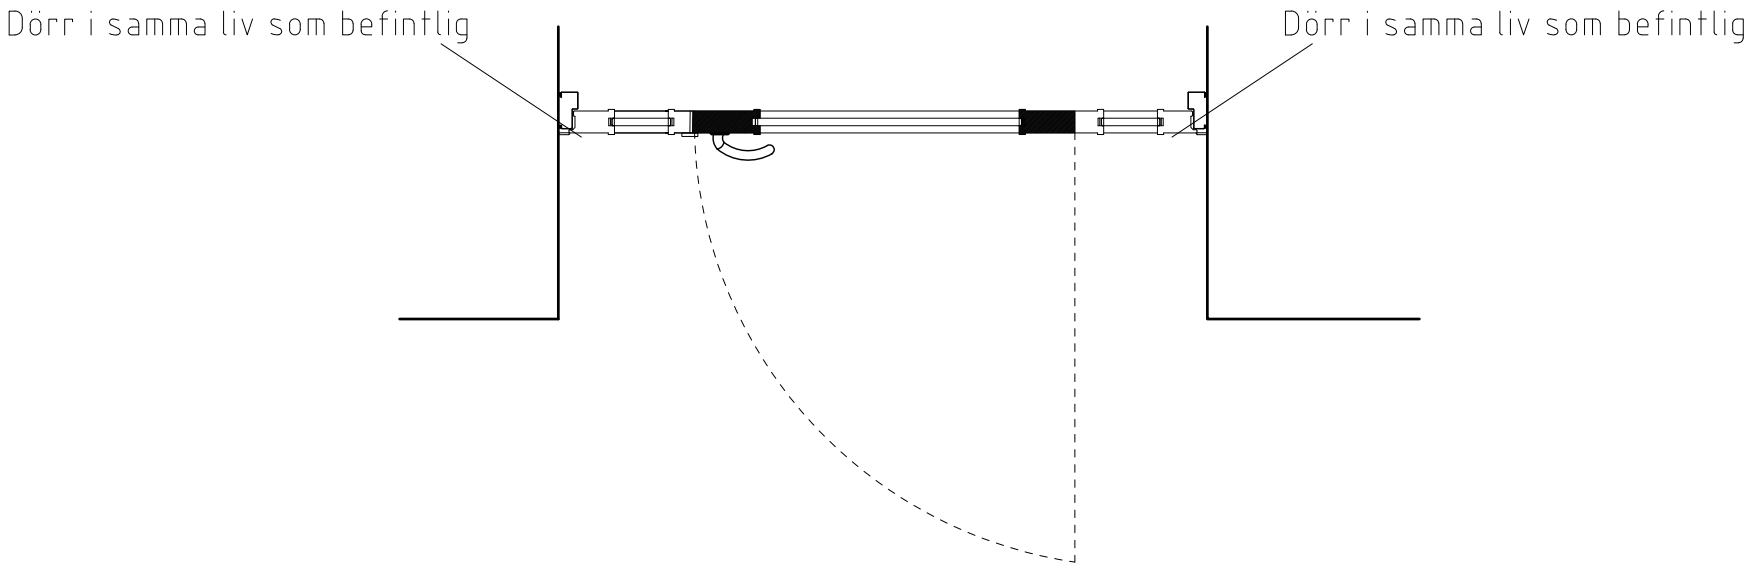


ENTRÉPORT JÄMTLANDSGATAN 152

Utåtgående dörr


Material: Ek

Inkom till Stockholms stadsbyggnadskontor - 2023-11-16, Dnr 2023-1534


ÖVERSTYCKE
KARM OCH BÄGE
DETALJ: D3

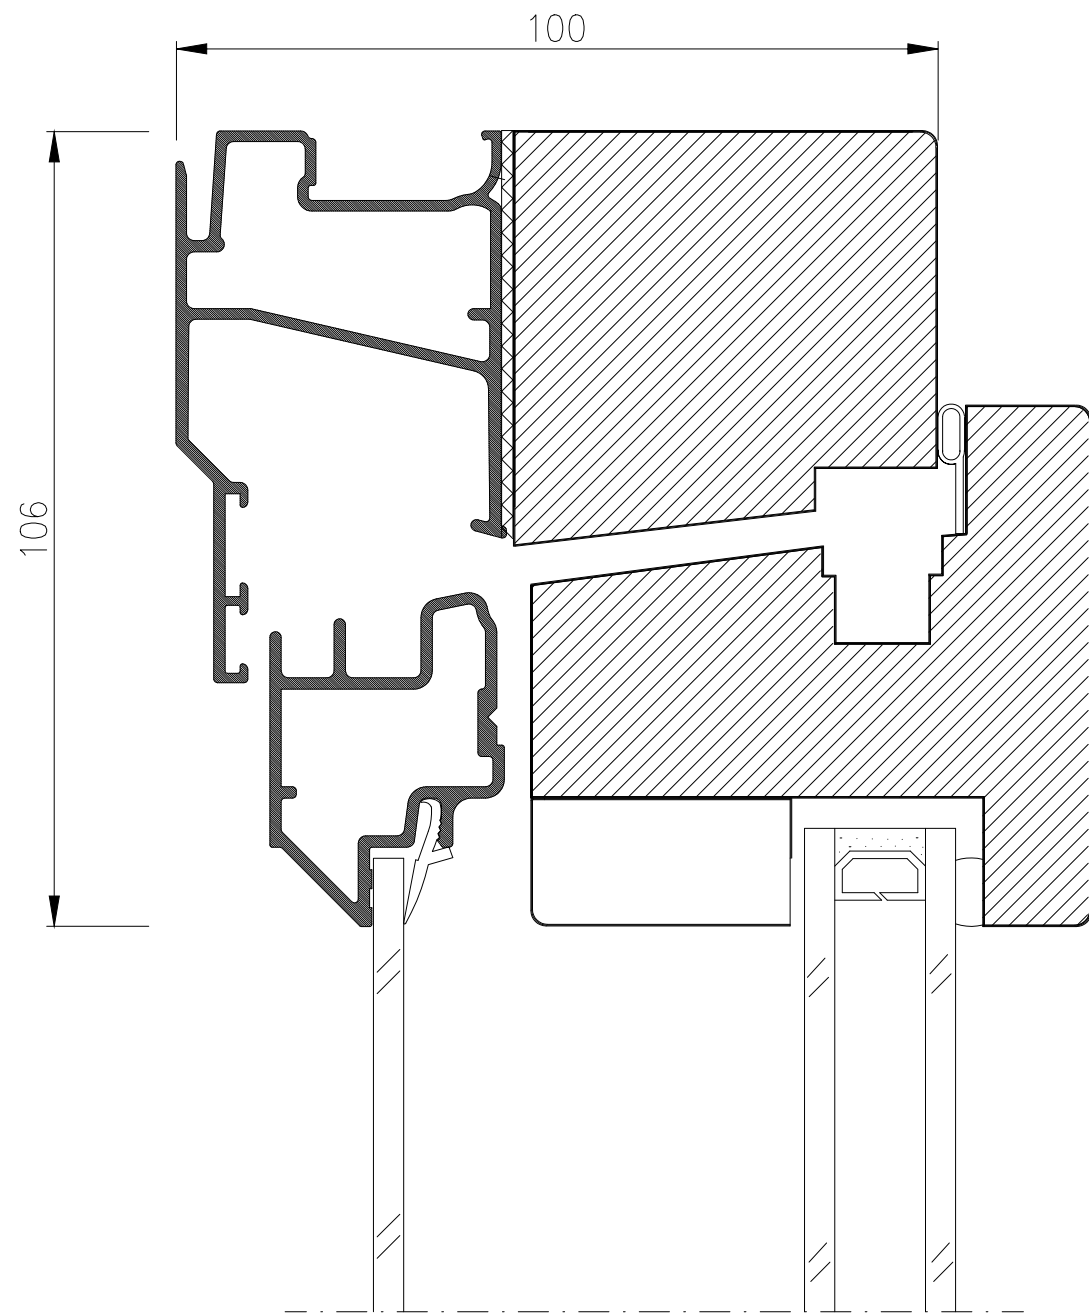


TVÄRPOSTSIMULATION
DETALJ: D4

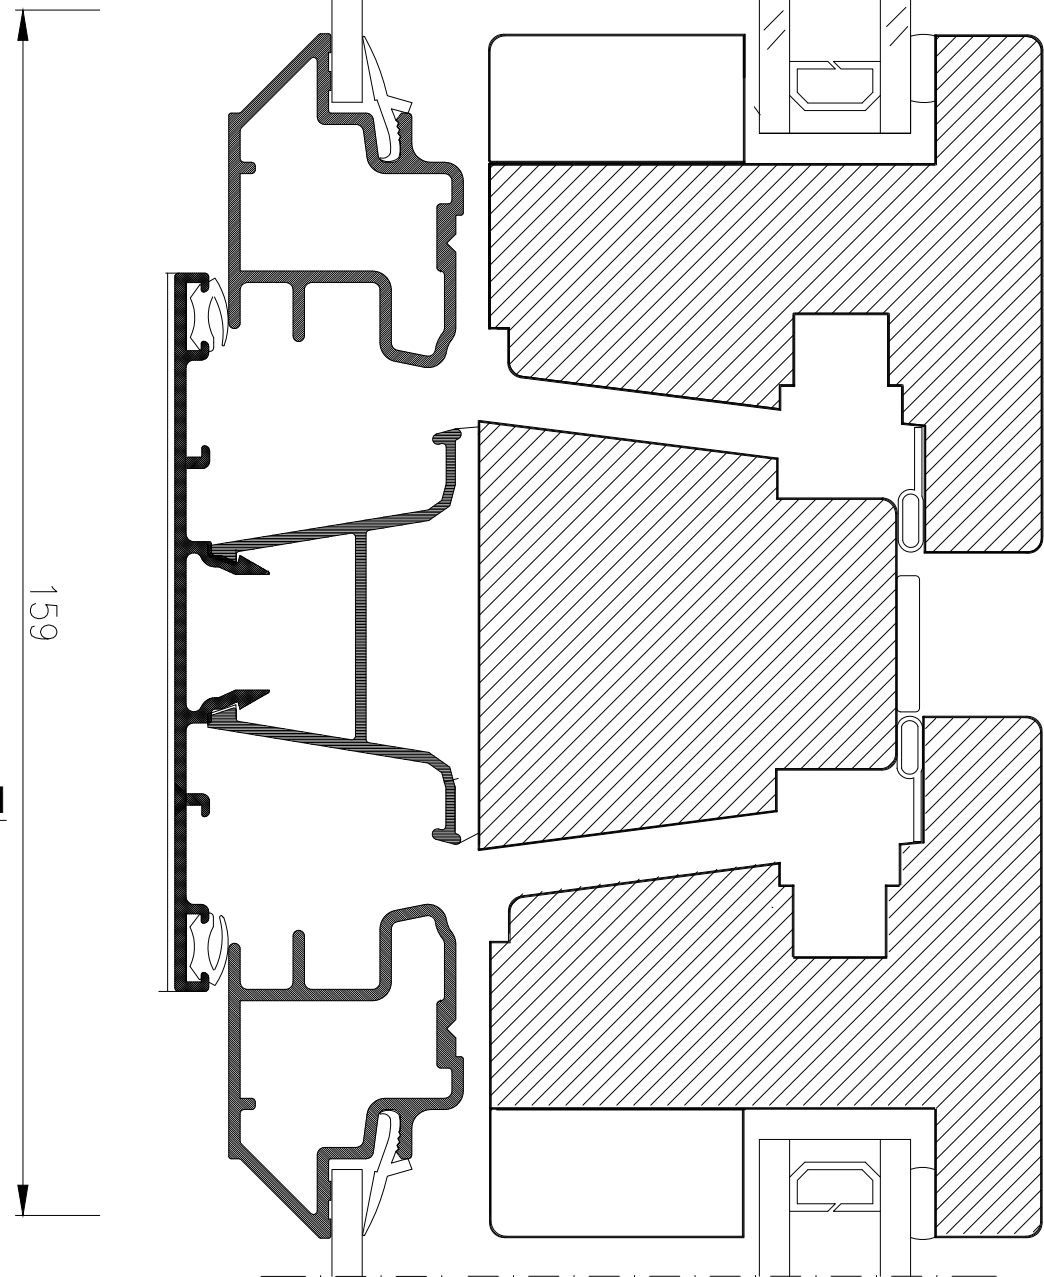

ÖVERSTYCKE
KARM OCH BÄGE
DETALJ: D2

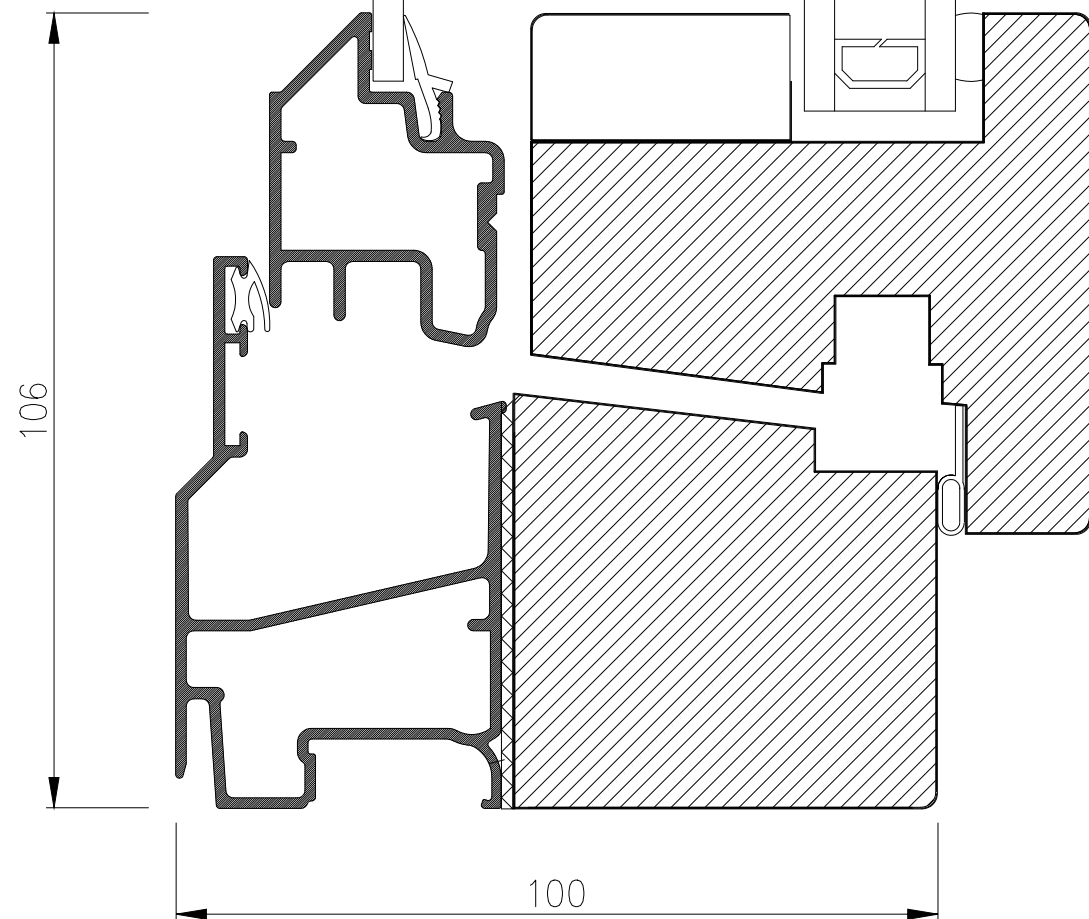

FÖNSTERDETALJER VERTIKALSNITT

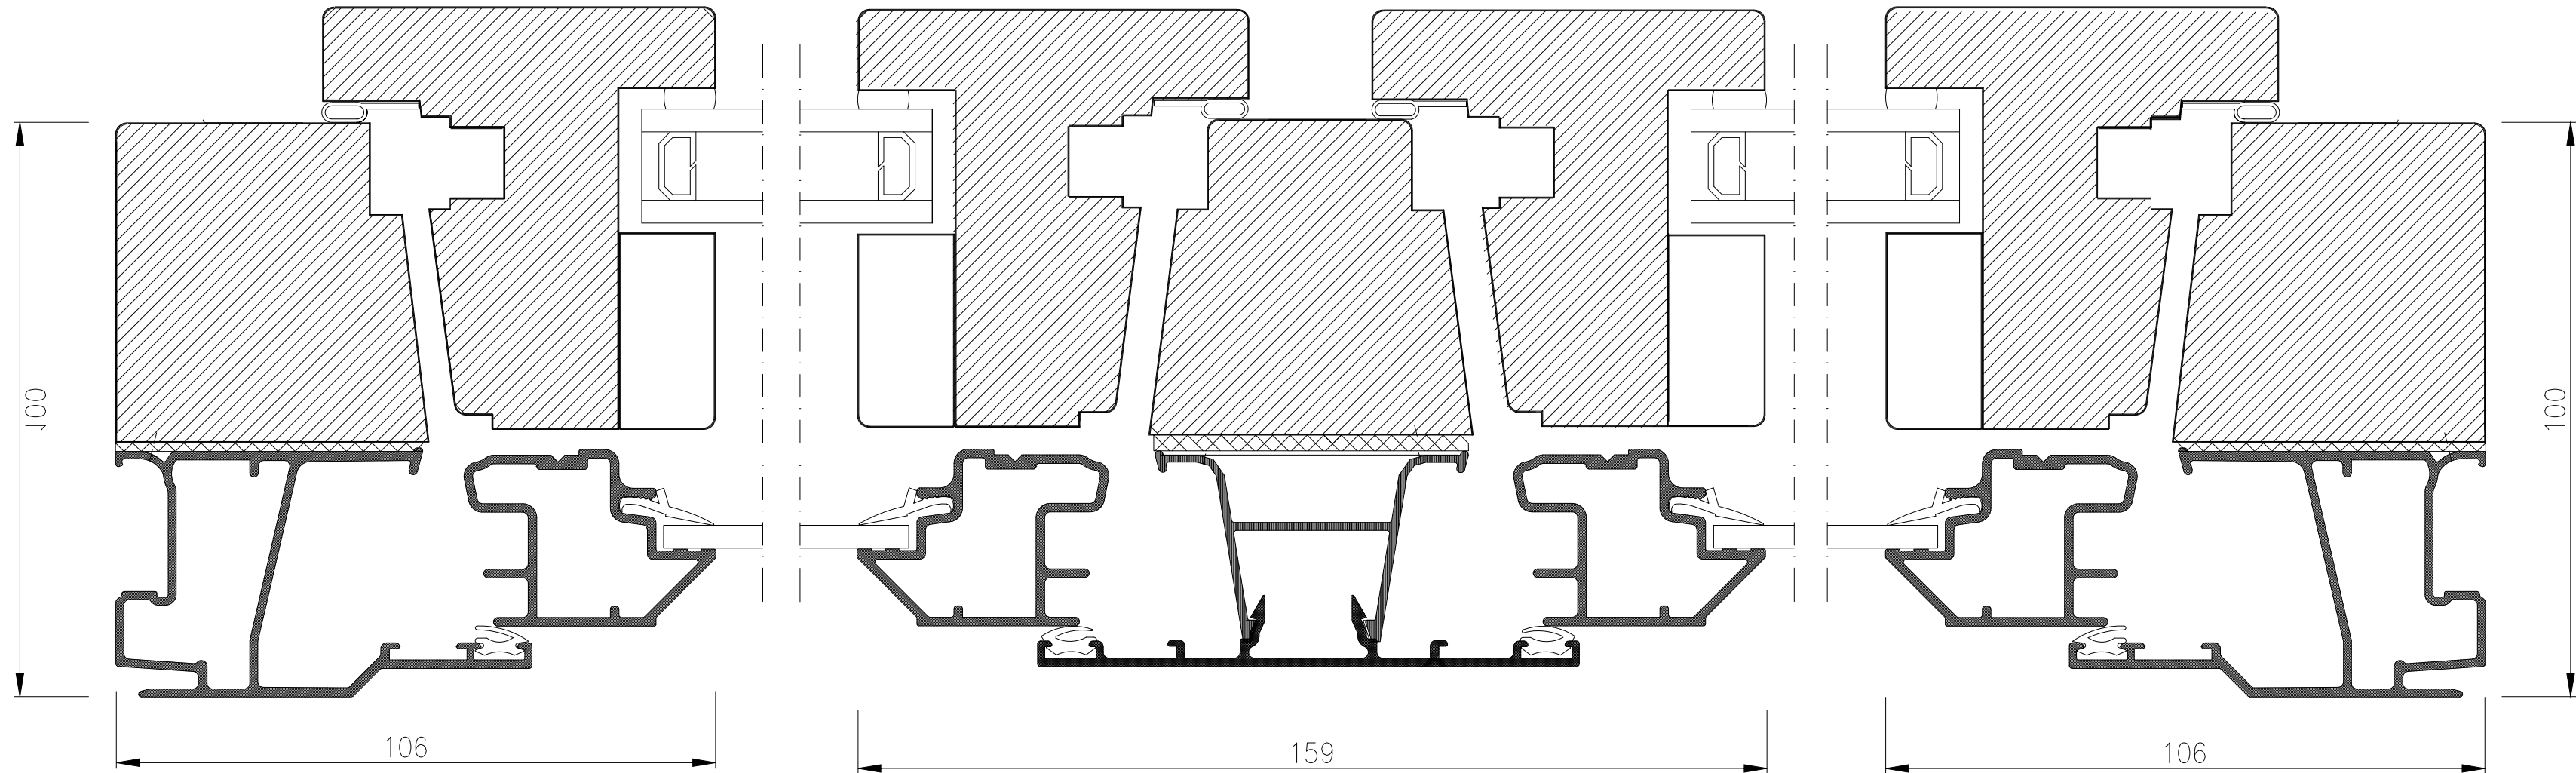

SIDOSTYCKE
KARM OCH BÄGE
DETALJ: D1

MITTPOSTSIMULATION
DETALJ: D3

SIDOSTYCKE
KARM OCH BÄGE
DETALJ: D2

FÖNSTERDETALJER VERTIKALSNITT

FÖRKLARINGAR:

Denna bygglovshandling avser lov i efterhand:
Yttre ändring som berör byte av fönster och entréport. Ritingarna är upprättade i efterhand.

Arkitektkontoret Draken Arkitektur har upprättat ritningar av befintlig utformning, d.v.s. efter att fönsterbytet ägt rum. Arkitektkontoret har inte föreslagit valda lösningar, fönstertyper eller fönsterdetaljer.

2022 gjordes reparationer och inglasningar av balkonger. Dessa är inte redovisade i ritningen då fönsterbytet genomfördes i en tidigare entreprenad(2017-2018).

Då det saknas ursprungshandlingar för Kv Fyrfärgspennan 3 i stadsbyggnadskontorets arkiv, är fasadritningarna baserade på ursprungshandlingar av grannhusen (Jämtlandsgatan 154) som i stort sett är identiska och tidigare bygglovshandlingar ur stadsbyggnadskontorets ritningsarkiv, Stockholm Stad. Fasadritningarna är ursprungligen upprättade år 1952 av Svenska Bostäder tillsammans med arkitekten H.J Klemming. Justeringar i förhållande till ursprungliga ritningar, ungefärliga markförhållanden och nuvarande situation har gjorts baserat på översiktliga och förenklade uppmätningar, samt inventering utförd under oktober 2023.

Situationsplanen är hämtad och köpt från Stockholms Stads karttjänst Geodata.

FÖNSTER OCH FÖNSTERDÖRRAR AV TRÄ/ALUM.

Nya fönster och fönsterdörrar är av fabrikat Mockfjärds fönster AB, typ Haga. Fönsterna är inåtgående Kipp-Dreh fönster och balongdörren utåtgående.

Utsida: ALU
Insida: TRÄ

Kulör utsida: Vit RAL 9010

HÄNVISNINGARR:

Fönsterdetaljer:
D1 och D2 avser samtliga fönster
D3 avser F1, F1S, F2, F2S & F5
D4 avser F1, F1S, F2 & F2S

Se fönsteruppställningar: A-42-4-01

Ritningar:		
Situationsplan		A-01-1-01
Informationshandling bef. fasader		A-40-3-101
Fasader		A-40-3-111 -112
Byggsnitt fönstrer		A-42-2-01
Fönsteruppställningar & ny entreport		A-42-4-01
Fönsterdetaljer		A-42-4-11

BET	ANT	ÄNDRINGEN AVSER	SIGN	DATUM
BYGGLOVSHANDLING				
Kv Fyrfärgspennan 3 Punkthus, Vällingby				
 DRAKEN ARKITEKTUR AB				
ARBETSDNUMMER	RTAD AV	GRANSKAD		
DATUM	ANSVARIG			
2023-11-15	J.Nobel & E. Erdogan			
FÖNSTERBYTE & FASADÄNDRING				
Fönsterdetaljer				
SKALA A1 1:1 A3 1:2	BITINGSNUMMER A-42-4-11	BET		