


24.11.64.
Ingrid Ständahl

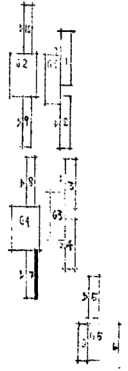

STADSBYGGERADSKONTORET
Dnr 100.849/66
18 AUG 1966

STOCKHOLM
KV. BRANTHOLMEN 2
STOCKHOLM 1 ARB NR 2240:2

FASAD MOT NORR



IND. BETR. FÖNST. I TVÄTTST
26.5.66 PJ

03 10 5 66

RITN. NR.

52

Virginia G. L.
ADK MAA

BYGGLOVHANDLING




ÄNDRING AV TVÄTTSTUGA TILL BOSTAD SAMT YTTRE ÄNDRING

PROJEKT BRANTHOLMSGRÄND		DATUM 2024-09-21	
FASTIGHET KV. BRANTHOLMEN 1		RITAD AV dv	SKALA 1:200 (A3)
INNEHÅLL FASAD MOT NORR B10		NUMMER A06	
		BET	

Fasad mot norr, Branholmsgränd 6-10
1:200

SKALA 1:200

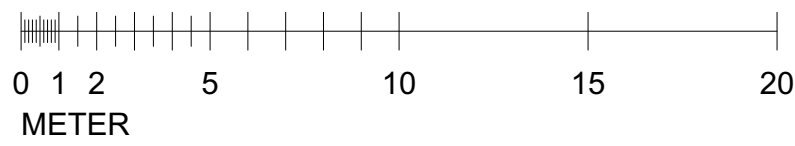



STADSBYGGNADSKONTORET
Dnr IV: 849/66
18 AUG 1966

STOCKHOLM 2
KV. BRANTHOLMEN
STOCKHOLM L ARB. NR 2240:2

FASAD MOT SÖDER

[illegible]

 A RITEKTRONIK

10 5 66	58
---------	----

Caryn Howard
ARK MAG

FÖRÄNDRINGSOMRÅDE
NYTT FÖNSTER

BYGGLOVHANDLING





ÄNDRING AV TVÄTTSTUGA
TILL BOSTAD SAMT YTTRE ÄNDRING

PROJEKT BRANTHOLMSGRÄND		DATUM 2024-09-21	
FASTIGHET KV. BRANTHOLMEN 1		RITAD AV dv	SKALA 1:200 (A3)
INNEHÅLL FASAD MOT SÖDER B36		NUMMER A09	
		BET	

Fasad mot söder, Branholmsgränd 32-36
1:200


SKALA 1:200

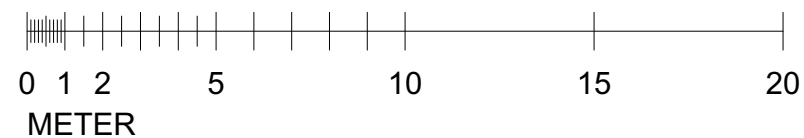

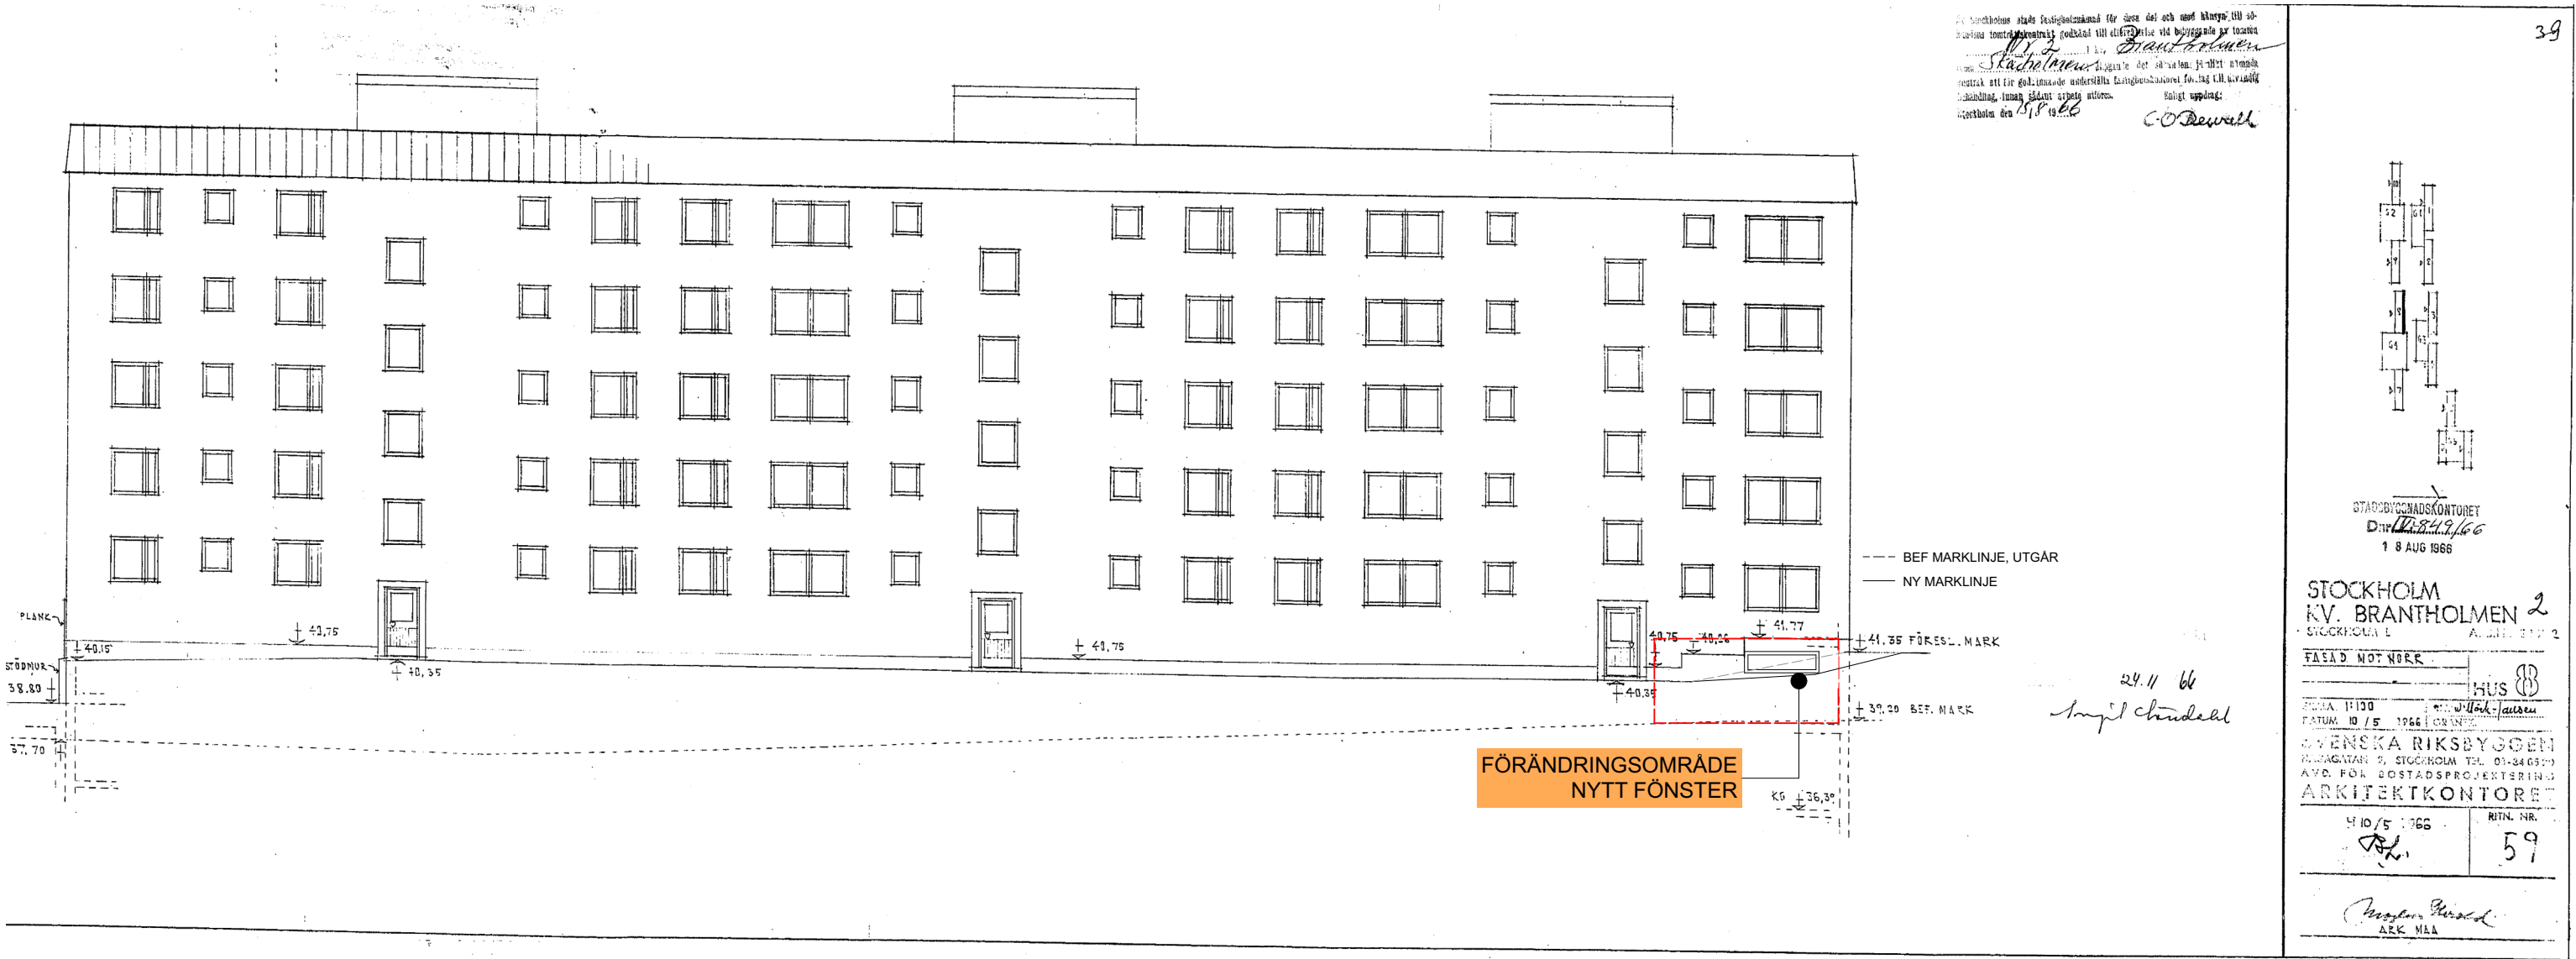


Fasad mot norr, Brantholmsgränd 32-36
1:200

SKALA 1:200

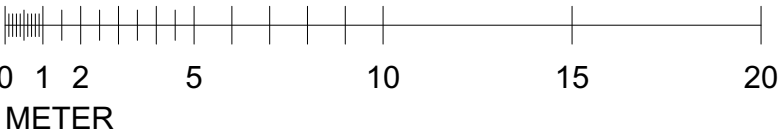

BYGGLOVHANDLING		
 Wonna I de Jong FASTIGHETER		
ÄNDRING AV TVÄTTSTUGA TILL BOSTAD SAMT YTTRE ÄNDRING		
PROJEKT BRANTHOLMSGRÄND	DATUM 2024-09-21	
FASTIGHET KV. BRANTHOLMEN 1	RITAD AV dv	SKALA 1:200 (A3)
INNEHÅLL FASAD MOT NORR B36	NUMMER A11	BET

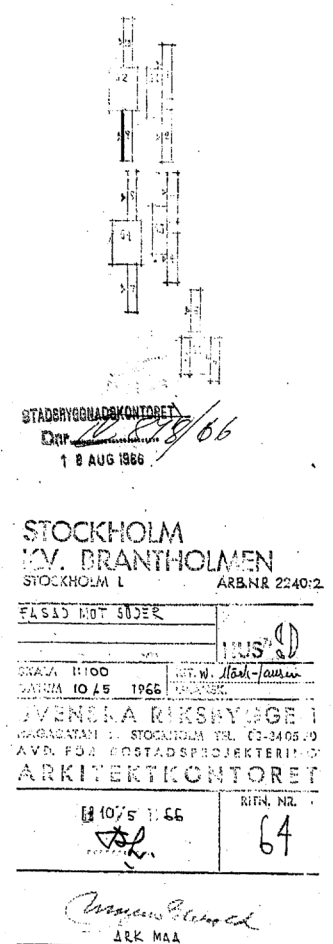

SKALA 1:200




ÄNDRING AV TVÄTTSTUGA
TILL BOSTAD SAMT YTTRE ÄNDRING

PROJECT	DATUM	
BRANTHOLMSGRÄND	2024-09-21	
FASTIGHET	RITAD AV	SKALA
KV. BRANTHOLMEN 1	dv	1:200 (A3)
INNEHÅLL	NUMMER	
FASAD MOT SÖDER B44	A14	BET




Fasad mot söder, Branholmsgränd 68-72
1:200

SKALA 1:200

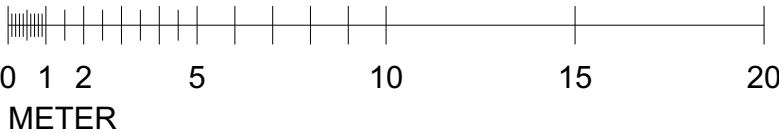

BYGGLOVHANDLING		
		
ÄNDRING AV TVÄTTSTUGA TILL BOSTAD SAMT YTTRE ÄNDRING		
PROJEKT BRANTHOLMSGRÄND	DATUM 2024-09-21	
FASTIGHET KV. BRANTHOLMEN 1	RITAD AV dv	SKALA 1:200 (A3)
INNEHÅLL FASAD MOT SÖDER B68	NUMMER A19	BET


W. I. de Jong
Kv. Brantholmen
15.8.66

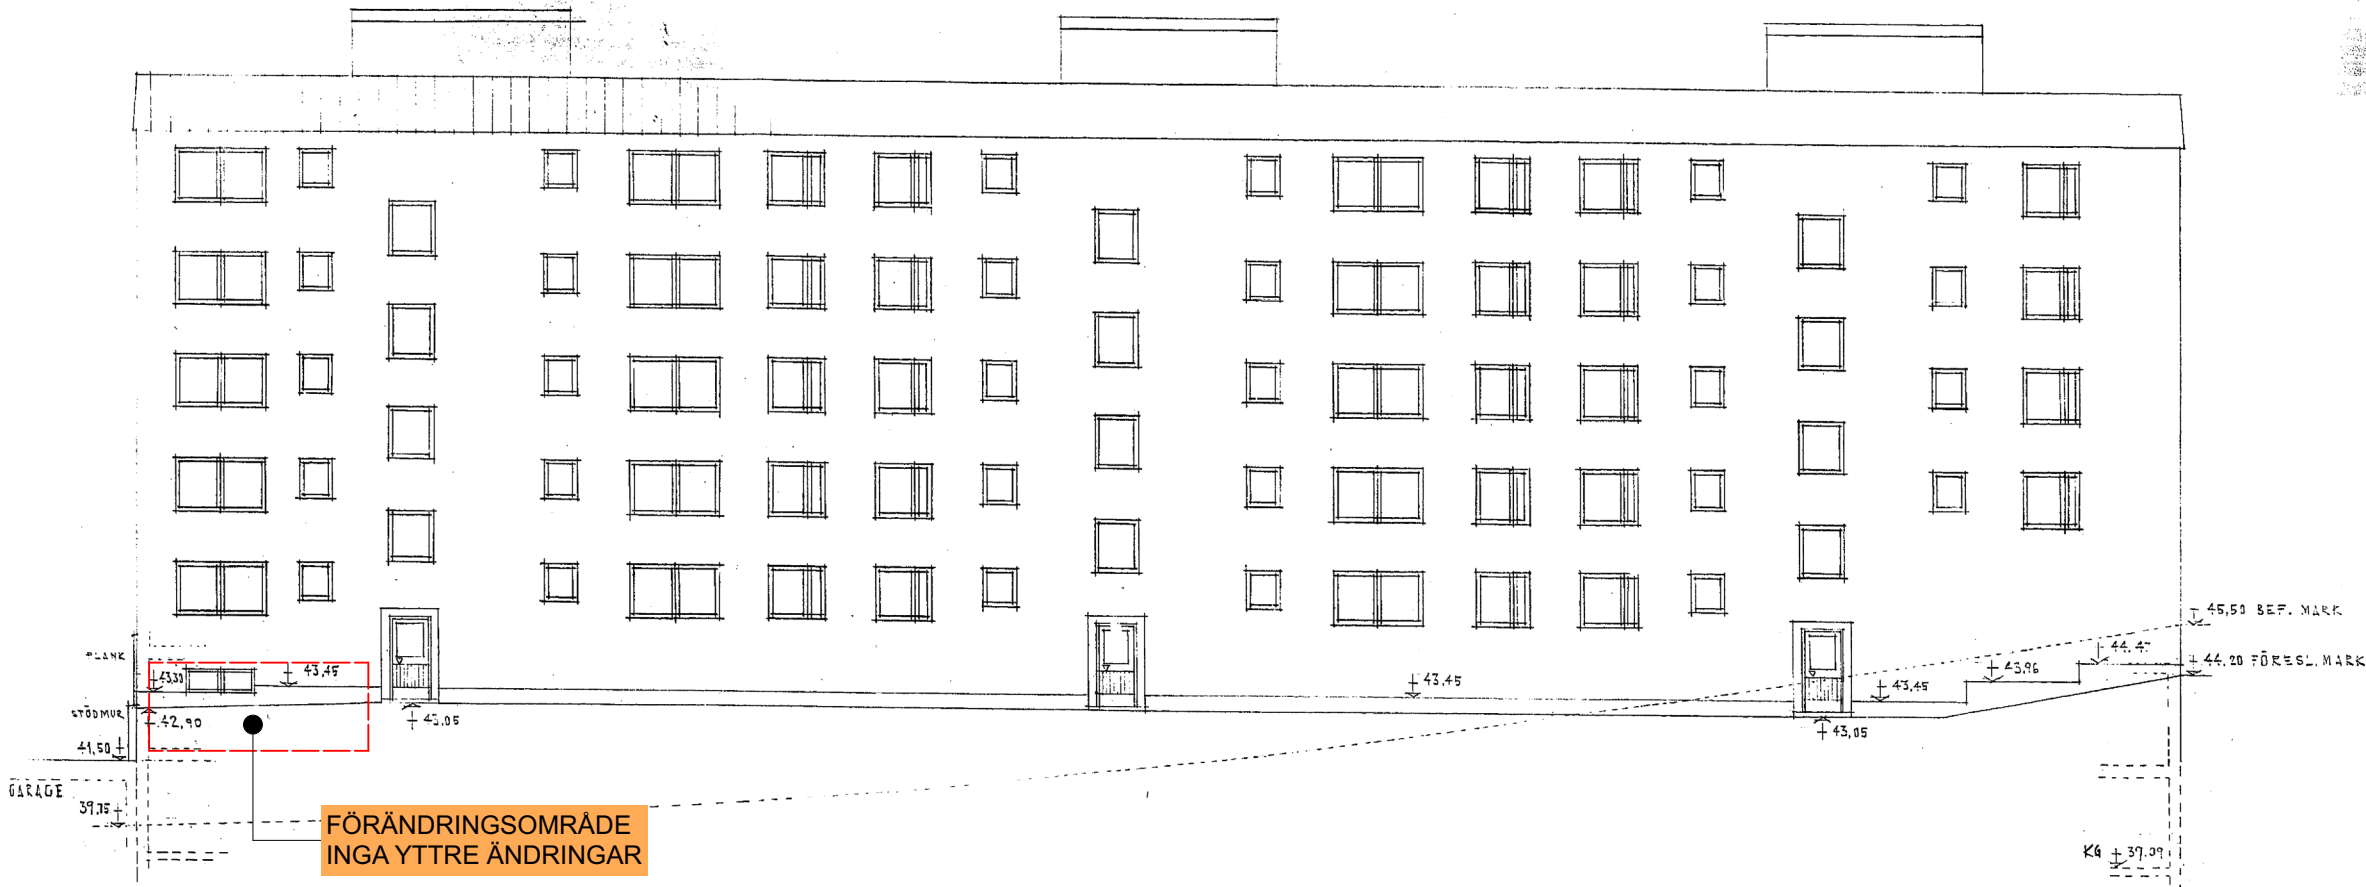

FÖRÄNDRINGSOMRÅDE
INGA YTTRE ÄNDRINGAR

STOCKHOLM
KV. BRANTHOLMEN
STOCKHOLM L ARS NR 2340/2
FASAD MOT NORR
HUS 100
SKALA 1:100
DATUM 10/5 1966
SVENSKA RIKSBYGGGEM
HAGAGATAN 2, STOCKHOLM TEL. 07-1400
AVD. FÖR LÖSTADSPROJEKTERING
ARKITEKTKONTORET
H 10.5.1966
72
W. I. de Jong
15.8.66

Fasad mot norr, Branholmsgränd 68-72
1:200

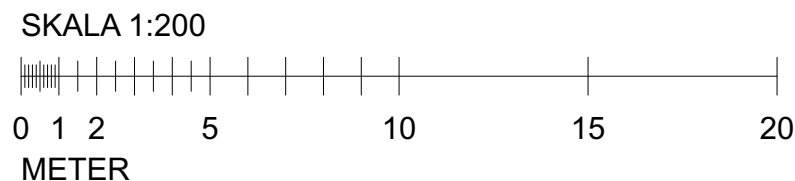

BYGGLOVHANDLING			
 Wonna I de Jong FASTIGHETER			
ÄNDRING AV TVÄTTSTUGA TILL BOSTAD SAMT YTTRE ÄNDRING			
PROJEKT BRANTHOLMSGRÄND	DATUM 2024-09-21		
FASTIGHET KV. BRANTHOLMEN 1	RITAD AV dv	SKALA 1:200 (A3)	BET
INNEHÅLL FASAD MOT NORR B68	NUMMER A21		