


Stockholm den 18.8.66

C. O. Rindell

RULLATOR OCH
BARNVAGNSFÖRRÅD

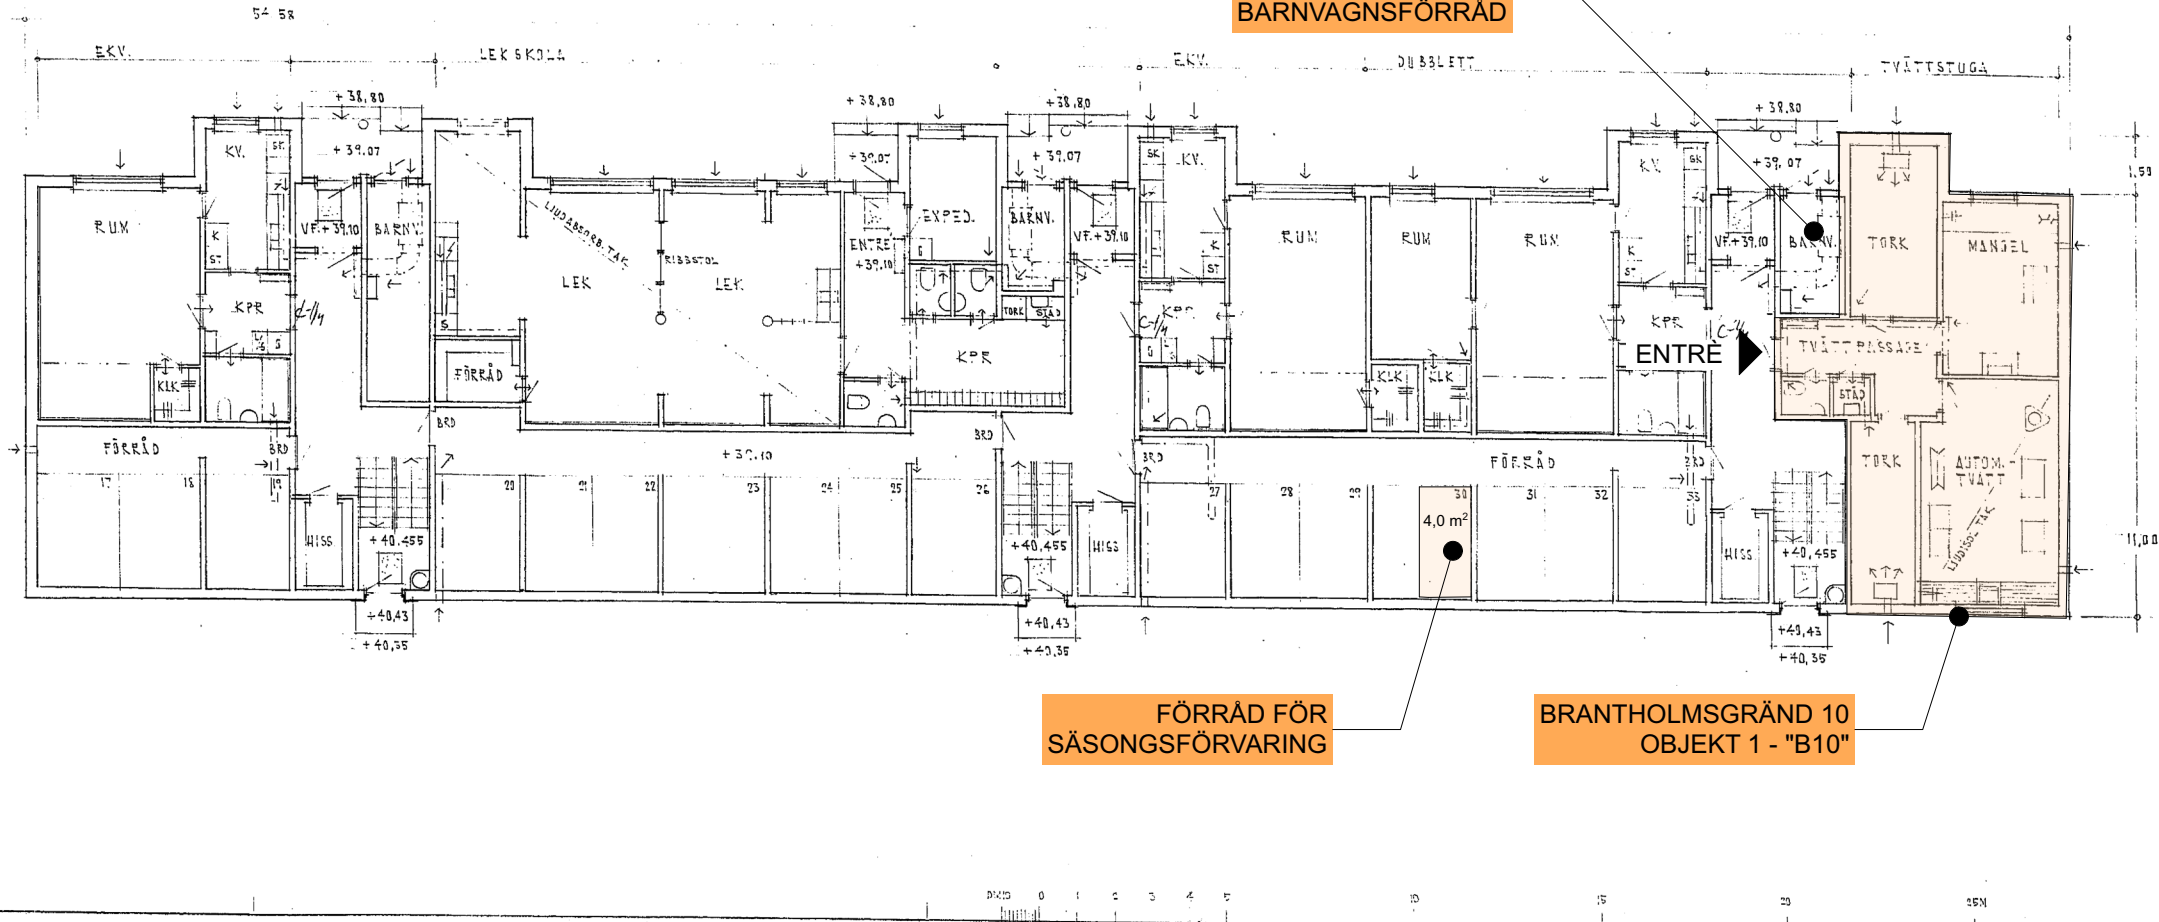

FÖRRÅD FÖR
SÄSONGSFÖRVARING

BRANTHOLMSGRÄND 10
OBJEKT 1 - "B10"

MEKANISK VENT. ENL. SÄRSKILT PROGRAM

Sigrid Lindahl

STADSBYGGNADSKONTORET
Dnr 1075 1966
1 6 AUG 1966

STOCKHOLM
KV. BRANTHOLMEN 2
STOCKHOLM 1
ARB. NR 824012

WINGSPLAN 1

SKALA 1:100

11.10.5.65

48

BYGGLOVHANDLING




ÄNDRING AV TVÄTTSTUGA
TILL BOSTAD SAMT YTTRE ÄNDRING

PROJEKT	DATUM
BRANTHOLMSGRÄND	2024-09-21
FASTIGHET	RITAD AV
KV. BRANTHOLMEN 1	dv
INNEHÅLL	SKALA
HELPLAN B10	1:200 (A3)
	NUMMER
	A02
	BET



Helplan, Brantholmsgränd 6-10
1:200


SKALA 1:200

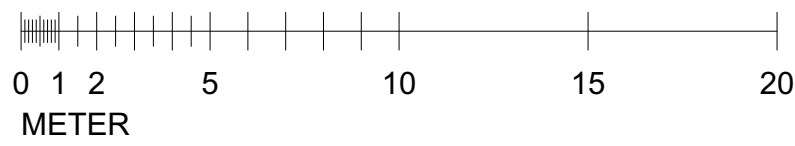



Planritning, entréplan, ombyggnad
1:100

SKALA 1:100

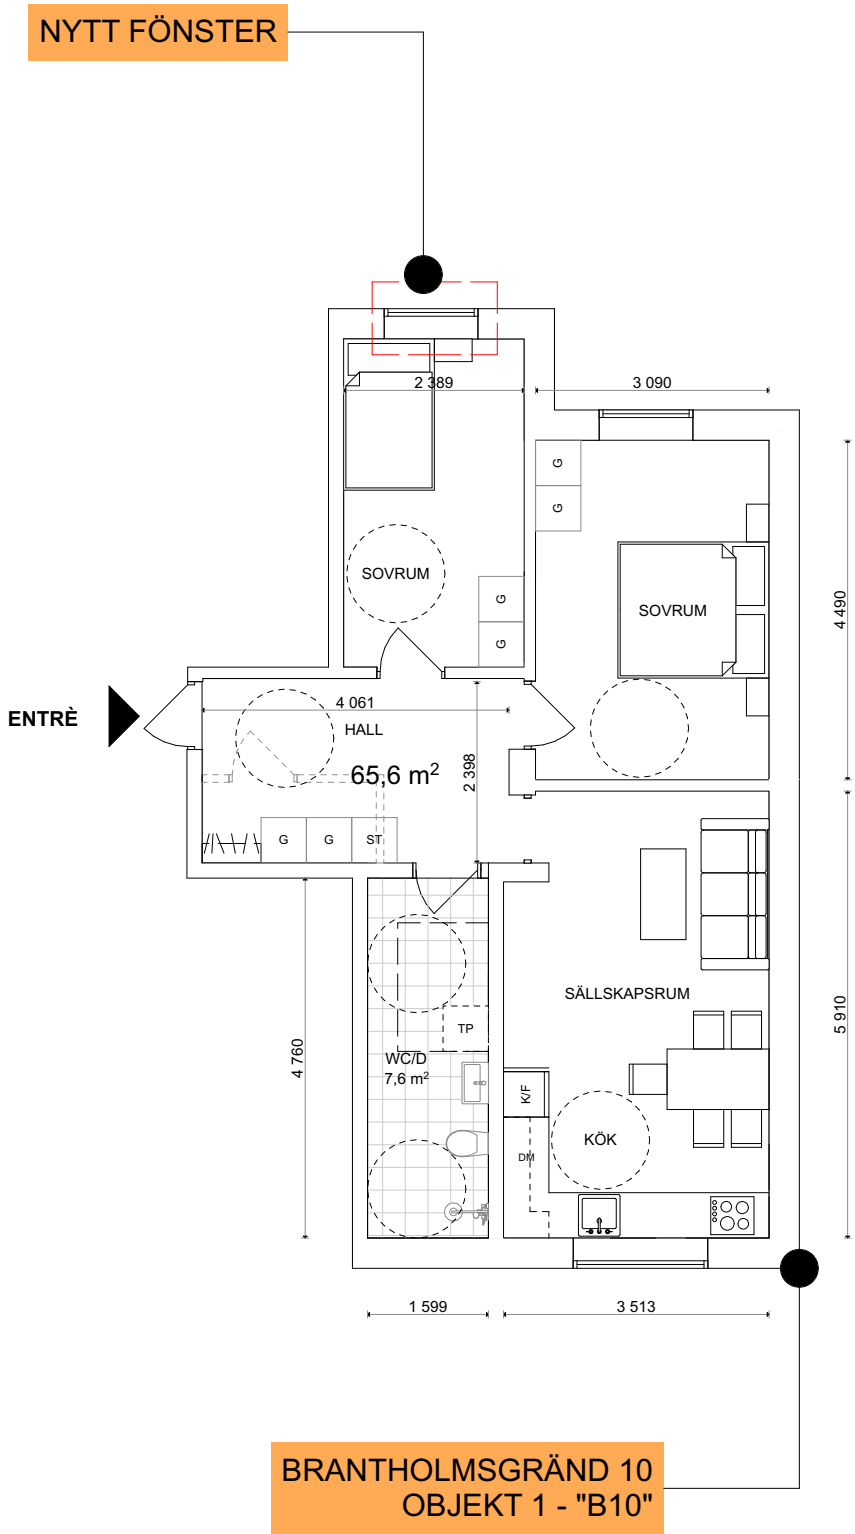

BTA 78,27 KVM



- FÖRKLARINGAR
- Vägg som rivs
 - ===== Bef. vägg som behålls
 - Bef. dörr

BYGGLOVHANDLING		
ÄNDRING AV TVÄTTSTUGA TILL BOSTAD SAMT YTTRE ÄNDRING		
PROJEKT BRANTHOLMSGRÄND	DATUM 2024-09-21	
FASTIGHET KV. BRANTHOLMEN 1	RITAD AV dv	SKALA 1:100 (A3)
INNEHÅLL PLANRITNING B10	NUMMER A03	BET



Planritning, entréplan, ombyggnad
1:100

SKALA 1:100

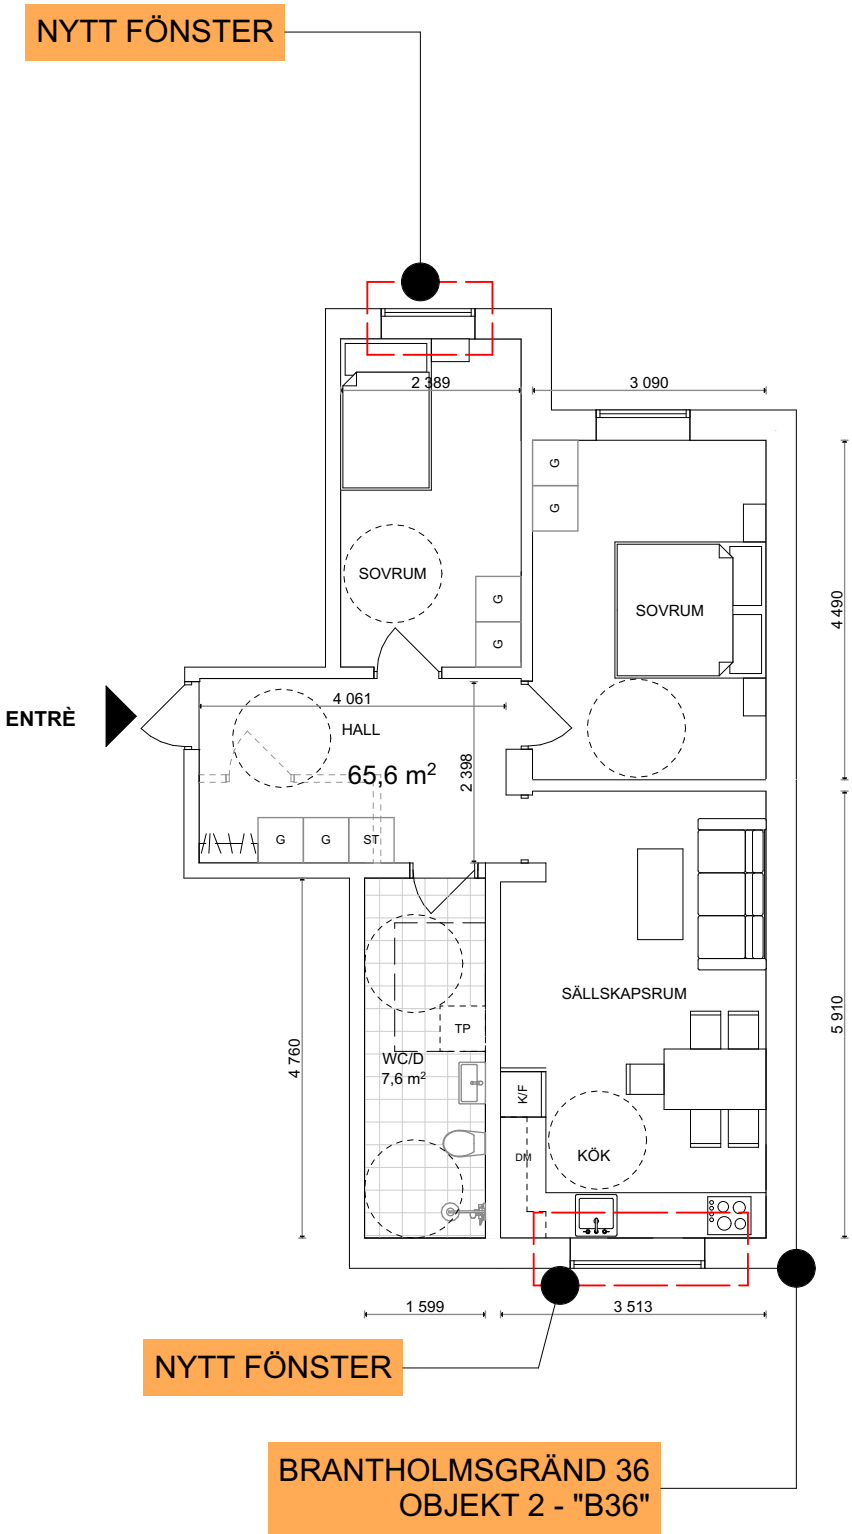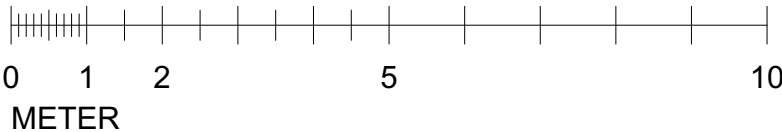


FÖRKLARINGAR

- Vägg som rivs
- ===== Bef. vägg som behålls
- Bef. dörr

BYGGLOVHANDLING		
ÄNDRING AV TVÄTTSTUGA TILL BOSTAD SAMT YTTRE ÄNDRING		
PROJEKT BRANTHOLMSGRÄND	DATUM 2024-09-21	
FASTIGHET KV. BRANTHOLMEN 1	RITAD AV dv	SKALA 1:100 (A3)
INNEHÅLL PLANRITNING B36	NUMMER A08	BET

BTA 78,27 KVM

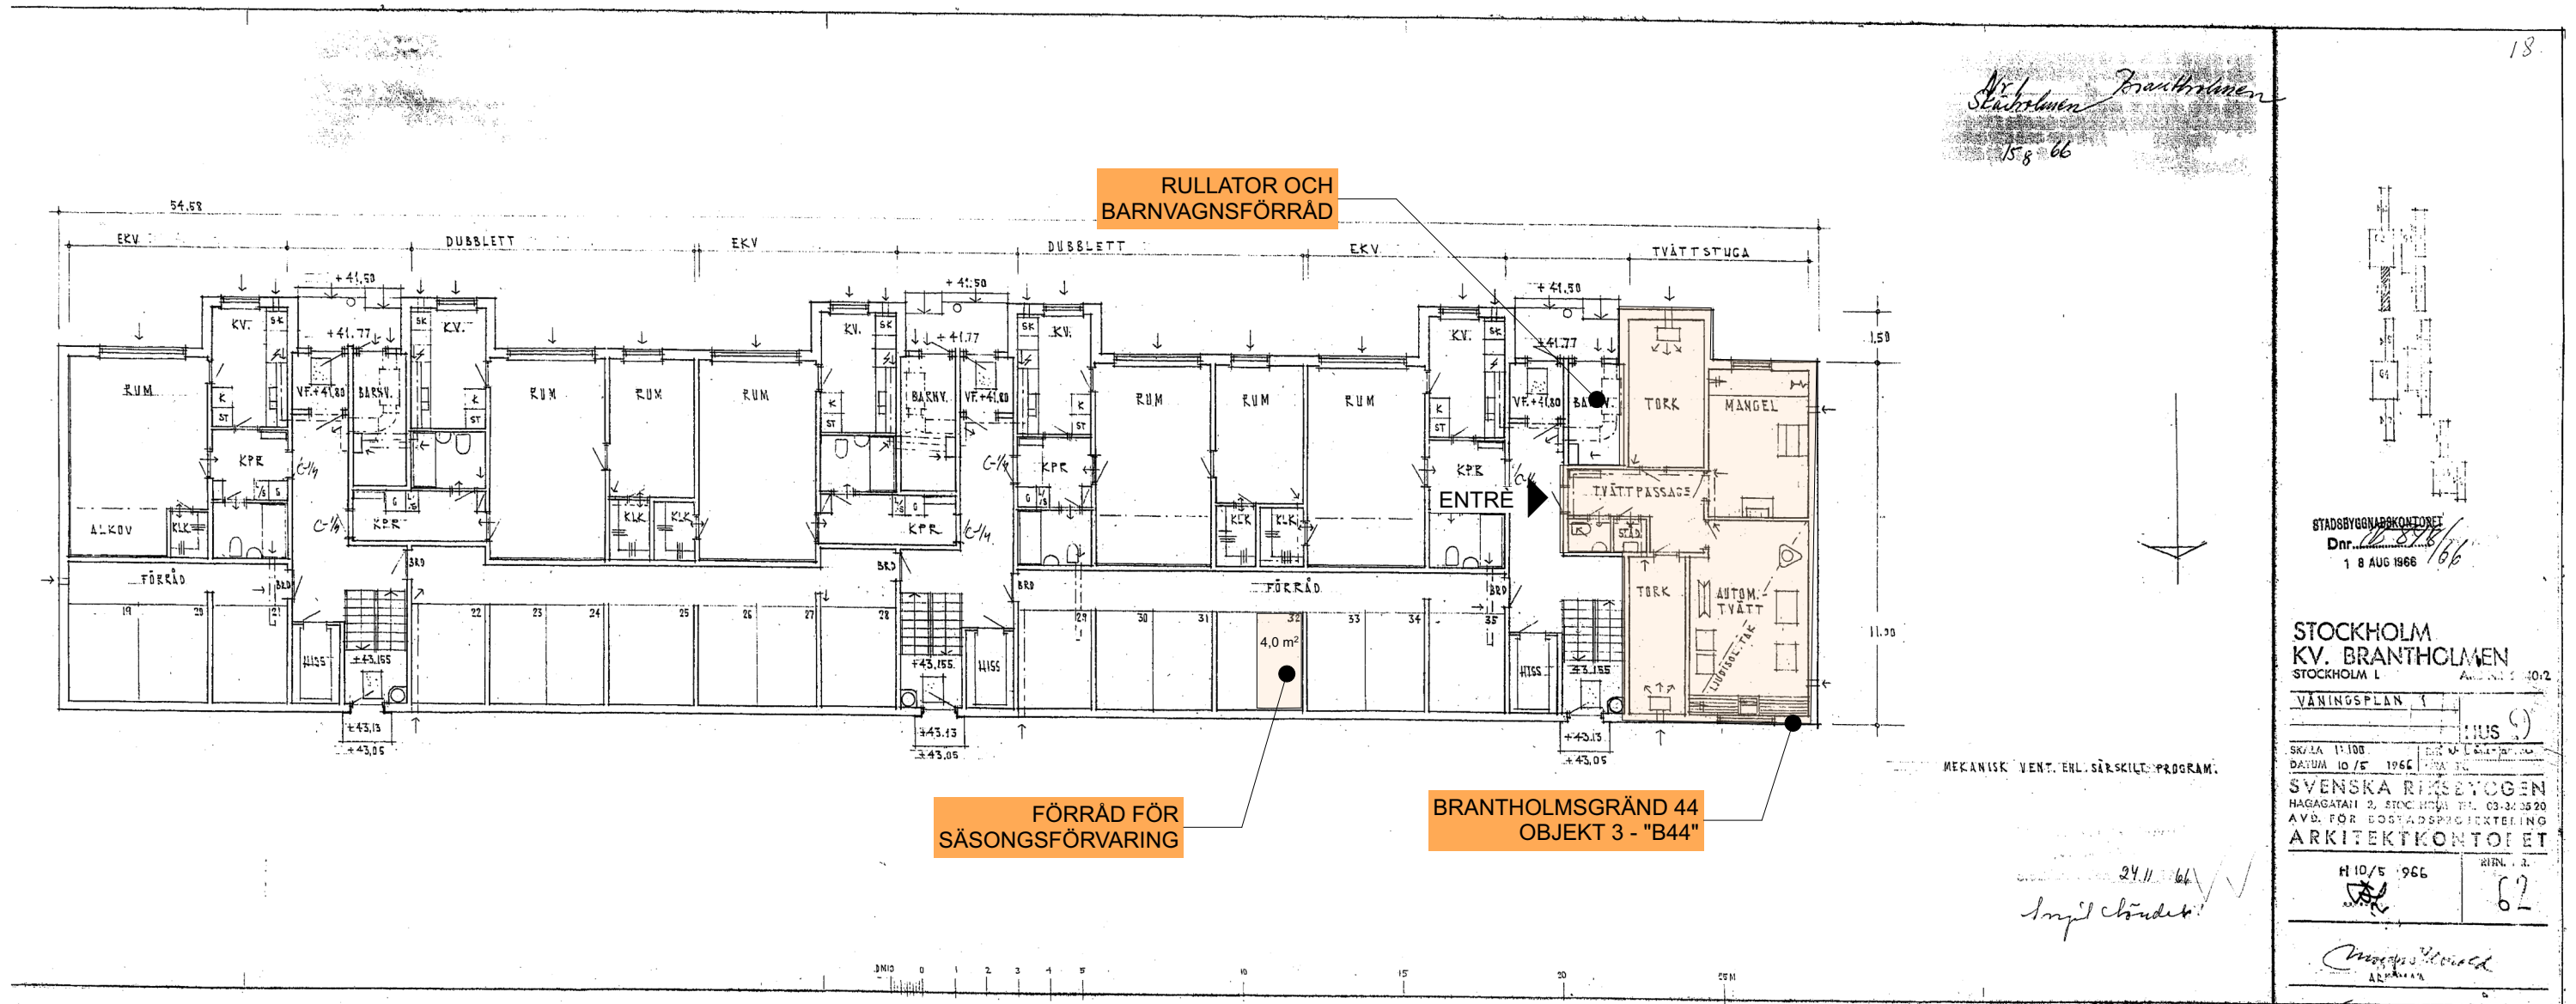

BYGGLOVHANDLING





ÄNDRING AV TVÄTTSTUGA
TILL BOSTAD SAMT YTTRE ÄNDRING

PROJEKT	DATUM
BRANTHOLMSGRÄND	2024-09-21
FASTIGHET	RITAD AV
KV. BRANTHOLMEN 1	dv
INNEHÅLL	NUMMER
HELPLAN B44	A12
	BET



Planritning, entréplan, ombyggnad
1:100

SKALA 1:100

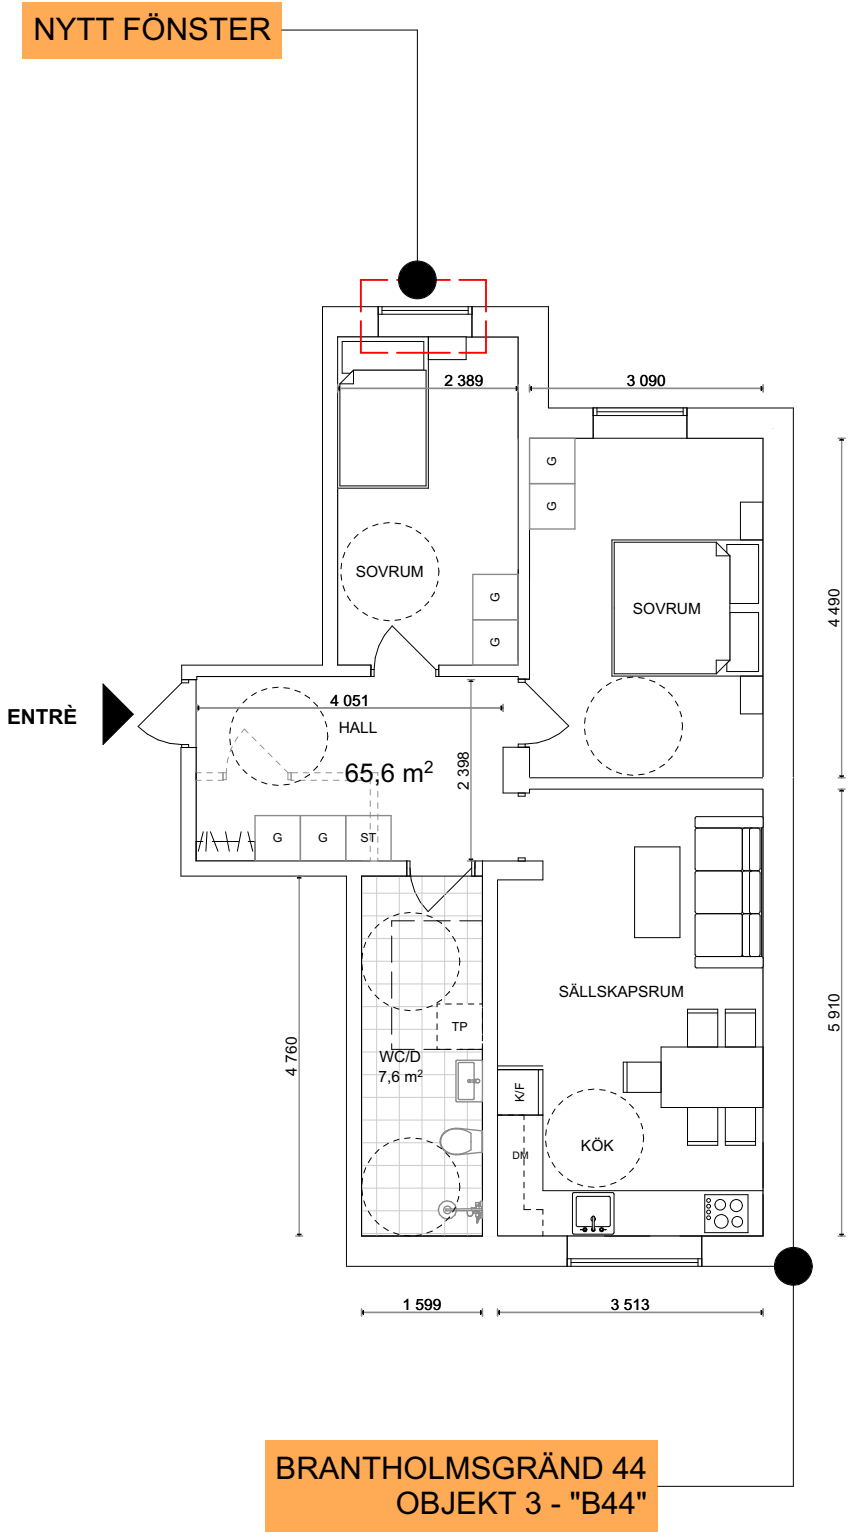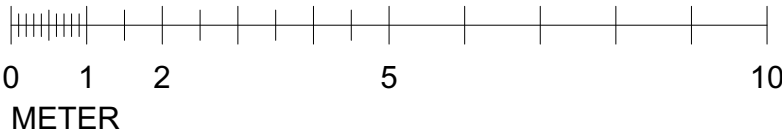


FÖRKLARINGAR

- Vägg som rivs
- ===== Bef. vägg som behålls
- Bef. dörr

BYGGLOVHANDLING		
 Wonna I de Jong FASTIGHETER		
ÄNDRING AV TVÄTTSTUGA TILL BOSTAD SAMT YTTRE ÄNDRING		
PROJEKT BRANTHOLMSGRÄND	DATUM 2024-09-21	
FASTIGHET KV. BRANTHOLMEN 1	RITAD AV dv	SKALA 1:100 (A3)
INNEHÅLL PLANRITNING B44	NUMMER A13	BET


158-66
18-66

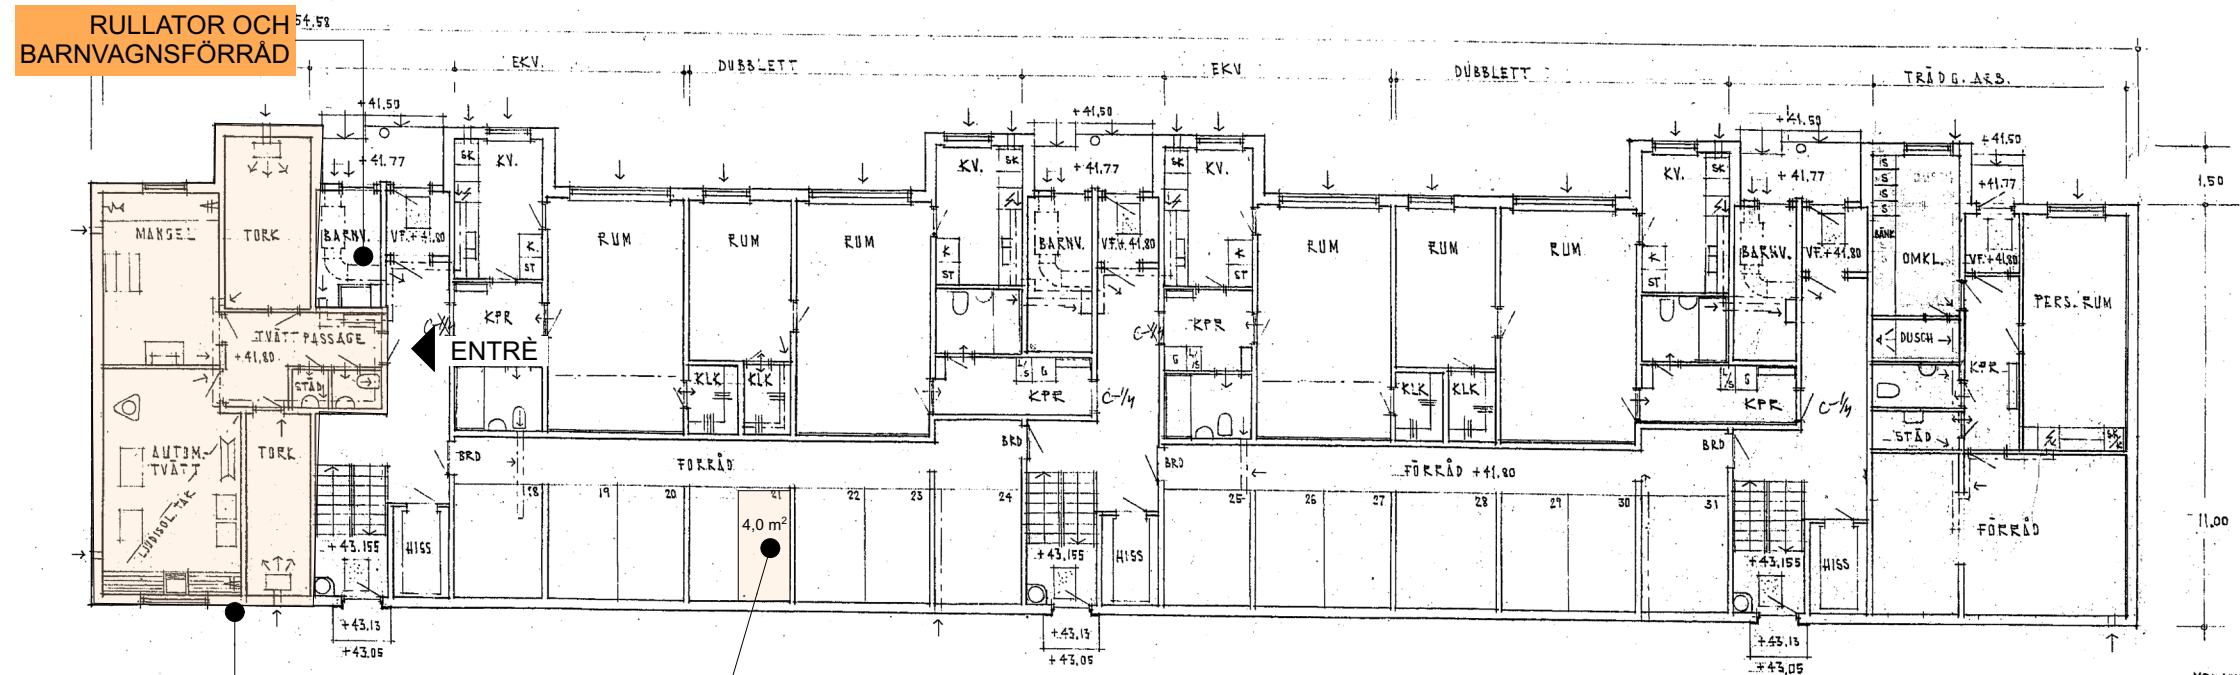

RULLATOR OCH
BARNVAGNSFÖRRÅD

BRANTHOLMSGRÄND 68
OBJEKT 4 - "B68"

FÖRRÅD FÖR
SÄSONGSFÖRVARING

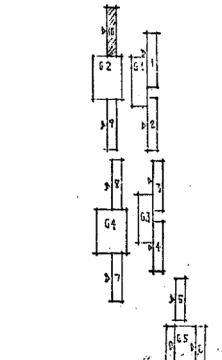

STADSBYGGNADSKONTORET
Dnr. 818/66
1 8 AUG 1966

STOCKHOLM
KV. BRANTHOLMEN
STOCKHOLM I
ARB.NR 22-12

VÄNINGSPLAN 1.

HUS 100

SKALA 1:100
DATUM 10/5 1966


SVENSKA RITBYGGEN
HAGAGATAN 2, STOCKHOLM TEL. 03-340.0
AVD. FÖR BOSTADSPROJEKTERING
ARKITEKTKONTORET

H 10/5 1966
RITN. NR. 68

Ingemar Jönsson
ARK. MAA


MEKANISK VENT. ENL. SÄRSKILT PROGRAM.

24.11.66
Ingemar Jönsson

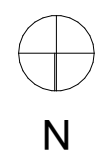

Helplan, Brantholmsgränd 68-72
1:200

SKALA 1:200

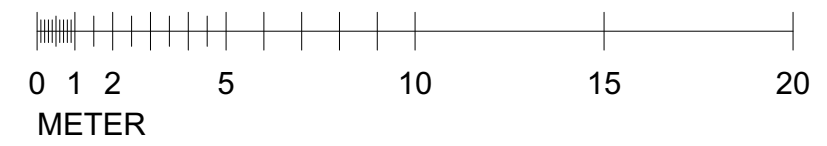

BYGGLOVHANDLING





ÄNDRING AV TVÄTTSTUGA
TILL BOSTAD SAMT YTTRE ÄNDRING

PROJEKT	DATUM
BRANTHOLMSGRÄND	2024-09-21
FASTIGHET	RITAD AV
KV. BRANTHOLMEN 1	dv
INNEHÅLL	SKALA
HELPLAN B68	1:200 (A3)
	NUMMER
	A17
	BET



Planritning, entréplan, ombyggnad
1:100


SKALA 1:100

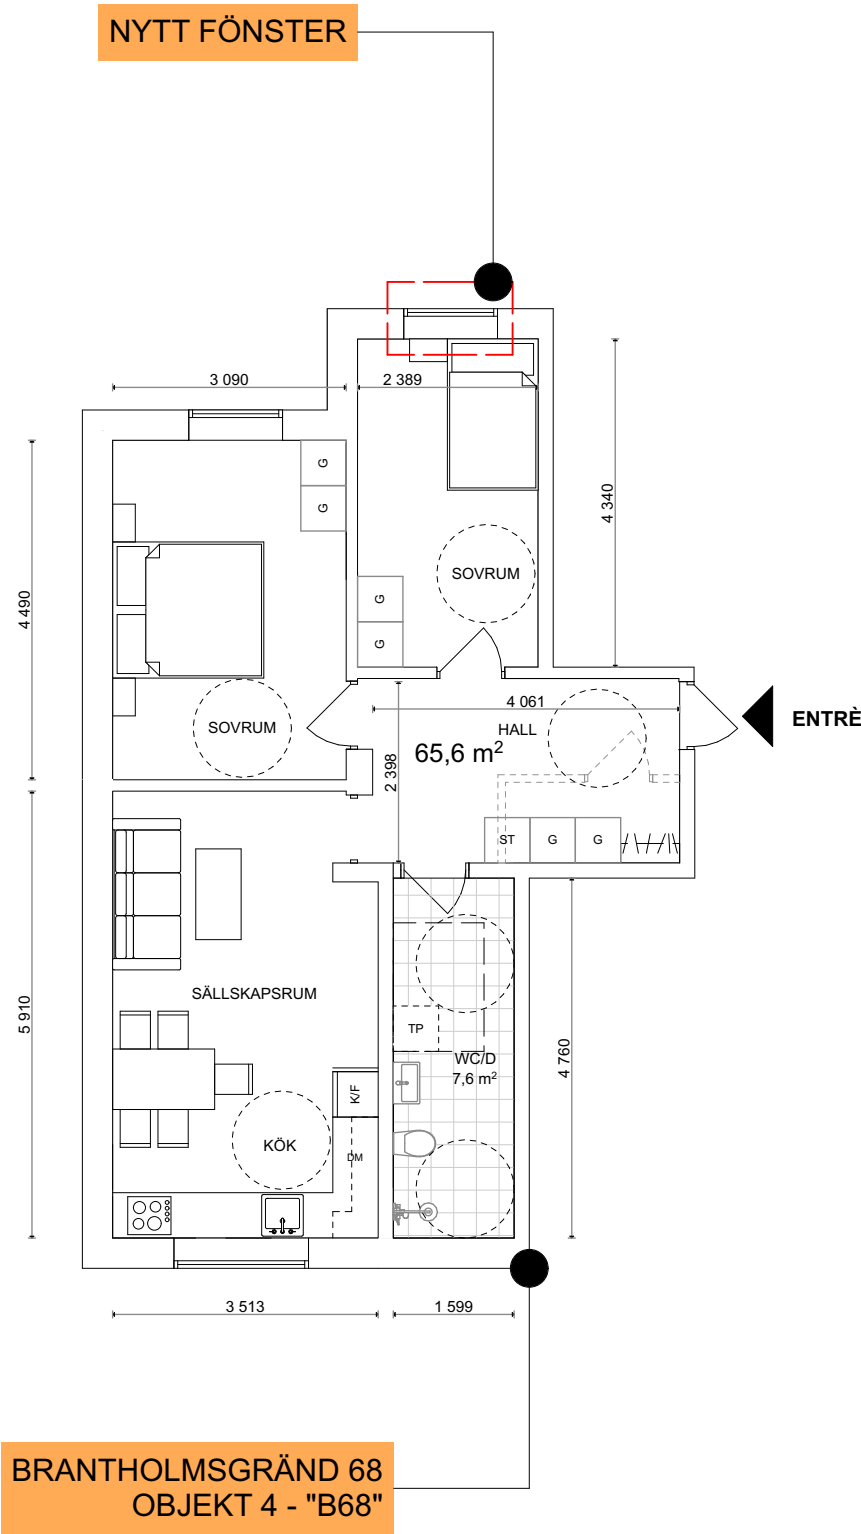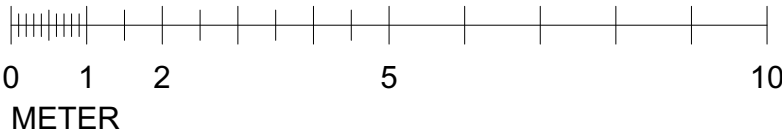

FÖRKLARINGAR


- Vägg som rivs
- ===== Bef. vägg som behålls
- Bef. dörr

BYGGLOVHANDLING		
<div><div>Wonna I de Jong FASTIGHETER</div></div>		
ÄNDRING AV TVÄTTSTUGA TILL BOSTAD SAMT YTTRE ÄNDRING		
PROJEKT BRANTHOLMSGRÄND	DATUM 2024-09-21	
FASTIGHET KV. BRANTHOLMEN 1	RITAD AV dv	SKALA 1:100 (A3)
INNEHÅLL PLANRITNING B68	NUMMER A18	BET

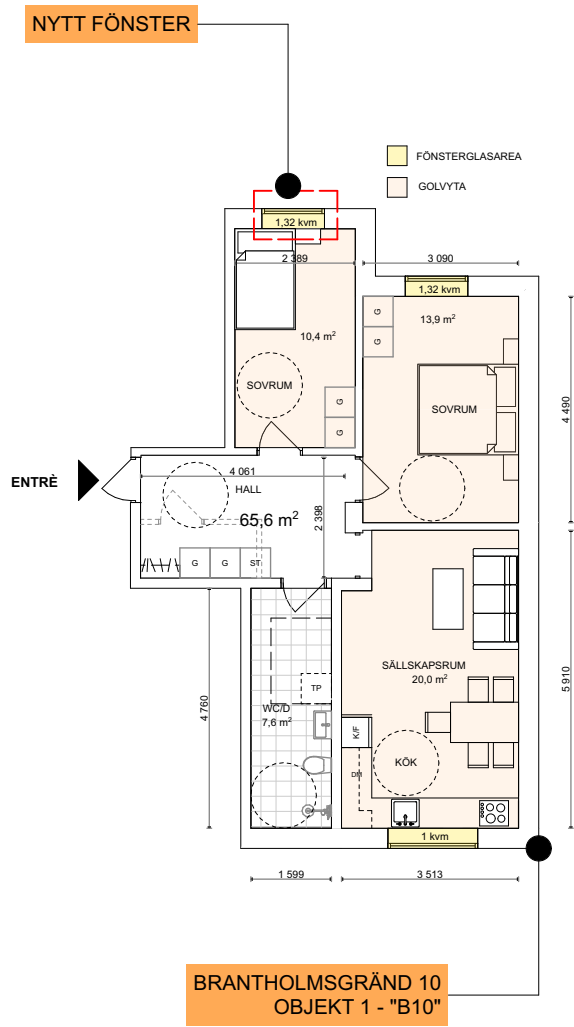


BRANTHOLMSGRÄND 10
OBJEKT 1 - "B10"

BTA 78,27 KVM

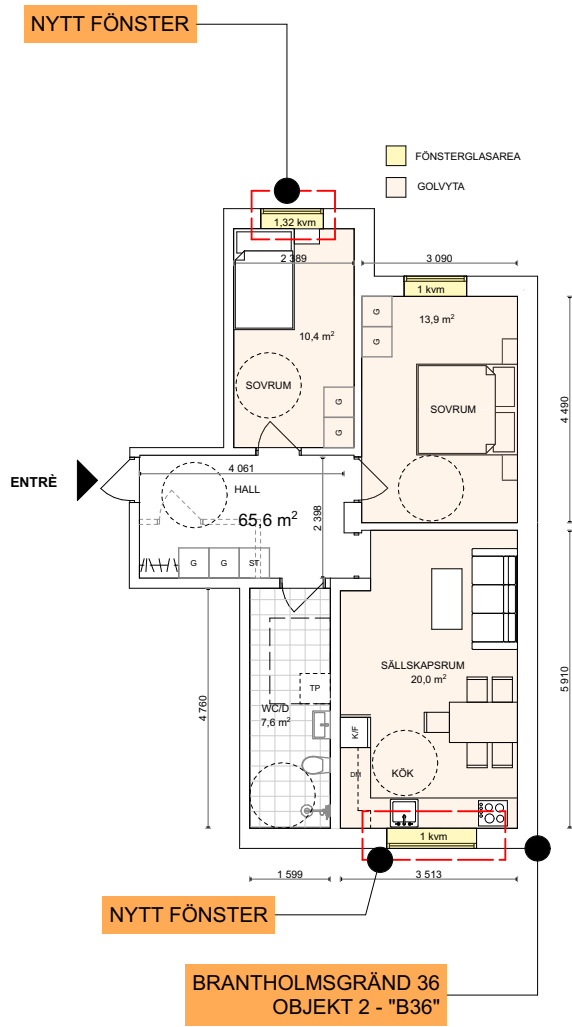


BRANTHOLMSGRÄND 36
OBJEKT 2 - "B36"

BTA 78,27 KVM

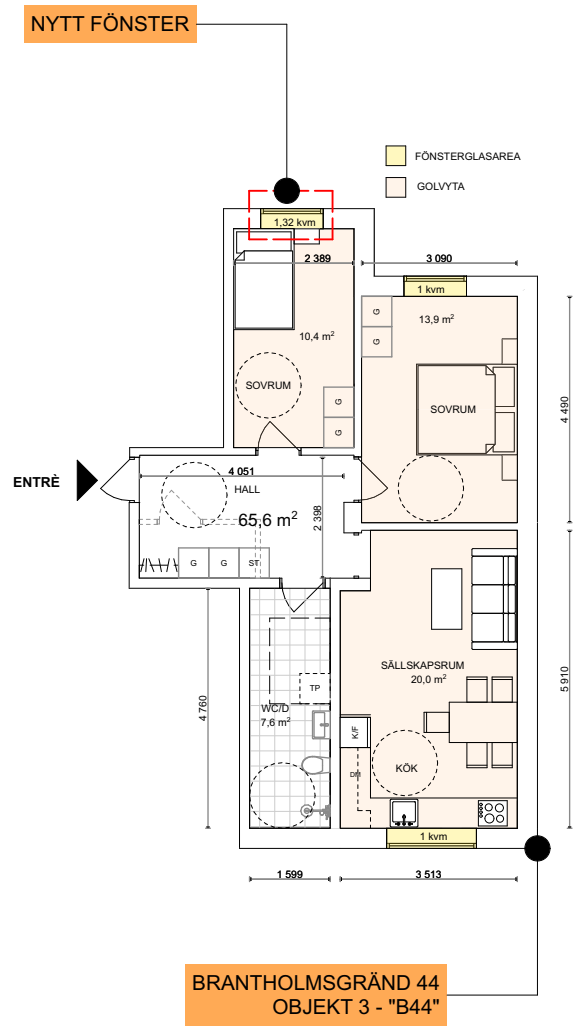

BRANTHOLMSGRÄND 44
OBJEKT 3 - "B44"

BTA 78,27 KVM

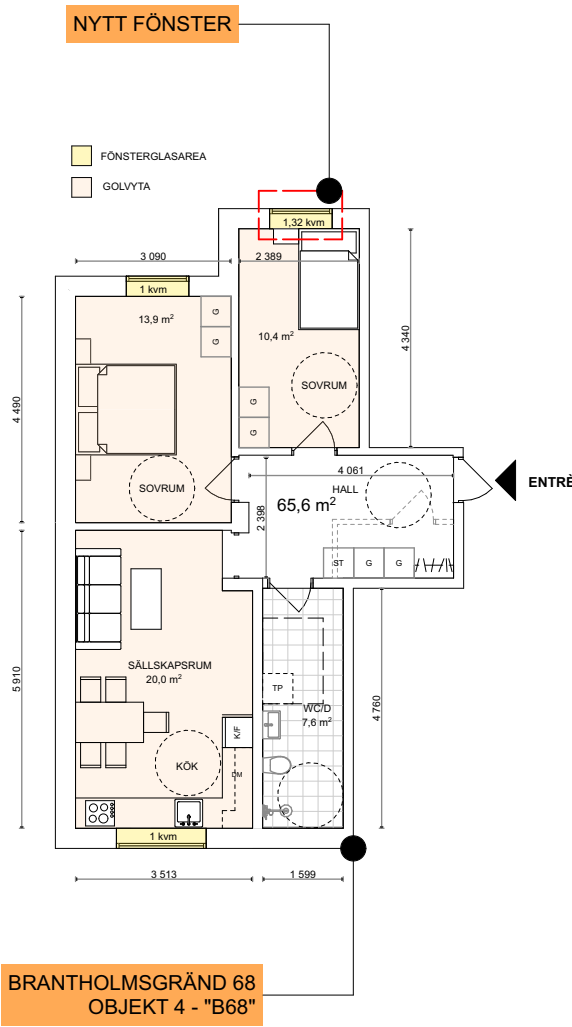

BRANTHOLMSGRÄND 68
OBJEKT 4 - "B68"

BTA 78,27 KVM

DAGSLJUSBERÄKNING
Enligt förenklad metod
SS 91 4291

Standardens förutsättningar uppfylls delvis.



Planritning, entréplan, ombyggnad
1:150

SKALA 1:100



BYGGLOVHANDLING



ÄNDRING AV TVÄTTSTUGA
TILL BOSTAD SAMT YTTRE ÄNDRING

PROJEKT	DATUM		
BRANTHOLMSGRÄND	2024-09-21		
FASTIGHET	RITAD AV	SKALA	
KV. BRANTHOLMEN 1	dv	1:150 (A3)	
INNEHÅLL	NUMMER	BET	
DAGSLJUSBERÄKNING	A22		