Inkom till Stockholms stadsbyggnadskontor - 2024-09-24, Dnr 2024-09488

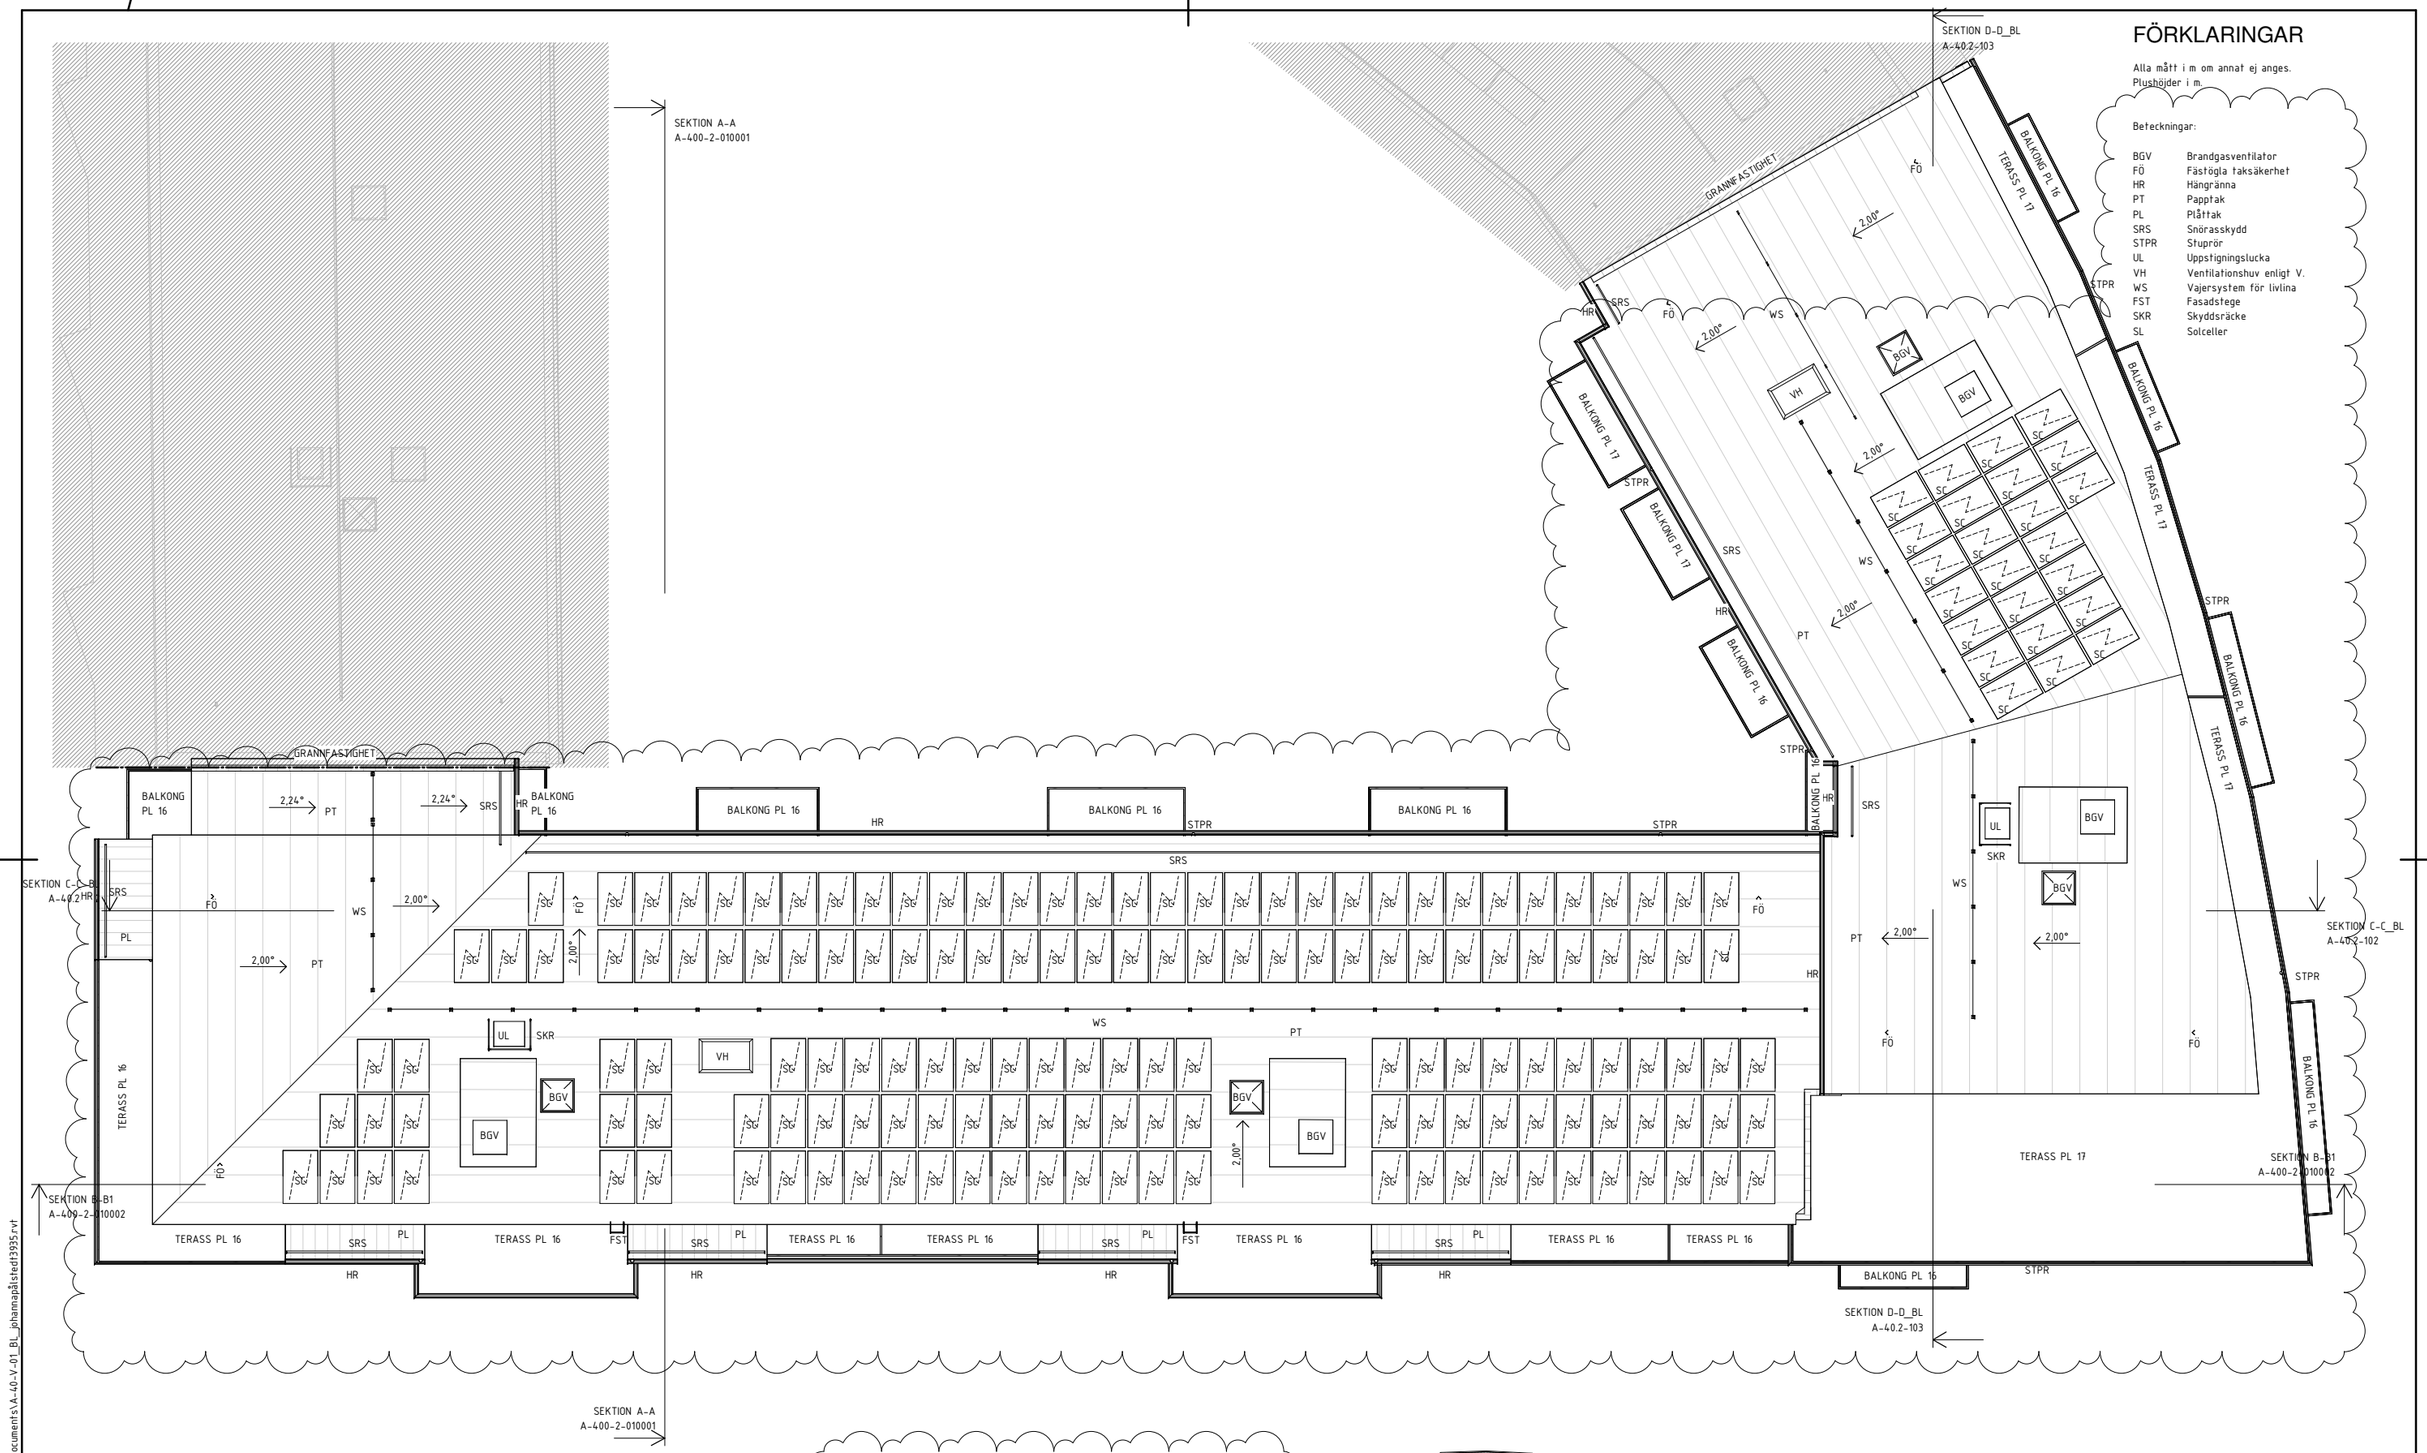

FÖRKLARINGAR

Alla mått i m om annat ej anges.
Plushöjder i m.

Beteckningar:

BGV	Brandgasventilator
FÖ	Fästögla taksäkerhet
HR	Hängränna
PT	Papptak
PL	Plåttak
SRS	Snörasskydd
STPR	Stuprör
UL	Uppstigningslucka
VH	Ventilationshuv enligt V.
WS	Vajersystem för livlina
FST	Fasadstege
SKR	Skyddsräcke
SL	Solceller

FÖRKLARINGAR SOLCELLER

Solcellerna kommer vara mörkgråa/svarta till sitt utseende.
Solcellerna kommer sitta på profiler dikt an taket och således ha samma lutning som taket. I vår simulering till framtagandet av energibalansberäkningen har vi använt oss av modul "Longi, modell Mono All Black" (enligt tidigare inskickat produktblad).
Exakt fabrikat återstår att se och bestäms tillsammans med totalentreprenör i samband med upphandling. Då dessa produkter ändras mycket över tid är det svårt att innan upphandling exakt kravställa produkten i förväg.

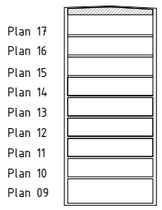

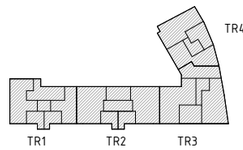

SKALA 1:100

0 1 2 5 10
METER

BYGGLOVHANDLING

BET	ÄNDRINGEN AVSER	DATUM	SIGN
A	PM BL-A01	2024-08-19	FB

LINDBERG STENBERG .ARKITEKTER

☒ A Lindberg Stenberg Arkitekter 08-406 87 00
☐ A Lindberg Stenberg Arkitekter AB tel. 08-406 87 00

Aros Bostad
Adress
Adress
Adress
Tel 08-xx

Kv Passionsfrukten 3
TEGELWIK SÖDERMALM
PLAN 18, TAKPLAN

A3 1:200
SKALA A1 1:100

HANDLÄGGARE KONSTRUERAD	HANDLÄGGARE	RITNINGSNUMMER
FB	FB	AR01

DATUM 2024-06-04 ANSVARIG Johanna Pålstedt

KOD TYP POS

RITNINGSNUMMER A-41.1-018 REV A

Koordinatsystem Sweref
Höjdsystem RH 2000

2024-08-15 10:48:30 C:\Users\johannapalstedt\Documents\A-40-V-01_BL_johannapalstedt3935.rvt