
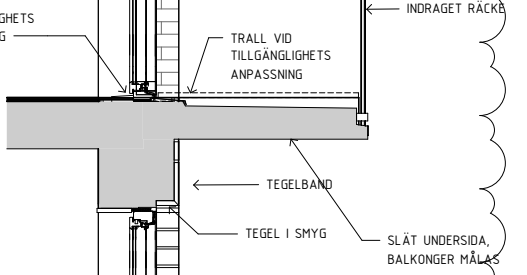


Koordinatsystem Sweref
Höjdsystem RH 2000

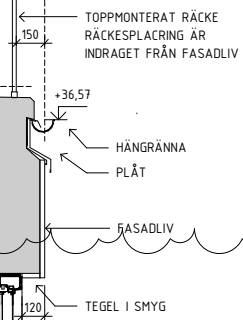

BYGGSNITT 4 -FRANSKBALKONG