

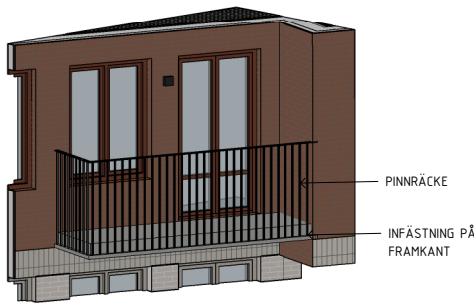


VANLIGA BALKONGER - UTFÖRANDE

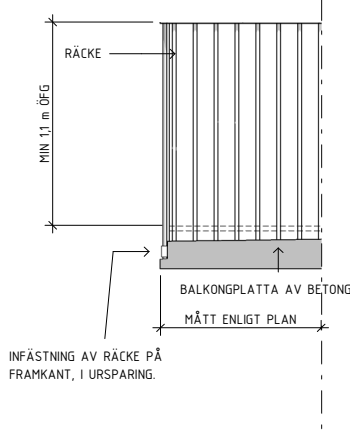


DETALJ 1: PINNRÄCKE AV METALL

3D BILD: BALKONG MOT GATA

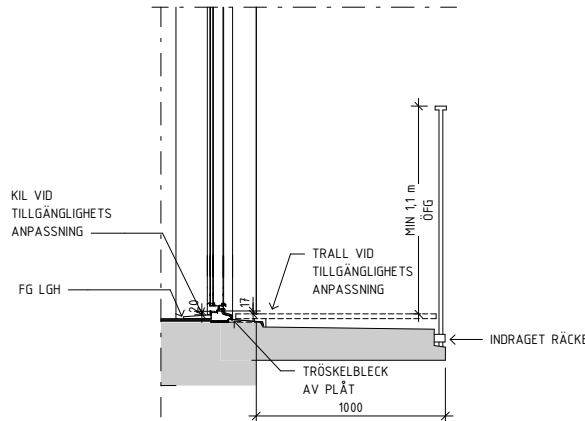

DETALJ 2: ANSLUTNING INÅTGÅENDE FÖNSTERDÖRR VID BALKONG

GÄLLER GRUNDA BALKONGER <1M DJUPA PGA DETALJPLANEBESTÄMMEELSE
TILLGÅNGSLIG MED BACKRÖRELSE

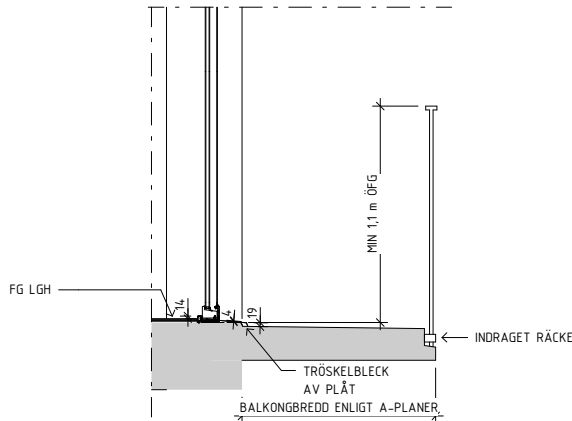

DETALJ 3: ANSLUTNING UTÅTGÅENDE FÖNSTERDÖRR VID BALKONG

BALKONGER MED DJUP >1,3M TILLGÅNGSLIGA MED VÄNDRÖRELSE PÅ BALKONG, SE ÄVEN TILLGÅNGSLIGHETSUTLÅTANDE.

FÖRKLARINGAR

Mått i mm och plushöjder i m

FÖRESKRIFTER

BALKONGRÄCKE/TERRASSRÄCKE:

Pinnräcke av metall. Höjd min 1100 mm öf.g. Pinnar 20x20 mm. Max 100 mm avstånd mellan pinnar. Kulör se ritning A-40.0-001.

BALKONGER MED SKÄRMNINGSÅTGÄRDER AKUSTIK:

Tätt balkongräcke utförs till bulterutsatta balkonger enligt Akustikrapport.

Pinnräcke lika övriga balkonger förses med glasfront av klart glas på insida balkongräcke.

Absorbentundertak monteras på dessa balkonger.

TERRASSSKÄRM:



Skärmvägg på terrasser med stomme av aluminium samt beklädnad av slätplåt (SK-1).

Skärmvägg i kulör lika balkongräcke samt omgivande plåtfasad. Kulörer se ritning A-40.0-001.


HÄNVISNINGAR

Material och kulörer se ritning A-40.0-001

BALKONGER MED SKÄRMNINGSÅTGÄRDER AKUSTIK - UTFÖRANDE

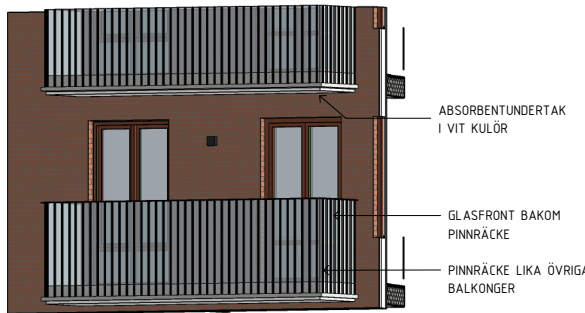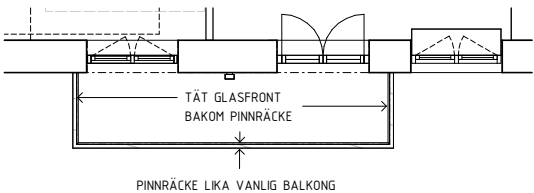


3D BILD: BALKONG MED GLASFRONT MOT GATA

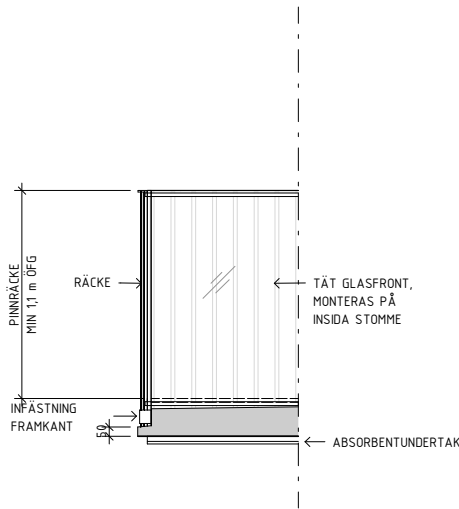

DETALJ 4: TÄTT RÄCKE

TERRASSSKÄRMAR - UTFÖRANDE

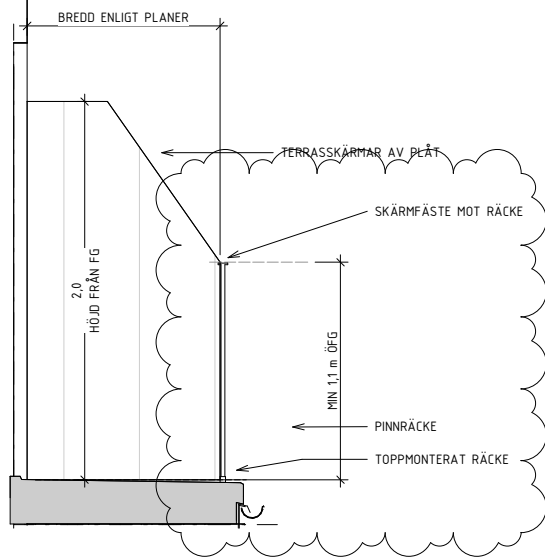

DETALJ 5: TERRASSSKÄRMAR AV PLÅT (SK-1)

TÄTT BALKONGRÄCKE MOT GATA

Tätt Balkongräcke
Typ
Tätt räcke
Antal: 20

BYGGLOVHANDLING

LINDBERG STENBERG ARKITEKTER		08-406 87 00	
A Lindberg Stenberg Arkitekter AB		tel. 08-406 87 00	
KONSTRUERAD		ANSVARIG	
FB		AR01	
DATUM		2024-08-19	
ANSVARIG		Johanna Pålstedt	

B	PM BL-A04	2024-09-18	JP
A	PM BL-A01	2024-08-19	FB
BET	ÄNDRINGEN AVSER	DATUM	SIGN
		AROS BOSTADSUTVEKLING HARNINGATAN 13 111 43 STOCKHOLM Tel 08-678 66 40	
Kv Passionsfrukten 3			
TEGELWIK SÖDERMALM			
BALKONGRÄCKE OCH TERRASSSKÄRMAR			
A3 1:40 SKALA A1 1:20			
KOD TYP FOS		A-45.5-100	
		B	

Koordinatsystem Sweref
Höjdsystem RH 2000

SKALA 1:20

