


FG

7,446

LÄGESKONTROLL KOORDINATER

Punktnummer	X-Koordinat	Y-Koordinat
1	6 579 561,465	157 623,675
2	6 579 564,295	157 628,996
3	6 579 543,459	157 640,050
4	6 579 540,649	157 634,718

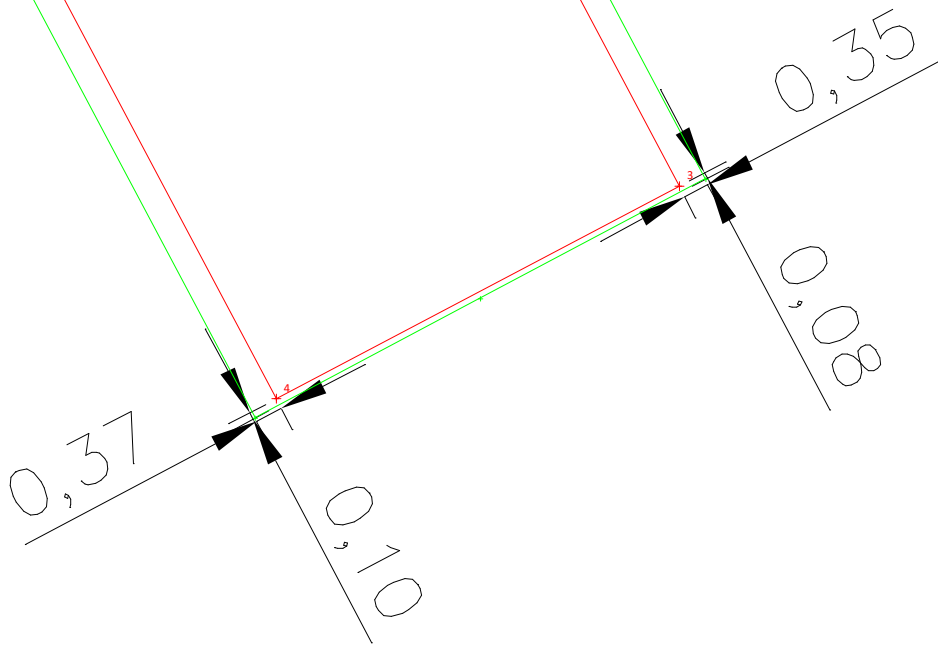

Karlsons Ortogonal AB
Källängsvägen 2
141 71 Segeltorp

TENNIS BANA DJURGÅRDEN
LÄGESKONTROLL
KOORDINATSYSTEM I PLAN SWEREF 99 18 00
KOORDINATSYSTEM I HÖJD RH 2000

RITAD AV, KONSTRUERAD AV
TOUMAA

ARB.NR.

SEGELTORP 230320

SKALA
1:100

HÖJDSKALA

RITNINGNUMMER

REV