


XREF.

LAGER

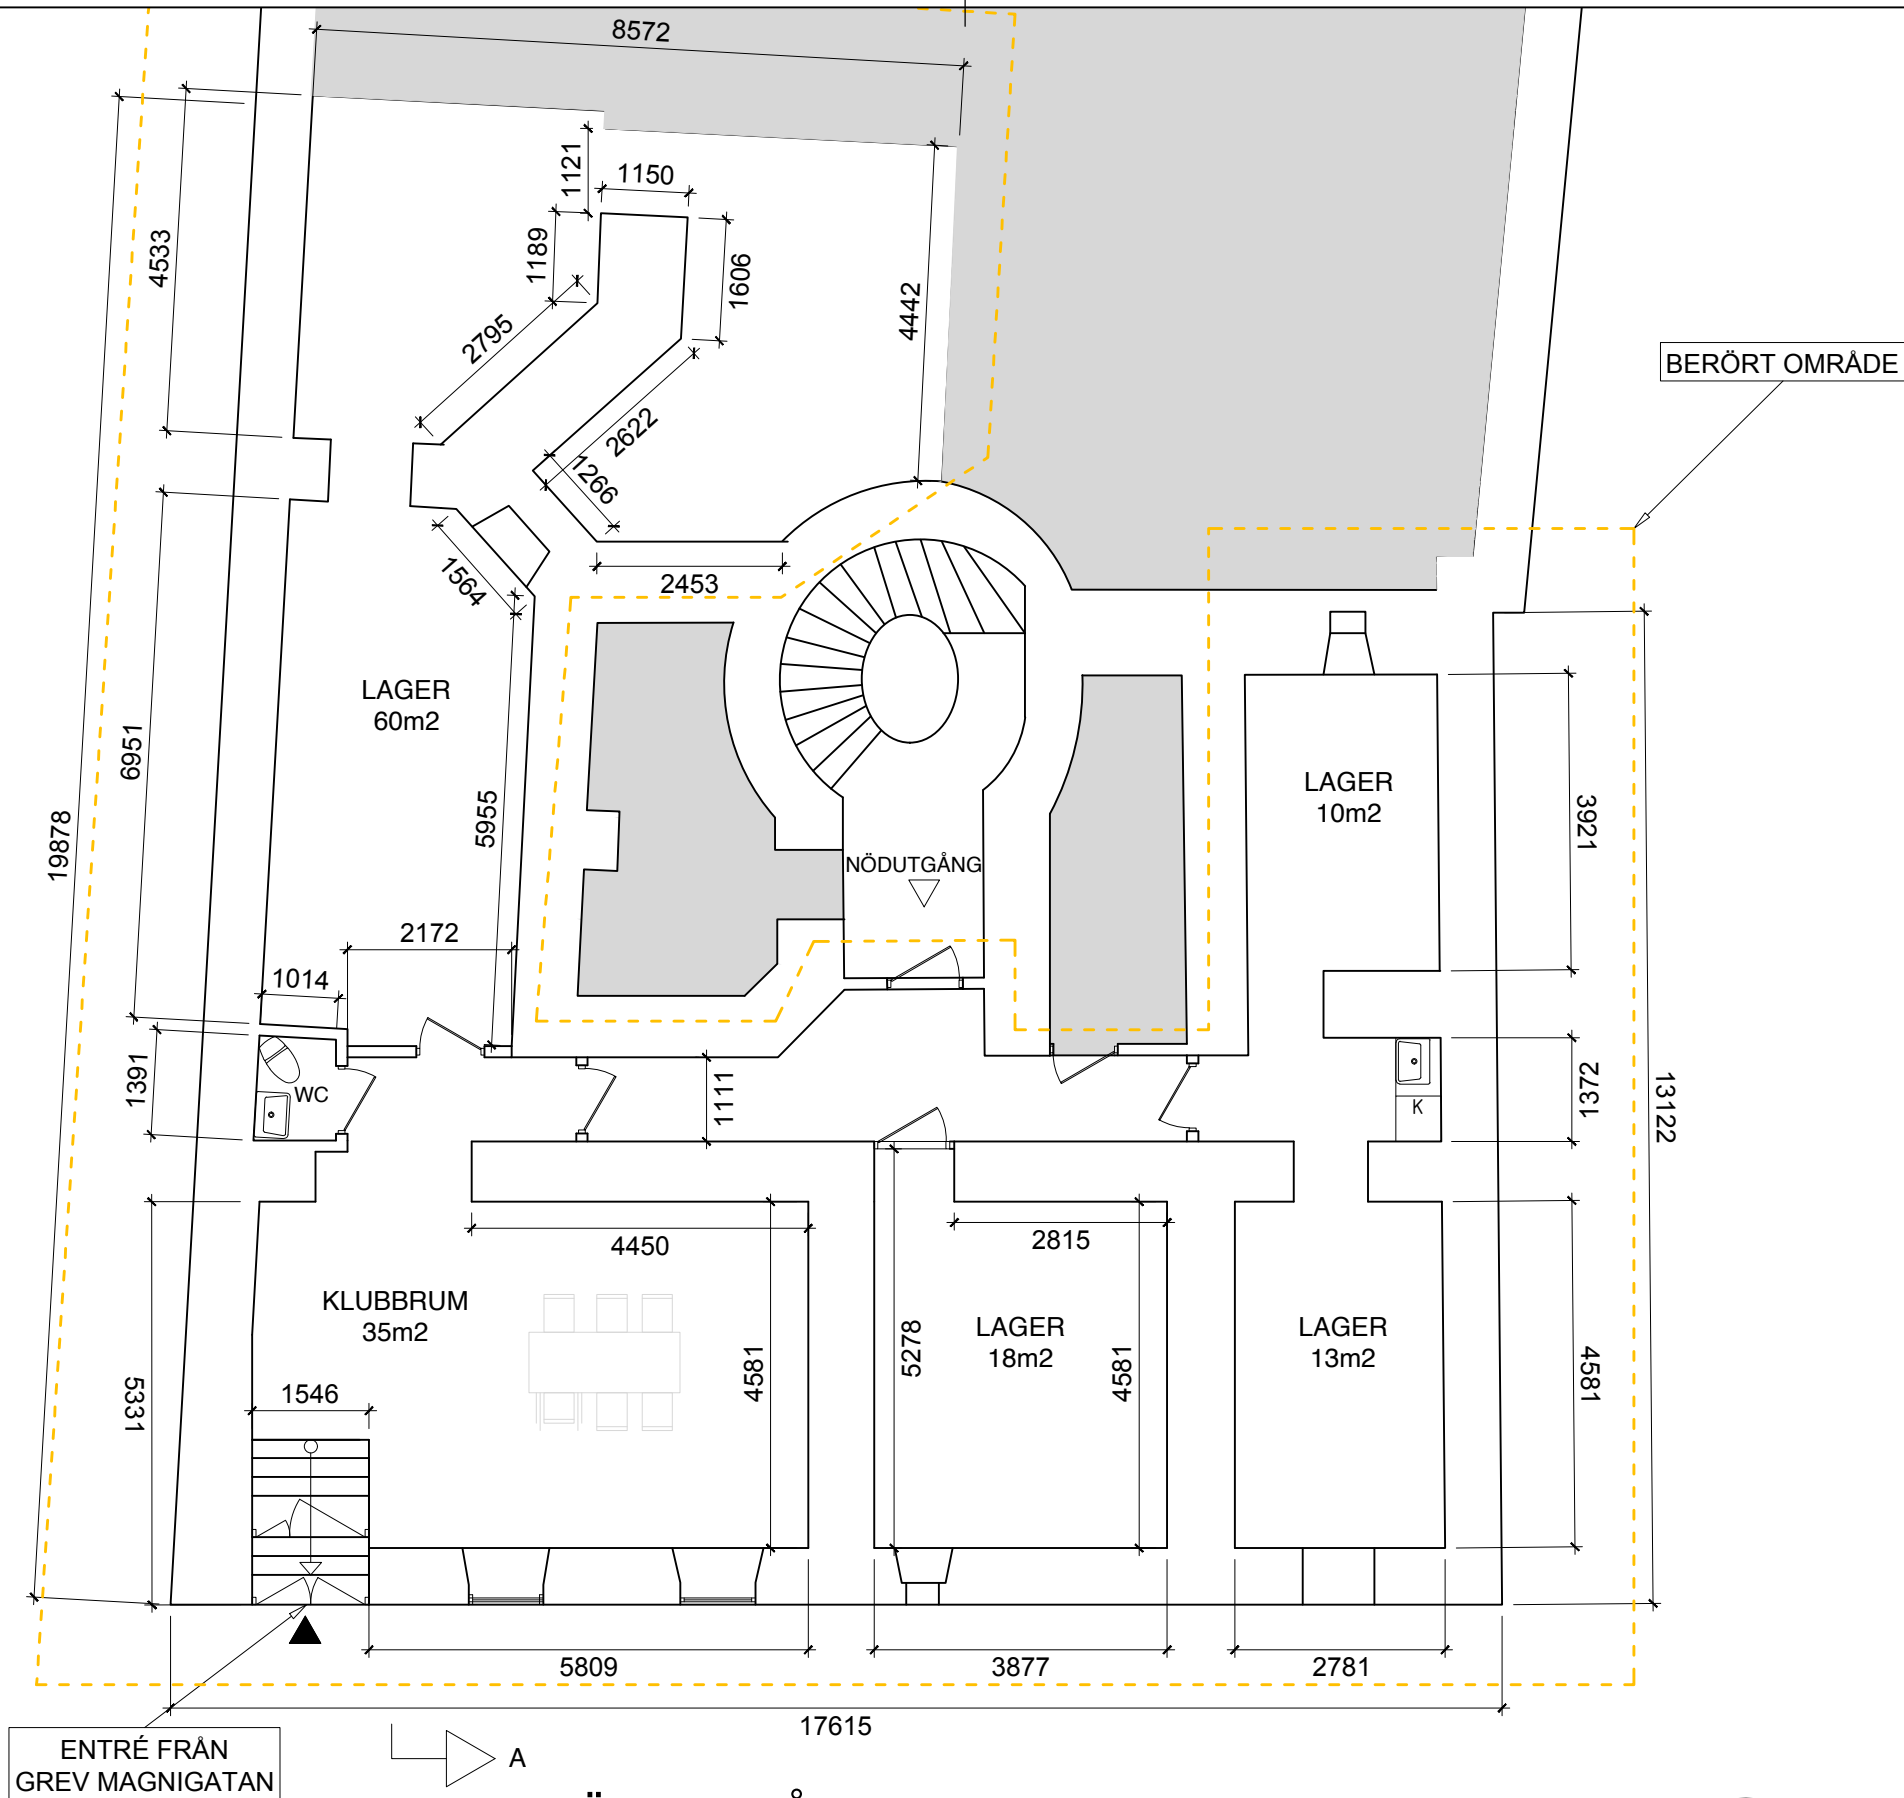

PLAN KÄLLARVÅNING - STYRMANNEN 31
SKALA: 1:100

SKALA 1:100



FÖRKLARINGAR

Ändrad användning från gym till
lagerhållning i
hyreslokal.

Alla mått anges i milimeter.

FÖRESKRIFTER

HÄNVISNINGAR



**Plan &
Bygglövsgruppen**

www.planochbygglov.se
08-500 811 55
info@planochbygglov.se

BET	ANT	ÄNDRINGEN AVSER	SIGN	DATUM
BYGGLOVSHANDLING				
STOCKHOLM STYRMANNEN 31				
X	A	PLAN & BYGGLOVSGRUPPEN	TEL:	FAX:
	K		TEL:	FAX:
	V		TEL:	FAX:
	VS		TEL:	FAX:
	E		TEL:	FAX:
	M		TEL:	
UPPDRAK NR		RITAD AV	HANDLÄGGARE	
2024-09-23		NJ		
DATUM				
2024-09-23				
Grev Magnigatan 17A, 114 55 Stockholm				
Ändrad användning från gym till lager				
PLANRITNING				
SKALA	A1: 1:50 A3: 1:100	NUMMER	I BET	
		A-002		