

FÖRKLARINGAR

HÖJDSYSTEM RH 2000  
ALLA MÅTT ANGES I MILLIMETER  
PLUSHÖJDER ENL L

UL = UTVÄNDIG LUCKA  
UG = UTVÄNDIGT GALLER

FASAD, SOCKEL

SOCKEL 1A, VÄNINGS SOCKEL  
NATURSTEN, MÖRK

SOCKEL 1B, MARKSOCKEL  
BETONG, MÖRK

SOCKEL 2A, VÄNINGS SOCKEL  
MÖNSTRSATT KLINKER, LJUS

SOCKEL 2B OCH 3B, MARKSOCKEL  
BETONG, LJUS

SOCKEL 3A, VÄNINGS SOCKEL  
MATRISGJUTEN BETONG, MÖNSTRAD, LJUS

STRECKAD LINJE MARKERAR MARKIS

FASAD, VÄGG OVAN SOCKEL

FASADMATERIAL I FASAD OVAN SOCKEL,  
SLÅT LASERAD BETONG, LJUS

FASADMATERIAL RUNT FÖNSTER  
MATRISGJUTEN BETONG, LJUS

RÄCKEN OCH SKÄRMAR

GLASRÄCKE MED SCREENTRYCK/FOLIERING

STRÄCKMETALLRÄCKE/SKÄRM

SMIDESRÄCKE

FÖRESKRIFTER

BALKONGERNA SKA ENSKILT KUNNA GLASAS IN EFTER  
BOSTADSRÄTTSHAVARENS INDIVIDUELLA  
BESTÄLLNING.

BUTIKSSKYLTAR SKA KUNNA PLACERAS PÅ  
GLASPARTIER.


MARKISER SKA KUNNA SÄTTAS UPP.

HÄNVISNINGAR


FÖR GÅRDSPLANERING SE L  
UTVÄNDIGA DETALJER A-42.6-101 - A45.6-503  
BESKRIVNING UTVÄNDIGA MATERIAL OCH KULÖRER  
A-00-11  
NATURSTEN, UPPSTÄLLNING A-42.4-701  
KLINKER, UPPSTÄLLNING A-42.4-711

STOCKHOLMS STAD	Stadsbyggnads kontoret
Inkom Reg.	2017-01-24
Dnr:	2013-0595-575
REALTATIONSHANDLING	
LOKALISERINGSGRÄN	PLAN
ALFA	SEKTION
SSM BYGG AB KUNGSÄLSKATTEGÅRDEN 16, 10 21 STOCKHOLM	
KV ROSTERIET 7	
UPPRÄTTAD AV 13-172	REVISERAD AV LL
HANDLEDARE K. Arnberg	
ANSÖKAN Asa Kallstenius	
(A) KOD Arkitekter AB	TEL: 08-30 08 70
E Ramböll Sverige AB	TEL: 010-615 600 00
K Structor Bygg Sthlm AB	TEL: 08-545 556 30
L WILKE WIREN LUHR	TEL: 08-120 55 610
V SWECO System AB	TEL: 08-695 60 00
DATUM 2014-04-04	REVISJON DATUM 2016-12-14
FASADER	
FÖRSTÄ A1	SKALA 1:200
NUMMER A-40.3-02	
REVISJON	



UTSNITT SE ILLUSTRATIONSBILAGA

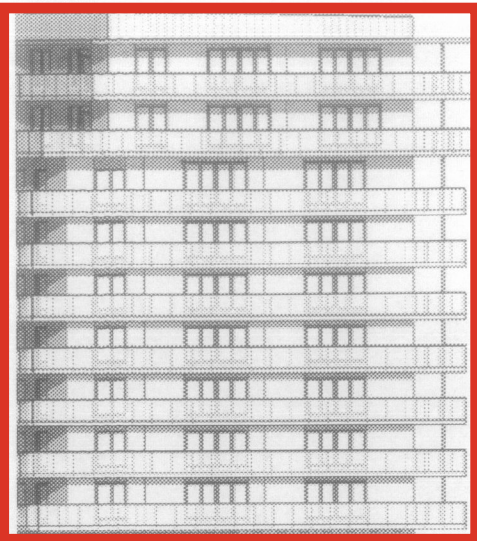


FASAD MOT NORR MOT LILJEHOLMSVÄGEN

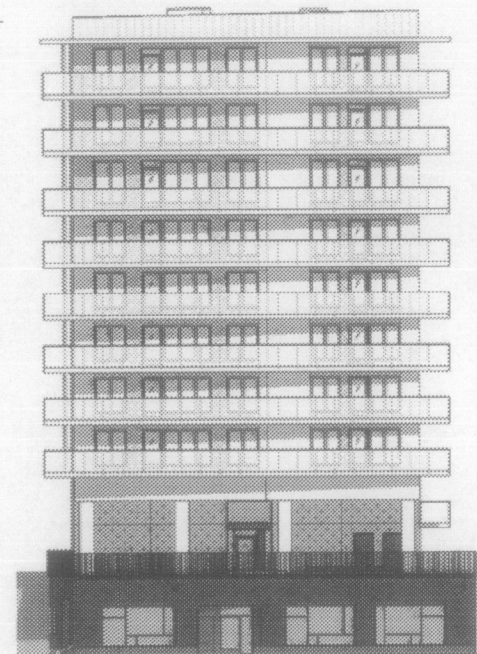


FASAD MOT SYDVÄST MOT PARKEN

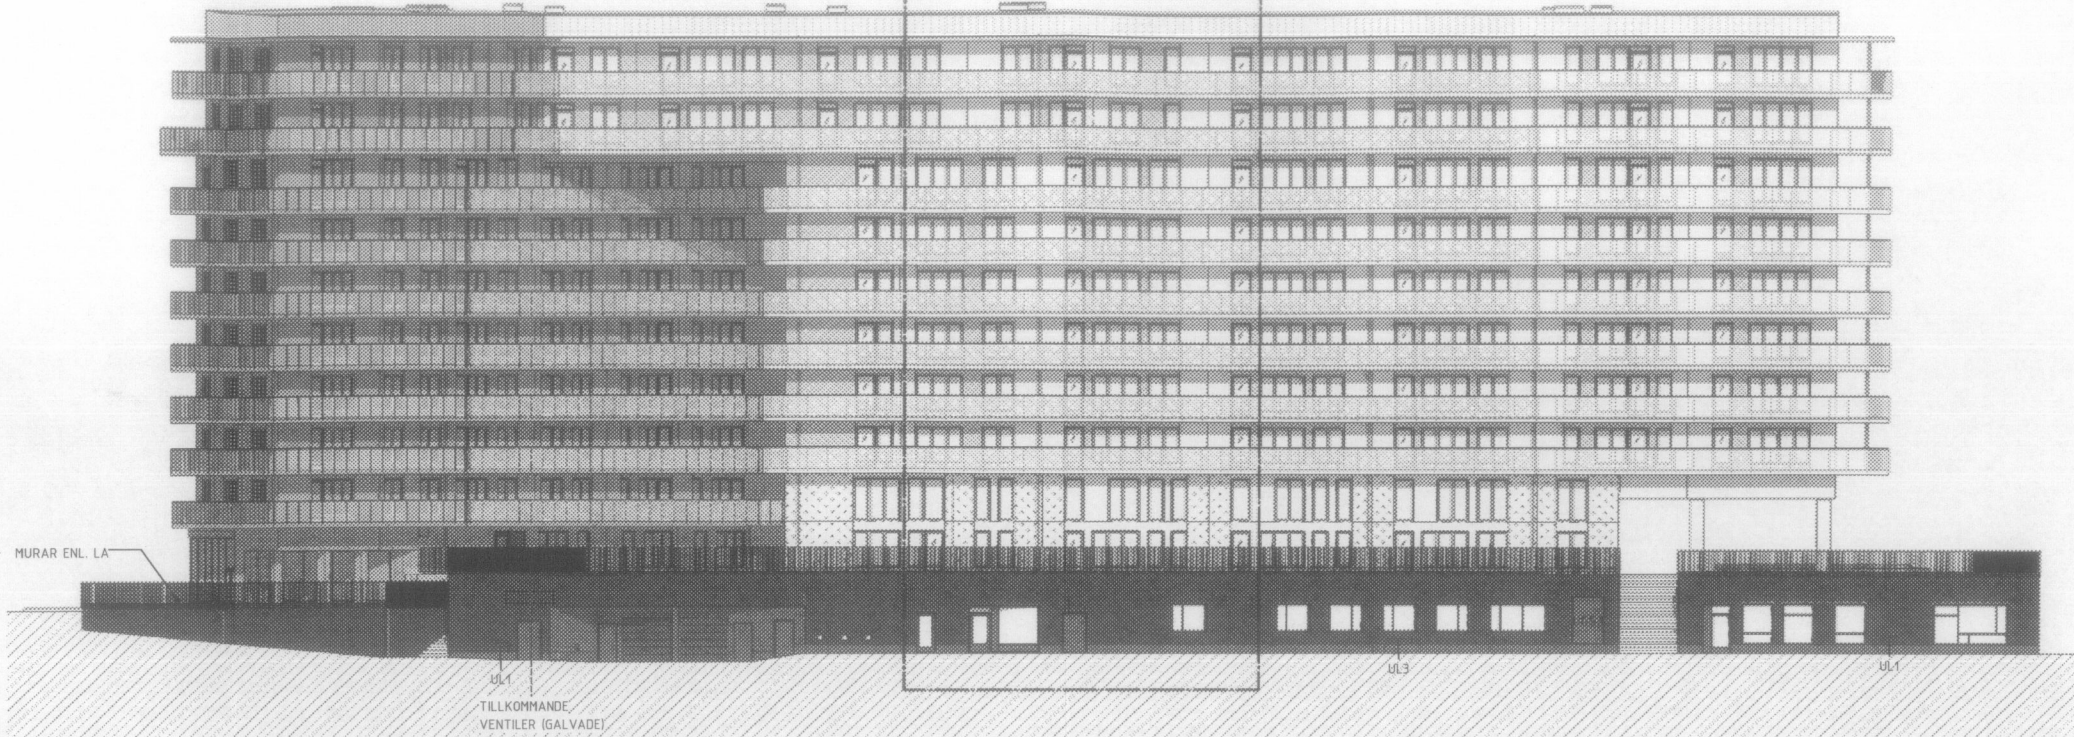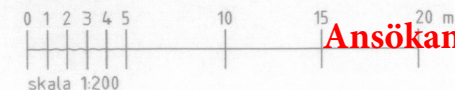


FASAD MOT NORDVÄST MOT GÅRDSGATA

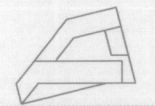

FASAD MOT SYDVÄST MOT PARKEN

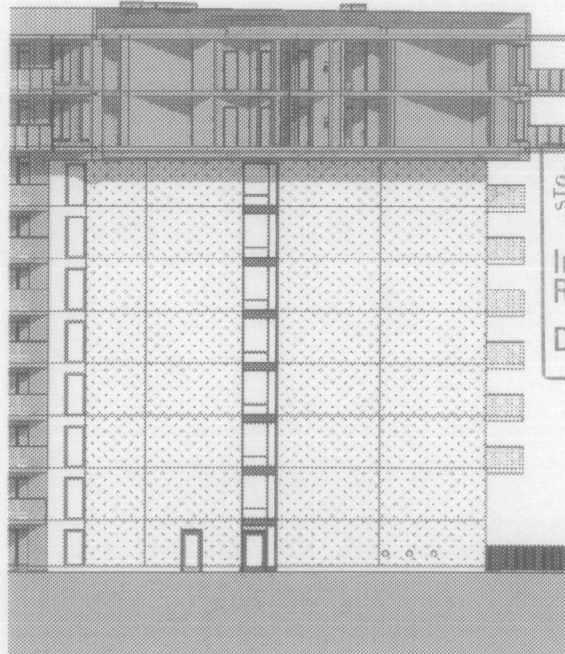

FASAD ÖST MOT GÅRD (GAVEL)

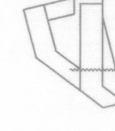

Ansökan gäller samtliga balkonger inom markerat område (EJ loftgångar). Balkongerna gläser in i linje med ovanliggande balkongplatta/tak.