

FÖRKLARINGAR

HÖJDSYSTEM RH 2000
ALLA MÅTT ANGES I MILLIMETER
PLUSHÖJDER ENL L

UL = UTVÄNDIG LUCKA
UG = UTVÄNDIGT GALLER

FASAD, SOCKEL

SOCKEL 1A, VÄNINGSOCKEL
NATURSTEN, MÖRK

SOCKEL 1B, MARKSOCKEL
BETONG, MÖRK

SOCKEL 2A, VÄNINGSOCKEL
MÖNSTRERATT KLUNKER, LJUS

SOCKEL 2B OCH 3B, MARKSOCKEL
BETONG, LJUS

SOCKEL 3A, VÄNINGSOCKEL
MATRISGJUTEN BETONG, MÖNSTRAD, LJUS

STRECKAD LINJE MARKERAR MARKIS

FASAD, VÄGG OVAN SOCKEL

FASADMATERIAL I FASAD OVAN SOCKEL;
SLÅT LASERAD BETONG, LJUS

FASADMATERIAL RUNT FÖNSTER
MATRISGJUTEN BETONG, LJUS

RÄCKEN OCH SKÄRMAR

GLASRÄCKE MED SCREENTRYCK/FOLIERING

STRÄCKMETALLRÄCKE/SKÄRM

SHIDESRÄCKE

FÖRESKRIFTER

BALKONGERNA SKA ENSKILT KUNNA GLASAS IN EFTER
BOSTADSRÄTTSSINNEHAVARENS INDIVIDUELLA
BESTÄLLNING.

BUTIKSSKYLTAR SKA KUNNA PLACERAS PÅ
GLASPARTIER.

MARKISER SKA KUNNA SÄTTAS UPP.

HÄNVISNINGAR


FÖR GÄRDSPLANERING SE L
UTVÄNDIGA DETALJER A-42.6-101 - A45.6-503
BESKRIVNING UTVÄNDIGA MATERIAL OCH KULÖRER
A-00-11
NATURSTEN, UPPSTÄLLNING A-42.4-701
KLUNKER, UPPSTÄLLNING A-42.4-711

BET	ANT	SE P. 13-17	ANDRINGS ÅRSYEN	2015-10-23	EP
BYGGHANDLING					
LOKALSERIESFÖR					
					
PLÅN		SEKTOR			
ALFA					
SSM					
BYGG AB					
KUNDSHJÄLPSTÖR N. 102 21 STOCKHOLM					
KV ROSTERIET 7					
PROJEKT NR 13-172		BYGG AV LL		HUVUDSÄGARE K. Arnberg	
ANSÖKAN					
Åsa Kallstenius					
(A) KOD Arkitekter AB		TEL: 08-30 08 70			
E Ramboll Sverige AB		TEL: 010-615 600 00			
K Structor Bygg Sthlm AB		TEL: 08-545 556 30			
L WILKE WIRÉN LUHR		TEL: 08-120 55 610			
V SWECO System AB		TEL: 08-695 60 00			
DATUM 2014-04-04		REV/RELS DATUM 2015-10-23			
FASADER					
FÖRSTÄ	SKALA	NUMMER		REVIS	
A1	1:200	A-40.3-01		A	

PLD: 2015-10-23 18:29:37



FASAD MOT SYDÖST MOT LILJEHOLMSTORGET

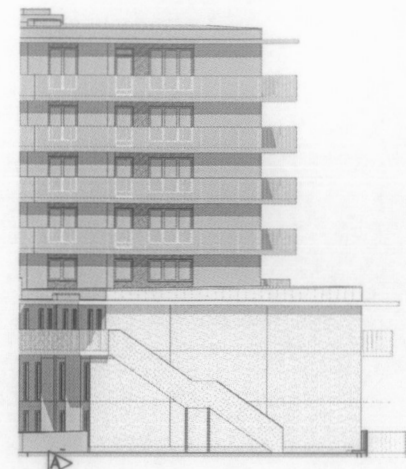

FASAD MOT NORDVÄST (RADHUSGAVEL)



FASAD MOT ÖST MOT LILJEHOLMSVÄGEN

Ansökan gäller samtliga balkonger inom markerat område (EJ loftgångar). Balkongerna glasas in i linje med ovanliggande balkongplatta/tak.

