

FÖRKLARINGAR  
ALLA MÅTT I MM OM INGET ANNAT ANGES  
BOKSTAVSBETECKNING AVSER LIKA MÅTT



⌀ — AVSER CENTRUMMÅTT  
/ — AVSER KANTYTTERMÅTT

FÖRESKRIFTER  
ALLA MÅTT KONTROLLERAS PÅ PLATS

BEF. VÄGG

NY VÄGG

YTA SOM EJ BERÖRS  
AV BYGGLOVET

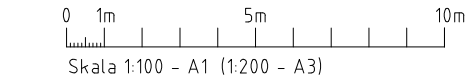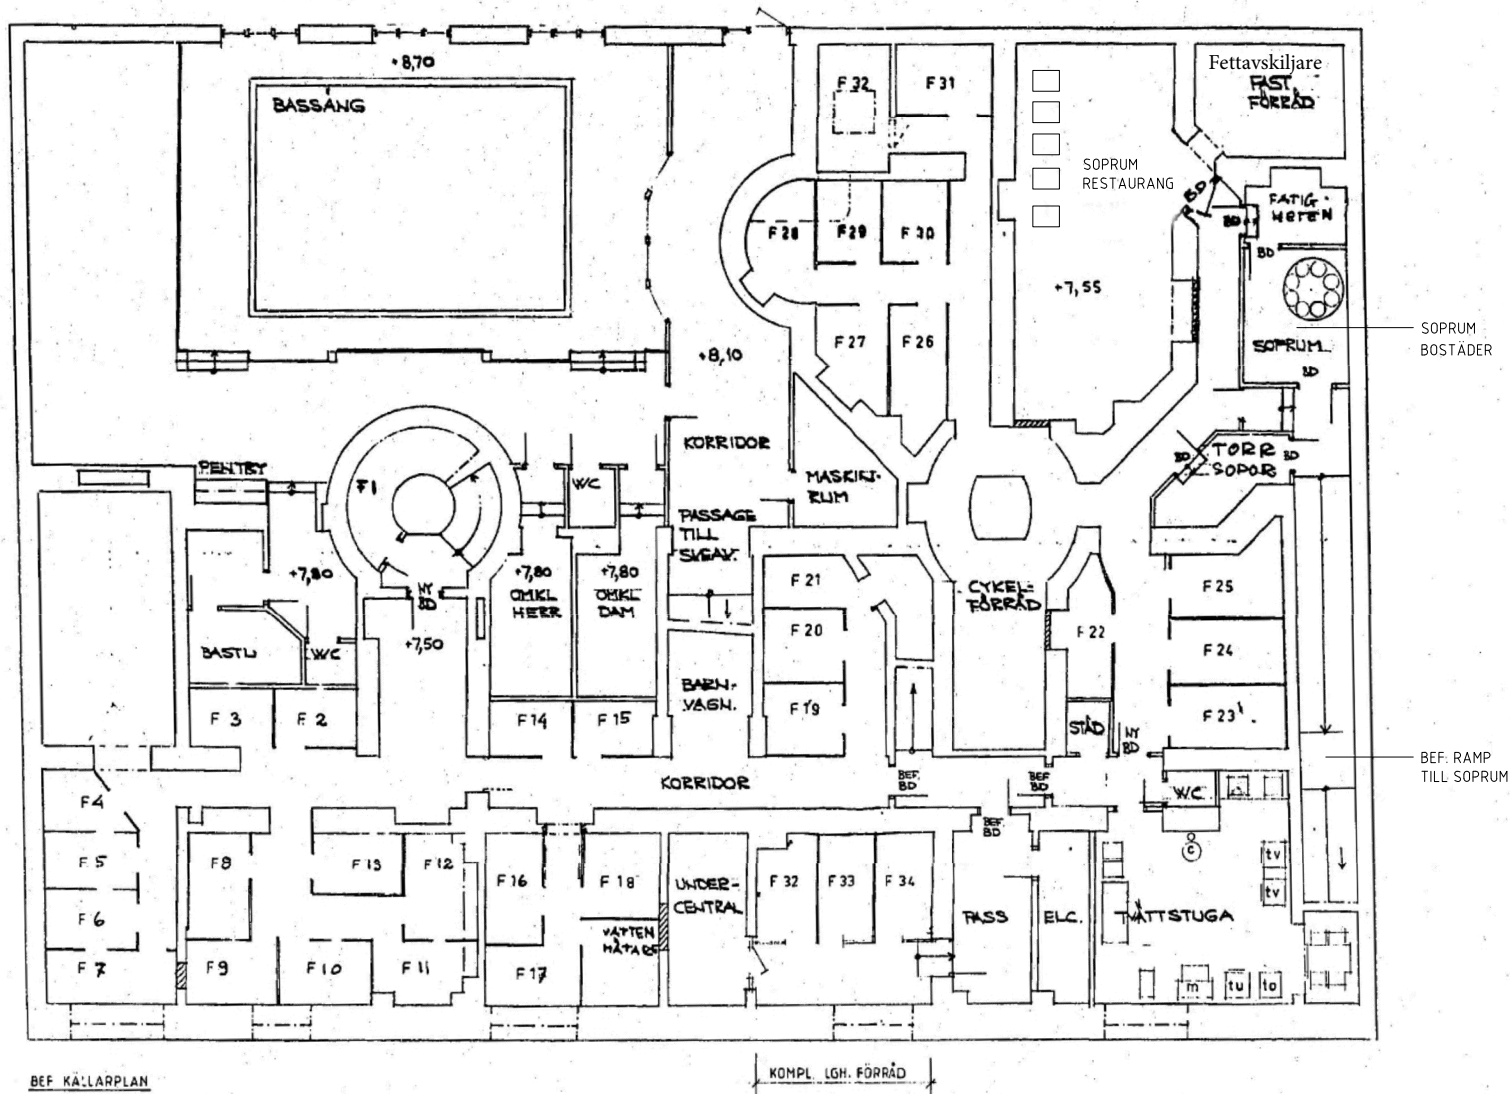

BET	ANT	ÄNDRINGEN AVSER	DATUM	SIGN																														
BYGGLOV																																		
<div></div> <div></div>																																		
SVEAVÄGEN 100, STOCKHOLM																																		
<div>Studio Moi</div> <div>BAGGENSGATAN 24, 111 31 STOCKHOLM</div>																																		
<table><tr><td>B</td><td colspan="4"></td></tr><tr><td>A</td><td>STUDIO MOI</td><td>070-4439709</td><td colspan="2">andreas@studiomoi.se</td></tr><tr><td>K</td><td colspan="4"></td></tr><tr><td>V</td><td colspan="4"></td></tr><tr><td>E</td><td colspan="4"></td></tr><tr><td></td><td colspan="4"></td></tr></table>					B					A	STUDIO MOI	070-4439709	andreas@studiomoi.se		K					V					E									
B																																		
A	STUDIO MOI	070-4439709	andreas@studiomoi.se																															
K																																		
V																																		
E																																		
<table><tr><td>UPPDRAG NR</td><td>RITAD AV</td><td>HANDLAGGARE</td></tr><tr><td>151</td><td>A.L.</td><td>A.L.</td></tr><tr><td>DATUM</td><td>ANSVARIG</td><td></td></tr><tr><td>23-12-22</td><td>ADAM LIND</td><td></td></tr></table>					UPPDRAG NR	RITAD AV	HANDLAGGARE	151	A.L.	A.L.	DATUM	ANSVARIG		23-12-22	ADAM LIND																			
UPPDRAG NR	RITAD AV	HANDLAGGARE																																
151	A.L.	A.L.																																
DATUM	ANSVARIG																																	
23-12-22	ADAM LIND																																	
SAMMANSATTA HUSBYGGDELAR																																		
PLANER																																		
PLAN 9, KÄLLARPLAN																																		
<table><tr><td>SKALA</td><td>NUMMER</td><td>I BET</td></tr><tr><td>A1=1:100</td><td rowspan="2">A-40-1-0009</td><td></td></tr><tr><td>A3=1:200</td><td></td></tr></table>					SKALA	NUMMER	I BET	A1=1:100	A-40-1-0009		A3=1:200																							
SKALA	NUMMER	I BET																																
A1=1:100	A-40-1-0009																																	
A3=1:200																																		