

FÖRKLARINGAR

SAMTLIGA MÅTT ANGES I MM


TF = TAKFÖNSTER

SAMTLIGA KUPOR UTFÖRES I RÖD PLÅT I RAL LIKA BEFINTLIGT.

KARMAR, BÅGAR OCH SPRÖJS I TAKKUPOR SAMT TAKFÖNSTER UTFÖRES I RÖD KULOR LIKA TAK.

FÖRESKRIFTER

HANDLING SKALL VARA STÄMPLAD SOM BYGGHANDLING FÖR ATT FÅ ANVÄNDAS VID UTFÖRANDE. MÅTT KONTROLLERAS PÅ PLATS. MÅT INTE FRÅN RITNINGEN. ANVÄND ENBART UTSÄTTA MÅTT. TILLVERKNINGSRITNINGAR/BYGGHANDLINGAR GODKÄNNS AV ARKITEKT OCH BESTÄLLARE INNAN TILLVERKNING PÅBÖRJAS.

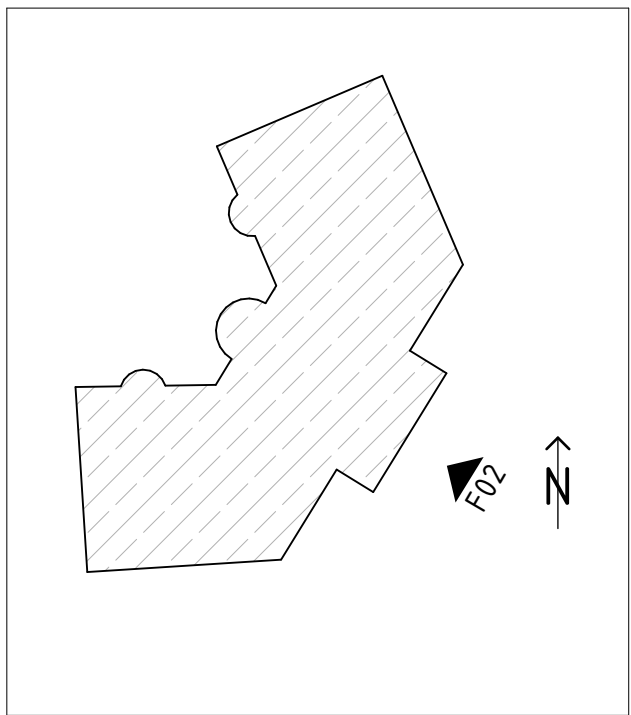

HÄNVISNINGAR

- PM 02
- MINSKADE KUPOR MOT GÅRD. BREDD 1500mm
 - 1 TAKFÖNSTER ISTÄLLET FÖR 2 I KÖKET FÖR LGH 1601 OCH 1603
 - KÄTTVINDSVÄGG UTFLYTTAD SÅ INVÄNDIGT TAK-/VÄGG LIV MOTS VID 1100mm (TIDIGARE 1300mm)
 - KUPOR MOT GÅRD VID ENTRÉ I LGH 1601 OCH 1603 FLYTTATS 100mm UTÅT.
 - TERRASSEN PÅ LOFET I LGH 1602 UTGÅR. UTRYMMET BLIR EN DEL AV INTILLIGGANDE RUM.
 - KUPOR MOT GÅRD SÄNKS 100mm OCH BRÖSTNINGEN HÖJS 100mm
 - GLASPARTI TILL TERRASSEN MOT GÅRDEN FÅR 4- LUFTSUTFORMNING. (TIDIGARE 2-LUFT, SKJUTPARTI)

B	SE PM 02 UNDER HÄNVISNINGAR		2024-09-22	OL
A	TAKKUPOR, STORLEK		2024-05-16	YF
BET	ANT	ÄNDRING AVSER	DATUM	Sign.

BYGGLOVSHANDLING

KAKELUGNEN 7

ZBK

Swedenborgsgatan 2
118 48 Söckholm

A	ZBK ARKITEKTER / + 08 518 179 00 / WWW.ZBKA.SE		
UPPDRAG NR	RITAD AV		HANDLAGGARE
SB995	YF		YF
DATUM	ANSVARIG		
2024-03-27	SVANTE BENGTSSON		

FASAD F02 MOT KORSNING

SKALA	NUMMER	BET
A1 - 1:100 A3 - 50%	A06	B



FASAD F02

SKALA 1:100

